


sluttskisse

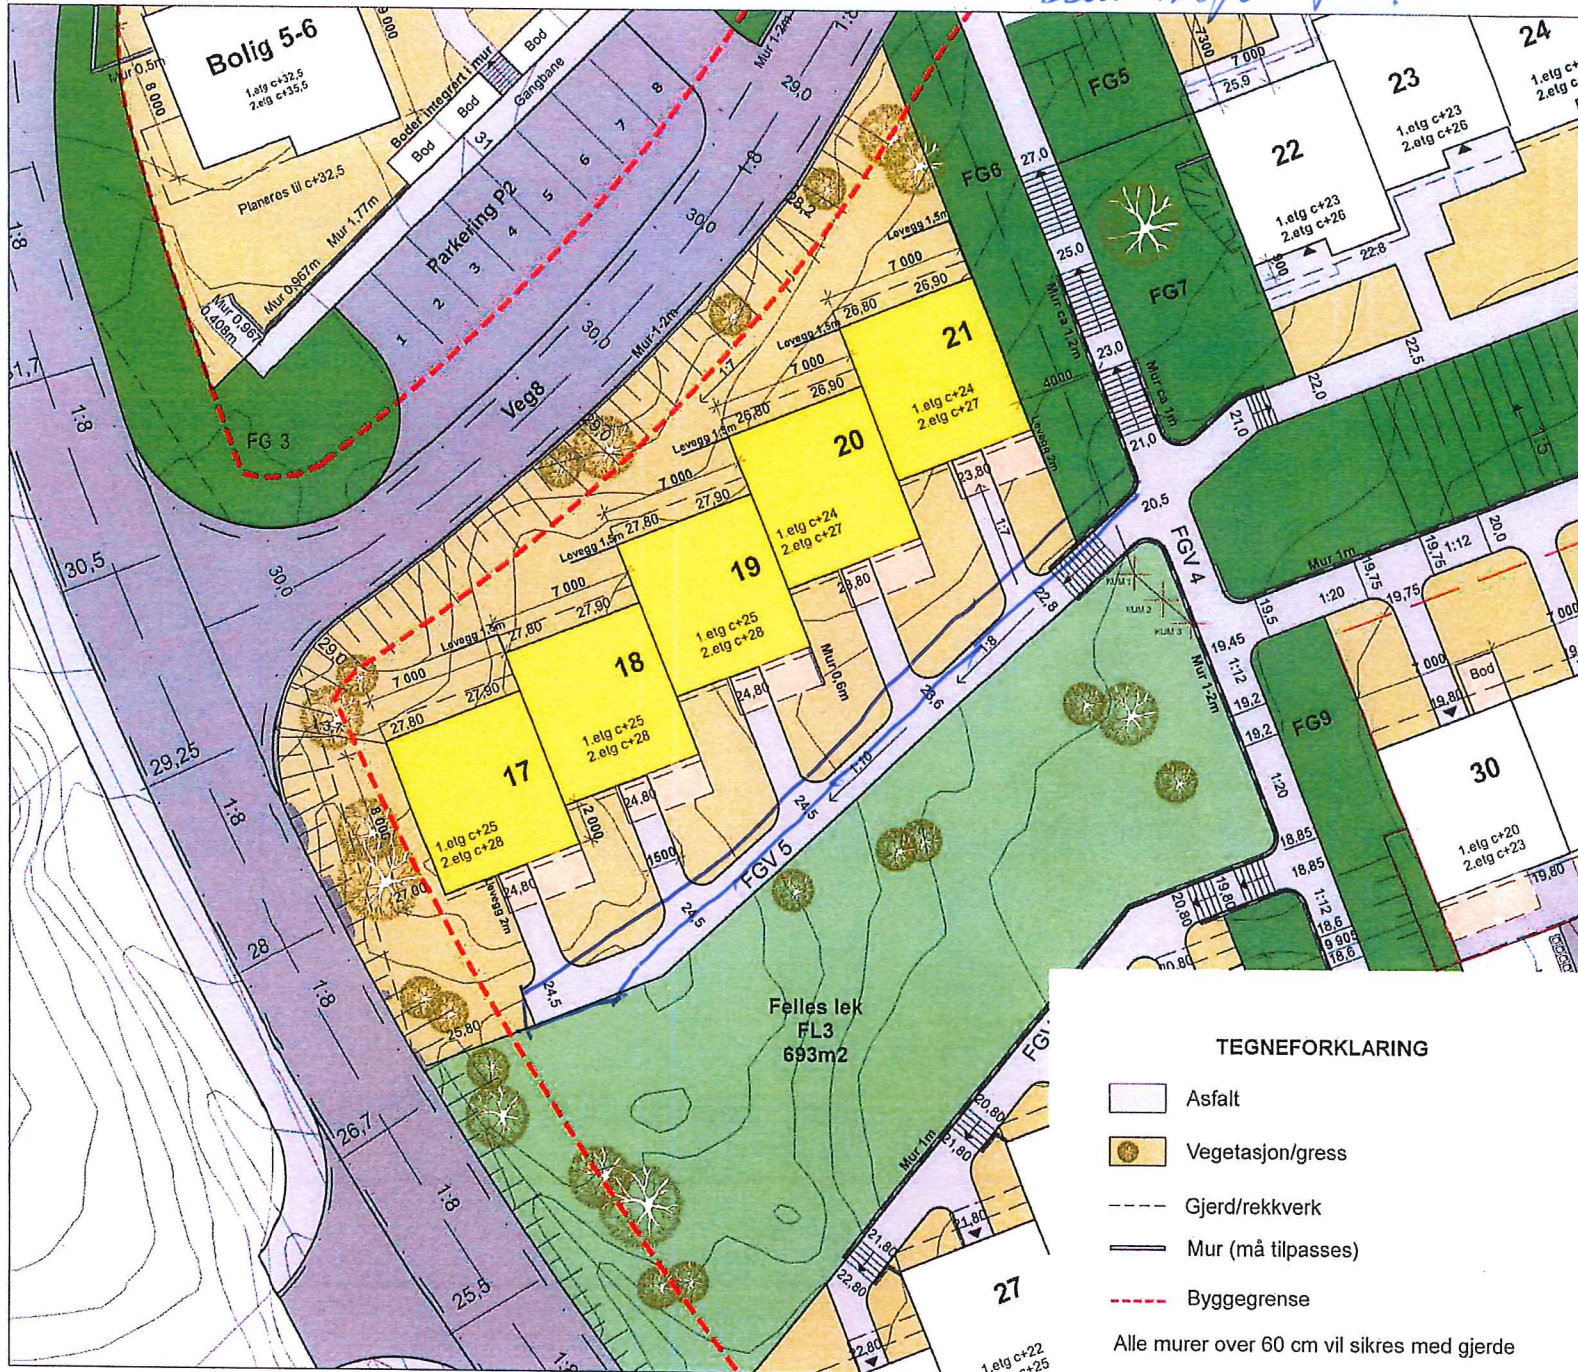


TEGNEFORKLARING

- Asfalt
- Vegetasjon/gress
- Gjerd/rekkverk
- Mur (må tilpasses)
- Byggegrense

Alle murer over 60 cm vil sikres med gjerde

Tegningsnr.: #LayID		Revisjon nr.:	
Type tegning: #Layout Name		LINDAS KOMMUNE	
		Klassering 134/471	
		08.10.2013	
		Ark.saksnr. 2013/2692	
		Saksh. BENTH Tilgangskode:	
B	03.09.13	Fjernet forstein mur vest for b.17. Utvendige.trapp.h.36-40.	NH
A	06.05.13	Inntegnet mur vest for bolig 22-25	NH
Rev.	Dato	Beskrivelse	Sign. Kontr.
Lokalisering:			
Vedlegg B2/D1			
Prosjekteringsgruppen:			
<input checked="" type="radio"/>	ARK:	Arkitekt	Arklon AS Sjøthaugveien 17 5851 Bergen Tlf 55 11 74 90
<input type="radio"/>	RIB:	Rådg. ing. Bygg	
<input type="radio"/>	RIE:	Rådg. ing. Elektro	
<input type="radio"/>	RIV:	Rådg. ing. Vent.	
Fase:			
Igangsetting/Søkn.om disp.for balkonger mot sør			
Byggherre:			
Pliett AS Fingernes 4 5043 Bergen			
Arkitekt:			
Arklon AS Sjøthaugveien 17 5851 Bergen Tlf. 55 11 74 90			
Tittel:		Godkjent:	
<h1>Hilland vest felt 6</h1> <p>Gnr 134, Bnr 4</p>		Kontroll prosjekt	
		Sign:	Kontroll:
Prosjektnr.: 5478		Tegningsnr.: 5478-SP	
Type tegning: Utsnitt av situasjonsplan bolig 17-21		Saks nr. kommune	
		Filnavn: H:\ark17\16_Utsnitt\5478-SP_A4_200913.dwg Dato: 03.09.2013 Målestokk: 1:250 Kontroll utførende: Sign. NH Kontroll: NH	

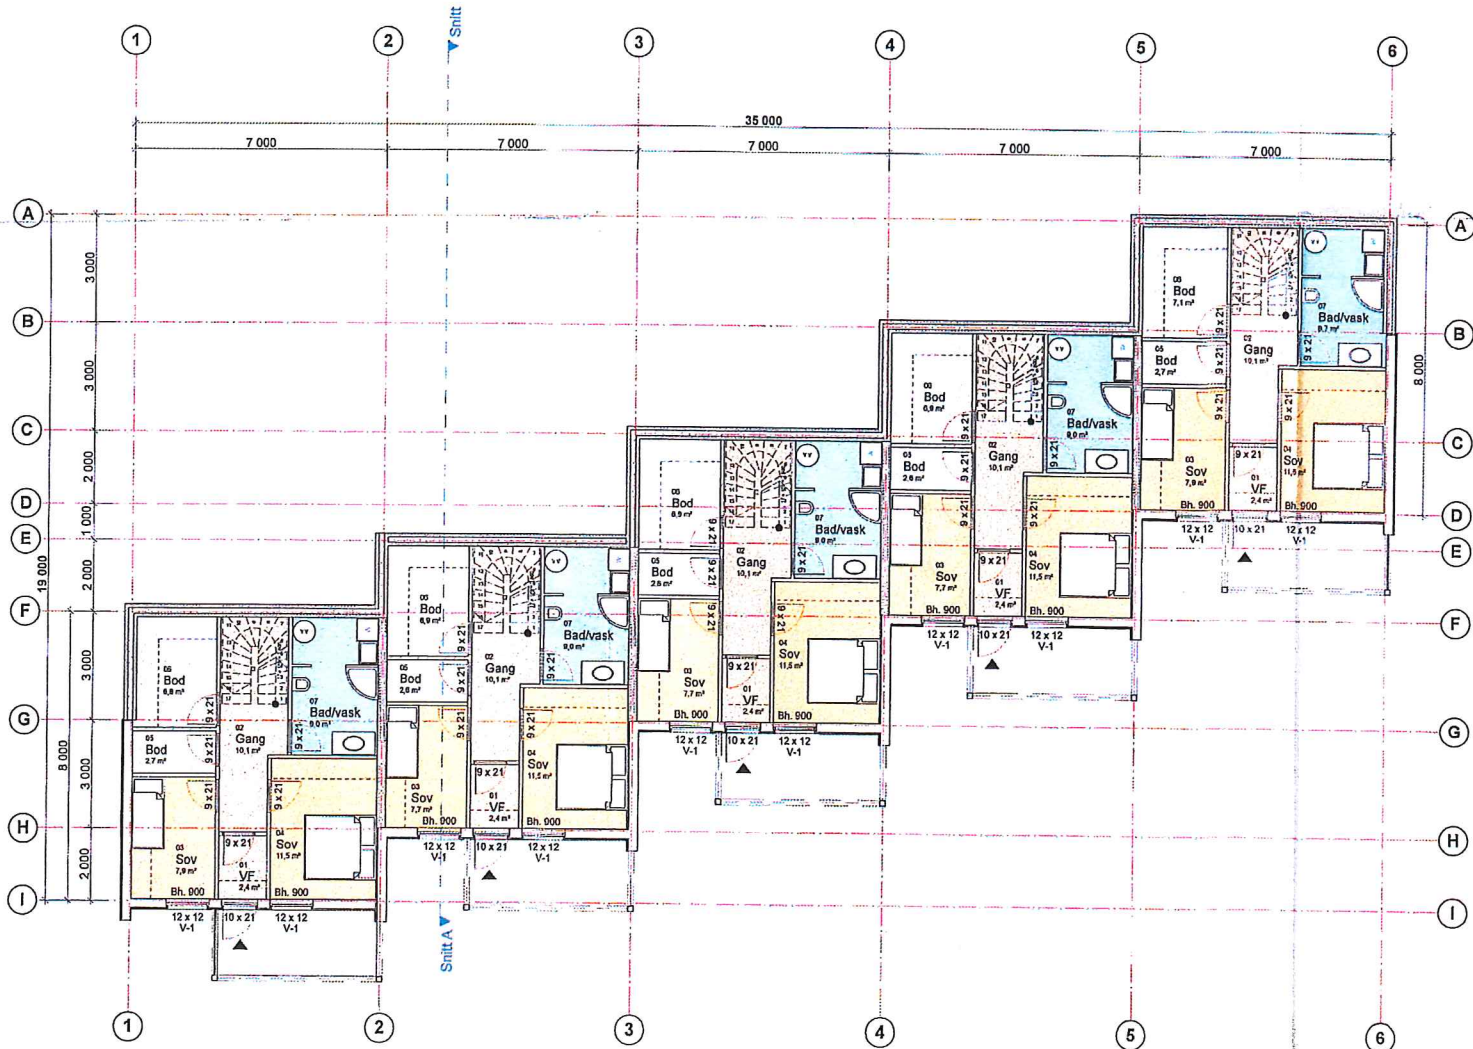

Typeprosjekt: PI 1		Revisjonsnr.:	
Type tegning: Plan 1, Etasje			
Vedlegg E1			
Index/Dato		Beskrivelse	
Lokalisering:		Stør. Konstr.	
Prosjektgrupper:			
<input checked="" type="radio"/> ARK:	Arkitekt	<small>JANAS AS Sjømyrsnes 17 5013 Bergen Tlf. 55 11 74 50</small>	
<input type="radio"/> RB:	Rådg. ing. Bygg		
<input type="radio"/> RE:	Rådg. ing. Elekt		
<input type="radio"/> RV:	Rådg. ing. Vent.		
Fase: Igangsetting			
Byggherre: Plett AS Fagernes 4 5001 Bergen			
Arkitekt: JANAS AS Sjømyrsnes 17 5013 Bergen Tlf. 55 11 74 50			
Tittel:		Geddykst:	
Rekkehus felt 6, bolig 17/21 Hilland vest Gnr 134, Bnr 4		Kontrollprosjekt	
		Sign: _____	Konstr: _____
Fått avt: _____		Fått avt: _____	
Målestokk: 1:100 (A2)		Dato: 23.07.2012	
Kontroll utførende		Kontroll konstr:	
Sign: NH		Sign: _____	
Prosjektnr: 5478	Typeprosjekt: 5478-PI U	Skala nr. kommunen	
Type tegning: Plan under etasje			