

Bustad -
seksjon



Felles
tilkomst



Felles utområde/
leik



- Målte Grenser
- Registrerte Grenser
- Udefinert grenser
- Terrengmålte grense
- Konstruert grensepunkt
- Bolig
- Bustad m/leilighet
- Våningshus
- Større bustader
- Hytte/feriehuis
- Garasje/uthus
- Industri/lager
- Andre bygg

Beliggenhet og høyder må oppfattes som orienterende.



Lindås kommune
Lindås kommune

24/5-13


hso

Dato: 2013.05.24
Sign: hso

Gbnr. 134/477



Målestokk
1:500

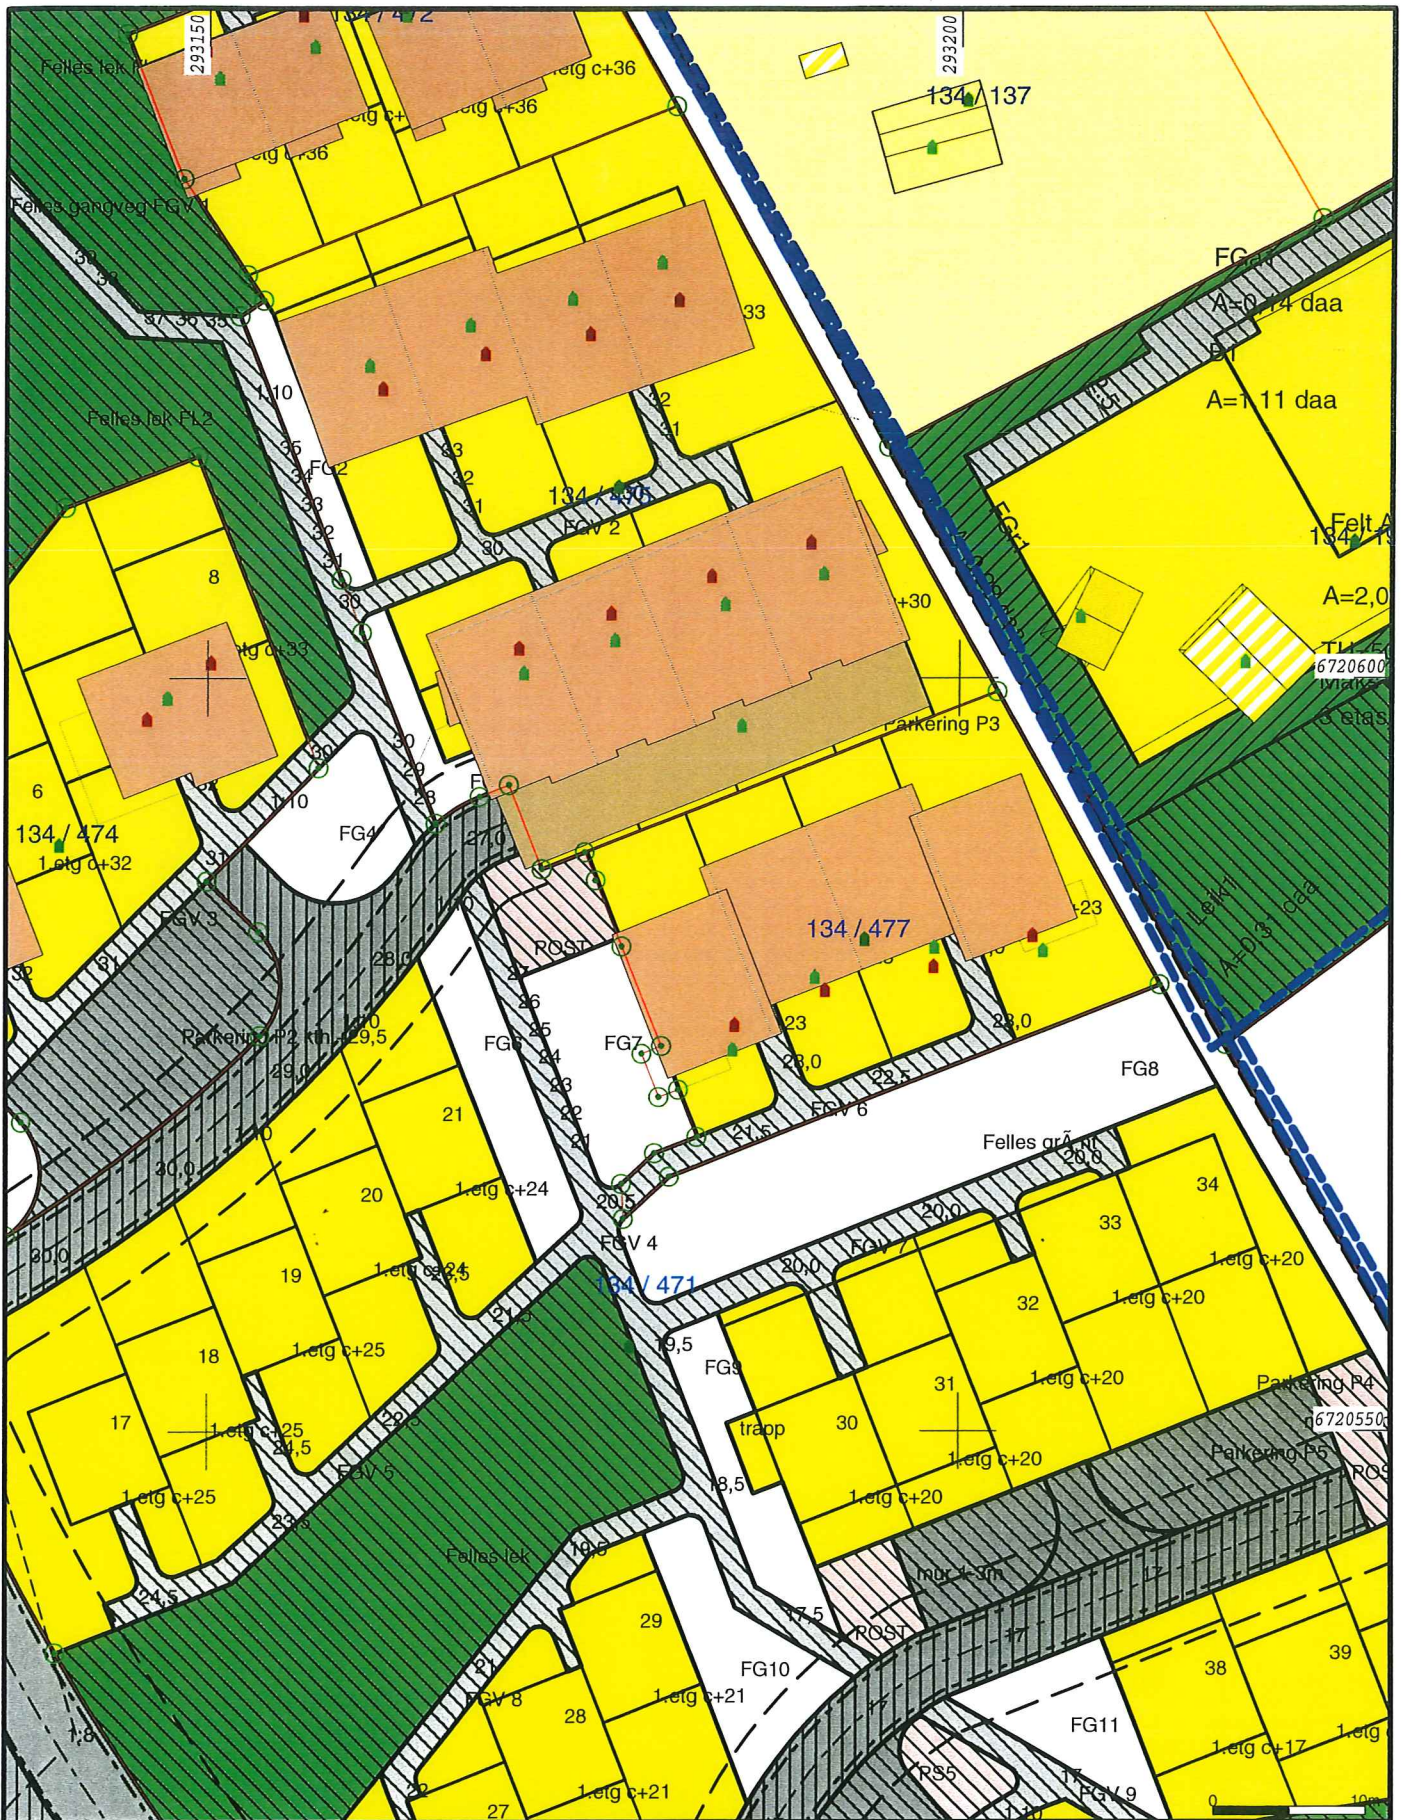

- Målte Grenser
 - - - Registrerte Grenser
 - · - · - Udefinert grenser
 - ↑ Terrengmålte grense
 - ⊙ Konstruert grensepunkt
 - Bolig
 - Bustad m/leilighet
 - Våningshus
 - Større bustader
 - Hytte/feriehuis
 - Garasje/uthus
 - Industri/lager
 - Andre bygg
- Beliggenhet og høyder må oppfattes som orienterende.




Lindås kommune
Geodata avdeling




Dato: 2013.05.27
Sign: hso

Målestokk
1:500

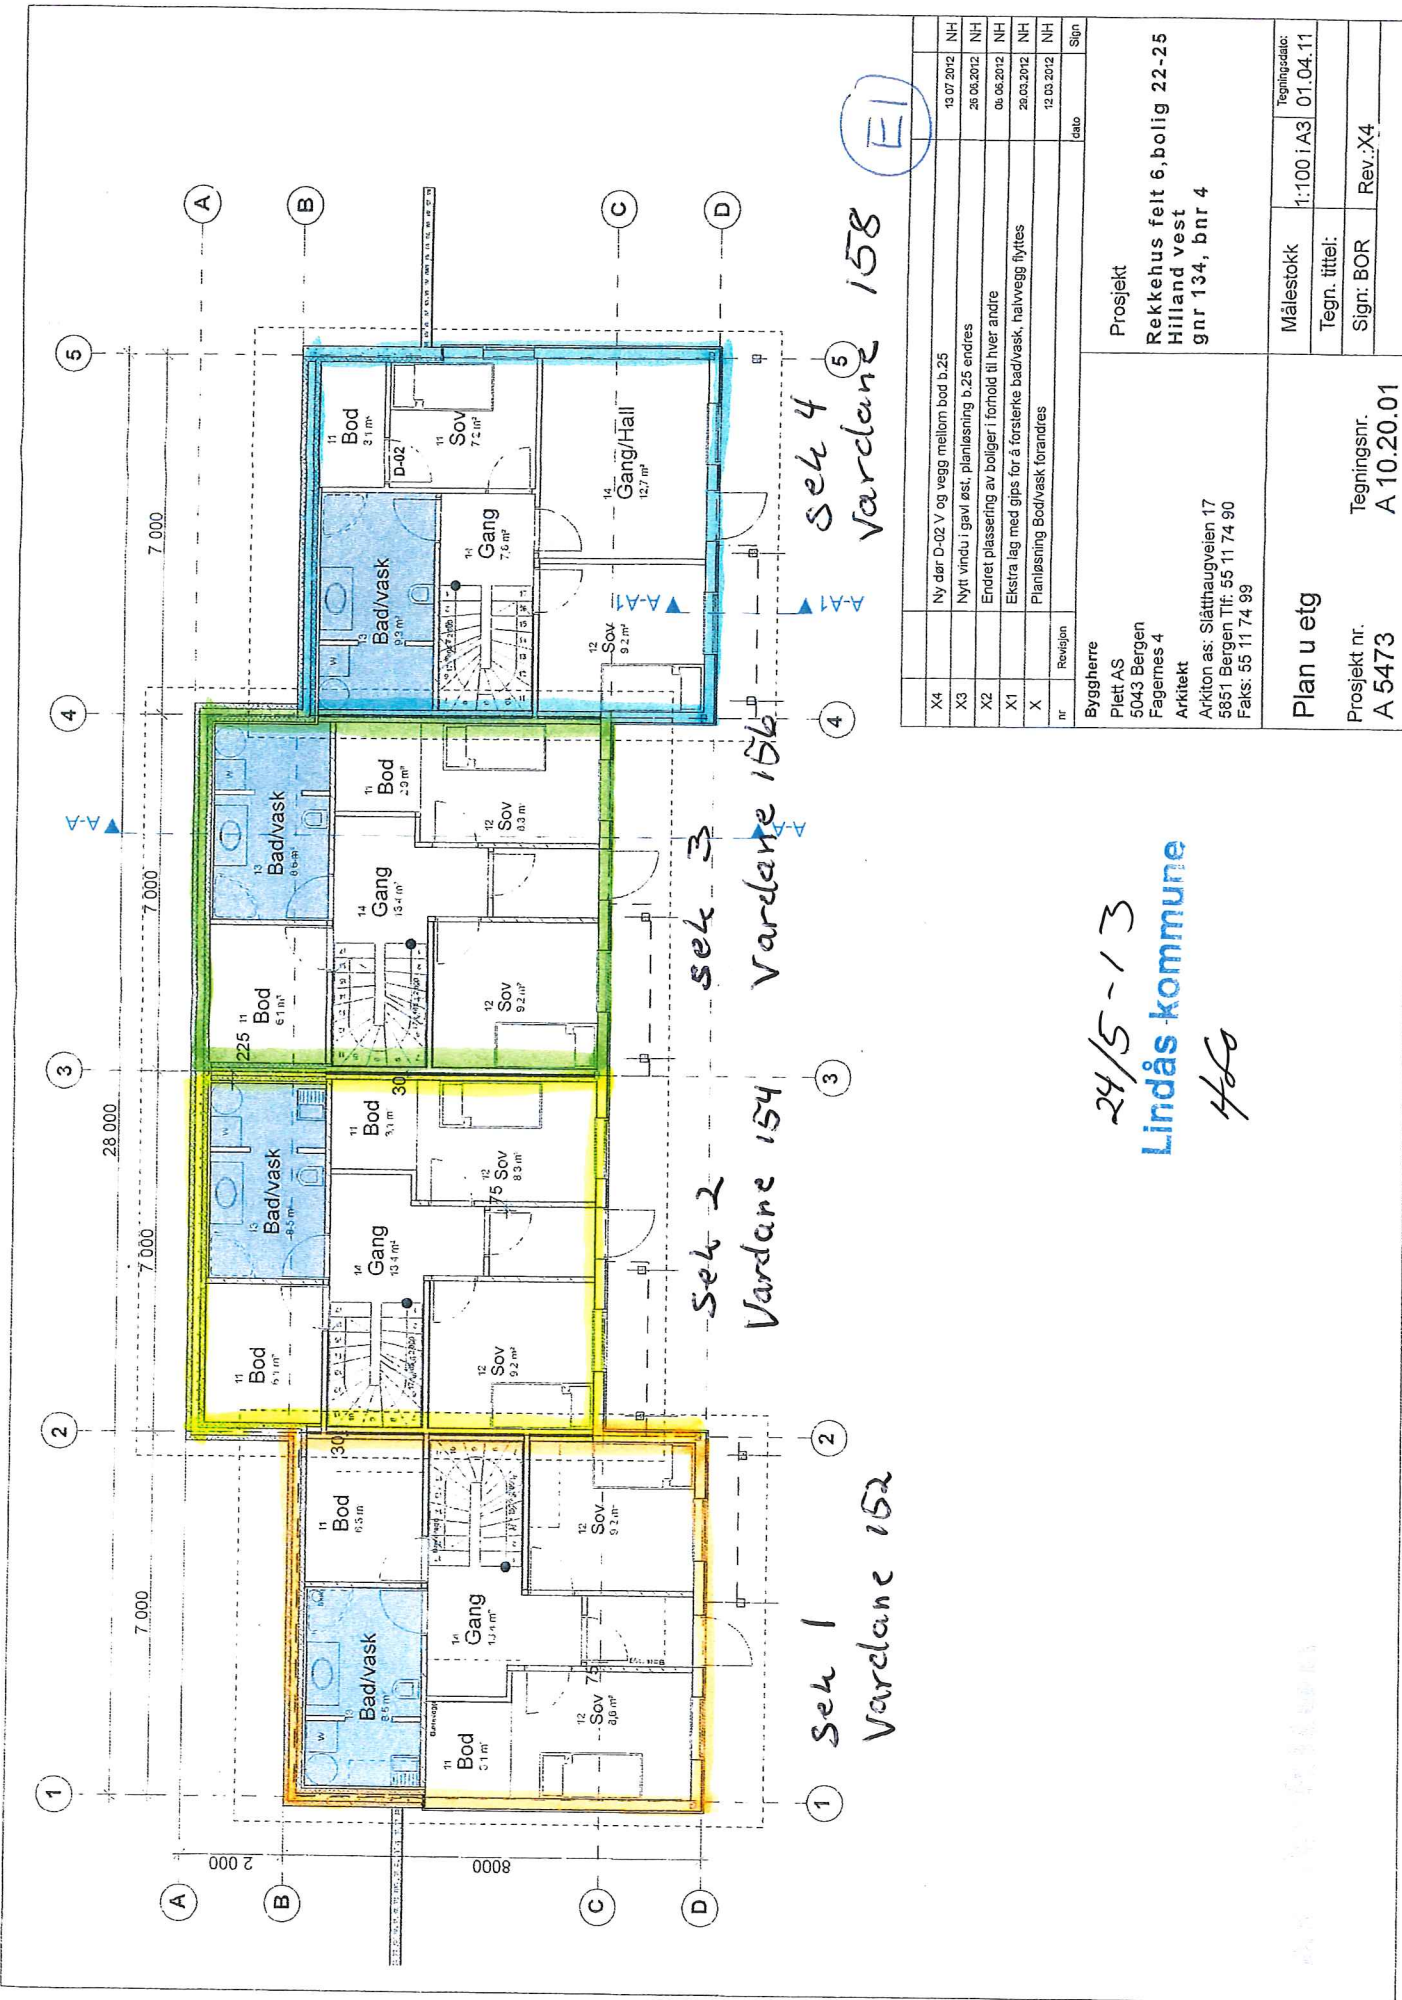


24/5-13
Lindås kommune
466


X4	Ny dør D-02 Y og vegg mellom bod b.25	NH	13.07.2012
X3	Nytt vindu i gavi øst, planløsning b.25 endres	NH	26.06.2012
X2	Endret plassering av boliger i forhold til hver andre	NH	06.06.2012
X	Planløsning Bad/vask forandres	NH	12.03.2012
nr	Revisjon		
Byggherre		dato	
Plett AS 5043 Bergen Fagermes 4 Arkitekt		Sign	
Prosjekt		Tegningsdato:	
Rekkehus feitt 6, bolig 22-25 Hilland vest gnr 134, bnr 4		Målestokk	1:100 / A3 01.04.11
Plan u etg		Tegn. tittel:	
Prosjekt nr. A 5473		Sign: BOR	Rev.: X4
Tegningsnr. A 10.20.01			

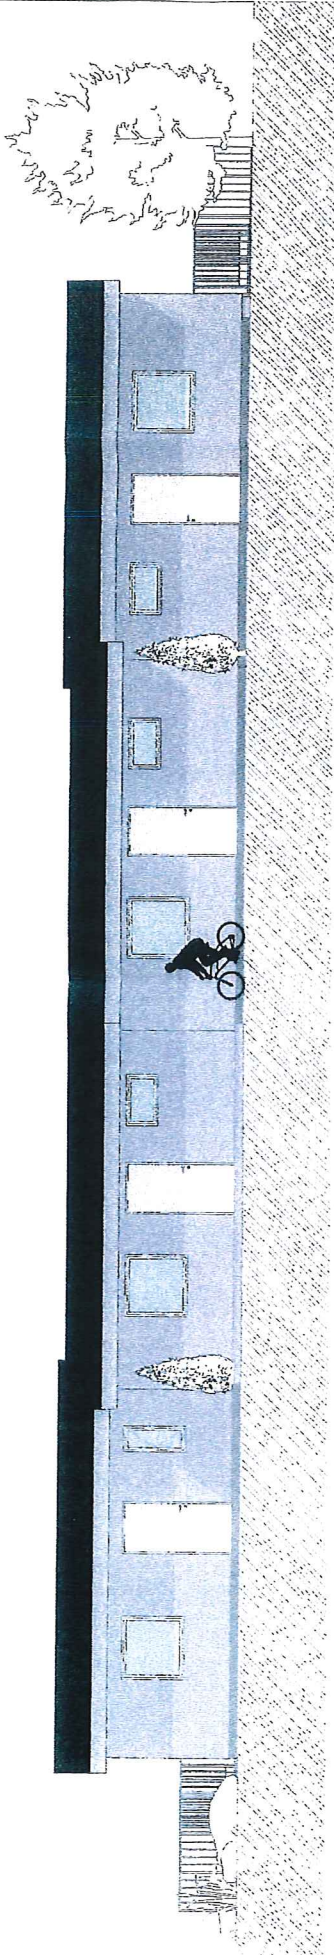

Fasade nord

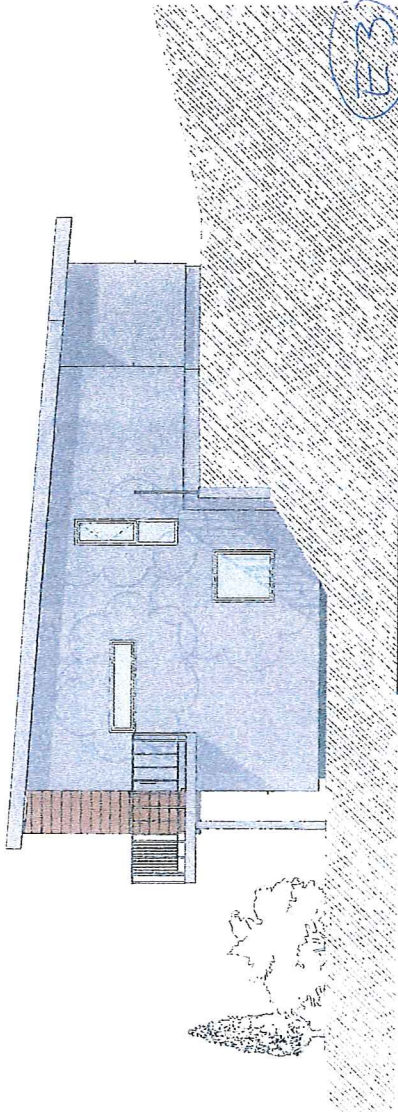


Fasade øst

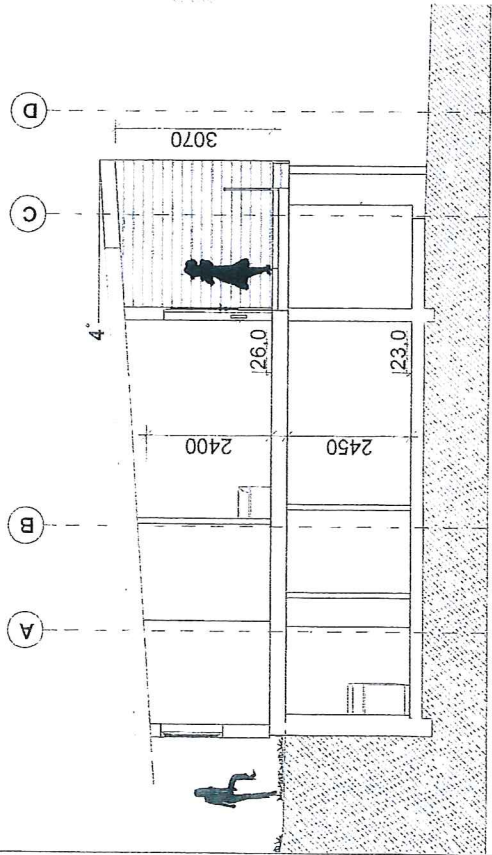


Snitt A-A

X4		Vindu i WC (fasade nord) og vindu i soverom (fasade øst) forandret	13.07.2012	NH					
X3		Vindu fasade øst (2 etg) utvidet fra 1,2m til 1,8m. Nytt vindu fasade øst i 1 etg	20.06.2012	NH					
X2		Endret plassering av boliger i forhold til hver andre	09.08.2012	NH					
nr	Revisjon		dato	Sign					
Byggherre Plett AS 5043 Bergen Fagernes 4 Arkitekt Arkikon as: Slåtthaugveien 17 5851 Bergen Tlf: 55 11 74 90 Faks: 55 11 74 99					Prosjekt Rekkehus felt 6, bolig 22-25 Hilland vest gnr 134, bnr 4				
Fasader Prosjekt nr. A 5473					Tegningsnr. A 10.40.02				
Fasader					Målestokk 1:100 i A3 01.04.11 Tegningstittel: Sign: BOR Rev.: X4				

24/5-13
 Lindås kommune
 HSO

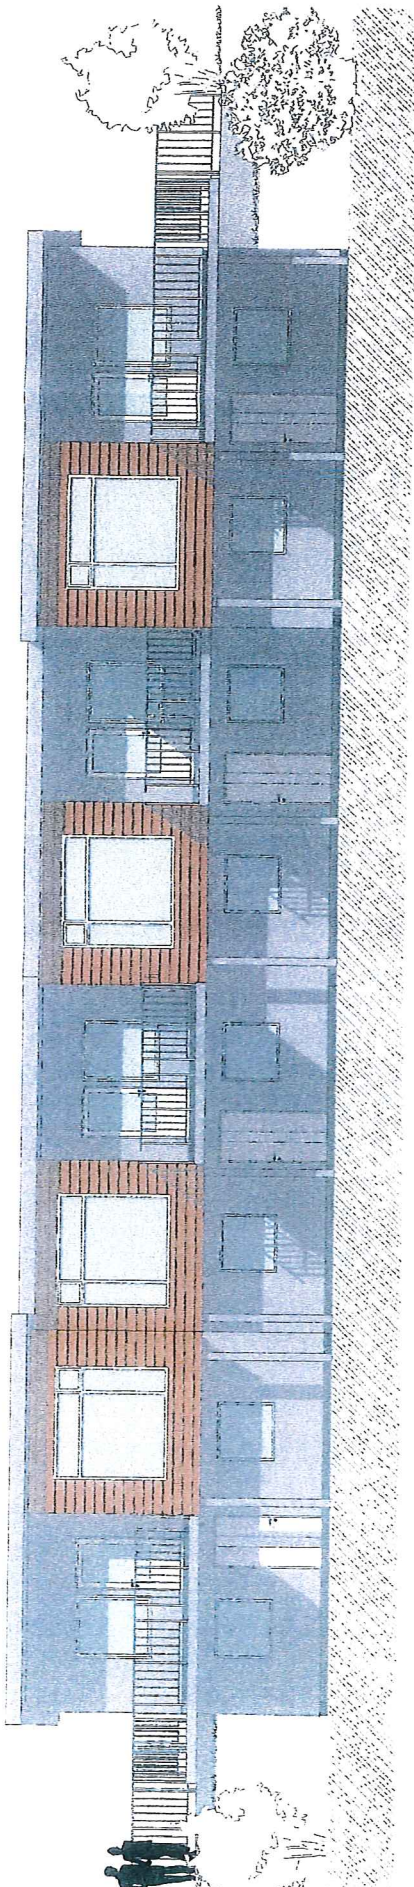

Fasade syd

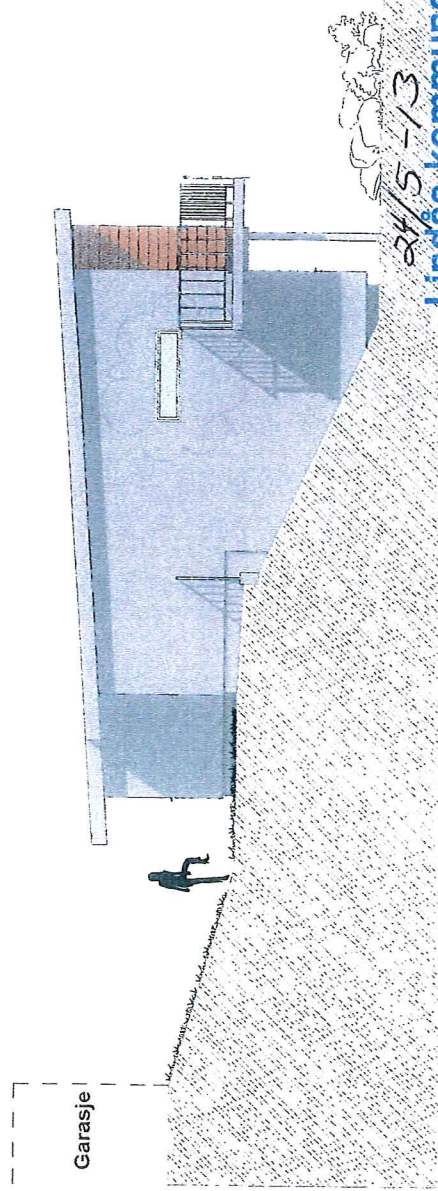

Fasade vest

24/5-13
Lindås kommune
[Signature]

E4

nr	Revisjon	dato	Sign
X2		26.06.2012	
		06.06.2012	
Vindu fassade vest (2 etg) utvidet fra 1,2m til 1,6m. Endret plassering av boliger i forhold til hver andre			
Byggherre Plett AS 5043 Bergen Fagernes 4 Arkitekt Arkton as: Slåtthaugveien 17 5851 Bergen Tlf: 55 11 74 90 Faks: 55 11 74 99		Prosjekt Rekkehus felt 6, bolig 22-25 Hilland vest gnr 134, bnr 4	
Fasader		Målestokk	Tegningsskisse: 1:100 A3 01.04.11
Prosjekt nr. A 5473		Tegn. tittel:	
		Sign: BOR	Rev.: X3
		Tegningsnr. A 10.40.01	