


E₁

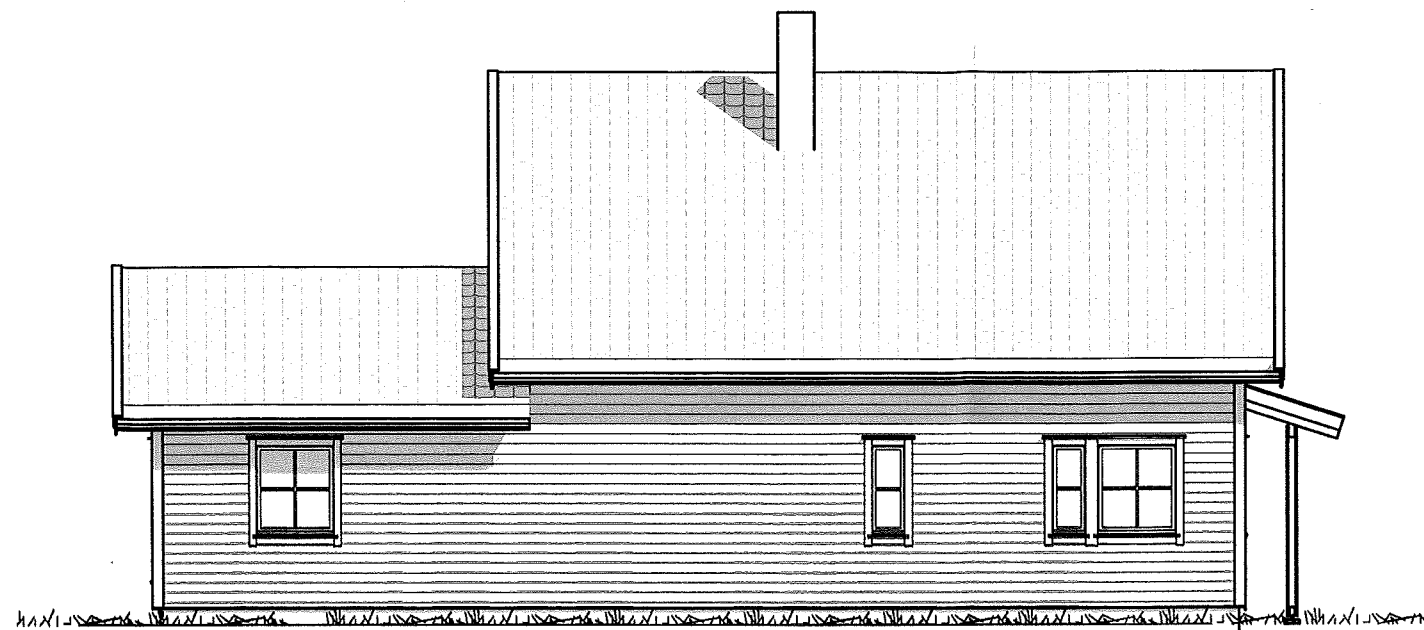


Fasade 4



Fasade 1



Fasade 2

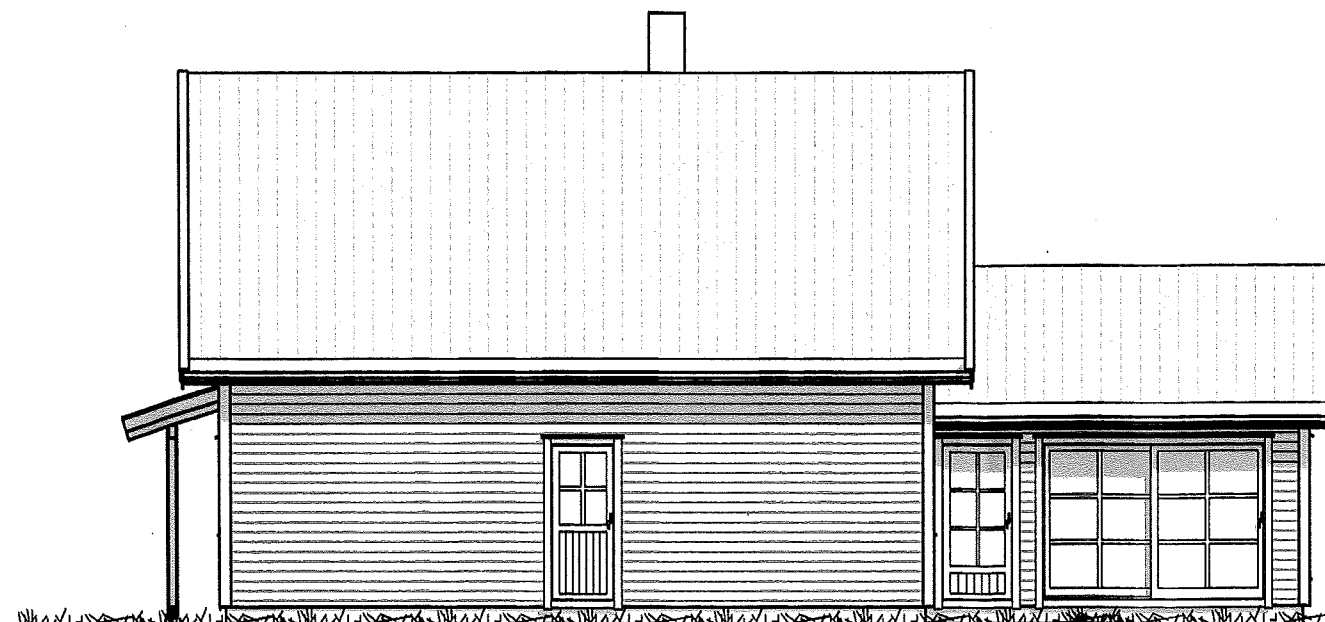

Fasade 3

SYSTEMHUS

Utbildet av:
Unikus
Postboks 4104,
Terminalveien 10
8089 Bodo, tlf. 75 56 51 20
E-mail: post@unikus.no

TAULE
ING. TAULE AS
Tlf. 56 35 85 55 - Mob. 908 66 010

MEMBER:
Ing. Karl Atle Taule

TILTAKSHAVER:
Elsa og Rolf Serigstad

BYGGEPLASS:
Hodneland




G.nr/B.nr:
40/106

KOMMUNE:
Lindås

REV:	DATO:	REVISJON:	SIGN:
a	27.09.07	redusert areal	TJ
b	10.10.07	hevet tak 60cm	TJ
c	23.10.07	vindu stue/kjøk. 105	TJ
d	29.10.07	vindu stue/kjøk. 105 (11x12)	TJ
E	01.03.2016	Utvivelse av stue	TLL

TEGN, INNHOLD:				MÅlestokk:
Fasader				1 : 100
PROSJEKT:				PROSJEKT NR:
GRANVIK (omt)				150157
ARKITEKT:	DATO:	TEGN:	REV:	TEGN.NR:
Einar J. Ellertsen	19.03.07	Tove	E	09.02

E2

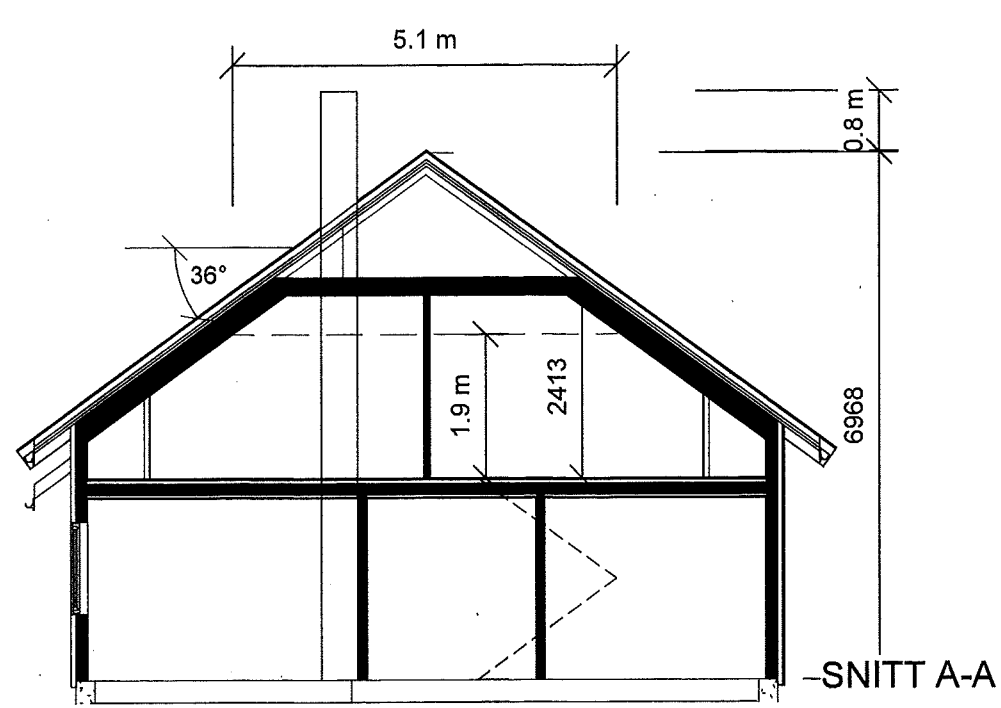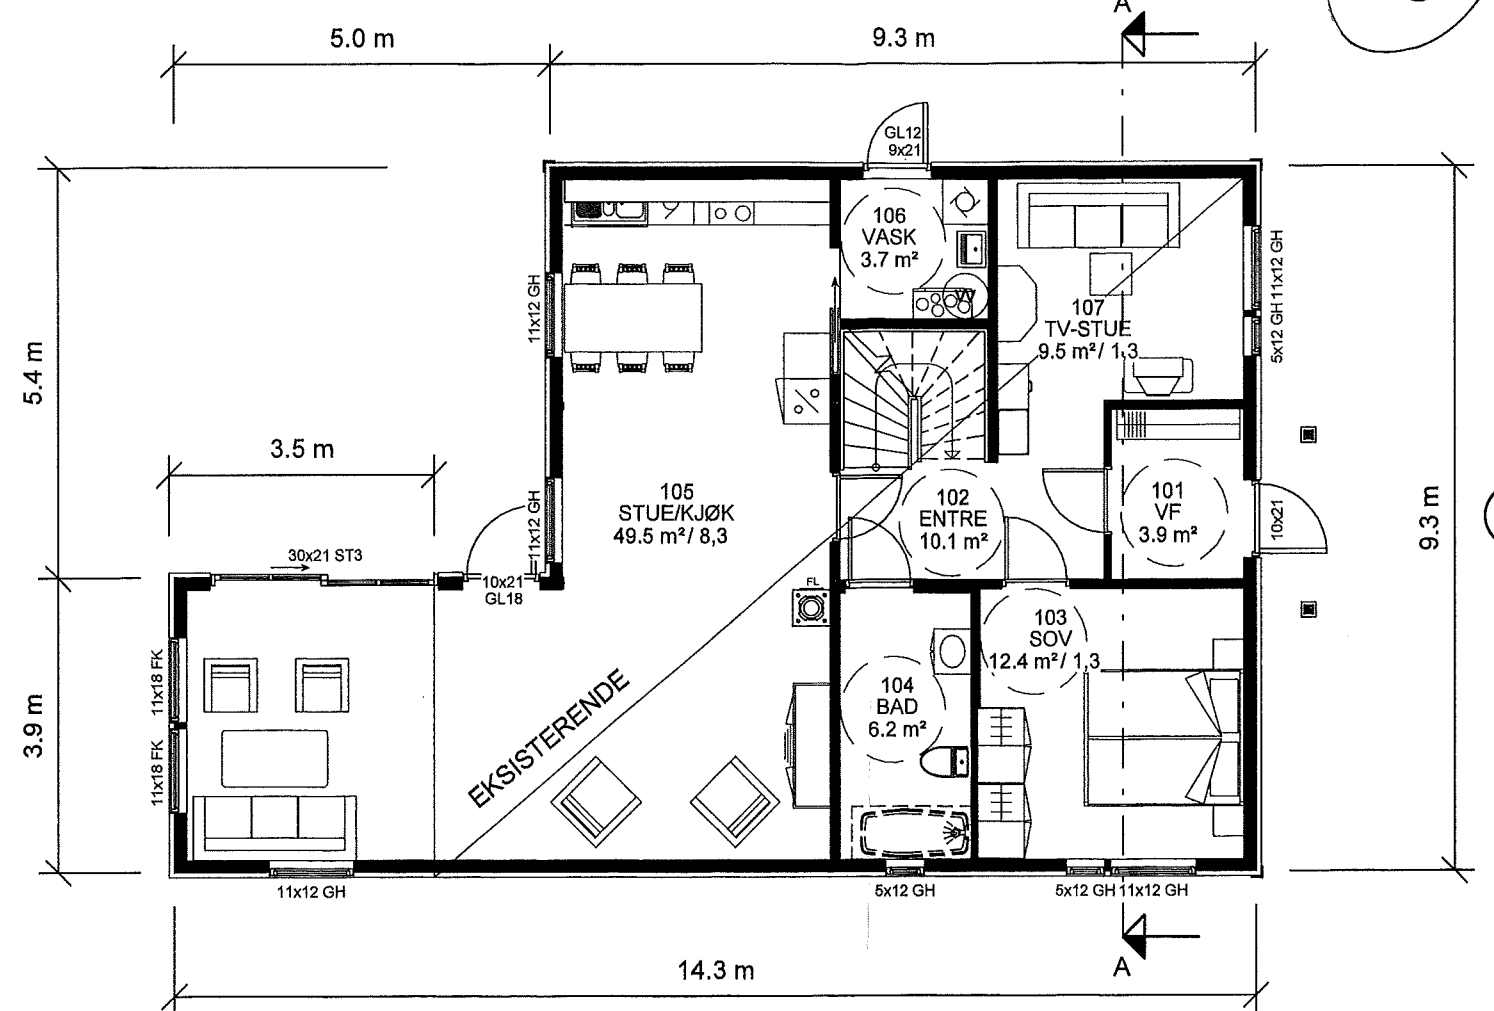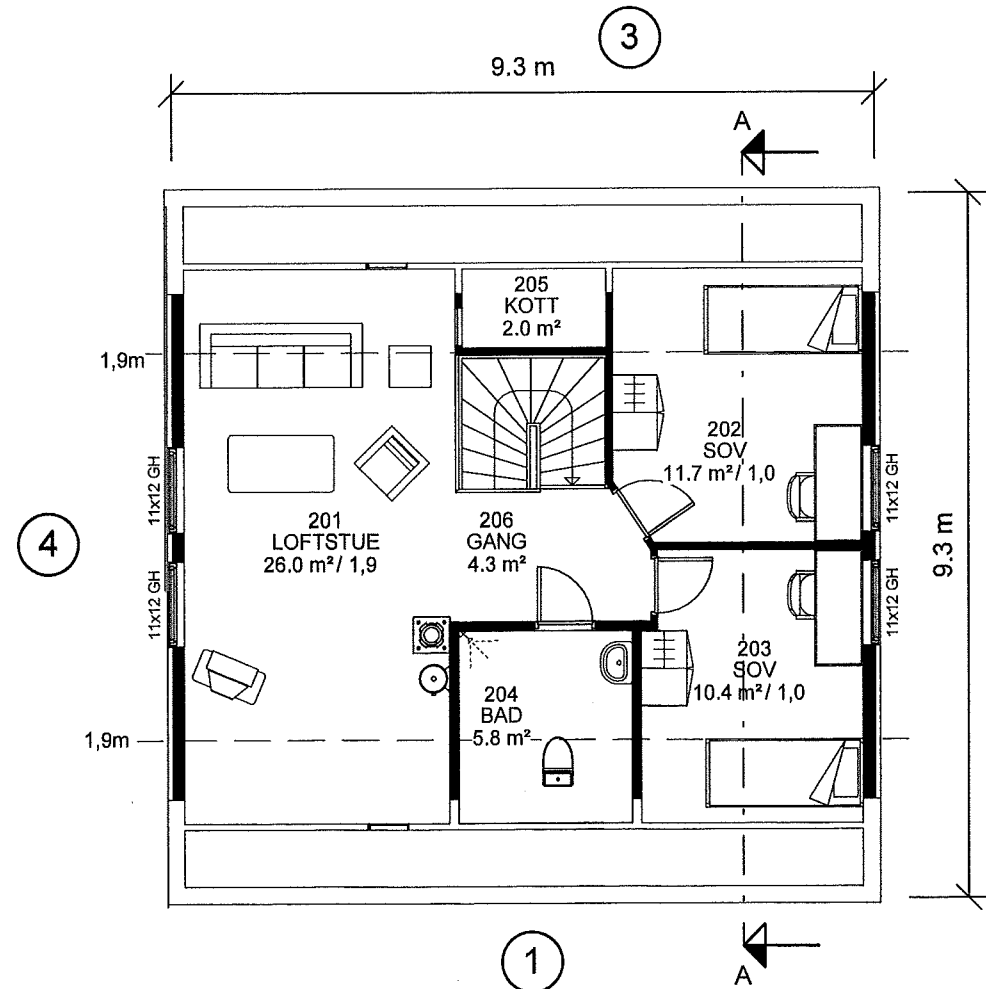

AREAL	BRA
LOFT	56.7 m ²
HOVEDETASJE	98.6 m ²
SUM	155 m ²

Hvorav utvidet del tilsvarer 12,7m² av hovedetasje.

BYA	111 m ²
P-rom	- 153.0 m ²

SYSTEMHUS

Utarbeidet av:
Unikus
Postboks 4104,
Terminalveien 10
8089 Bodø, tlf. 75 58 51 20
E-mail: post@unikus.no

MEMLEM:
Ing. Karl Atle Taule
TILTAKSHAVER:
Elsa og Rolf Serigstad
BYGGEPLASS:
Hodneland

TAULE
ING. TAULE AS
Tlf. 56 35 85 55 - Mob. 908 66 010
40/106
KOMMUNE:
Lindås

REV.	DATO:	REVISJON:	SIGN:
a	27.09.07	redusert areal	TJ
b	10.10.07	hevet tak 60cm	TJ
c	23.10.07	vindu stue/kjøk. 105	TJ
d	29.10.07	vindu stue/kjøk. 105 (11x12)	TJ
E	01.03.2015	Utv/delse av stue	TLL

TEGN, INNHOLD:				MALESTOKK:
Planer og Snitt				1 : 100
PROSJEKT:				PROSJEKT NR:
GRANVIK (omt)				150157
ARKITEKT:	DATO:	TEGN:	REV:	TEGN.NR:
Einar J. Eilertsen	19.03.07	Tove	E	09.01