




KJELLER/U. ETG FOR

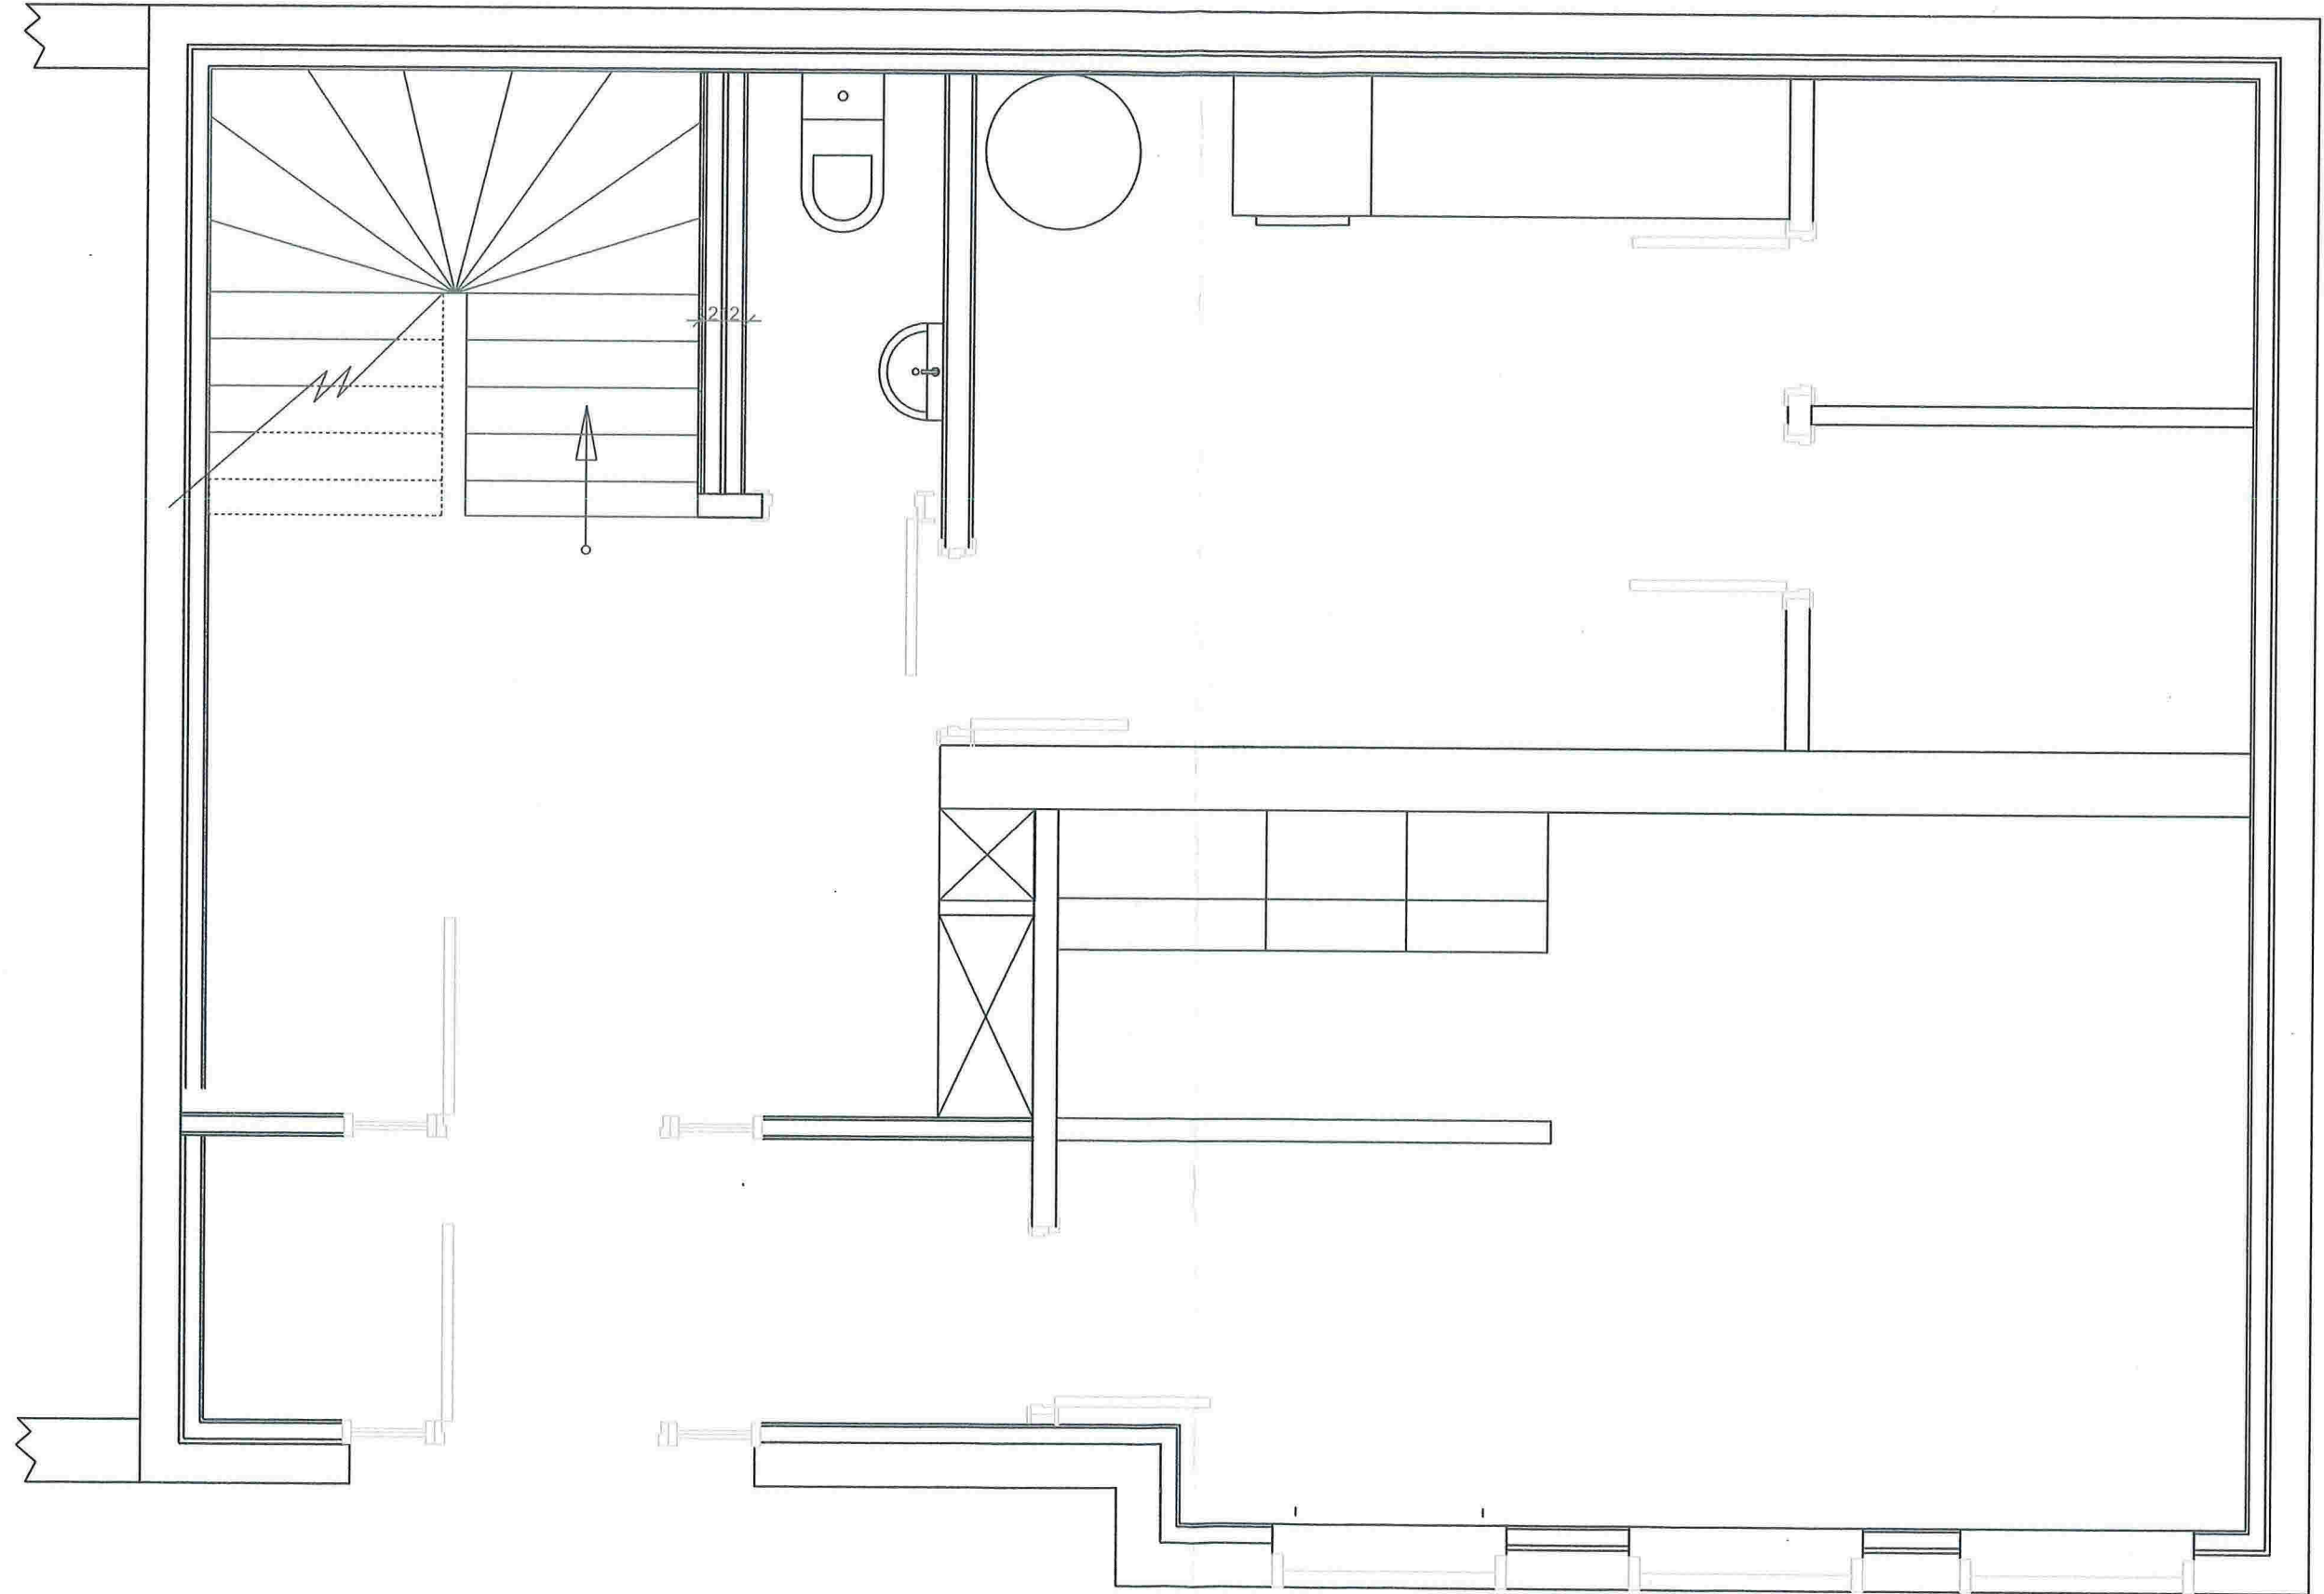


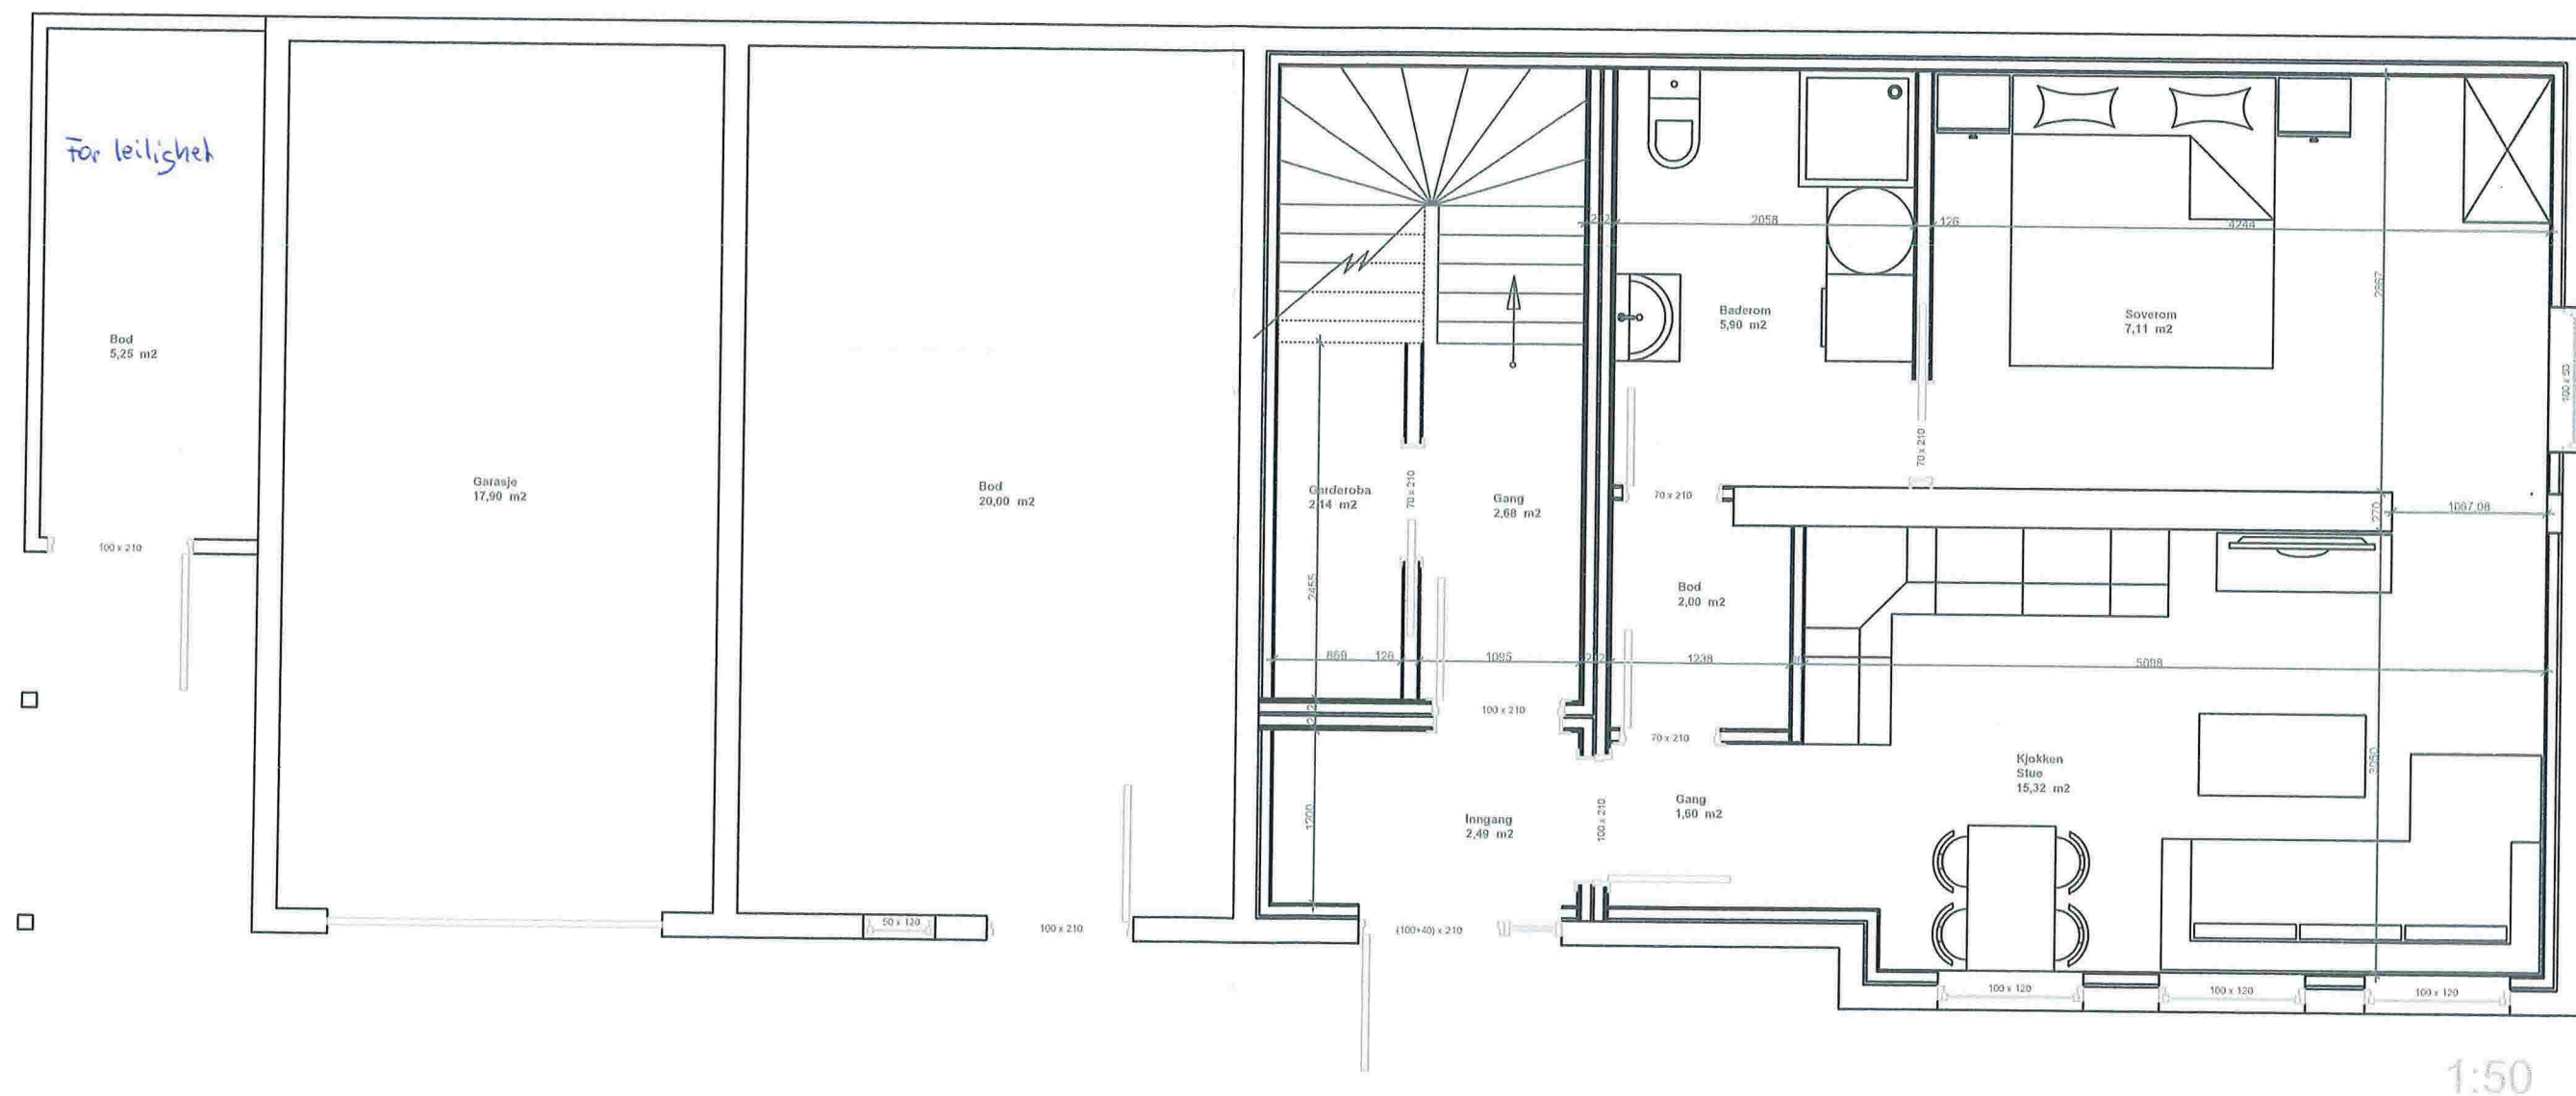


SNITT

SNITT HOVEDTASSE ER
SOM FØR. SÅ GAMLE TEGNINGER.

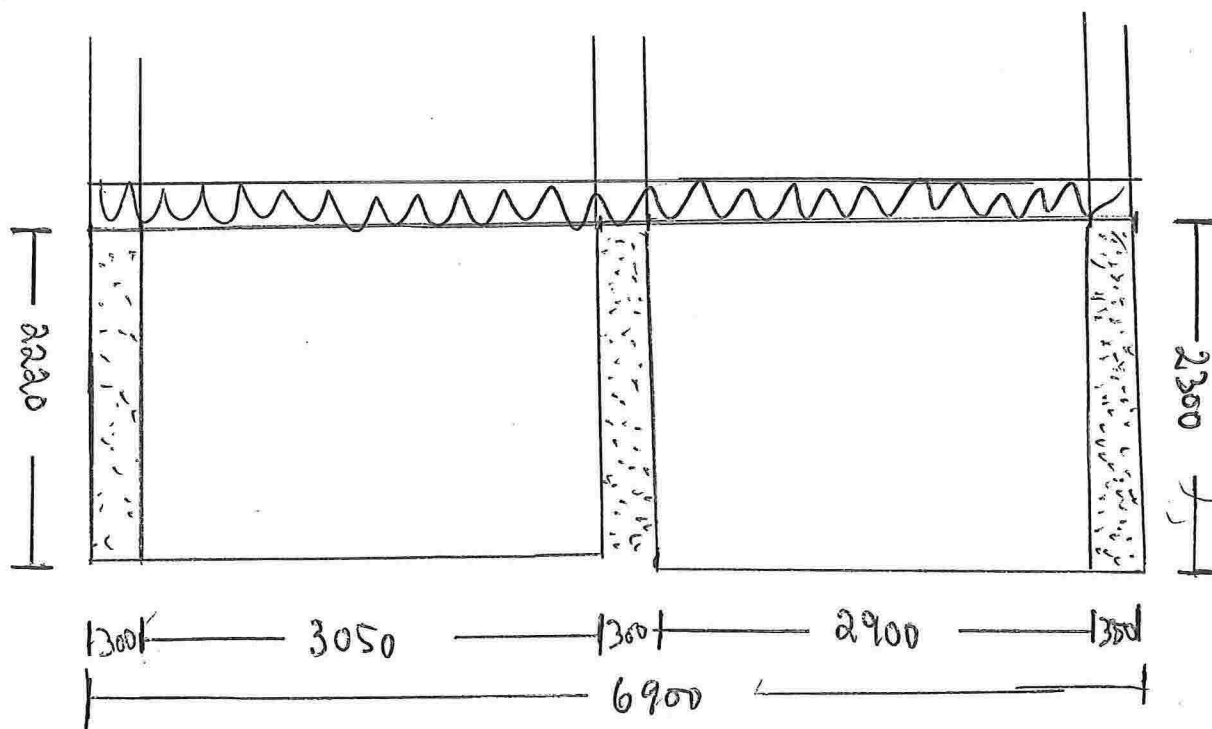

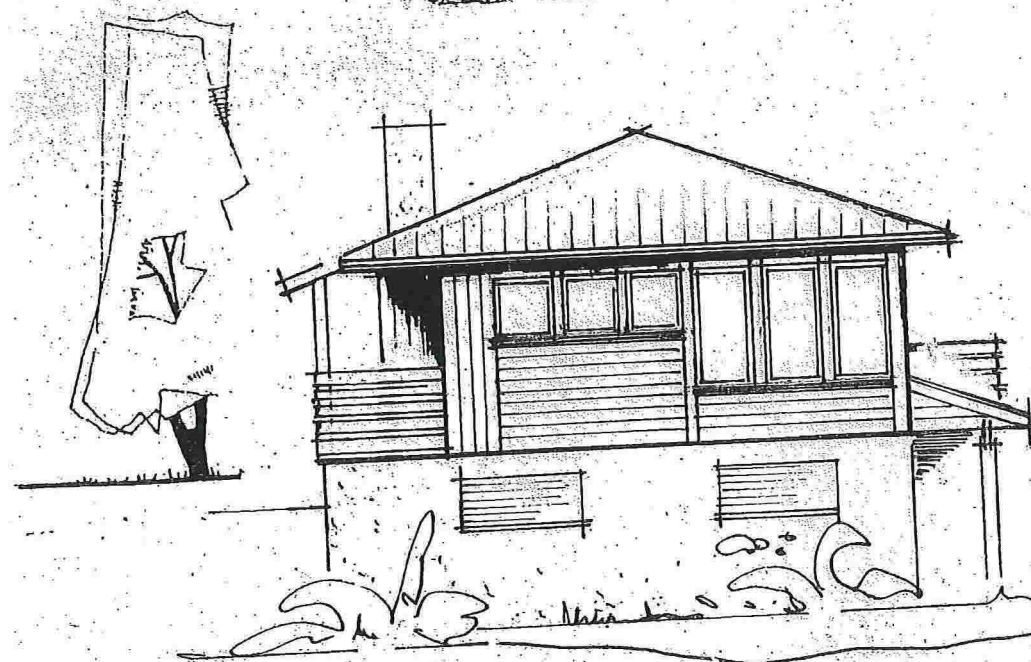


VEROM	3,6 m ² /1,50	8	KATT	1,6 m ²		LEIFAREALET:
VEROM	6,7 m ² /0,86	15	VINDFANG	3,0 m ²		1230 x 660 =
VEROM	6,7 m ² /0,86	17	HALL	8,4 m ²		
VEROM	7,1 m ²	25	VASKEROM	8,7 m ²	=	TILBYGG STOVE, 19
VEROMSGANG	9,3 m ² /1,36	26	BOD. MAT	3,5 m ²		
VEROM	3,5 m ² /0,86	27	BRENSSEL	3,5 m ²		
VEGG D.		28	KODJAK	15,0 m ²		
DYESTRAFF	32,7 m ² /3,00	39	HOBBEROM	21,0 m ²		
VE						

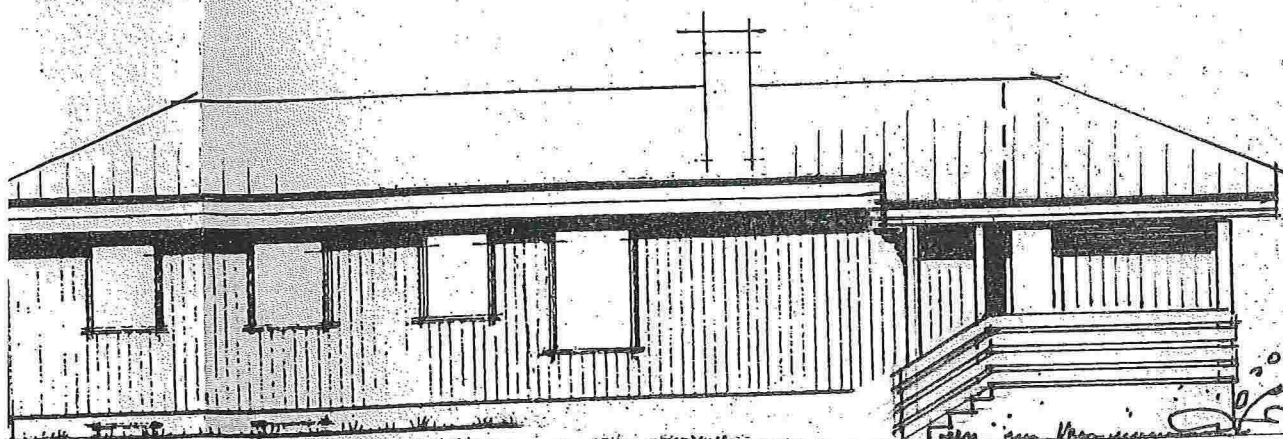

FASADE FLEST


TEKNIK SJEF
01816 010788
Arkiv nr. 188-241

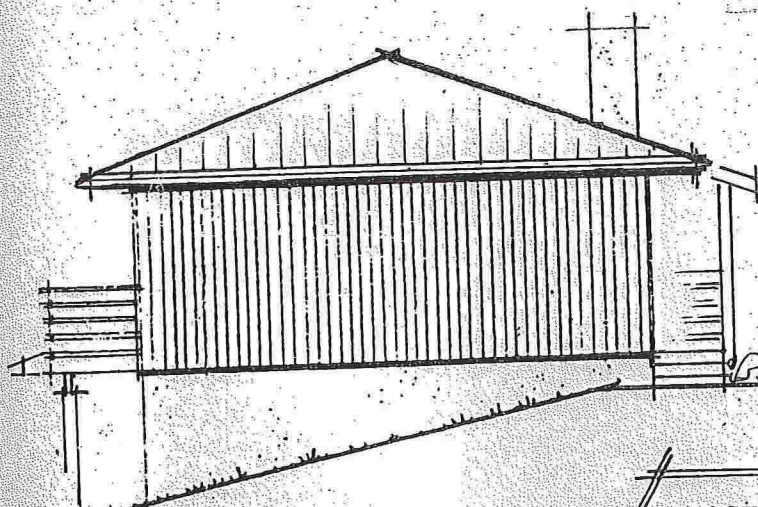


FASADE NO


MED UTVIDING

BYGGHERRE THORVALD FUREBOTN YTRE GJERVIK, 5100 ISDALSTØ.		BYGGEPLASS		type 40+	
G.BLOCK WATNE AKS JEBELSKAP TELEFON 64 080 - SANDNES		TEGN.		KUNDE NR.	
		KONTR.	P. Jakobsen	TEGN. NR. 26338	
		MÅL	2100	BW2-	
		DATO	23-10-89		
DAT.	SIGN.	Tegningen må verken helt eller delvis kopieres eller benyttes ved utførelse av arbeider som G. Block Watne A.s ikke medvirker			

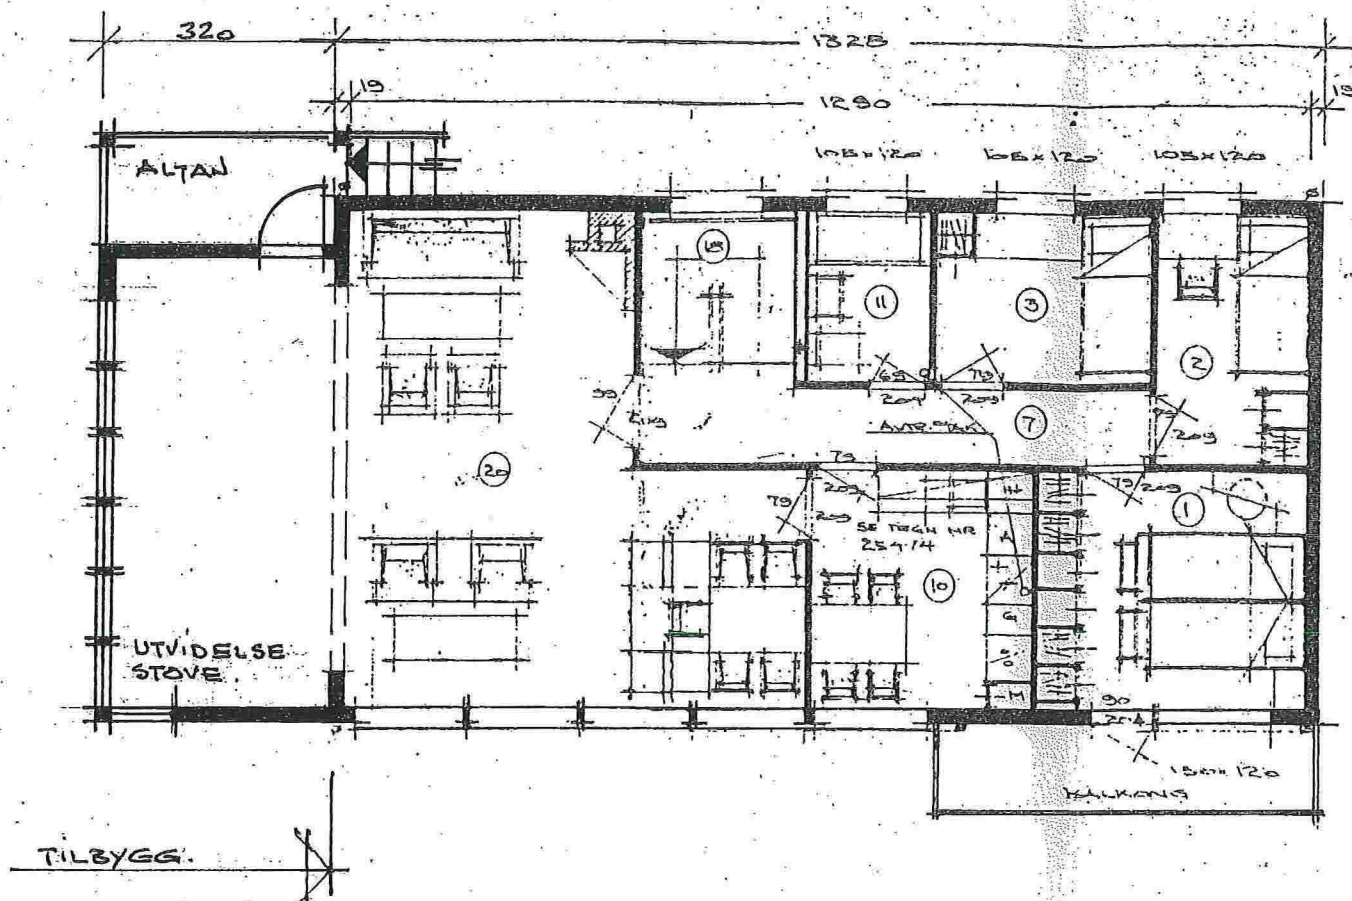


Tegninger har me fått av Lindås kommune,
plan kjeller har me ikke mottatt.

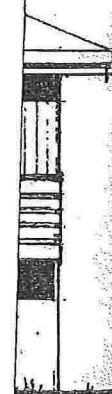


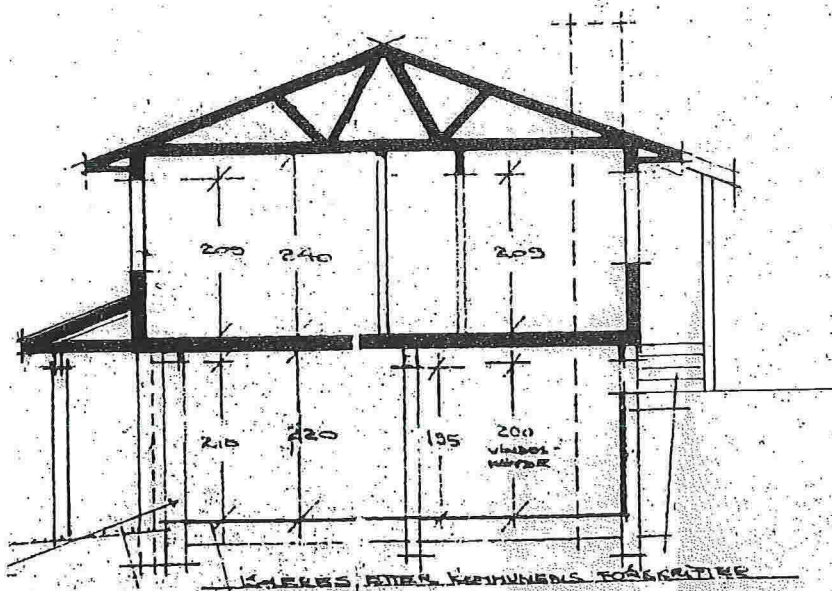



= 85.14 m ²					
986 /					
		GR.SP	114722		
		GR.SP	114708		
IND.	AN	KORRIGERT		DAT.	SI

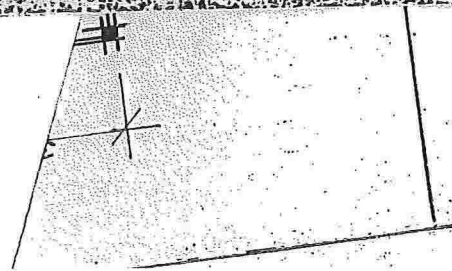


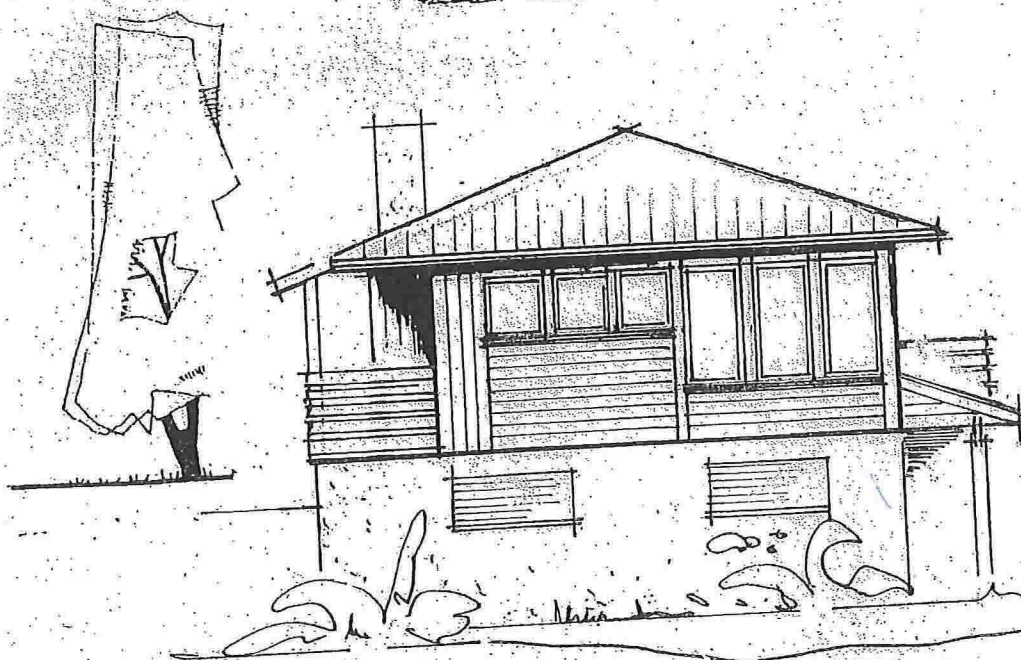

VEROM	3,6 m ² /1,50	8	KOTT	1,6 m ²			LEIFAREALET:
VEROM	6 m ² /0,80	15	VINDFANG	3,0 m ²			1230 x 660 =
VEROM	6 m ² /0,80	17	HALL	8,4 m ²			
VEROM	7 m ²	25	VASKEROM	0,7 m ²			TILBYGG STOVE 19
VEROMSGANG	9,3 m ² /1,30	26	BED. MAT	3,5 m ²			
VEKKEN	3,5 m ² /0,80	27	BREISEL	3,5 m ²			
VE/VG VEGG D		28	KEDJAKAP	15,0 m ²			
VESTRAPP	5,2 m ² /0,50	39	HOBBEROM	2,6 m ²			
VE							

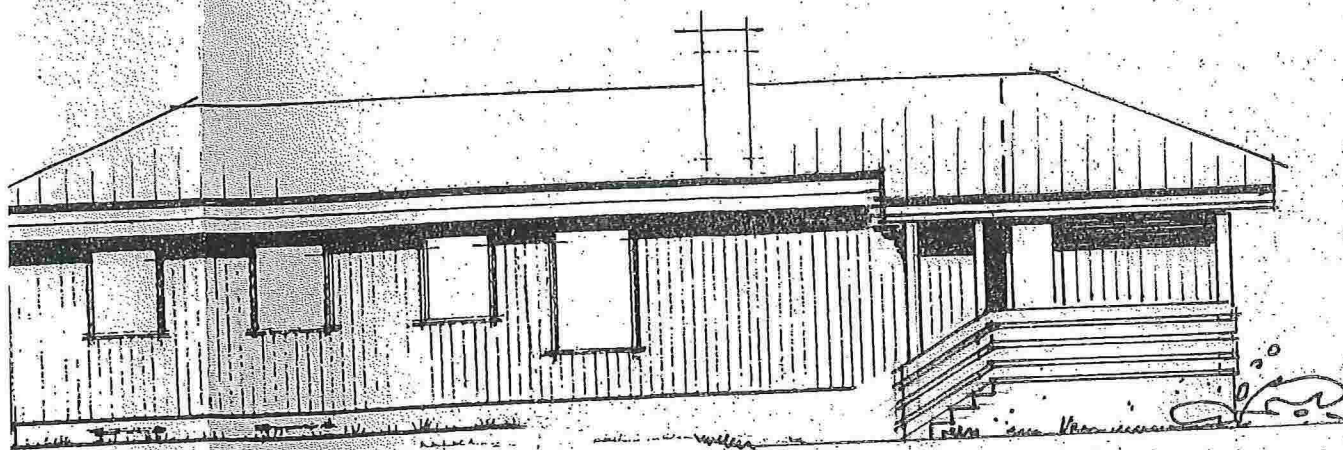

FASADE FEST

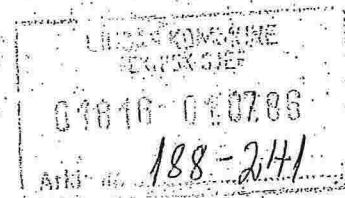

FASADE HO

MED UTVIDING

BYGGHERRE THORVALD FUREBOTN
YTEE GJERVIK, 5100 ISDALSTØ.

**G.BLOCK
WATNE**
AKS JEBELØKLP

TELEFON 64 080 - SANDNES

BYGGEPLASS

TEGN.

KONTR.

MÅL

DATO

17. Jakobson
1/2 100
REV. APRIL 1986
23-10-89

type 40+


KUNDE NR.


TEGN. NR. 26338
BW2- 11

DAT.

SIGN.

Tegningen må verken helt eller delvis kopieres eller benyttes ved utferelse av arbeider som G. Block Watne A.s ikke medvirker.

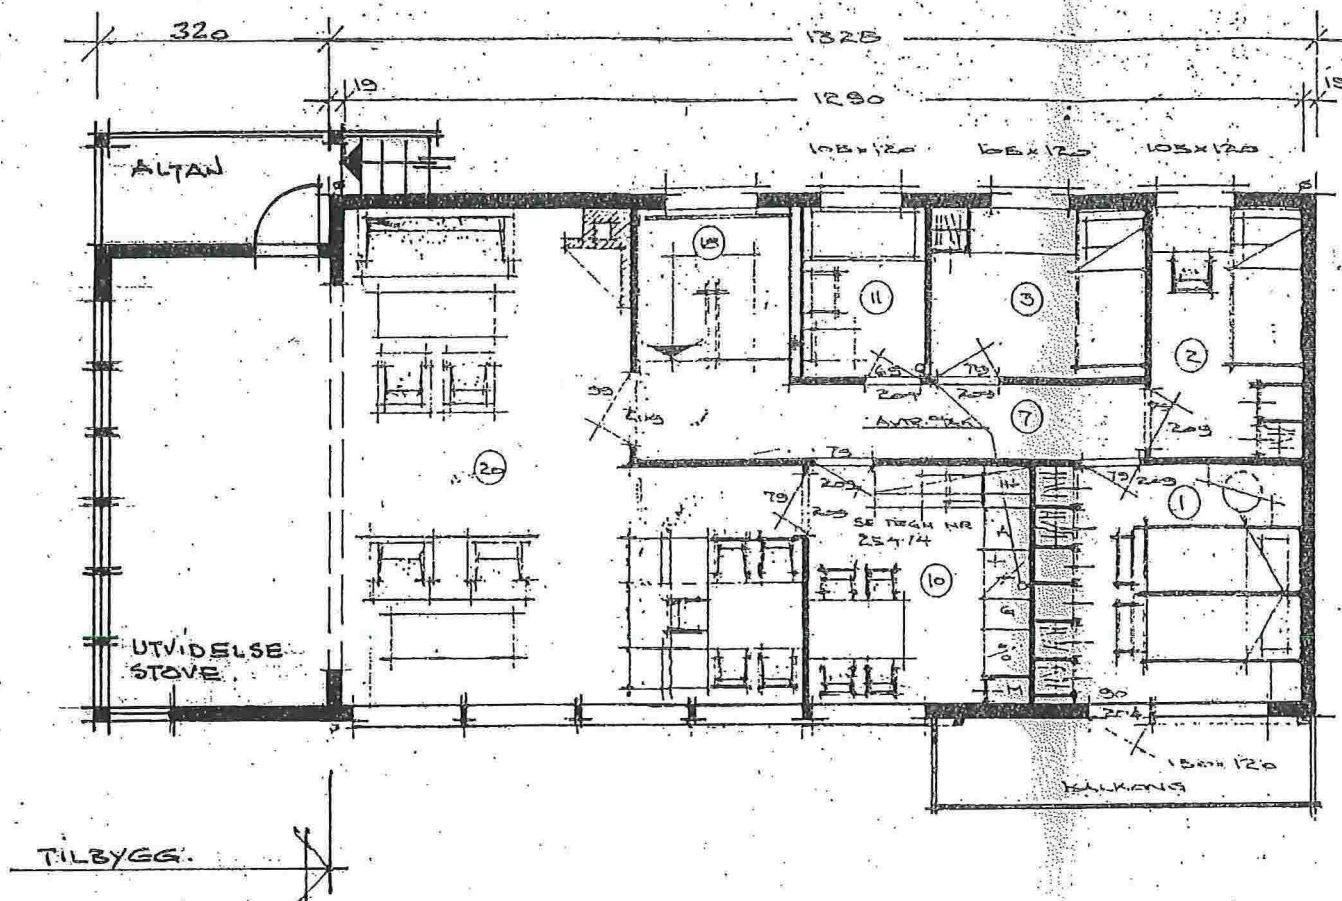

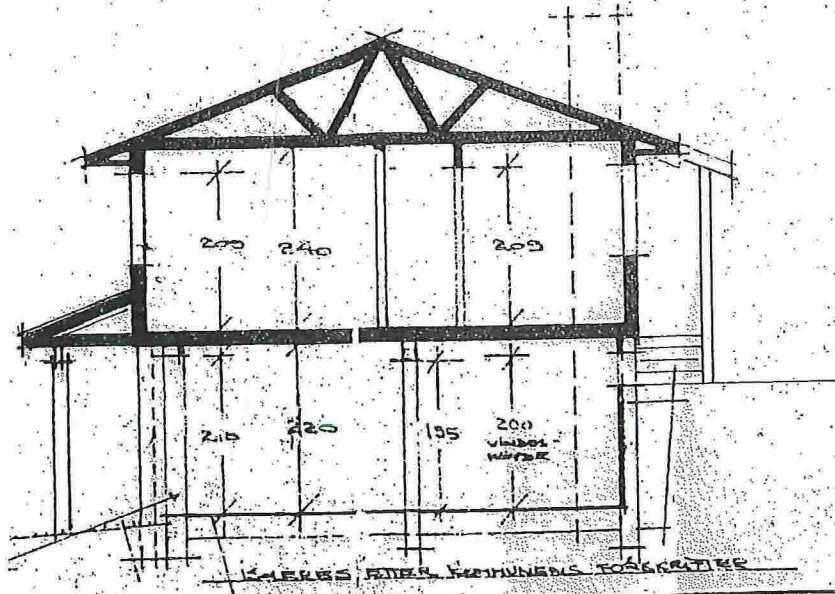

85.14 m ²					
986 /					
GR. SP.		114 T22			
GR. SP.		114 T22			
IND.	ANT.	KORRIGERT		DAT.	SI

