


Telenor kabelnett

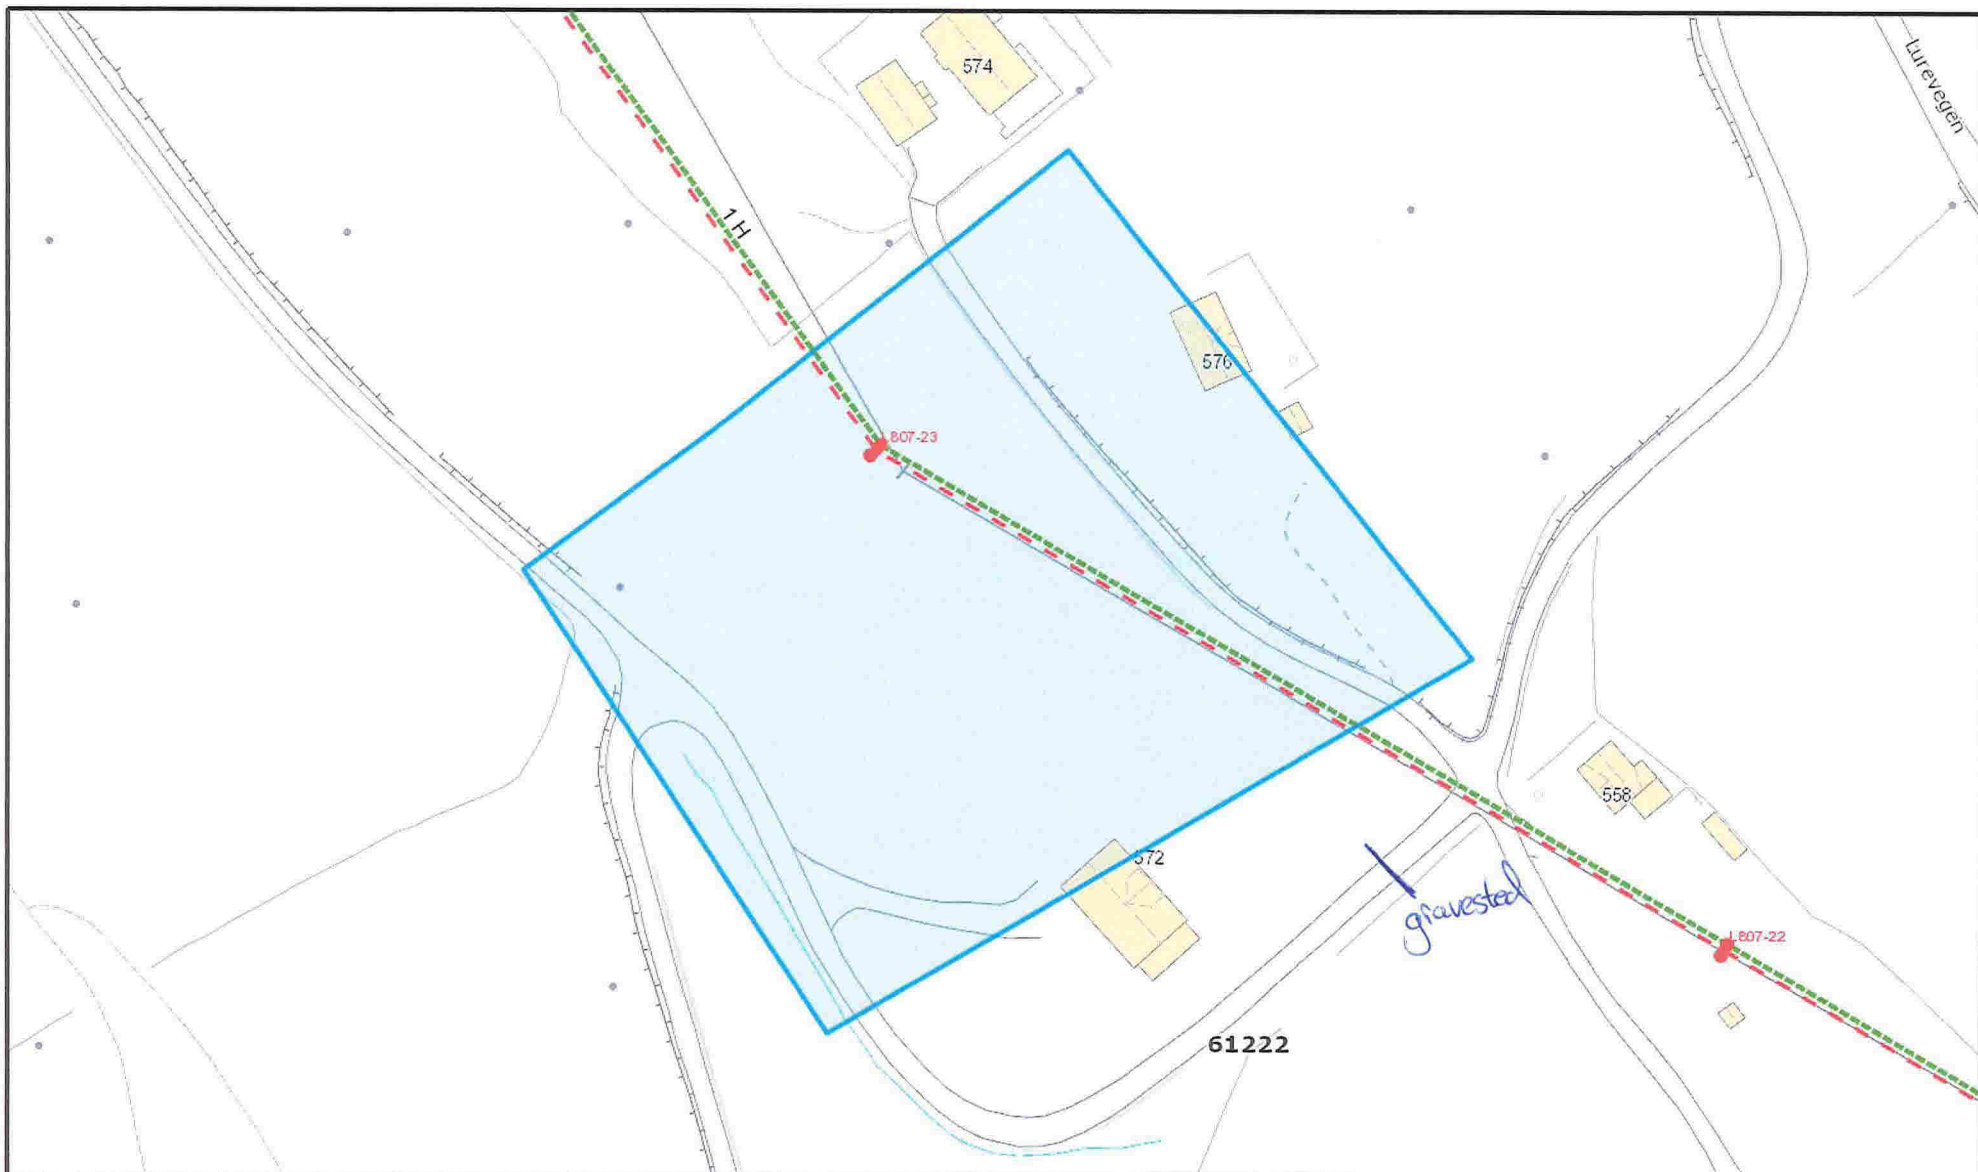

BKK
 Gravemelding
 T: 99 59 82 17

Målestokk:
 1: 1 000

Utskriftsdato:
 01.04.2015
 Gyldig 1 mnd.

**Oversikt og detalj alle anlegg. Inneholder Høyspenning
 Luftnett og Fiber luftnett**

Gravemelding nummer: 26454

