



Teknisk drift
Besøksadresse:
Telefon: 5637 5000 Telefaks 5637 5001
Postadr.: Kvernhusmyrane 20, 5914 Isdalstø
E-post: postmottak@lindas.kommune.no
Heimeside: www.lindas.kommune.no
Kartside: www.nordhordlandskart.no
Org.nr: 935 084 733 Bank: 1503 22 54567

Svein Grov

Tjærngløtt 2
2050 JESSHEIM

Dykkar ref. Sakshandsamar:
Linda Folkestad

Vår ref. Telefon
2011/2443 - 0 - 56375170
9349/2012

Arkivkode: Dato:
108/492 17.04.2012

Løyve til avkjørsle for 1 bustadeining, Gbnr.108/597.

Teknisk drift, VVA, har den 11.04.12 motteke søknad om avkjørsle for 1 bustadeining på Gbnr.108/597. Teknisk drift, VVA, har vurdert saka og vil gje løyve til avkjørsle frå kommunal veg for 1 bustadeining på følgjande vilkår:

- Avkjørsla skal opparbeidast slik at den tilfredsstillar dei tekniske krav til utforming som er fastsett i forskrift av 1964 om "alminnelige regler om bygging og vedlikehald av avkjørsler frå offentleg veg", vegnormal 017 og §§ 40-43 i Veglova. Det vert blant anna stilt krav til utforming, sikt, svingradius, drenering under avkjørsle og at ein kan snu på eigen grunn. På dei to første metrane skal avkjørsla ha eit fall frå kommunal veg på 2,5% (5cm). Forskrift av 1964 er tilgjengeleg på www.lovdata.no
- Avkjørsla skal være plassert som vist på vedlagt kart, datert Teknisk drift, VVA, 17.04.2012.

MERK: Vegmynde har flyttet avkjørsle mot søraust slik at siktforholda i avkjørsla mot nordvest vert betre. Ved ny plassering er minste krav til sikt i avkjørsla tilfredsstillt.

- Siktsoner konstruert ved hjelp av ei siktretkant målt frå eit punkt 4m inn i avkjørsla (målt frå kant kommunal veg) og minimum 30m til kvar side (målt langs kant kommunal veg).
- Siktsoner skal til ein kvar tid haldast vedlike av eigar/brukarane av avkjørsla. Siktsoner kan ikkje nyttast til parkering eller hensetting av sikthindringar som er høgare enn 0,5m over kommunalt vegnivå.
- Under avkjørsla skal det leggest ned dreneringsrør med ei diameter på minimum 200mm. Dreneringsrøret skal leggest slik at overvatn får fritt løp inn og ut av røret.
- Svingradius skal være slik at ein kan svinge til både høgre og venstre i kommunevegen. Svingradius er sett til minimum 3m.
- Dersom avkjørsle er adkomst til garasje, forretning, driftsbygning eller regelmessig vert nytta til bilkjøring (adkomst til bustad/hytte) skal det utanfor vegområdet innrettast snuplass slik at rygging inn og ut frå kommunevegen unngåast.

Det er §§ 29-31 og 40-43 i Veglova, vegnormal 017 og forskrift av 1964 om "alminnelige regler om bygging og vedlikehald av avkjørsler frå offentleg veg som gjev lovheimel for at vegmynde skal setje krav til tiltak og avkjørsler frå offentleg veg. Vi gjer merksam på at løyve berre gjeld i høve veglova med tilhøyrande regelverk og ikkje dei rettar De har ovanfor eventuelle grunneigarar. Løyve er gjeve i samsvar med gjeldande regelverk og på dei vilkår



som er nemnt ovanfor.

Vedtaket kan påklagast til kommunen jf lov om offentlig forvaltning. Klagefrist er 3 veker frå den dag De mottok vedtaket. Det er nok at klagen er postlagt innan fristen går ut. Klagen skal sendast skrifleg til den etat som har gjort vedtaket. I klagen skal det komme fram kva som vert påklaga (vedtaket) og kva endringar De som part ynskjer. Klagen skal grunngjevast.

Med helsing


for

Arne Eikefet
einingsleiar teknisk drift

Linda Folkestad

Linda Folkestad
saksbehandlar teknisk drift

Kopi til:
Einar Urheim
Sveinung A. Håkonsen

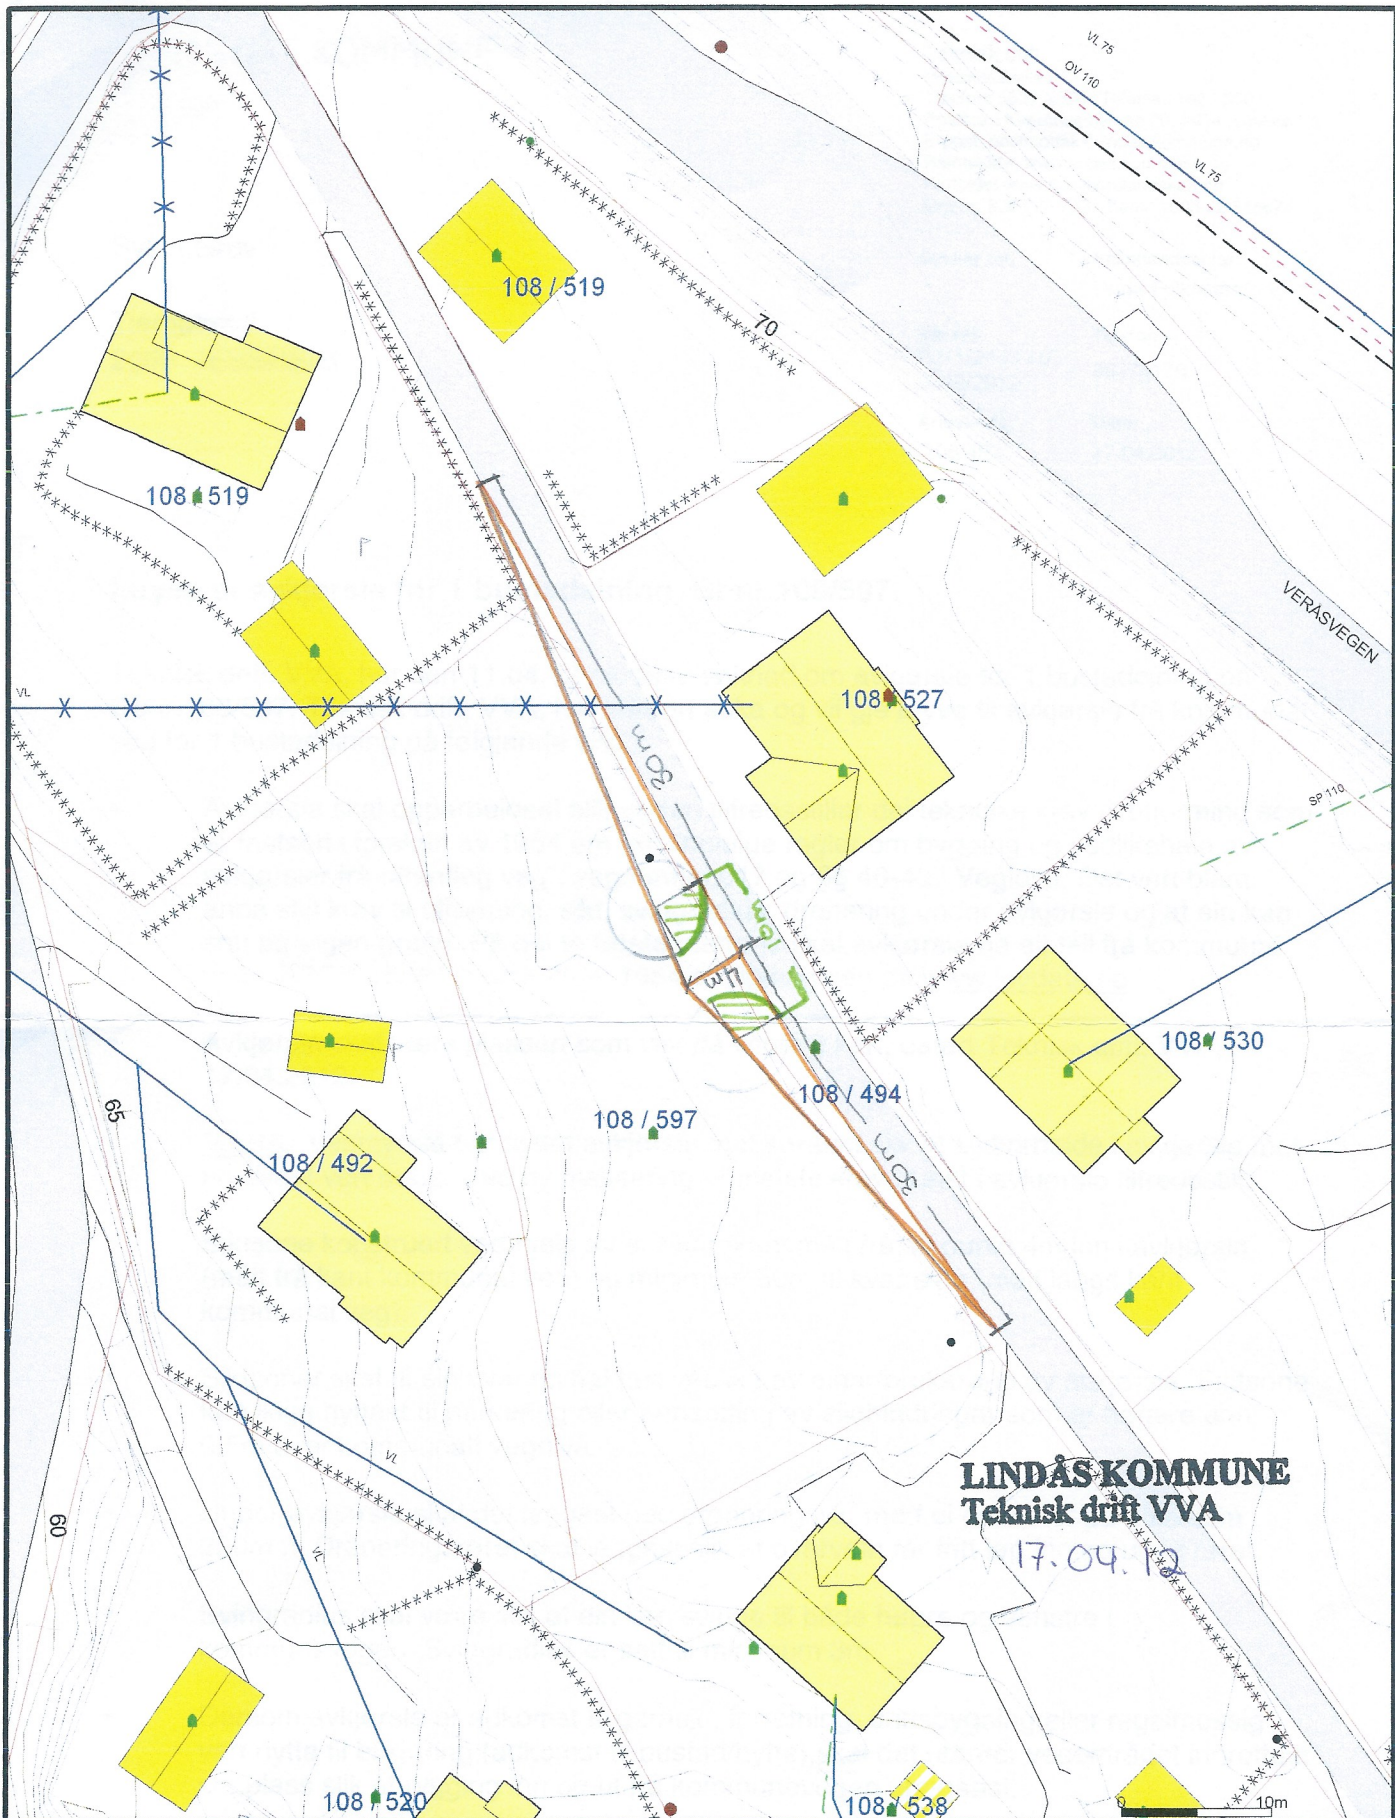

LINDÅS KOMMUNE
Teknisk drift VVA


	Avlop felles		Terrenngulvte grense		Industrilager
	Drensledning		Fonstruert grensepunkt		Andre bygg
	Overvann		Bolig		Bustad m/leilighet
	Pumpeledning spillvann		Vanningshus		Storre bustader
	Pumpeledning vann		Hytte feriehut		Garasje uthus
	Spillvann		Udefinert grenser		
	Vannledning				

Dato: 2012.04.17
 Sign: folk

Lindås kommune
 VVA avdeling

Målestokk:
 1:500

Beliggenhet og høyder må oppfattes som orienterende.