


# VEDLEGG 2

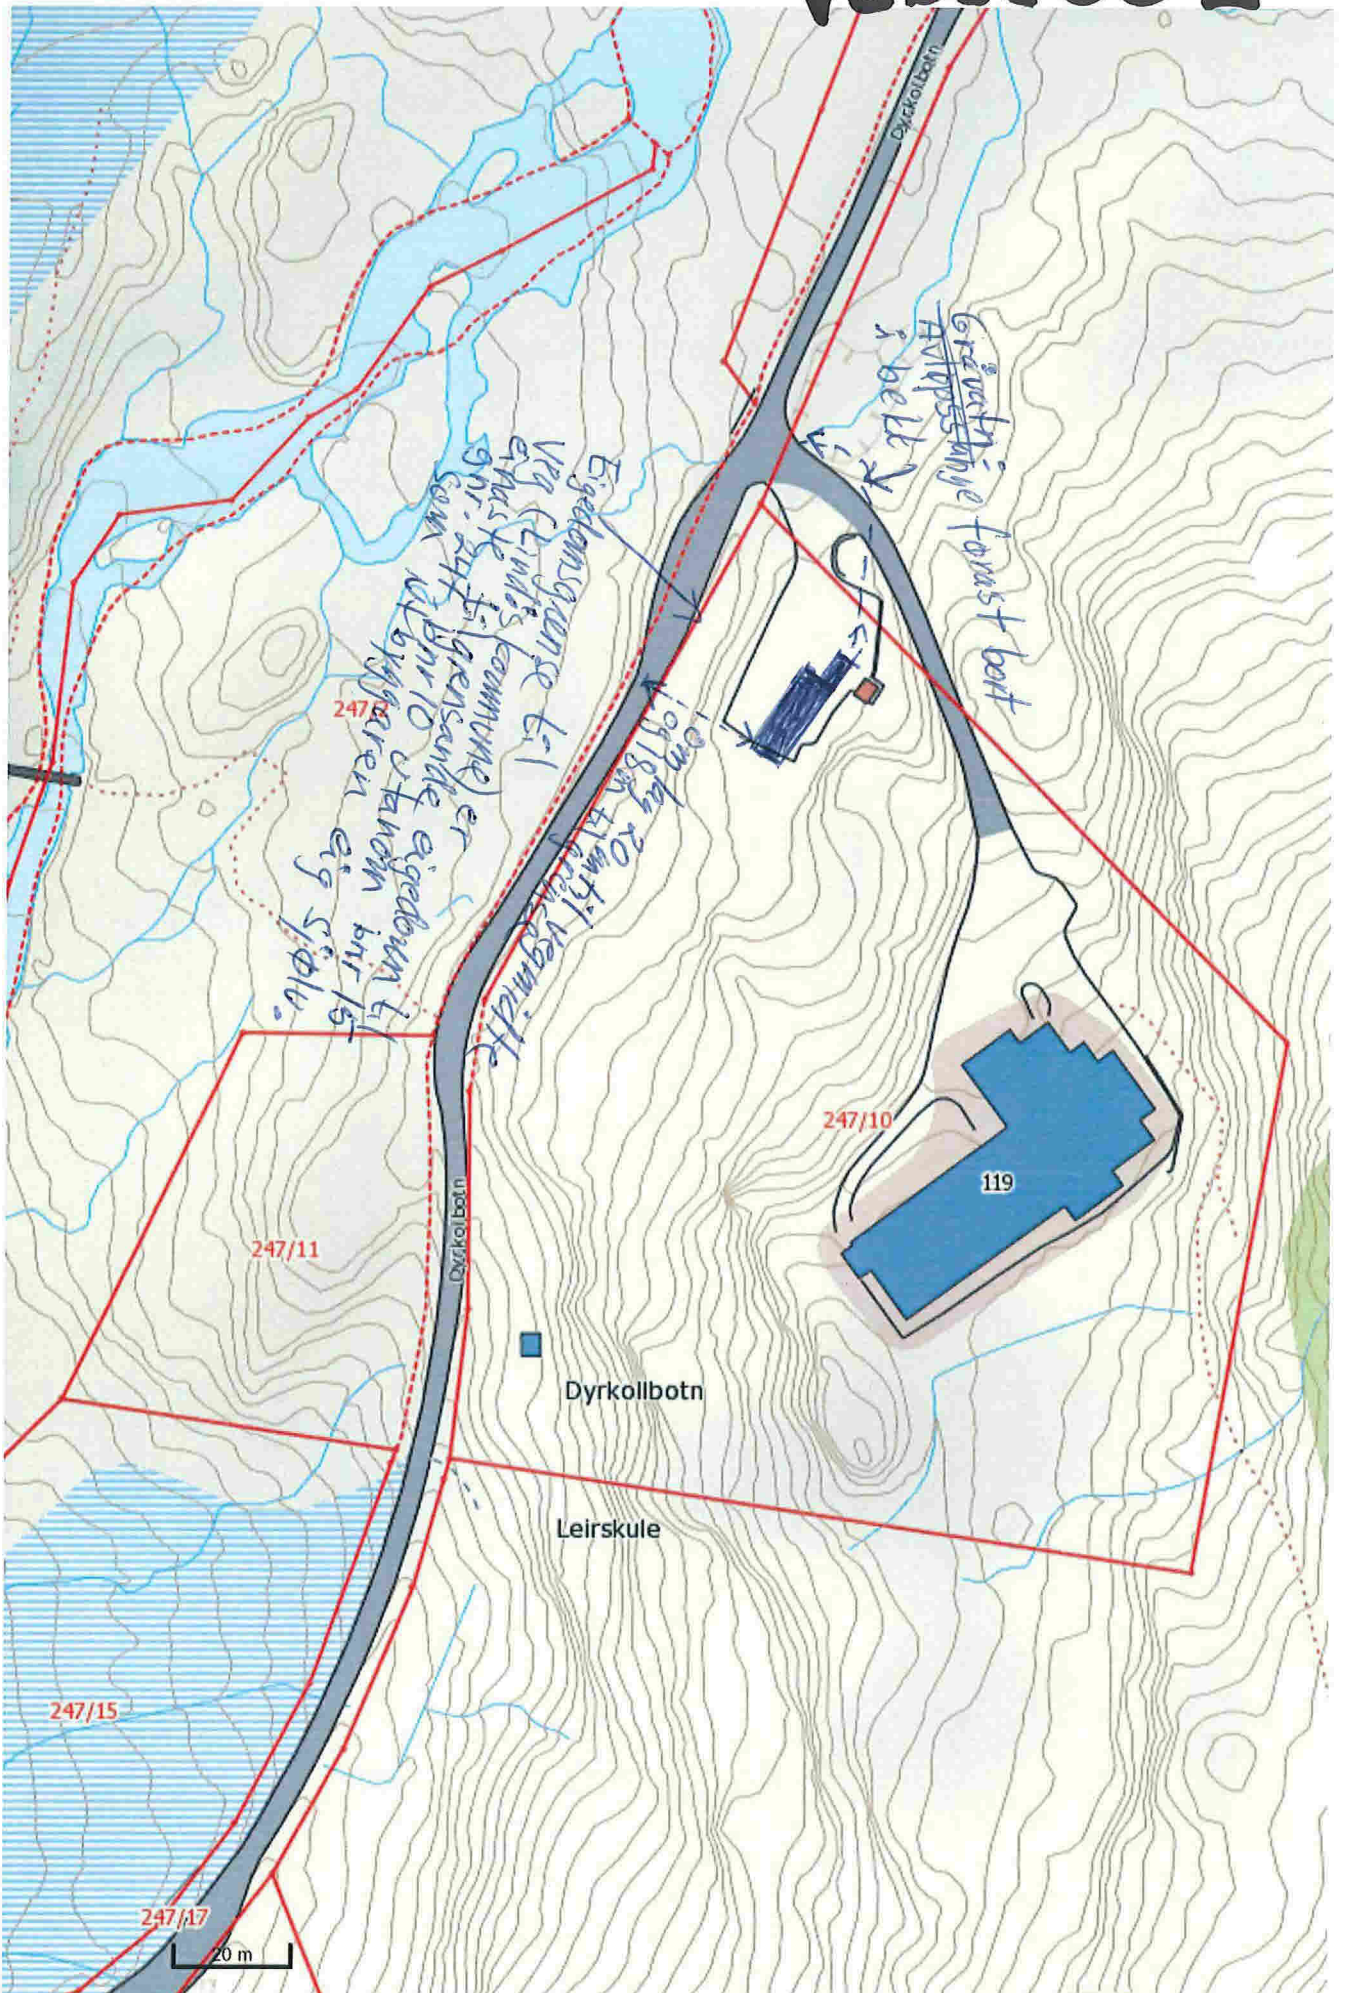

