


E-1

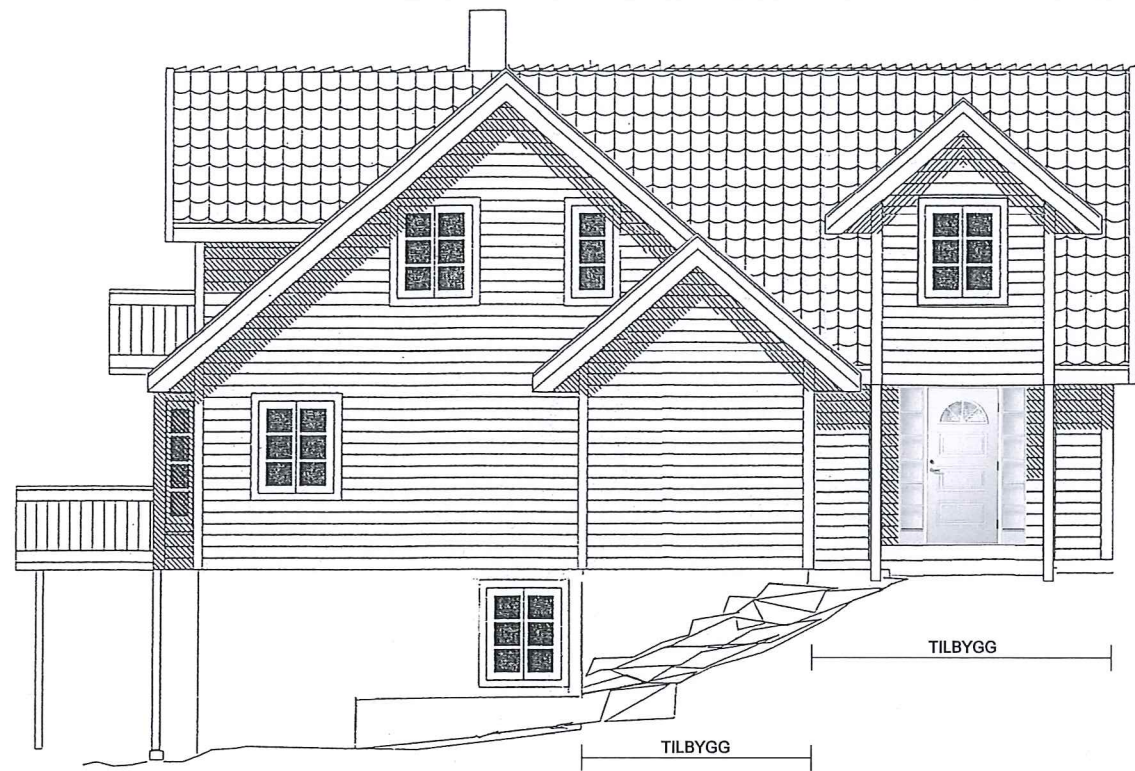

Fasade SørVest



Fasade NordØst





Fasade NordVest





Fasade SørØst

Målestokk	1:100
Tegnet Dato	07.04.2015
Tegnet av	Are Skage
Gnr/Bnr	137/582
Byggherre	Are Skage & Louise Grevle
Adresse	Brørakastet 38, 5911 Alversund
Prosjekt	Tilbygg

E-2

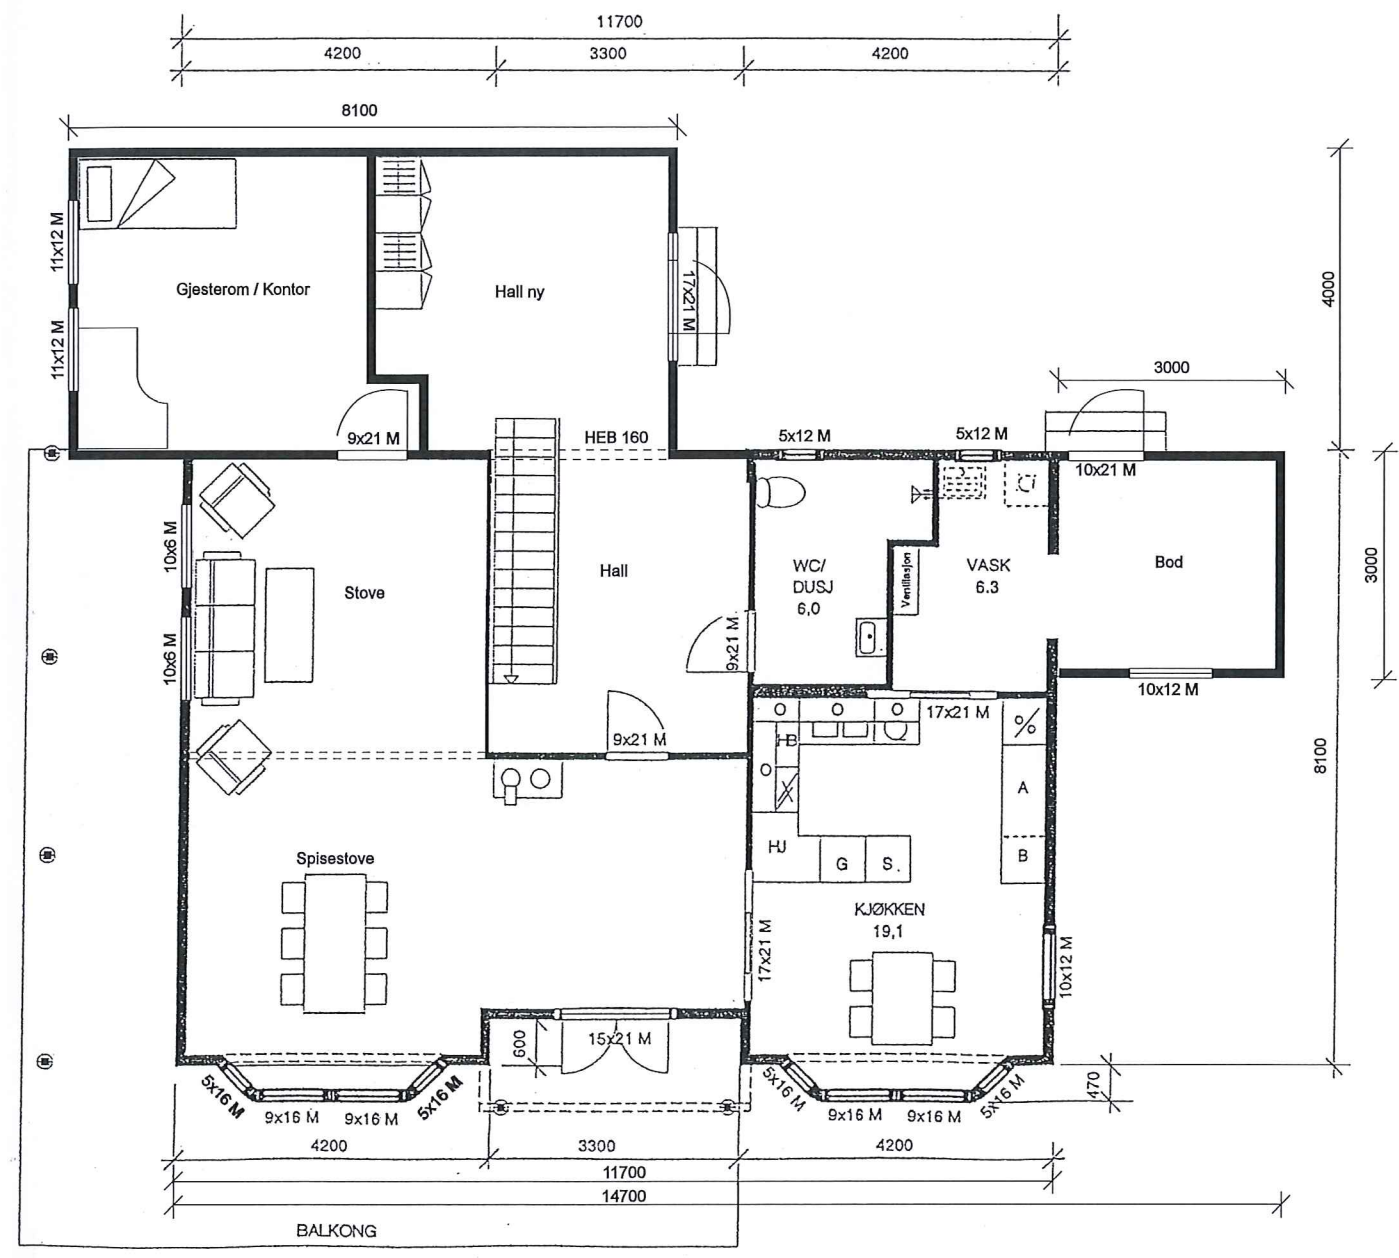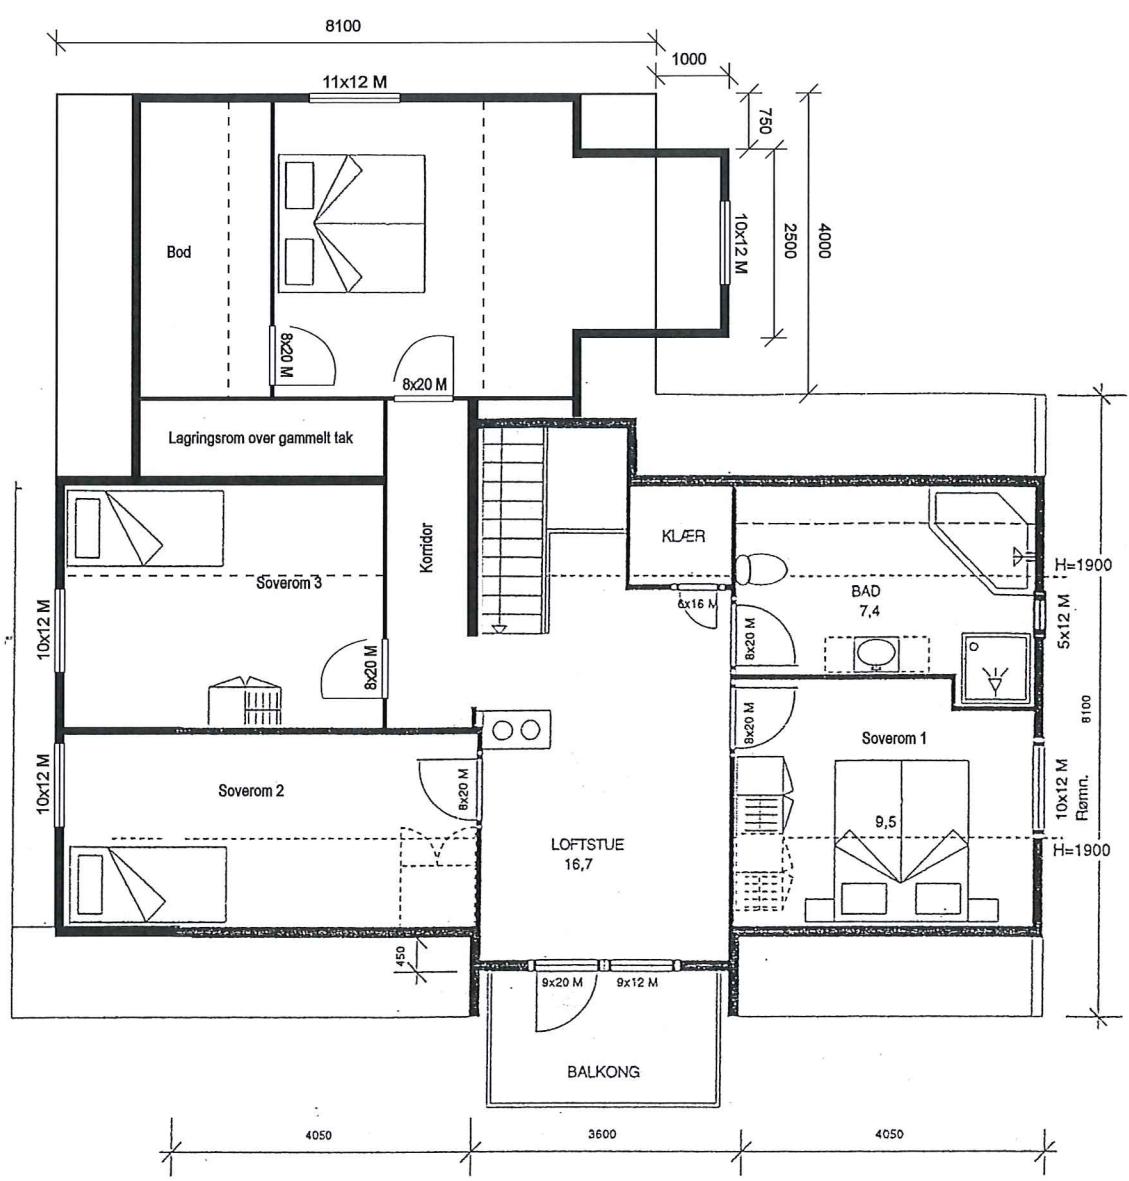


Målestokk	1:100
Tegnet Dato	07.04.2015
Tegnet av	Are Skage
Gnr/Bnr	137/582
Byggherre	Are Skage & Louise Grevle
Adresse	Brørakastet 38, 5911 Alversund
Prosjekt	Tilbygg

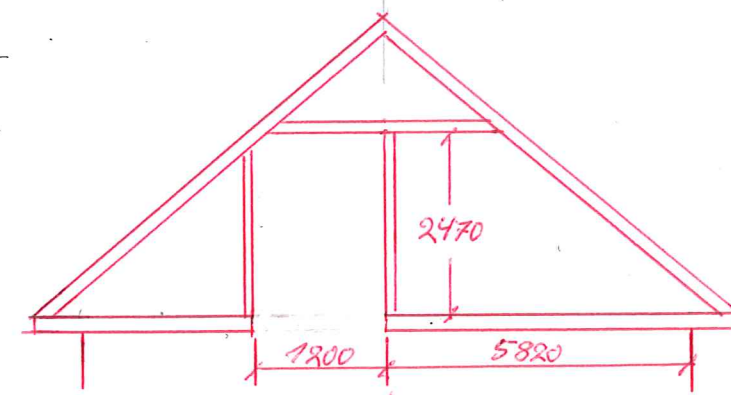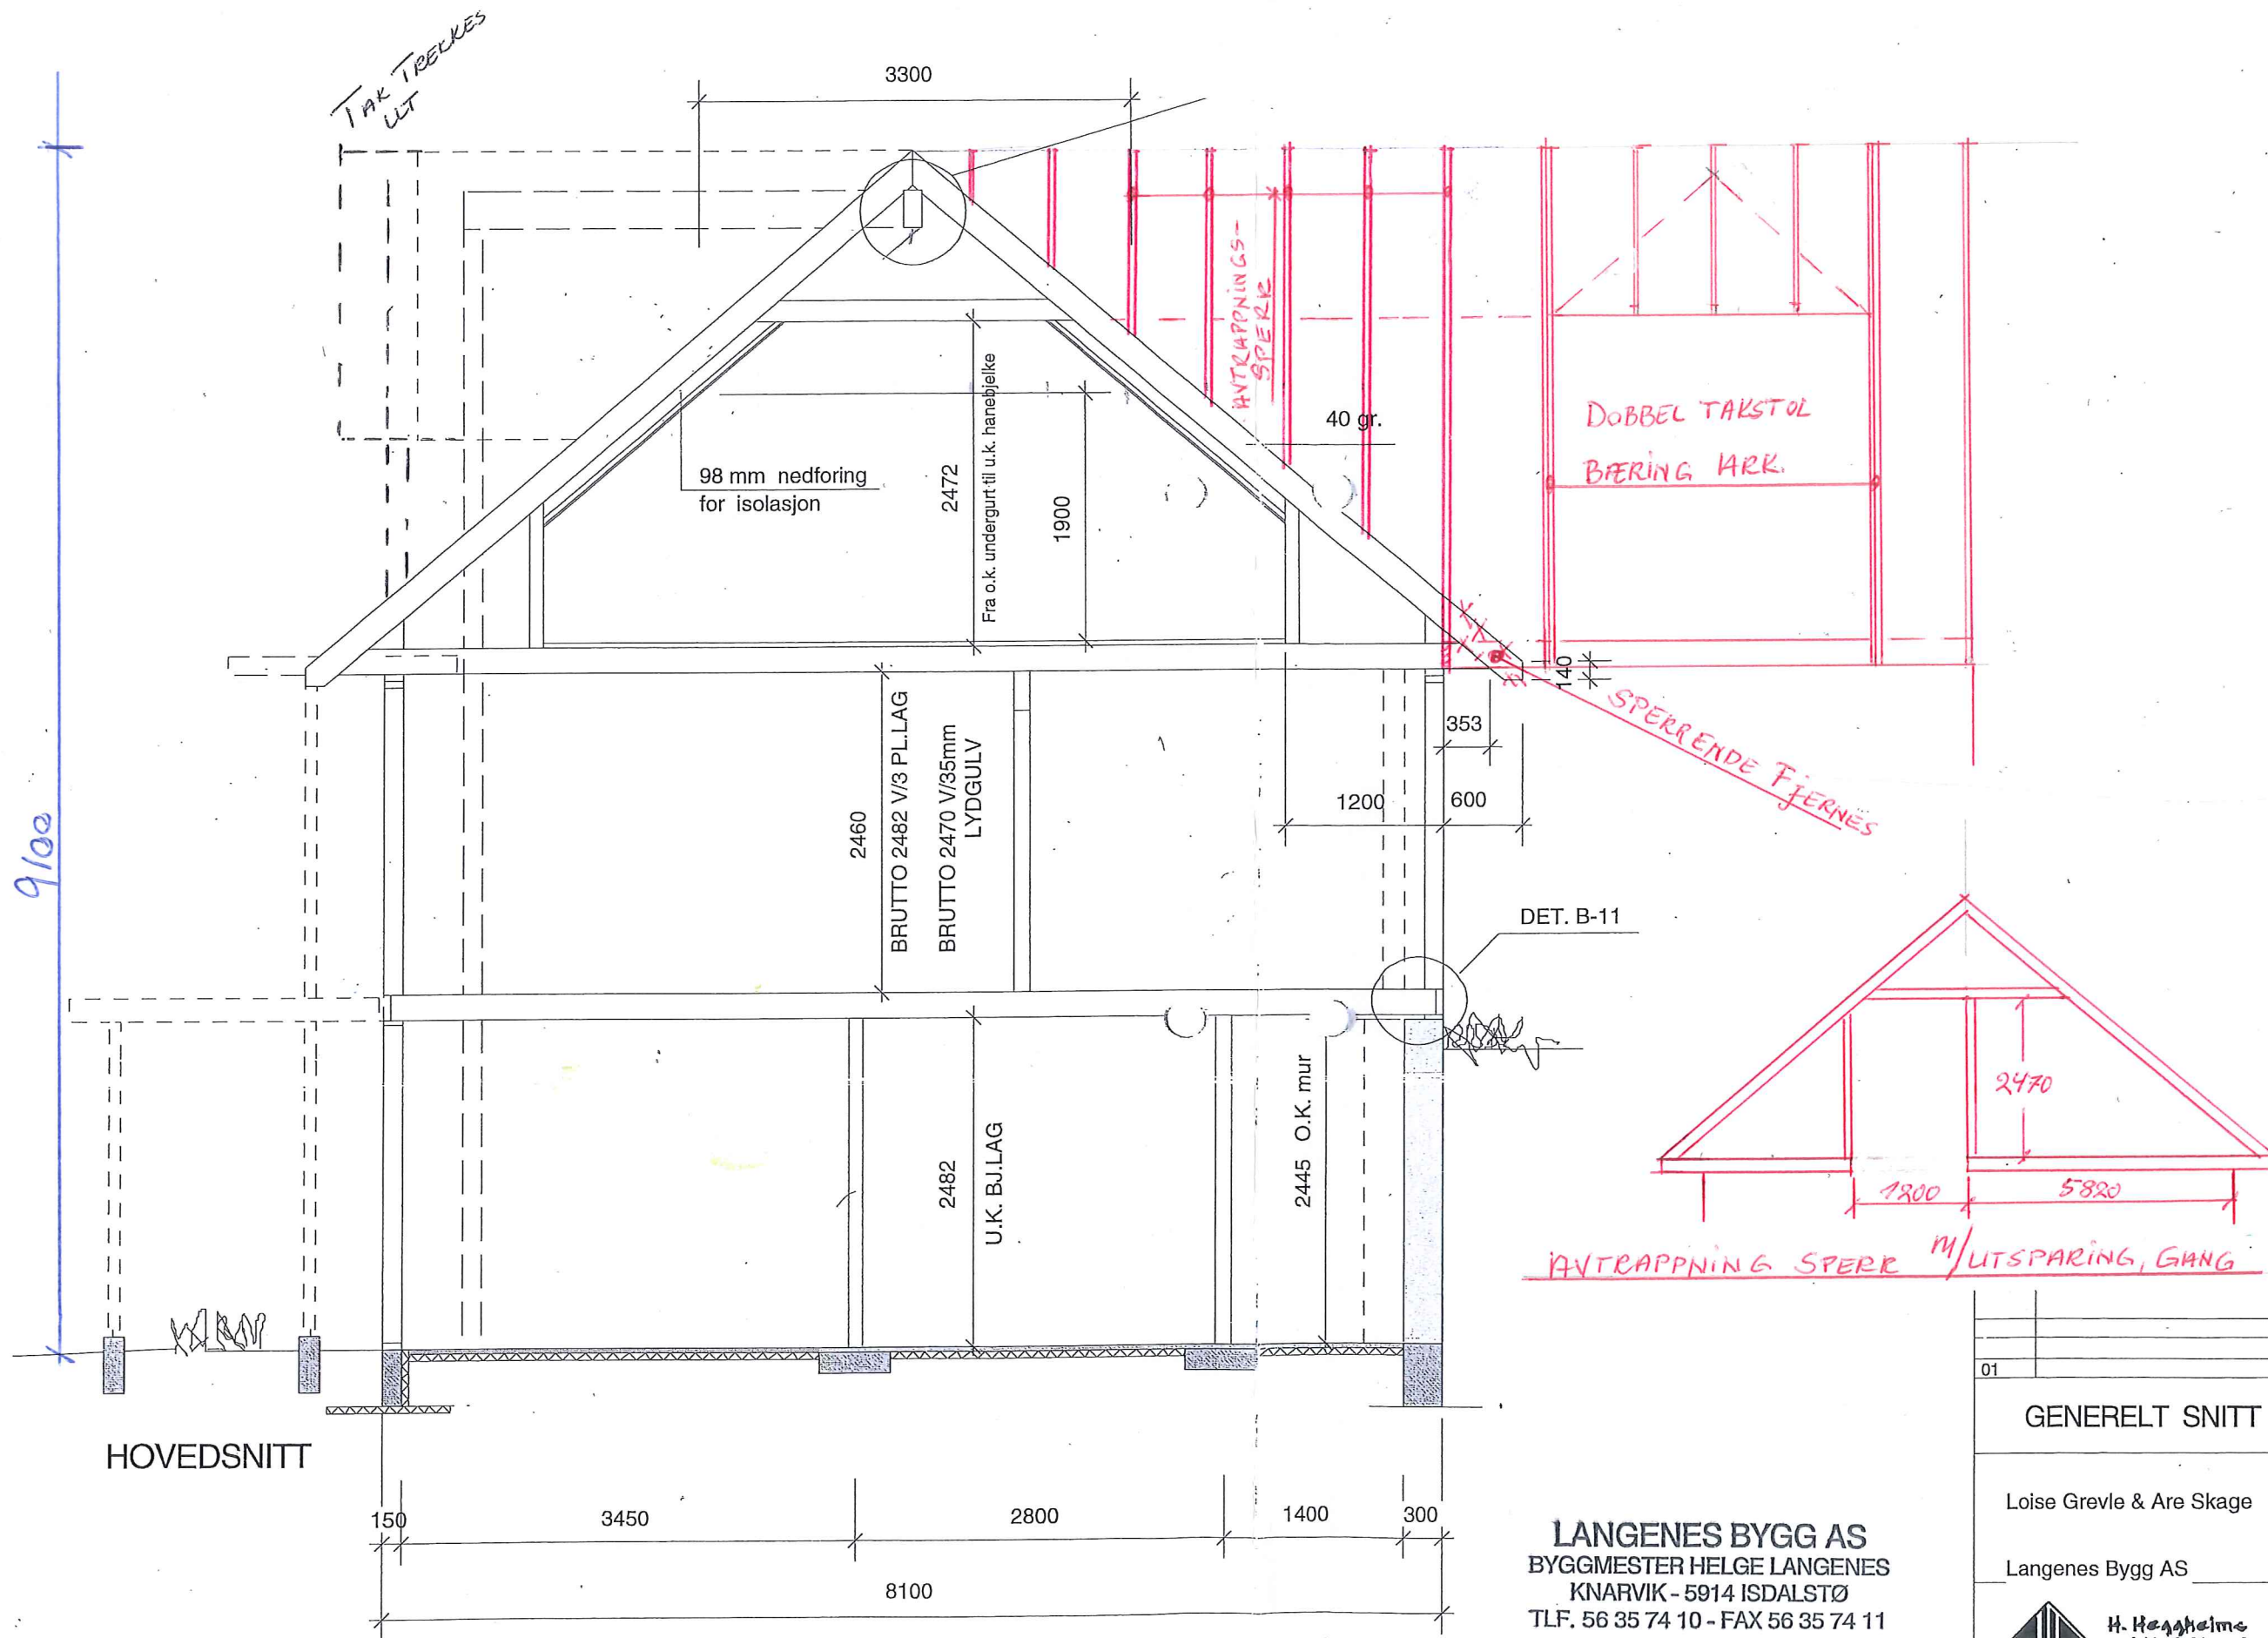

HOVEDSNITT

LANGENES BYGG AS
 BYGGMESTER HELGE LANGENES
 KNARVIK - 5914 ISDALSTØ
 TLF. 56 35 74 10 - FAX 56 35 74 11

01	
GENERELT SNITT TYPE 82-A-20	
Loise Grevle & Are Skage	Dato/Sign.: 21.05.01.A.B.
Langenes Bygg AS	Målestokk 1:50
	Arkivnr. 6993
 H. Heagheims arkitektkontor	MEIRIVEIEN 15, Postboks 12, 2340 TELEFON 59 05 19 / Fax. 62 59 21 70