


D-1

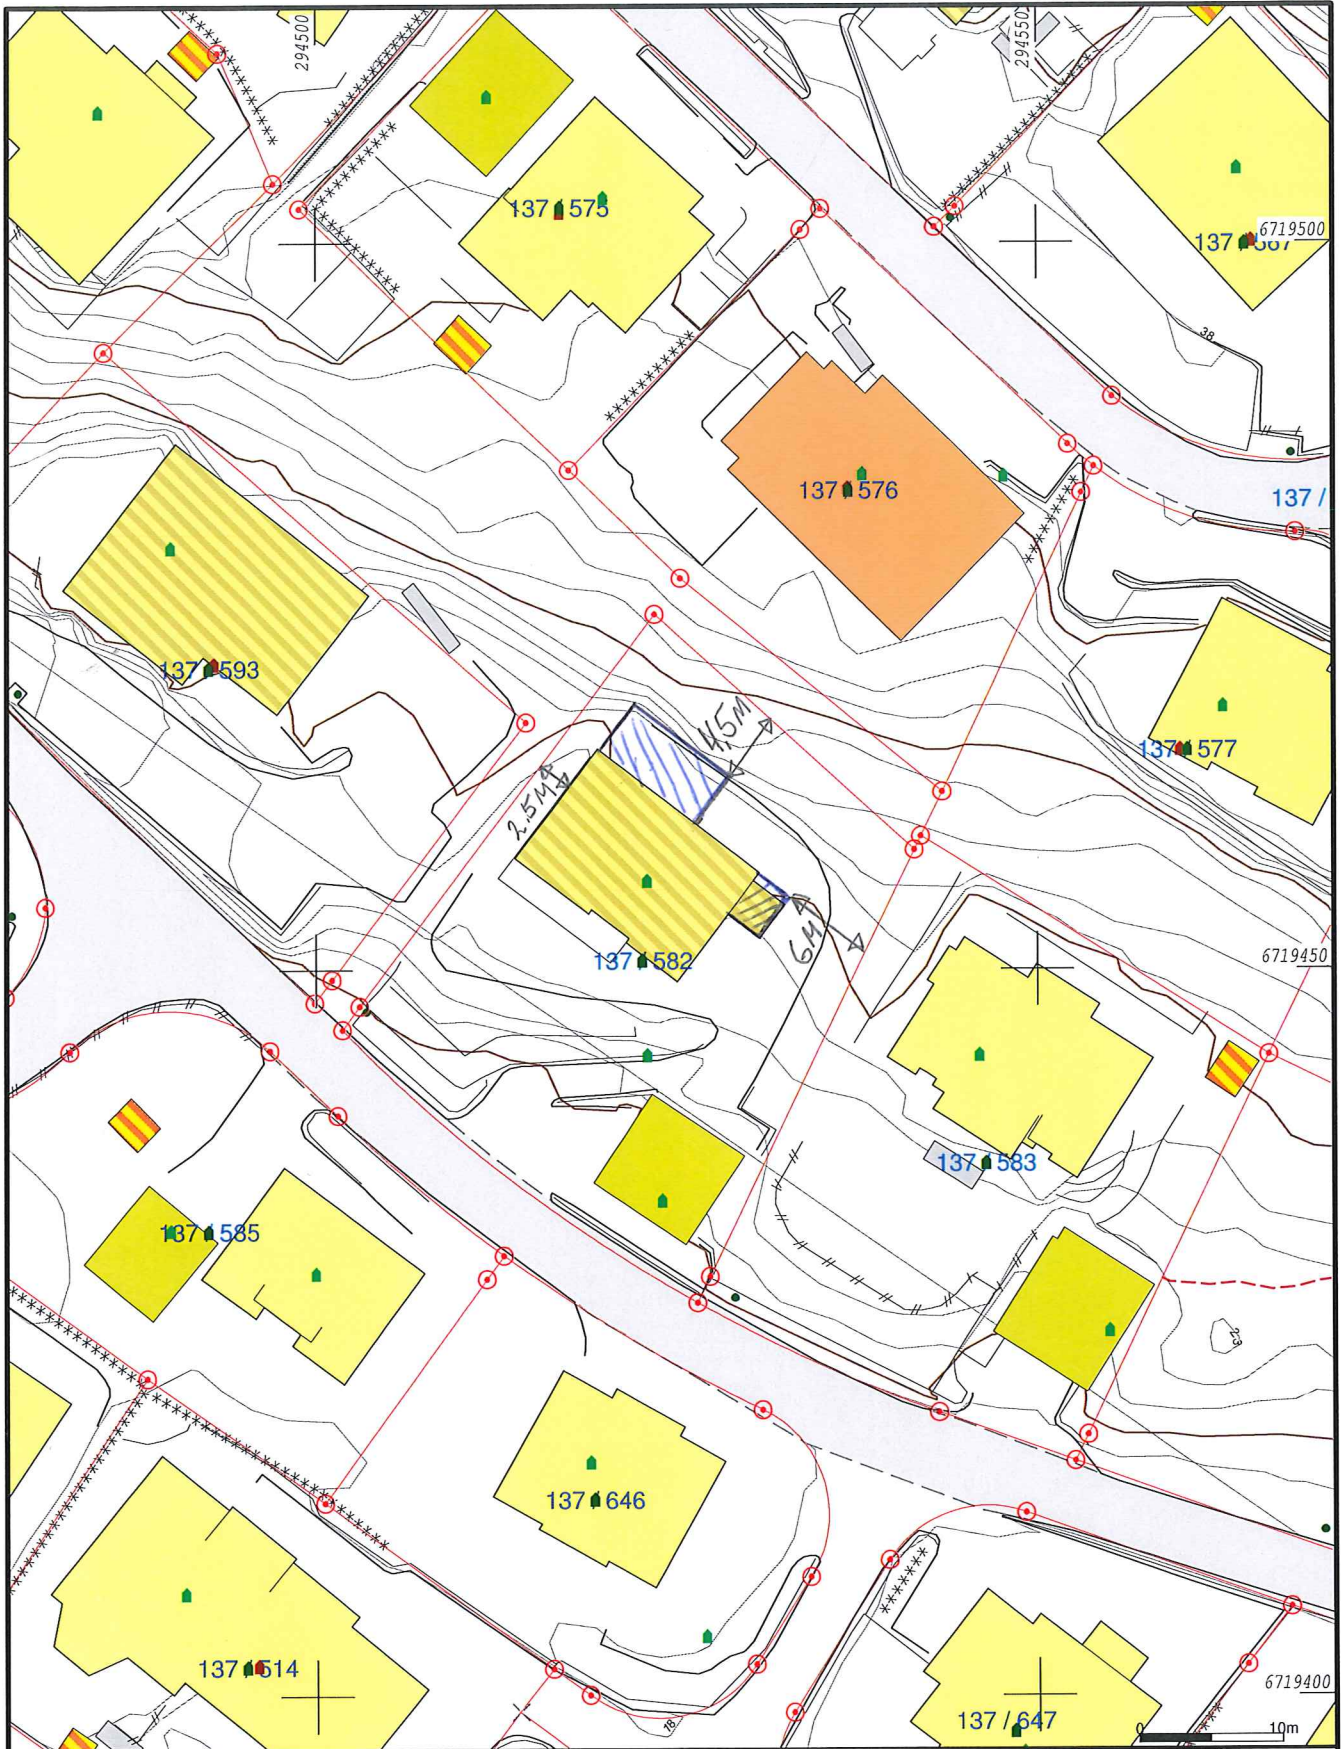

- Målte Grenser
- Registrerte Grenser
- Udefinert grenser
- Terrengmålte grense
- Konstruert grensepunkt
- Bolig
- Bustad m/leilighet
- Våningshus
- Større bustader
- Hytte/feriehus
- Garasje/uthus
- Industri/lager
- Andre bygg



Lindås kommune
Geodata avdeling



Dato: 2015.03.24
Sign: lito

G.nr.137 B.nr.582

Målestokk
1:500

Beliggenhet og høyder må oppfattes som orienterende.