



**Lindås kommune**  
Eining for teknisk drift

## Ferdigmelding

Skjemaet skal nyttast ved arbeider som berører tilknytning til kommunale vass og avlaupsleidningar

Det skal sendast til Lindås kommune Teknisk drift Avd. for vatn og avlaup, så snart anlegget er ferdig

Gjeld byggjearbeid på følgjande eigedom:

Gnr/brnr <i>110/6</i>	Adresse <i>Sysslak, Lindås</i>
-----------------------	--------------------------------

Utførande røyrleggjar:

Føretaksnamn: <i>Hjelmås VVS AS</i>
--

Adresse: <i>Leknesvegen 183 5915 Hjelmås</i>	Tlf: <i>56354650</i>
---	-------------------------

Målsetting /beskriving av utført arbeid:


1. Utvendig stengeventil, tilkoplingsstad, kummer m.v. skal visast og målsettes nøyaktig, røyrdimensjonar skal førast på, også for offentlege leidningar
2. Godkjent føretak skal sørge for at det føreligg situasjonsplan som viser privat vass og avlaupsanlegg, **slik det er bygd**. Skal leverast med ferdigmelding til kommunen for arkivering.
3. Sjå spesielt KS. Tekniske bestemmelser Pkt. 2.5.1 og KS Administrative bestemmelser Pkt. 2.1

Underskrift av utførande røyrleggjar.

*15/4-15*

*Peder Hagerøfta*

**Hjelmås**  
VVS AS

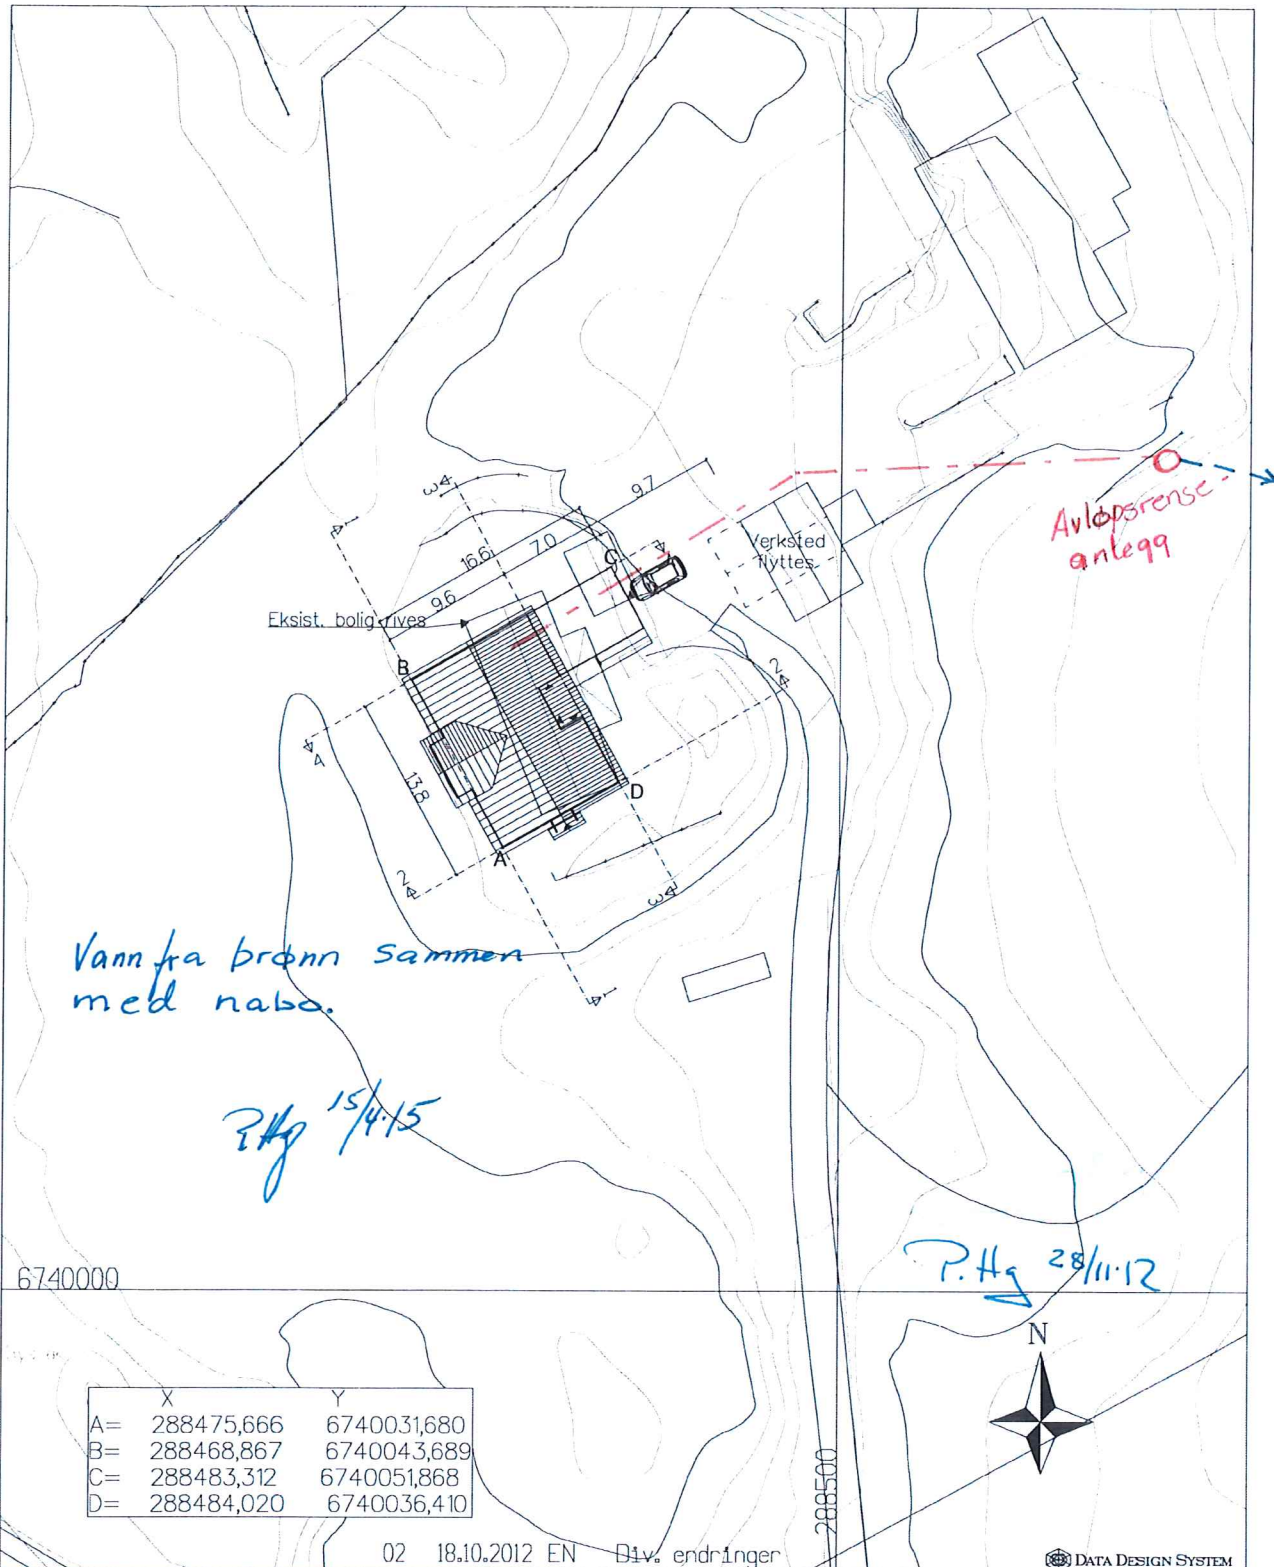

Prosjekt: BOLIG - REV. OPAL+ Nostalgi  
 Tegning vedr.: SITUASJONSPLAN

Prosjekt ID: 12-002

Tiltakshaver: ODDBJØRN SYSLAK  
 Byggested: LINDAS

Tegn.nr: 500  
 Målestokk: 1.500  
 Dato: 05.07.2012  
 Tegnet av: EN

Arkitekt: E.A. SMITH AS AVD. HIBA HUS - 5239 RADAL Tlf. 4006375 - Faks 55229990  
 Leverandør: STEVNEBØ BYGGEVARE AS - 5937 BØVÅGEN Tlf. 56349460 - Faks 56349461



© Tegningen er beskyttet i.h.t. lov om opphavsrett.