


GAMMEL SITUASJONS PLAN

D-1
22-April-2015

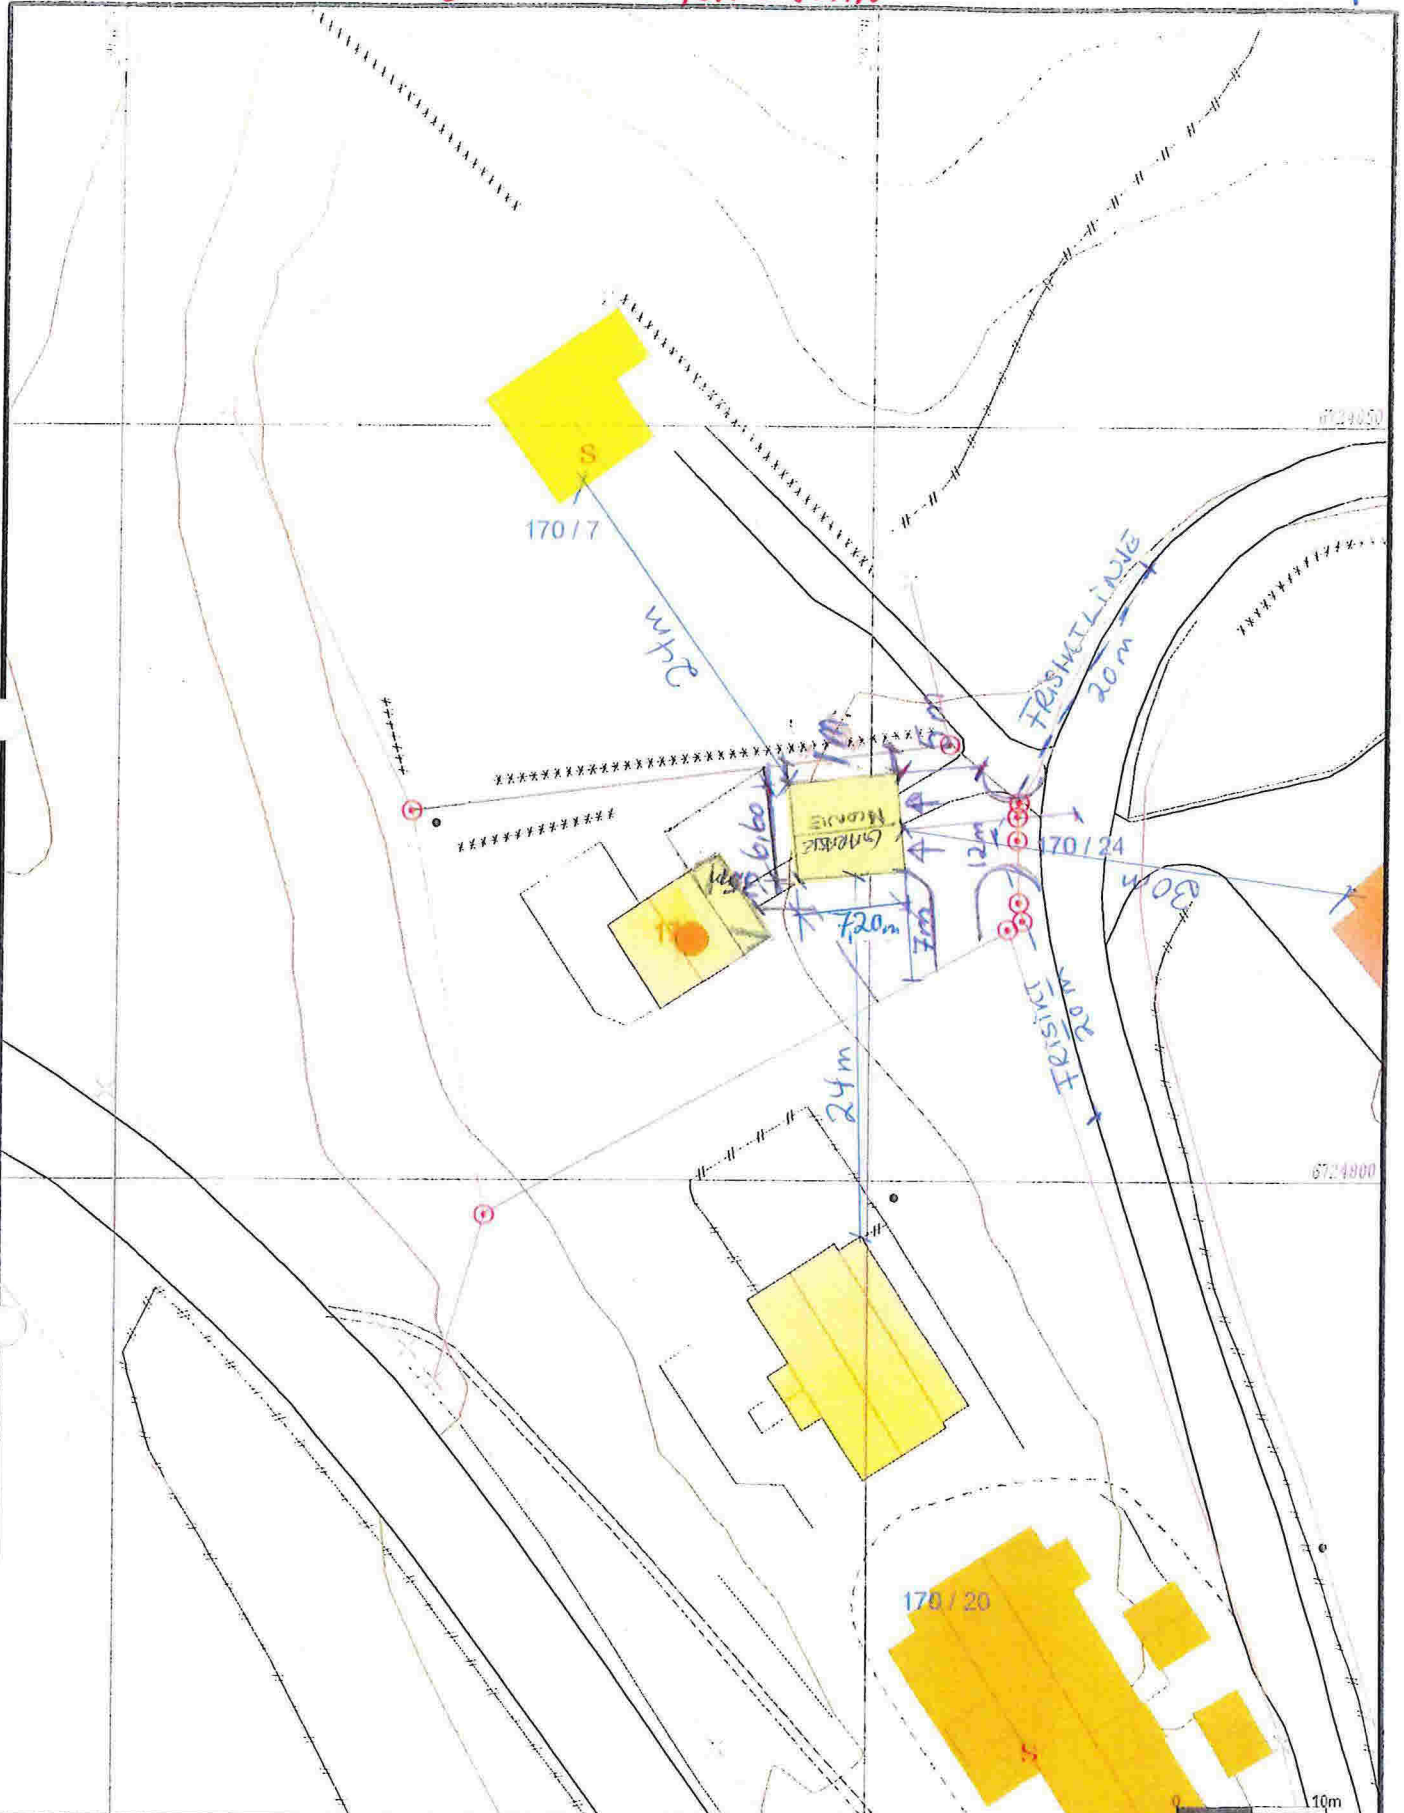

- Målte Grenser
- Registrerte Grenser
- Udefinert grenser
- T Terrengmålte grense
- Fastslått grensepunkt
- Bolig
- Bustad m/leilighet
- Våningshus
- Større bustader
- Høye ferdis
- Garageutrus
- Industri lager
- Andre bygg



Lindås kommune
Geodata avdeling




Dato: 2015.01.22
Rev: 1/15

Gnr 170 bnr 8

MIS-01
1:500

Beliggenhet og høyder må oppfattes som orienterende.

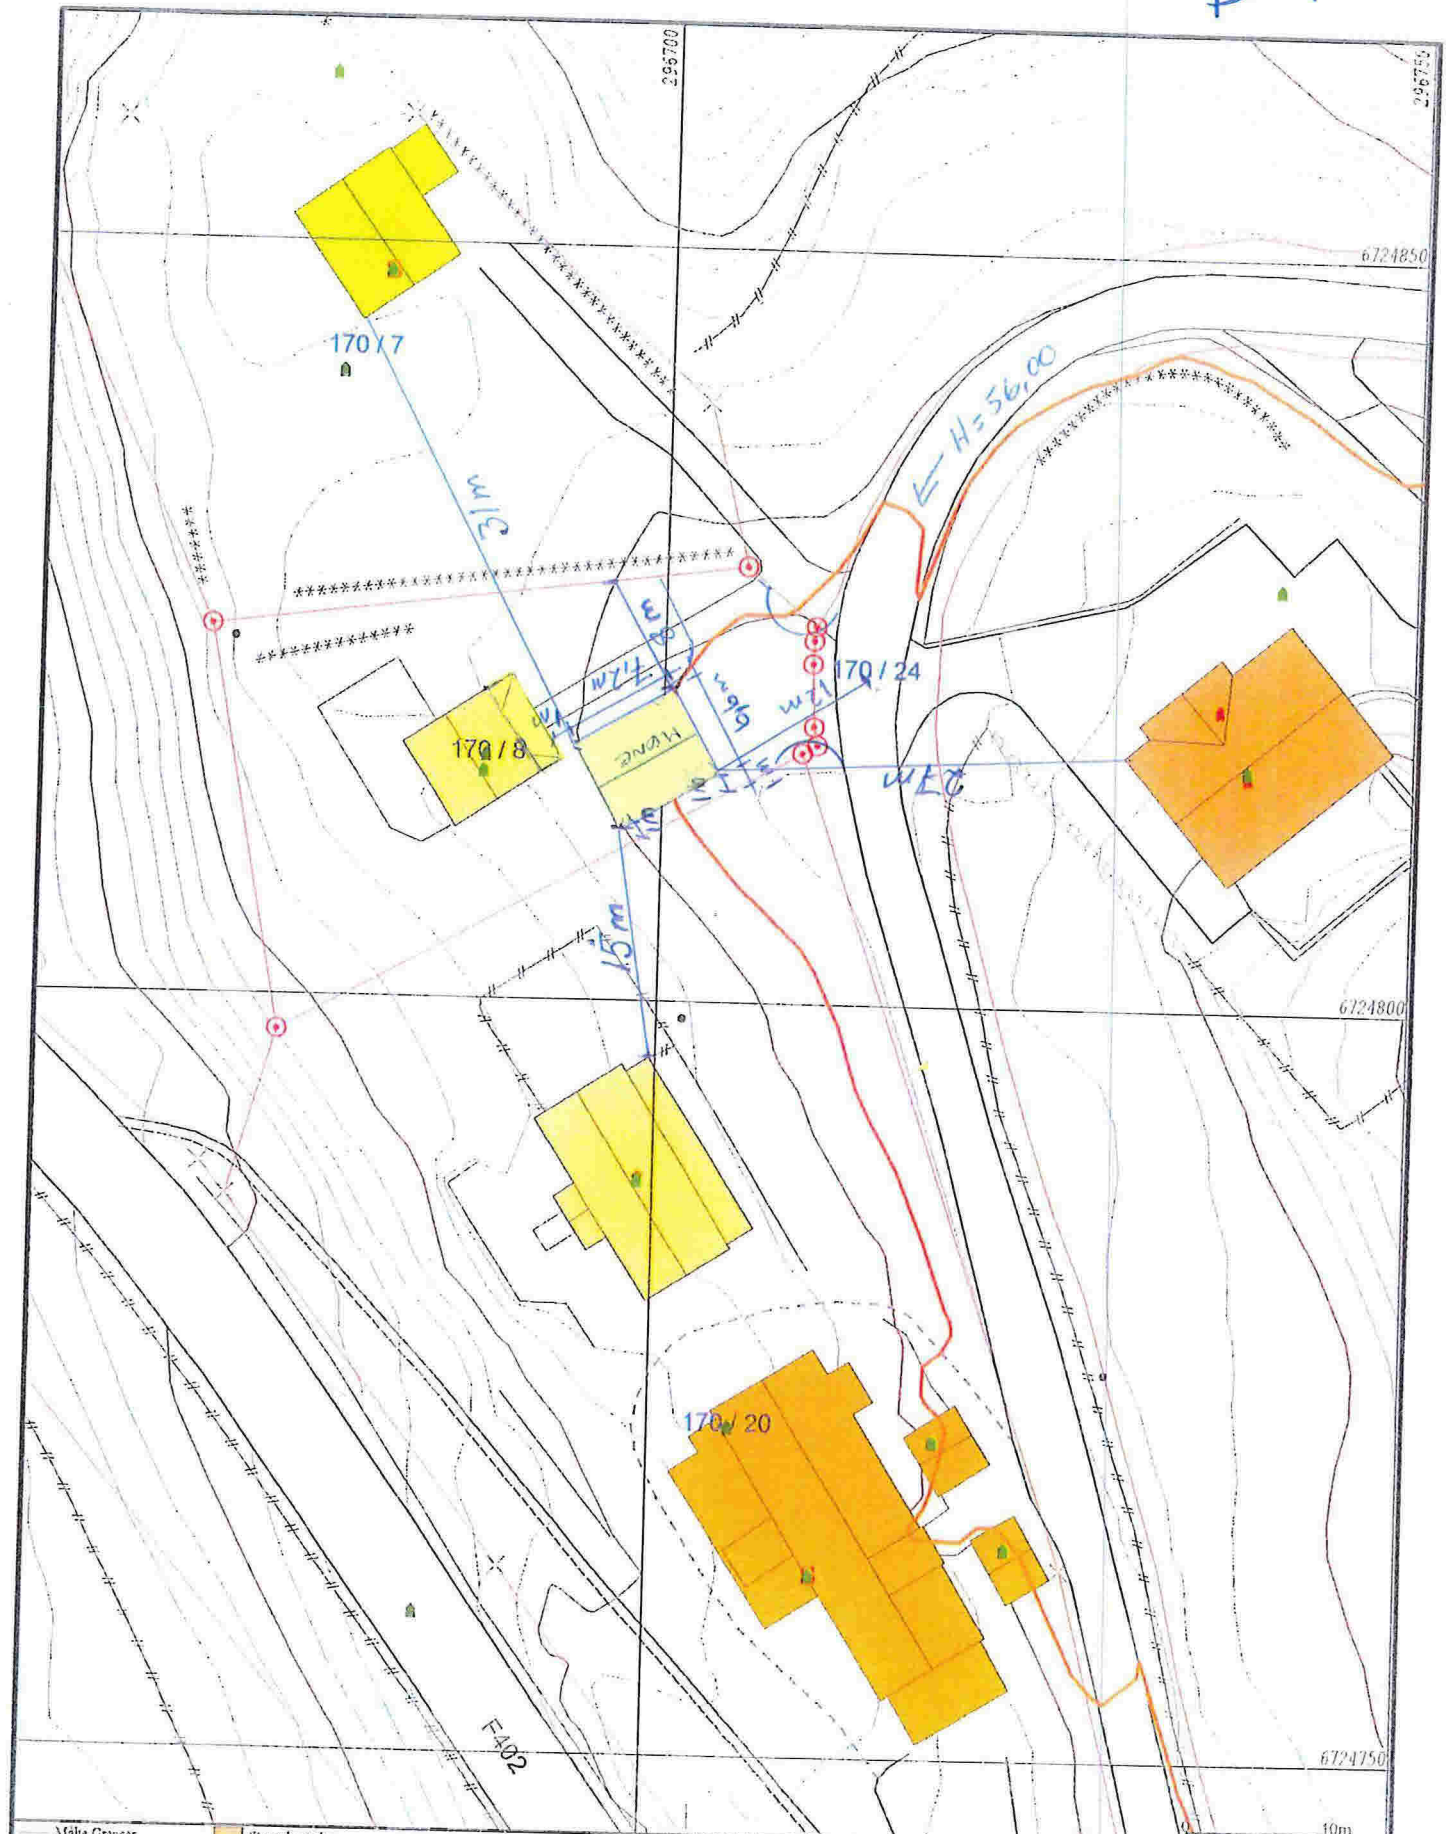

Målte Grenser	Storre bustader
Registrerte Grenser	Hytte/feriehuis
Udefinerte grenser	Garasje/hus
Terrengmålte grenser	Industri/lager
Konstruert grensepunkt	Andre bygg
Bølig	
Bustad m/leilighet	
Væringshus	



Lindås kommune
Geodata avdeling

Høgde på cote



Dato: 2015.02.02
Sign: [Signature]

Gnr 170 bnr 8

Målestokk
1:500

Beliggenhet og høyder må oppfattes som orienterende.