


VEDLEGG: nr. D1.

**Hytte til Nils Paulsen
Tomt 81/58 - Risøy**

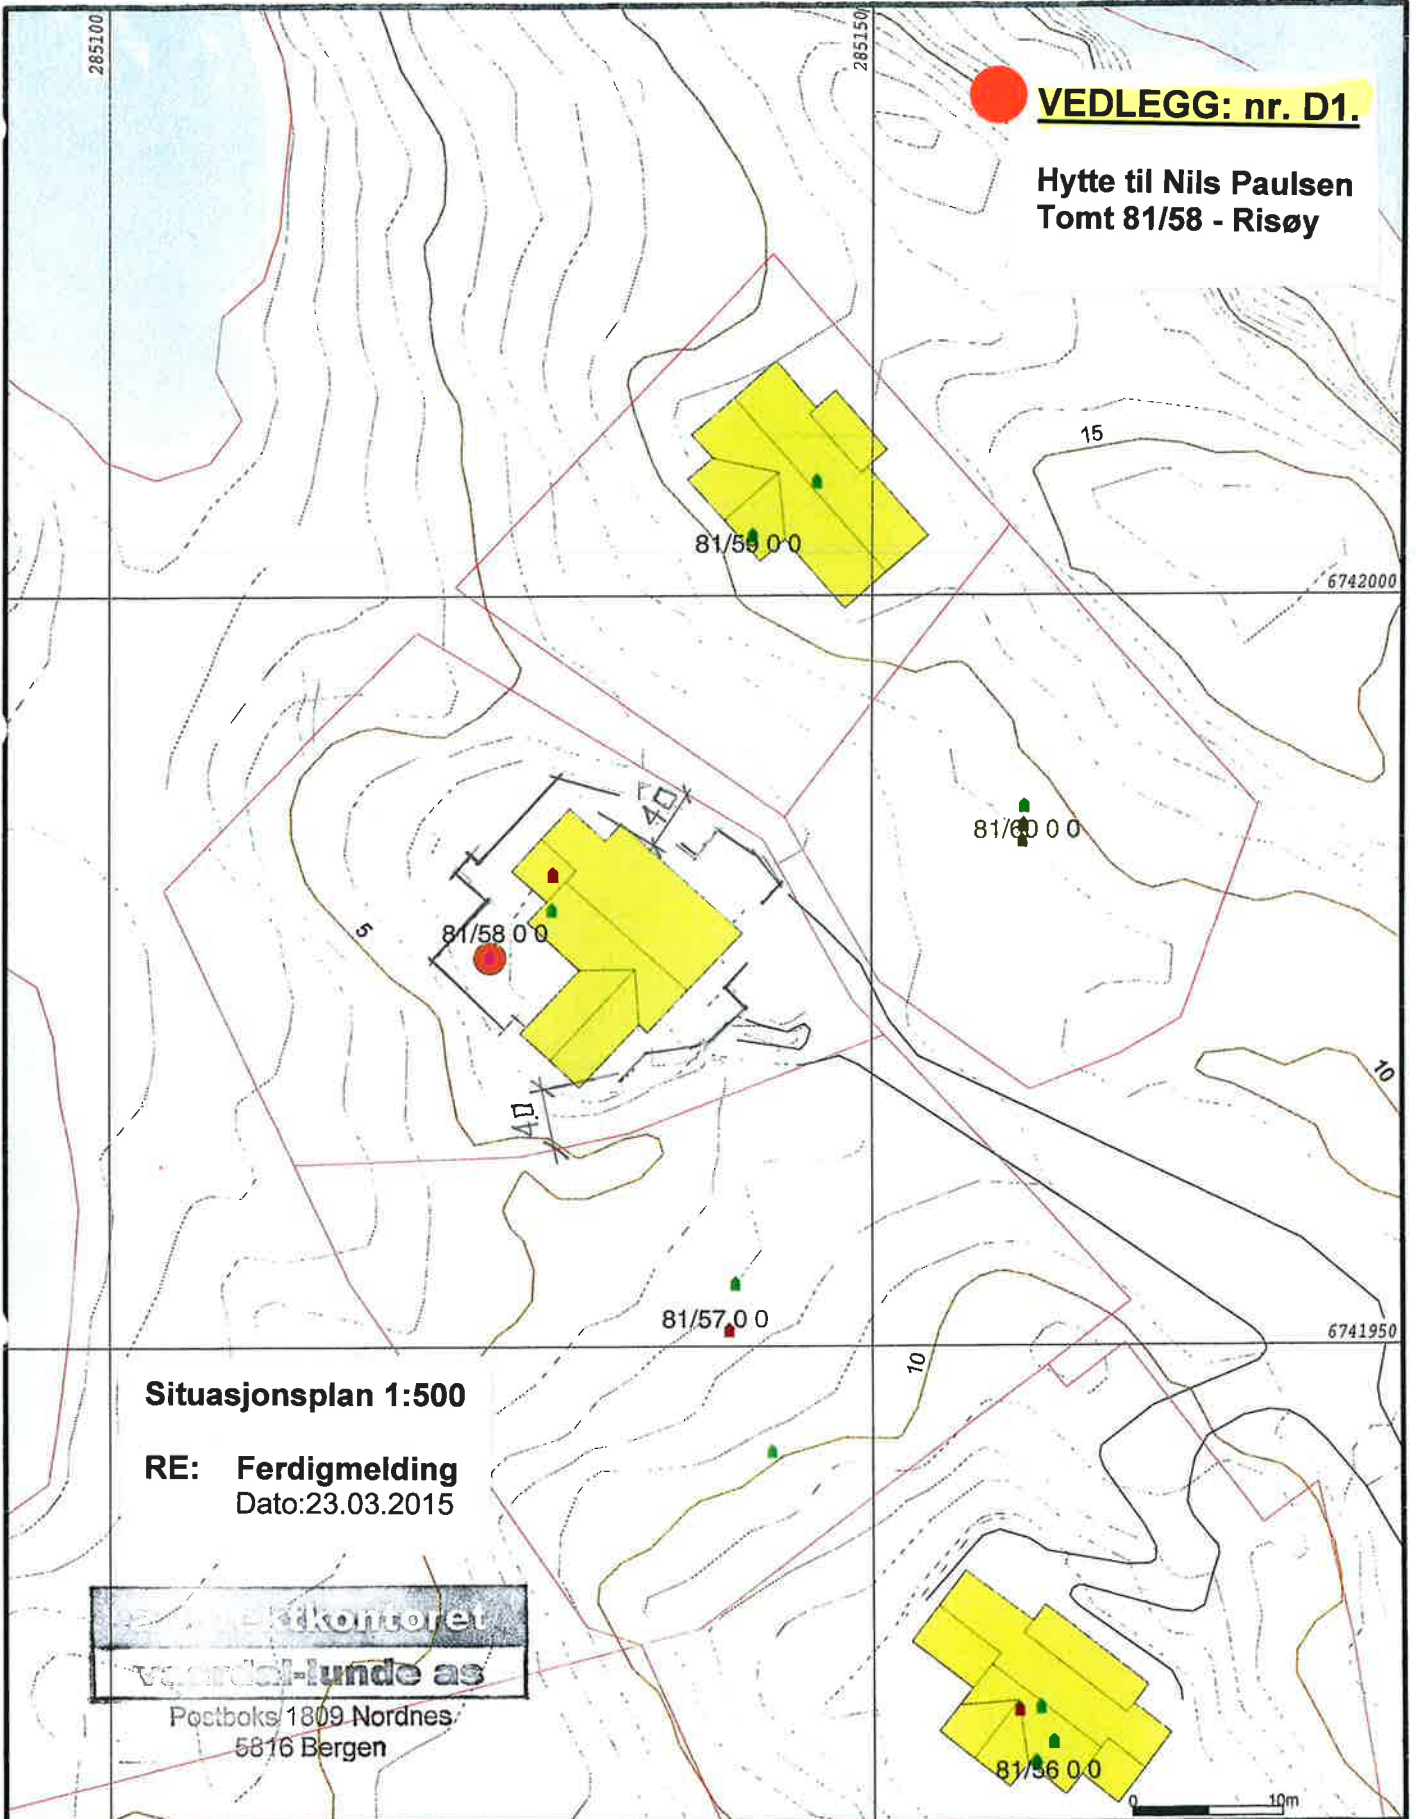

Situasjonsplan 1:500

RE: Ferdigmelding
Dato: 23.03.2015

veardal-lunde as

Postboks 1809 Nordnes
5816 Bergen

- Målte Grenser
- Registrerte Grenser
- Udefinert grenser
- Terrengmålte grense
- Konstruert grensepunkt
- Bolig
- Bustad m/leilighet
- Våningshus
- Større bustader
- Hytte/feriehus
- Garasje/uthus
- Industri/lager
- Andre bygg



Lindås kommune
Geodata avdeling



Dato: 2012.09.27
Sign: eir

Gnr 81 bnr 58

Målestokk
1:500

Beliggenhet og høyder må oppfattes som orienterende.