

Einar Rydland

Fra: Tommy Veland
Sendt: 13. april 2015 09:04
Til: Einar Rydland
Emne: VS: GRENSEPUNKT Gnr 123 Bnr 71

Tommy Veland
Avd.leiar Geodata
Tlf.56 37 56 38
Mob. 452 85 459




Fra: Dag Unnar Mongstad [<mailto:dagum@online.no>]
Sendt: 12. april 2015 14:17
Til: Tommy Veland
Emne: GRENSEPUNKT Gnr 123 Bnr 71

På tomta vår i Rissundet, gnr 123 bnr 71 manglar eg eit grensepunkt og retning på grensene. På målebrevet er grensepunktet nemnt som 491 og eg skulle hatt det sett ut samt retning på grensene mot punkt 636 og 495. Reknar med at dette ar noko de i Geodata tar dåke av?

Helsing
Dag Unnar Mongstad
Mobil: 90933513
E-post: dagum@online.no

*Ta denne 28.04.15
ellu Pissøy.*

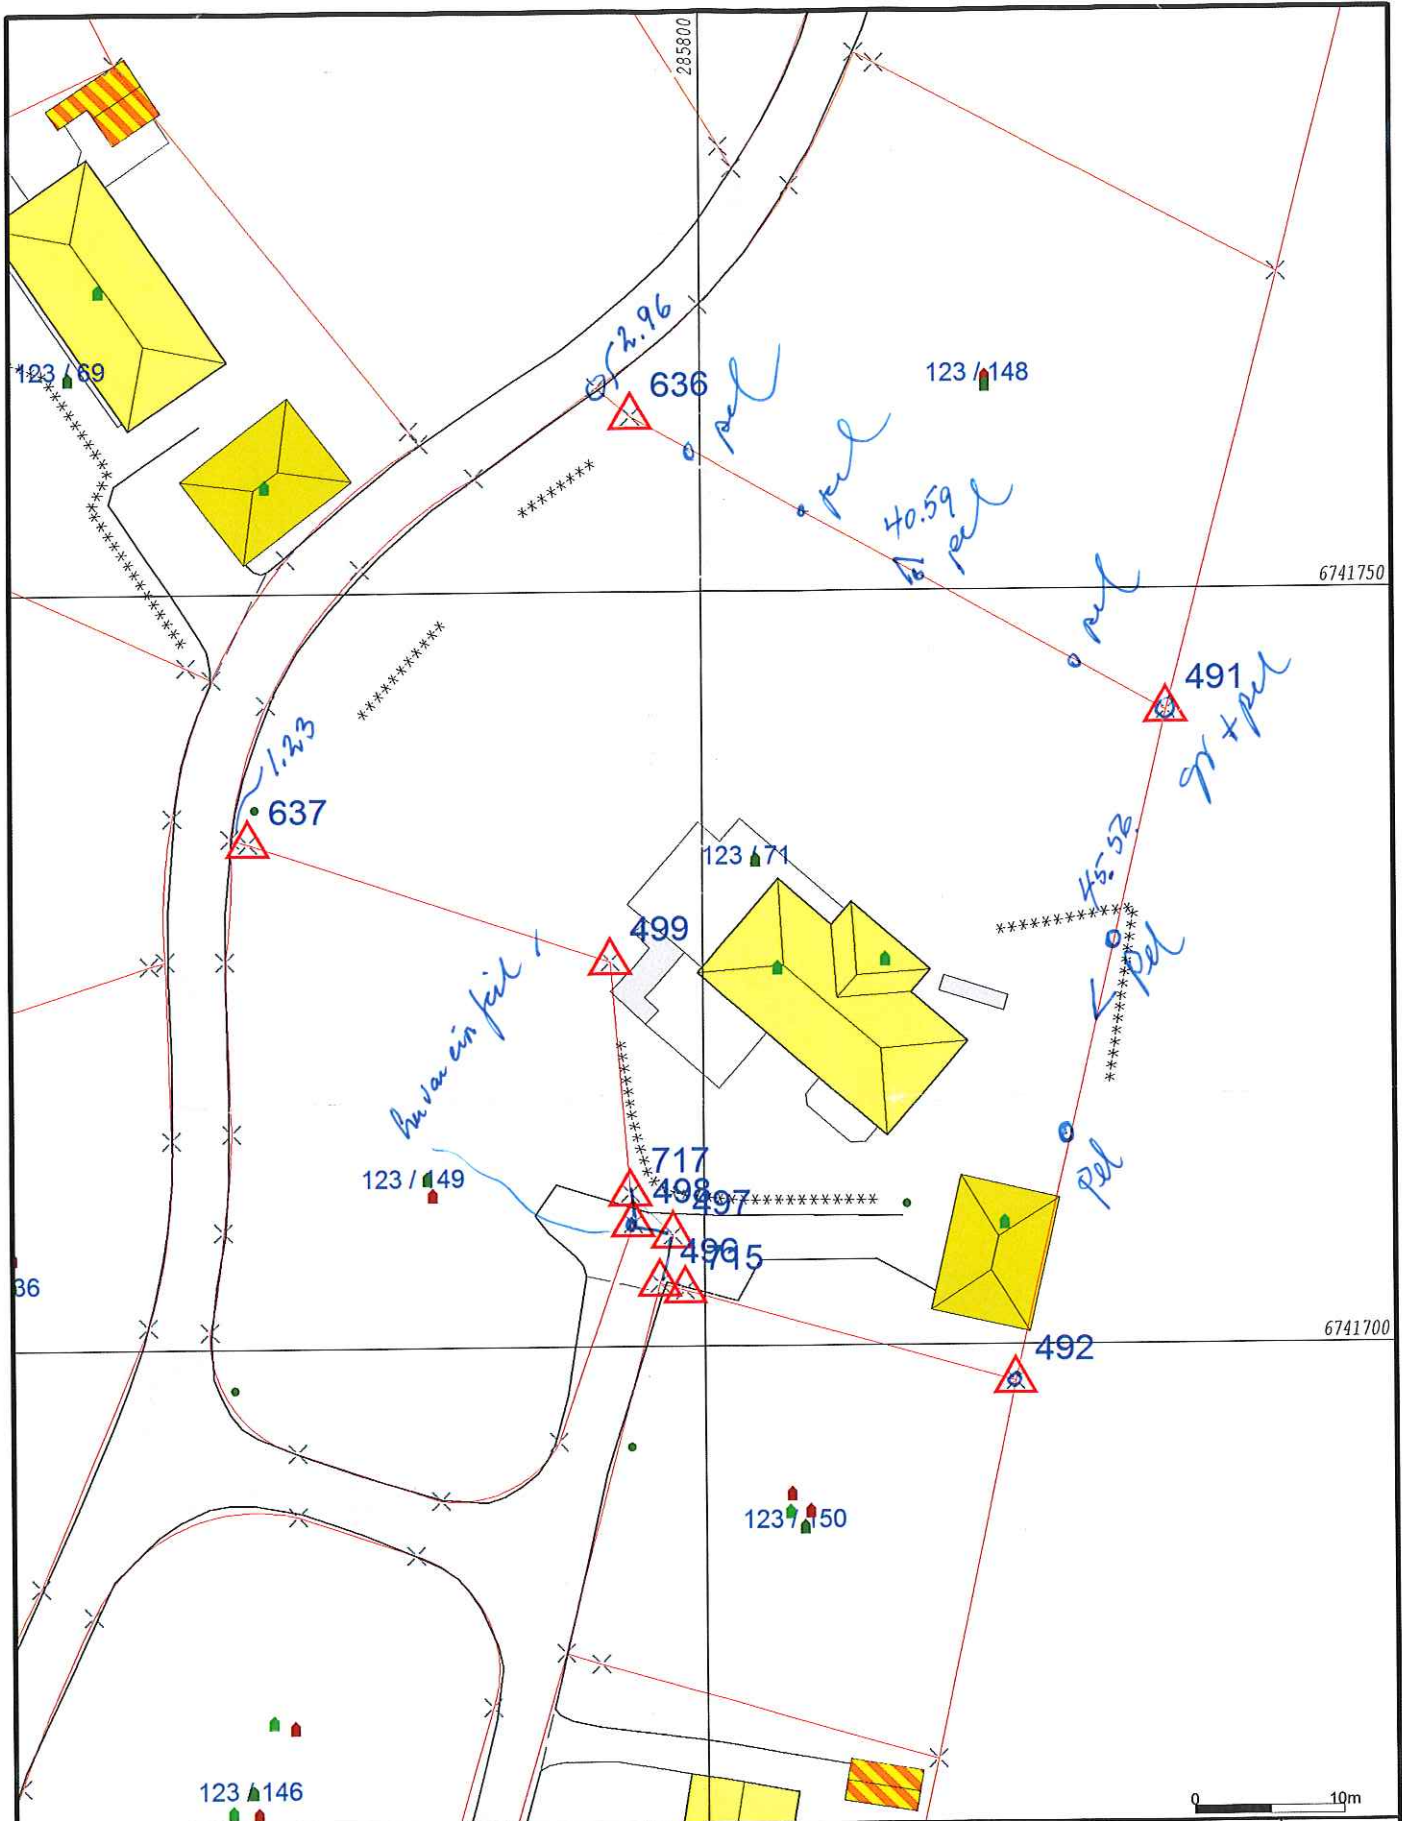

- Målte Grenser
- Registrerte Grenser
- ⊥ Udefinert grenser
- ⚓ Terengmålte grense
- ⚓ Konstruert grensepunkt
- Bolig
- Bustad m/leilighet
- Våningshus
- Store bustader
- Hytte/feriehus
- Garasje/uthus
- Industri/lager
- Andre bygg



Lindås kommune
Geodata avdeling



Dato: 2015.04.27
Sign: liei

Gnr 123 bnr 71

Målestokk
1:500

Beliggenhet og høyder må oppfattes som orienterende.

Gnr. 123 bnr. 71

Representasjonspunkt X= 307037 Y=-53613

Koordinatystem: NGO akse I

Kartblad AE 64-1-5

Målestokk 1:500

Areal 2277.8 m²

Punkt	X	Y	Merking	Lengde	Radius
492	307068.89	-53620.82	fjellbolt	2.96	
636	307067.09	-53618.48	fjellbolt	40.59	
491	307049.06	-53582.11	fjellbolt	45.56	
495	307004.26	-53590.36	jordmerke	22.81	
715	307009.40	-53612.59	jordmerke	1.75	
496	307009.80	-53614.29	fjellbolt	3.29	
497	307013.01	-53613.57	fjellbolt	2.75	
498	307013.68	-53616.23	fjellbolt	2.03	
717	307015.70	-53616.46	jordmerke	15.43	
499	307031.00	-53618.40	jordmerke	25.35	
637	307037.86	-53642.81	jordmerke	1.23	
500	307038.15	-53644.00	fjellbolt	9.19	33.00
501	307047.09	-53641.99	fjellbolt	10.94	33.00
502	307056.27	-53636.14	fjellbolt	9.80	33.00
503	307062.61	-53628.72	fjellbolt	10.09	

