

2013/288 - 6989/2013:

Kommunens saksnr.

81/67

Søknad om ferdigattest

Pbl § 21-10, SAK10 §§ 8-1 og 8-2

*Kaustområde N1.
hus nr. 4-5.*



Søknaden gjelder							
Eiendom/ byggsted	Gnr.	Bnr.	Festenr.	Seksjonsnr.	Bygningsnr.	Bolignr.	Kommune
	81	67		4. og 5.			LINDÅS KOMMUNE
	Adresse RISØY				Postnr.	Poststed LINDÅS	
					5955		

Ferdigattest

Tilfredsstillert tiltaket kravene til ferdigattest? Ja Nei Hvis nei, fyll ut informasjonen nedenfor.

Det gjenstår følgende arbeider av mindre vesentlig betydning som vil bli utført innen 14 dager:

Type arbeider

Bekreftelse på at disse arbeidene er utført vil være kommunen i hende innen:

Oppdatert dokumentasjon

Er det foretatt ikke søknadspliktige endringer/justeringer i forhold til tillatelsen?

Ja Nei Hvis ja, vedlegg oppdatert situasjonsplan, tegninger eller dokumentasjon som viser hva som er utført.

Sluttrapport for avfall

Sluttrapport av vedlegges søknaden

Ansvarlig søker forplikter seg til å påse at sluttrapporten blir ajourført og oppbevart.

Varmesystem

Energiforsyning			Varmefordeling			Ikke relevant <input checked="" type="checkbox"/>	
<input type="checkbox"/> Elektrisitet	<input type="checkbox"/> Sol	<input type="checkbox"/> Vannbåren gulvvarme	<input type="checkbox"/> Luftoppvarming	<input type="checkbox"/> Biobrensel	<input type="checkbox"/> Gass		<input type="checkbox"/> Vannbåren radioator
<input type="checkbox"/> Varmepumpe - luft	<input type="checkbox"/> Olje/parafin	<input type="checkbox"/> Elektriske varmekabler	<input type="checkbox"/> Annet	<input type="checkbox"/> Varmepumpe - berg/sjø	<input type="checkbox"/> Annet	<input type="checkbox"/> Elektriske panelovner	
<input type="checkbox"/> Fjernvarme/spillvarme							

Erklæring

Det bekreftes at tilstrekkelig dokumentasjon som grunnlag for driftsfasen er overlevert byggherrens eier

Vedlegg


Beskrivelse av vedlegg	Gruppe	Nr. fra - til	Ikke relevant
Situasjonsplan, avkjøringsplan	D	1 - 2.	<input type="checkbox"/>
Tegninger, plan, snitt, fasade	E	-	<input checked="" type="checkbox"/>
Redegjørelser/kart	F	1 -	<input type="checkbox"/>
Gjennomføringsplan	G	1 - 4	<input type="checkbox"/>
Sluttrapport for avfallsplan og miljøsaneringsbeskrivelse	K	-	<input checked="" type="checkbox"/>
Boligspesifikasjon i matrikkelen	H	-	<input checked="" type="checkbox"/>
Uttalelser fra andre offentlige myndigheter	I	-	<input checked="" type="checkbox"/>
Andre vedlegg	Q	-	<input checked="" type="checkbox"/>

Underskrifter

Ansvarlig søker for tiltaket (for tiltak etter pbl § 20-1)			Tiltakshaver (bare for tiltak uten ansvarlig søker pbl § 20-2)		
Foretak Arkitektkontoret Vaardal-Lunde AS			Navn		
Kontaktperson Harald Vaardal-Lunde	Telefon 55300600	Mobiltelefon 93419623	Kontaktperson	Telefon	Mobiltelefon
E-post harald@vaardal-lunde.no			E-post		
Dato 26.02.2014	Underskrift		Dato	Underskrift	
Gjentas med blokkbokstaver HARALD VAARDAL-LUNDE			Gjentas med blokkbokstaver		

Tiltaksplaner:
detil strand.

Naustområde N1
Gnr. 81 Bnr. 67
Tomteareal 0,79 daa

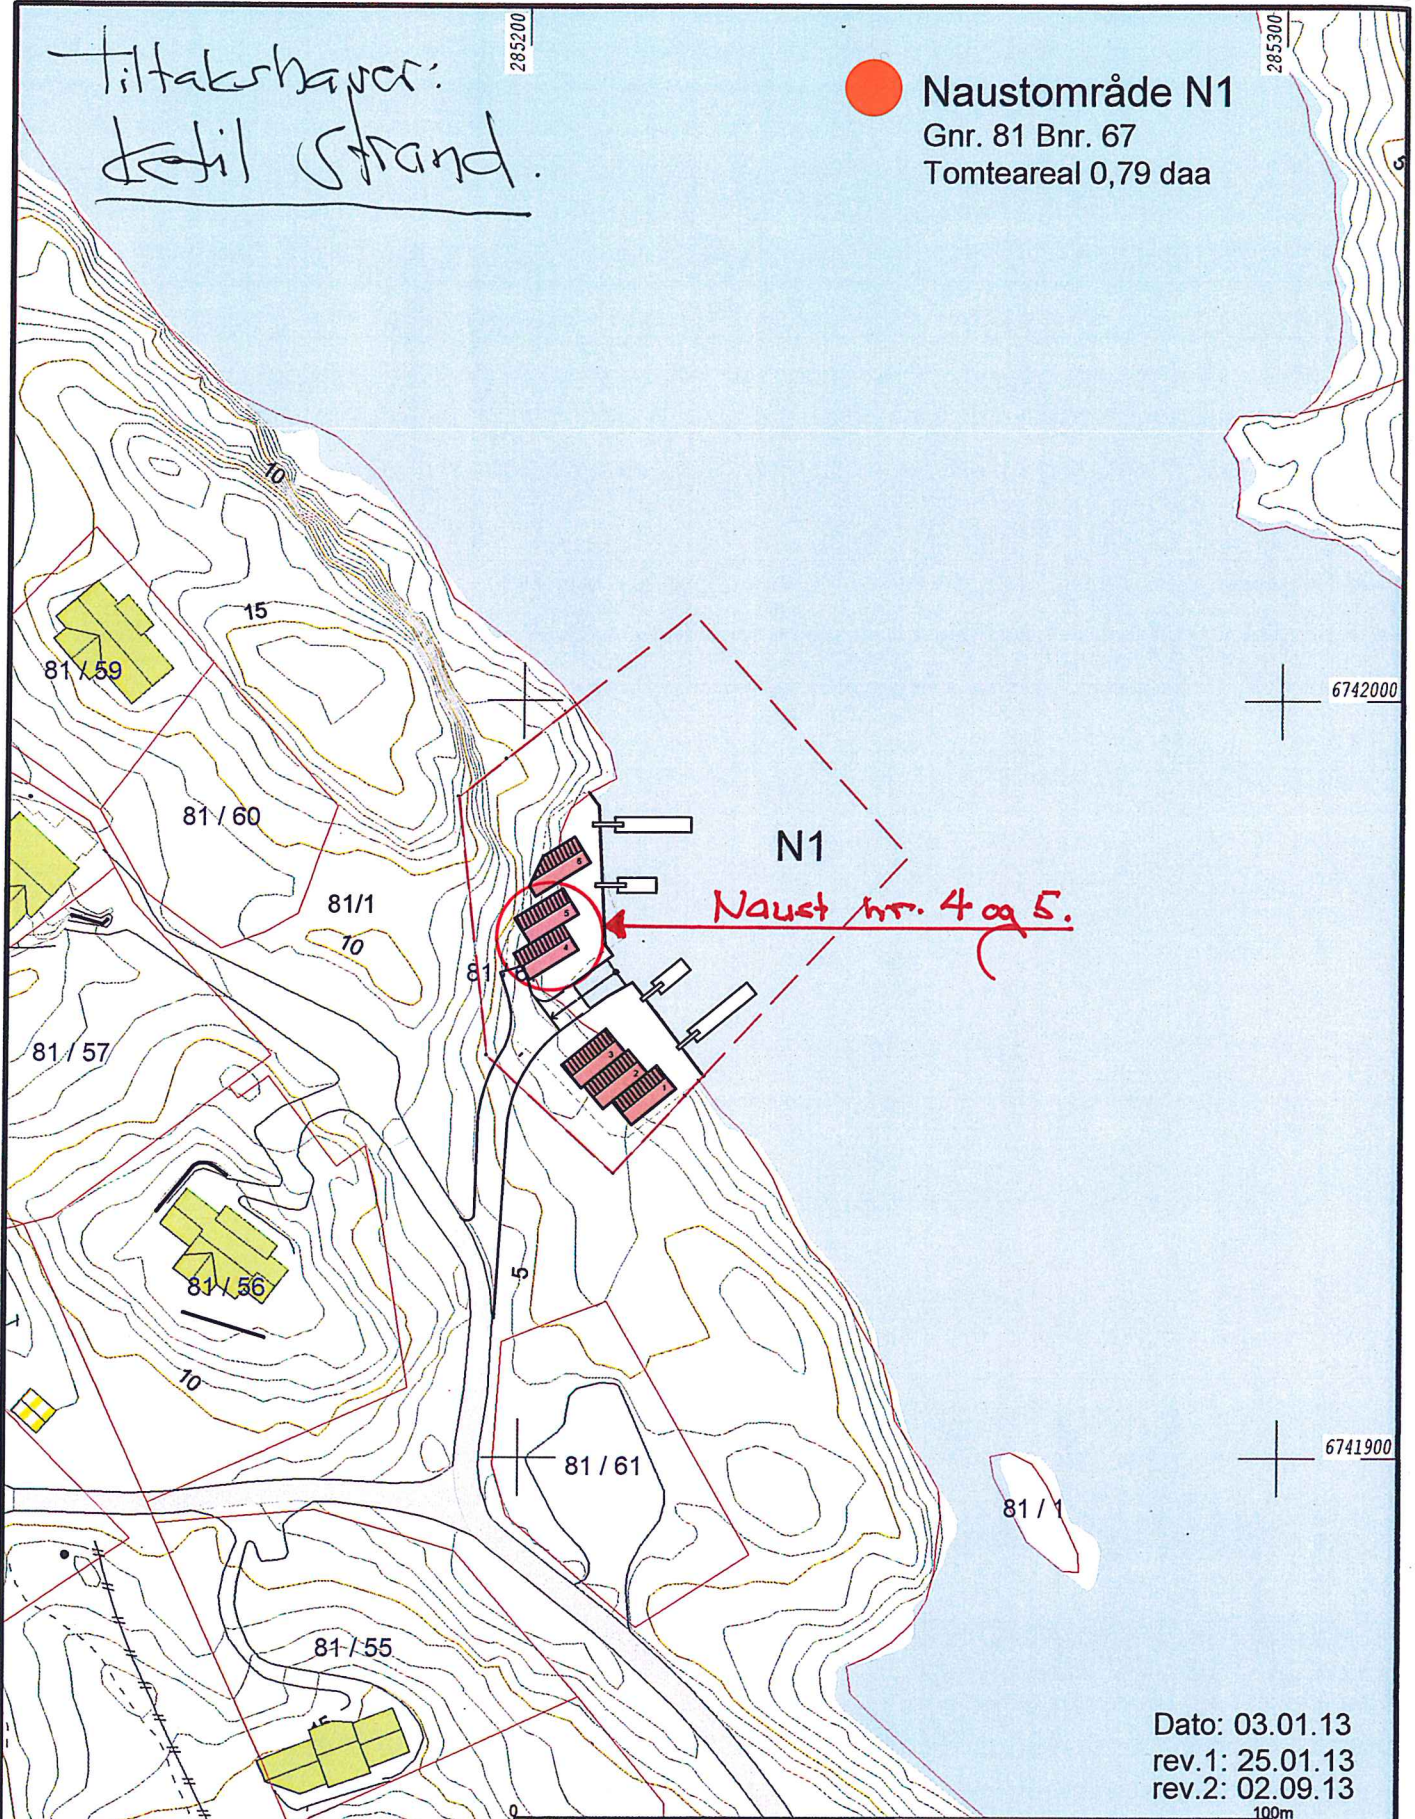

Dato: 03.01.13
rev.1: 25.01.13
rev.2: 02.09.13
100m

- Målte Grenser
- Registrerte Grenser
- ⋈ Udefinert grense
- ⋈ Terrengmålte grense
- ⋈ Konstruert grensepunkt
- Bolig
- Bustad m/leilighet
- Våningshus
- Stort bustader
- Hytte/feriehus
- Garasje/uthus
- Industri/lager
- Andre bygg



Lindås kommune
Geodata avdeling



Dato: 2012.07.03
Sign: tvi


Målestokk
1:1000

Beliggenhet og høyder må oppfattes som orienterende.

Naustområde N1
Gnr. 81 Bnr. 67
Tomteareal 0,79 daa

VEDLEGG: D2

81 / 67

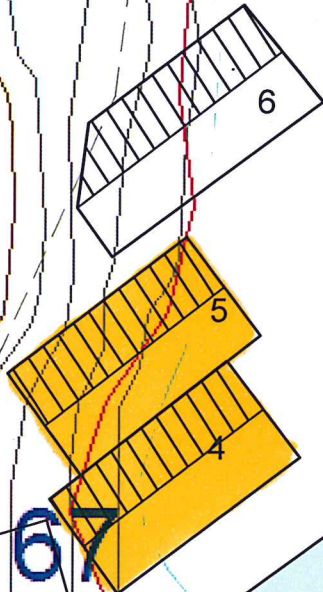

*Nærhet: kottik strand.

rev Dato: 03.12.13
rev Dato: 02.09.13
rev Dato: 18.03.13


M=1:250

Seksjon nr.4 og 5

Dato: 03.01.13
Original

arkitektkontoret

vaardal-lunde as

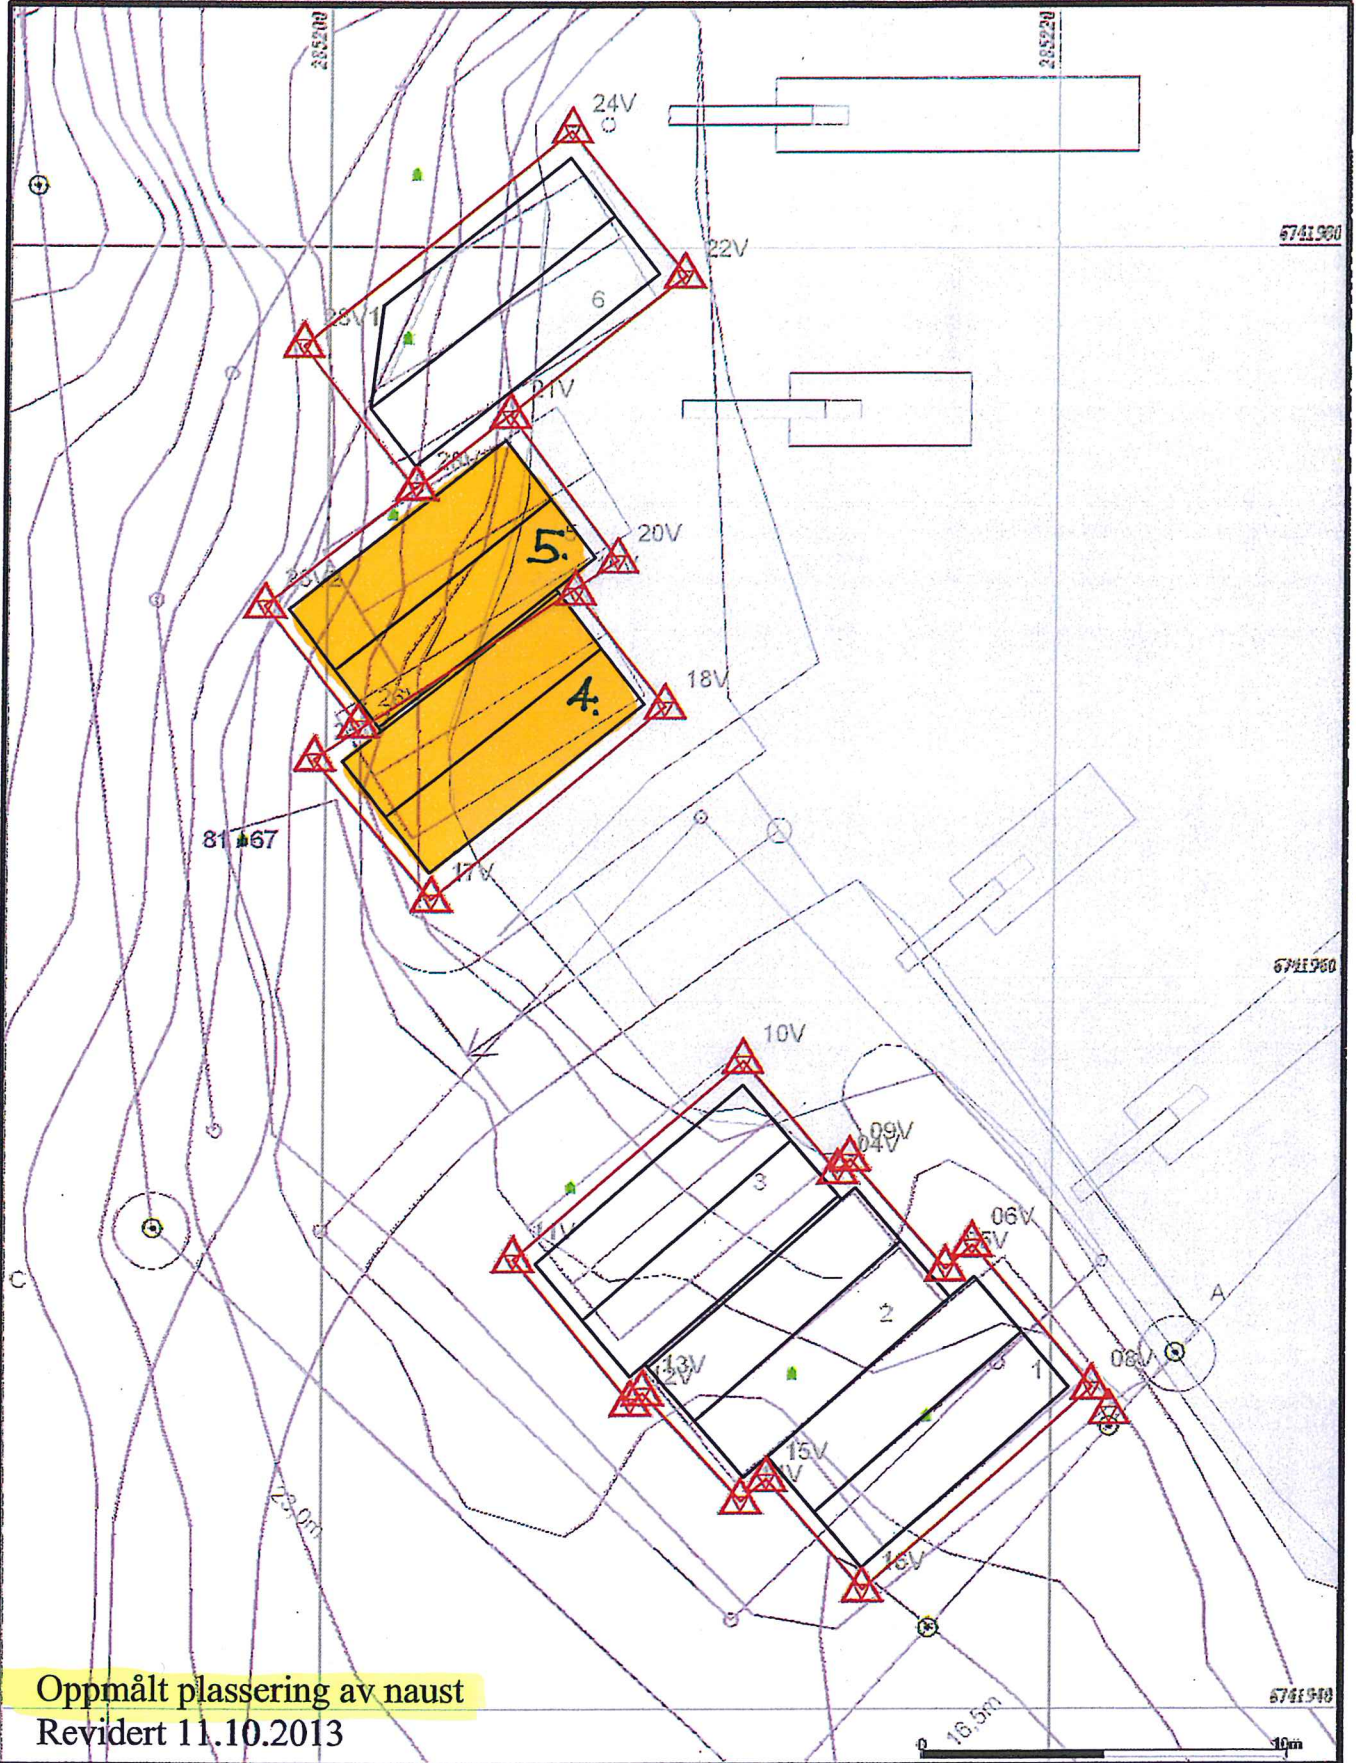

Oppmålt plassering av naust
Revidert 11.10.2013




Lindås kommune
Geodata avdeling
Kontrollmåling Taksjegg



dato: 2013.09.11
skjet: 012

Gnr 81 bnr 67

Skala:
1:200

Beliggenhet og høyder må oppfattes som orienterende.


Gjennomføringsplan

Daustrørråde N2.

Gnr. 81	Bnr. 67	Festnr.	Søks.nr. 4-5	Bygn.nr.	Kommune LINDÅS KOMMUNE	Adresse RISØY	Positr. 5955	Posistet LINDÅS	Signatur, angv. søker <i>[Signature]</i>	Dato 26.02.2014	Versjonsnr. 2
------------	------------	---------	-----------------	----------	---------------------------	------------------	-----------------	--------------------	---	--------------------	------------------

Beskrivelse av fagområde, ansvarsområde, tiltaksklasse (i hhv. prosjektering, utførelse og uavhengig kontroll)		Kryss for planlagt samsvarserklæring / kontrollertillegg					Kryss for planlagt samsvarserklæring / kontrollertillegg	
Alle fagområder i tiltaket	Beskrivelse hentet fra søknad om ansvarsrett	Tiltaks-klasse	Foretakets navn og org.nr.	Søknad om rammetillatelse	Søknad om igangsettings-tillatelse/ett-trinnsøknad	Søknad om midlertidig brukstillatelse	Søknad om ferdiggjøtt	Sett kryss når arbeidet innen ansvarsområdet er avsluttet
SØK	Anasvarlig søker	1	Arktektkontoret Vaardal-Lunde AS, 936238742	X			26.02.14	X
PRO	Arkitekturprosjektering	1	Arktektkontoret Vaardal-Lunde AS, 936238742				26.02.14	X
UTF	Byggplassering og kontrollmåling	1	Lindås kommune Geodata avd., 935084733				26.02.14	X
UTF	Grunn, anleggstiltak og betongarbeider	1	Haugenmaskin AS, 953498685				26.02.14	X
UTF	Tømmerar, snekker og betongarbeider	1	Abora prosjekt AS, 982753589				26.02.14	X

105.2.09.2014

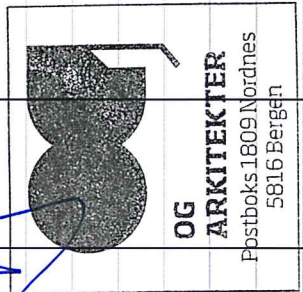

Kommunen sitt saksnr.	Prosjektnr. G 2.
-----------------------	----------------------------



Samsvarserklæring

Pbl § 24-1, SAK10 kapittel 12

Erklæringa gjeld							
Eigedom/ byggjestad	Gnr.	Bnr.	Festenr.	Seksjonsnr.	Bygningsnr.	Bustadnr.	Kommune
	81 67			4.5.			Lindås
	Adresse Rissøy			Postnr. 5955	Poststad Lindås		

Føretak	
Namn på føretaket Lindås Kommune Geodata a.s.d.	Organisasjonsnr. 935084733

Ansvarsrett gitt dato	Arbeidet innan ansvarsområdet er avslutta	<input checked="" type="checkbox"/> Ja	<input type="checkbox"/> Nei
-----------------------	---	--	------------------------------

Ansvarsområde	
Henta frå søknad om ansvarsrett	Funksjon (PRO, UTF) UTF
	Beskriving av ansvarsområde Byggplassing og kontrollmåling

Ansvarleg for prosjektering:			
Det er ikkje avdekt arbeid som står att innanfor ansvarsområdet som er til hinder for å gi:			
<input type="checkbox"/> Rammeløyve	<input type="checkbox"/> Igangsetjingsløyve/ eittstegsløyve	<input type="checkbox"/> Mellombels bruksløyve	<input type="checkbox"/> Ferdigattest

Ansvarleg for utføring:	
<input type="checkbox"/> Mellombels bruksløyve – Arbeid som står att for denne delen av tiltaket fram mot ferdigattest	Angi arbeid som står att av mindre vesentleg betydning, innanfor den delen av tiltaket det blir søkt mellombels bruksløyve for
<input type="checkbox"/> Ferdigattest - Det er ikkje avdekt feil eller manglar som hindrar ferdigattest	Angi resterande delar av tiltaket der det her ikkje blir søkt om mellombels bruksløyve

Stadfestingar	
Ein stadfestar at kvalitetssikring er utført og dokumentert i medhald av søknad om ansvarsrett og føretaket sitt system.	
<input type="checkbox"/> Prosjektering verifisert i samsvar med ytingar i TEK10	
<input type="checkbox"/> Prosjektering verifisert i samsvar med dokumentasjon av løysingar i TEK10	
<input checked="" type="checkbox"/> Utføring verifisert i samsvar med produksjonsunderlag	

Erklæring og underskrift		
Føretaket er kjent med reglane om straff og sanksjonar i plan- og bygningslova kap 32, og at det kan medføre reaksjonar dersom det er gitt urette opplysningar.		
Dato 7/3 14	Føretaket si underskrift <i>Einar Rydland</i>	Gjenta med blokkbokstavar EINAR RYDLAND

Kommunens saksnr.

Prosjektnr.

100475

G3



Samsvarserklæring

Pbl § 24-1, SAK10 kapittel 12

Erklæringen gjelder							
Eiendom/ byggested	Gnr.	Bnr.	Festenr.	Seksjonsnr.	Bygningsnr.	Bolignr.	Kommune
	81	67					LINDÅS KOMMUNE
	Adresse			Postnr.	Poststed		
	RISØY			5955	LINDÅS		
Foretak							Organisasjonsnr.
Foretakets navn							953498685
Odd Haugen Maskinstasjon AS							
Ansvarsrett gitt dato	24.07.2012		Arbeidet innen ansvarsområdet er avsluttet		<input checked="" type="checkbox"/> Ja	<input type="checkbox"/> Nei	
Ansvarsområde							
Hentet fra søknad om ansvarsrett	Funksjon (PRO, UTF)						
	UTF						
	Beskrivelse av ansvarsområde						
	Utførende anleggstiltak/grunn og betongarbeider.						
Ansvarlig for prosjektering:							
Det er ikke avdekket gjenstående arbeider innenfor ansvarsområdet som er til hinder for å gi:							
<input type="checkbox"/> Rammetillatelse	<input type="checkbox"/> Igangsettingstillatelse/ ett-trinns tillatelse	<input type="checkbox"/> Midlertidig brukstillatelse	<input type="checkbox"/> Ferdigattest				
Ansvarlig for utførelse:							
<input type="checkbox"/> Midlertidig brukstillatelse – Gjenstående arbeider for denne delen av tiltaket frem mot ferdigattest	Angi gjenstående arbeider av mindre vesentlig betydning, innenfor den delen av tiltaket det søkes midlertidig brukstillatelse for						
Angi resterende deler av tiltaket hvor det her ikke søkes om midlertidig brukstillatelse							
<input checked="" type="checkbox"/> Ferdigattest – Det er ikke avdekket feil eller mangler som hindrer ferdigattest							
Bekreftelser							
Det bekreftes at kvalitetssikring er utført og dokumentert i henhold til søknad om ansvarsrett og foretakets system.							
<input type="checkbox"/> Prosjektering verifisert i samsvar med ytelser i TEK10 alternativt TEK							
<input type="checkbox"/> Prosjektering verifisert i samsvar med dokumentasjon av løsninger i TEK10 alternativt TEK							
<input checked="" type="checkbox"/> Utførelse verifisert i samsvar med produksjonsunderlag.							
Erklæring og underskrift							
Foretaket er kjent med reglene om straff og sanksjoner i plan- og bygningsloven kap 32, og at det kan medføre reaksjoner dersom det er gitt uriktige opplysninger.							
Dato	Foretakets underskrift			Gjentas med blokkbokstaver			
27.09.2013				ODD HAUGEN MASKINSTASJON AS			

V

Kommunens saksnr.

Prosjektnr.
12047

GA.



Samsvarserklæring

Pbl § 24-1, SAK10 kapittel 12

Naustområde NL

Erklæringen gjelder							
Eiendom/ byggsted	Gnr.	Bnr.	Festenr.	Seksjonsnr.	Bygningsnr.	Bolignr.	Kommune
	81	67					LINDÅS KOMMUNE
	Adresse				Postnr.	Poststed	
	RISØY				5955	LINDÅS	
Foretak							
Foretakets navn						Organisasjonsnr.	
Abora prosjekt AS						982753589	
Ansvarsrett gitt dato		24.04.2013		Arbeidet innen ansvars- området er avsluttet		<input checked="" type="checkbox"/> Ja <input type="checkbox"/> Nei	
Ansvarsområde							
Hentet fra søknad om ansvarsrett	Funksjon (PRO, UTF)						
	UTF						
	Beskrivelse av ansvarsområde						
	UTF re. Betong og Snekkerarbeider						
Ansvarlig for prosjektering:							
Det er ikke avdekket gjenstående arbeider innenfor ansvarsområdet som er til hinder for å gi:							
<input type="checkbox"/> Rammetillatelse <input type="checkbox"/> Igangsetningsstillatelse/ ett-trinns tillatelse <input type="checkbox"/> Midlertidig brukstillatelse <input type="checkbox"/> Ferdigattest							
Ansvarlig for utførelse:							
<input type="checkbox"/> Midlertidig brukstillatelse – Gjenstående arbeider for denne delen av tiltaket frem mot ferdigattest							
Angi gjenstående arbeider av mindre vesentlig betydning, innenfor den delen av tiltaket det søkes midlertidig brukstillatelse for							
Angi resterende deler av tiltaket hvor det her ikke søkes om midlertidig brukstillatelse							
<input checked="" type="checkbox"/> Ferdigattest – Det er ikke avdekket feil eller mangler som hindrer ferdigattest							
Bekreftelser							
Det bekreftes at kvalitetsikring er utført og dokumentert i henhold til søknad om ansvarsrett og foretakets system.							
<input type="checkbox"/> Prosjektering verifisert i samsvar med ytelser i TEK10 alternativt TEK							
<input type="checkbox"/> Prosjektering verifisert i samsvar med dokumentasjon av løsninger i TEK10 alternativt TEK							
<input checked="" type="checkbox"/> Utførelse verifisert i samsvar med produksjonsunderlag.							
Erklæring og underskrift							
Foretaket er kjent med reglene om straff og sanksjoner i plan- og bygningsloven kap 32, og at det kan medføre reaksjoner dersom det er gitt uriktige opplysninger.							
Dato	Foretakets underskrift				Gjentas med blokkbokstaver		
26.02.2014					SVEIN ERIK AKSELBERG		