

Lindås kommune  
Geodataavdelinga  
Kvernhusmyrane 20  
5914 Isdalstø

Knarvik, 15. 01. 2010.

Majo Eigedom A/S  
Fosse Indre

5911 ALVERSUND

LINDAS KOMMUNE	
Klassering 145/81	
18. 01. 2010	
Ark. saknr. 2009/1494	Løpenr.
Saksh. KBj	Tilgangskode

**G.nr. 145, b.nr. 81 – Fosse Indre, 5911 Alversund.**

Vedlagt føl dokumentasjon på byggplassering på g.nr. 145, b.nr. 81 i Lindås kommune.  
Tomt nr. 5 og 6.

Byggherre: Majo Eigedom A/S.

Plasseringa i marka er utført 15. 01. 2010 i. h. t. vedlagte sit.plan i målestokk 1:500 datert 16. 07. 2009. (Me har transformert koordinatane frå NGO akse 1, til Euref 89 sone 32.)


**Ansvarleg søkjar må gje melding til underteikna, når bygget er klart til kontrollinnmåling !** (Helst før huset er oppført !)

Kopi til: John Kato Hjertås, Fosse Indre, 5911 Alversund.  
Steinar Myking, Buhaugen 6, 5911 Alversund.  
Lindås kommune, Kvernhusmyrane 20, 5914 Isdalstø.

Vedlegg: Sjekkskjema for utsetjing av høgde/retningar.  
Utsnitt av digitalt plan-kart i målestokk 1:200.

Lindås kommune  
Geodataavdelinga

**Lindås kommune**  
Kåre Wiik  
fagleiar

  
Sverre Solberg  
avd.ing.





LINDÅS KOMMUNE  
Kart- og oppmålingsavd.  
5914 Isdalstø  
Telefon 56 37 50 00

## SJEKSKJEMA FOR UTSETTING AV HØGDE/ RETNINGAR


### TILTAKSHAVAR/SØKJAR

Navn	<b>Majo Eigedom A/S,</b>	Adresse	<b>Fosse Indre,</b>	Postnr.	<b>5911</b>	Stad	<b>Alversund.</b>
------	--------------------------	---------	---------------------	---------	-------------	------	-------------------

### PROSJEKT

Adresse/bruksnavn	Gnr.	Bnr.	Fnr.
<b>Fosse Indre,</b>	<b>145</b>	<b>81.</b>	
Oppgitt høgde, topp grunnmur (m.o.h.)	Utsett høgde, topp grunnmur (m.o.h.)		
Oppgitt høgde, ferdig plannert grunn <b>42,3</b> (m.o.h.)	Utsett høgde, ferdig plannert grunn (m.o.h.)		
Fastmerke nr.	x - koordinat	Y - koordinat	Høgde (m.o.h.)

### SKISSE BYGG-PLASSERING

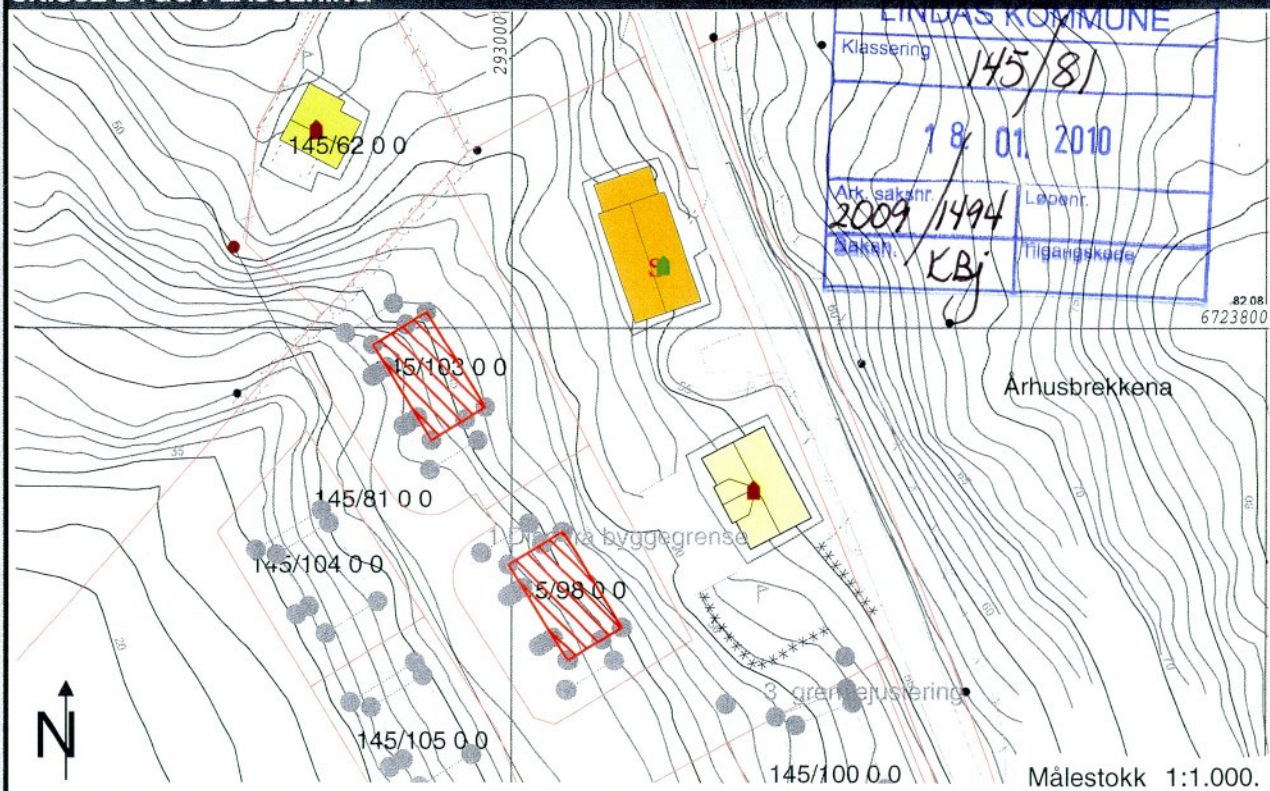

### FØLGJANDE HJØRNER / RETNINGAR ER SETT UT

Nr	X-koordinatar	Y-koordinatar	Nr	X-koordinatar	Y-koordinatar
41	6 723 768,345	292 999,559	51	6 723 797,697	292 981,473
42	6 723 772,749	293 006,714	52	6 723 802,102	292 988,628
43	6 723 760,003	293 014,572	53	6 723 789,356	292 996,486
44	6 723 755,599	293 007,417	54	6 723 784,951	292 989,331

Dato utført:	<b>15. 01. 2010.</b>	Kartbladnr.	<b>EUREF 89, sone 32.</b>	Måleboknr./sidenr.	<b>GPS. C-pos.</b>
--------------	----------------------	-------------	---------------------------	--------------------	--------------------

Merknader **Utført av Einar Rydland og S. Solberg.**

Stad/dato

Underskrift tiltakshavar/søkjar

Stad/dato **Knarvik, 15. 01. 2010.**

Underskrift, landmålar