

Ferdigmelding

Gjelder

Eiendom/ byggested	Gnr 145	Bnr 101	Festenr	Seksjonsnr	Bygningsnr	Bolignr
	Adresse Fosse			Postnr 5911	Poststed ALVERSUND	

Det anmodes om

- MIDLERTIDIG BRUKSTILLATELSE (søknadspliktig arbeid)
- FERDIGATTEST (søknadspliktig arbeid)
- ARBEIDET ER FERDIG I SAMSVAR MED MELDING (meldingspliktig arbeid)

Hva anmodes det om midlertidig brukstillatelse for?

 Hele tiltaketPlanlagt dato for anmodning om ferdigattest: Deler av tiltaket

Beskriv hvilken del av tiltaket det anmodes om midlertidig brukstillatelse for

Gjenstående arbeider

Angi gjenstående arbeider og planlagt framdrift på disse, dersom tiltaket ønskes oppdeilt i flere brukstillatelser	Planlagt dato for anmodning om midlertidig brukstillatelse	Dato for tidligere gitt midlertidig brukstillatelse

Planlagt dato for anmodning om ferdigattest:

Energiforsyning

Oppvarming	Energikilde	
<input checked="" type="checkbox"/> Elektrisk (panelovner, varmekabler o.l.)	<input checked="" type="checkbox"/> Elektrisitet	<input type="checkbox"/> Varmepumpe
<input type="checkbox"/> Sentralvarmeanlegg (vannbåren gulvvarme, radiatorer o.l.)	<input type="checkbox"/> Olje, parafin eller annen flytende brensel	<input type="checkbox"/> Gass
<input checked="" type="checkbox"/> Annen type oppvarming (vedovn, kamin o.l.)	<input checked="" type="checkbox"/> Biobrensel (ved fliser o.l.)	<input type="checkbox"/> Fjernvarme
	<input type="checkbox"/> Solenergi	<input type="checkbox"/> Annen
		<input type="checkbox"/> Ikke relevant

Vedlegg (gjelder kun søknad)

Beskrivelse av vedlegg	Gruppe	Nr fra - til	Ikke relevant
Kart og situasjonsplan, hvis endringer i forhold til tillatelsen	D	-	<input checked="" type="checkbox"/>
Redegjørelser og tegninger, hvis endringer i forhold til tillatelsen	E	1 - 3	<input type="checkbox"/>
Kontrollerklæringer	G	1 - 5	<input type="checkbox"/>
Bekreftelser fra andre offentlige myndigheter	I	-	<input checked="" type="checkbox"/>
Andre vedlegg	J	-	<input checked="" type="checkbox"/>

Underskrift

Ansvarlig søker for tiltaket / Tiltakshaver	
Foretak / Tiltakshaver MAJO EIGEDOM AS	
Dato	Underskrift
28-04-2011	<i>Magnus Selgesen</i>
Gjentas med blokkbokstaver MAGNUS SELGENSEN	

LINDAS KOMMUNE	
Klassering	
02.05.2011	
Ark.saksnr. 2009/1494	Løpenr.
Saksh. KBj	Tilgangskode

Lindås Kommune

byggesaksavd

5914 Isdalstø

Vedlegg E 3

Fosse 28-04-2011

Redgjørelse endring i forhold til tillatelse

Følgende endringer er gjort i forhold til tillatelse.

Del av terrasse på vestsida er fjernet.

Terasse mot nord er utbygget med 1m.

Ekstra vindu er satt inn i gavl mot sør.


Endringene ansees av oss som små, og gir ingen vesentlig endring av utnyttelse.

Endringer er vist på vedlagte tegninger.

Mvh

Magnus Helgesen

Majo Eigedom as

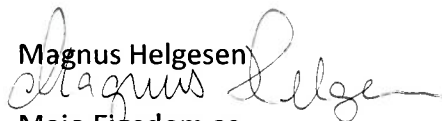

LINDÅS KOMMUNE	
Klassering	
02.05.2011	
Arkivsaknr. 2009/1494	Løpenr.
Saksh. KBj	Tilgangskode

Kontrollerklæring

Vedlegg nr

G- /

kommunens saksnr

Det fylles ut en kontrollerklæring for
hvert ansvarlig kontrollerende foretak

Til kommune
LINDÅS KOMMUNE
5914 ISDALSTØ

- Kontrollerklæring for **PROSJEKTERING** sendes inn som et vedlegg til søknad i ett trinn og ved søknad om igangsettingstillatelse
- Kontrollerklæring for **UTFØRELSE** sendes inn som et vedlegg til anmodning om midlertidig brukstillatelse eller ferdigattest

Erklæringen gjelder

Eiendom/ byggested	Gnr 145	Bnr 101	Festener	Seksjonsnr	Bygningsnr	Bolignr
	Adresse Fosse			Postnr 5911	Poststed ALVERSUND	

Foretak

Foretak MAJO EIGEDOM AS			Organisasjonsnr 986462929		
Adresse Fosse			Postnr 5911	Poststed ALVERSUND	
Telefon 56 35 13 61	Telefaks 56351361	Kontaktperson Magnus Johan Helgesen		Mobiltelefon 97709118	

Ansvarlig kontrollerendes ansvarsområder knyttet til tiltaket

Bekreftelser

Det bekreftes at kontrollen er utført iht
søknad om ansvarsrett og kontrollplan

av dato

23-04-10

og kontrollplan for viktige og kritiske områder

av dato

Det bekreftes at det foreligger kontrolldokumenter.

Angi hvilke kontrolldokumenter som foreligger

TEGNINGER 1:50
SJEKKLISTER UTFØRELSE

Ansvarlig kontrollerende for prosjektering

Fagområdet er ferdig prosjektert for igangsettingstillatelse (omfatter også ett-trinns søknadsbehandling)

Ansvarlig kontrollerende for utførelse

Sluttkontrollen har ikke avdekket vesentlige feil og mangler som hindrer midlertidig brukstillatelse

Følgende mangler av mindre vesentlig betydning gjenstår

Sluttkontrollen har ikke avdekket feil og mangler ved fagområder som hindrer ferdigattest

LINDÅS KOMMUNE	
Klassering	
02.05.2011	
Ark. saksnr. 2009/1494	Løpenr.
Saksh. KBj	Tilgangskode

Erklæring og underskrift

Foretaket er kjent med reglene om straff og sanksjoner i plan- og bygningsloven kap XVIII og XIX, og at det kan medføre reaksjoner dersom vi har gitt uriktige opplysninger.

Dato

28-04-2011

Foretakets underskrift

Magnus Helgesen

Gjentas med blokkbokstaver

MAGNUS HELGESEN

Kontrollerklæring

Vedlegg nr

G- 2

kommuneps saksnr

2009/1494

Det fylles ut en kontrollerklæring for hvert ansvarlig kontrollerende foretak

Til kommune

Lindås Kommune

- Kontrollerklæring for **PROSJEKTERING** sendes inn som et vedlegg til søknad i ett trinn og ved søknad om igangsettingstillatelse
- Kontrollerklæring for **UTFØRELSE** sendes inn som et vedlegg til anmodning om midlertidig brukstillatelse eller ferdigattest

Erklæringen gjelder

Eiendom/ byggested	Gnr	Bnr	Festnr	Seksjonsnr	Bygningsnr	Bolignr
	145	101				
	Adresse			Postnr	Poststed	
	Fosse Indre			5911	Alversund	

Foretak

Foretak	Lindås Kommune Geodata avd.			Organisasjonsnr	935 084 733	
Adresse	Kvernhusmyrane			Postnr	5914 Isdalstø	
Telefon	Telefaks	Kontaktperson		Mobiltelefon		
56375000		E Rydland				

Ansvarlig kontrollerendes ansvarsområder knyttet til tiltaket

UTF /KUT Byggplassering og kontroll.

Bekreftelser

Det bekreftes at kontrollen er utført iht søknad om ansvarsrett og kontrollplan	av dato	18.05.2010	og kontrollplan for viktige og kritiske områder	av dato
---	---------	------------	---	---------

Det bekreftes at det foreligger kontrolldokumenter.

Angi hvilke kontrolldokumenter som foreligger

Koordinatliste for kontrollmåling.

Kartskisse M = 1:200

Ansvarlig kontrollerende for prosjektering

 Fagområdet er ferdig prosjektert for igangsettingstillatelse (omfatter også ett-trinns søknadsbehandling)

Ansvarlig kontrollerende for utførelse

 Sluttkontrollen har ikke avdekket vesentlige feil og mangler som hindrer midlertidig brukstillatelse


Følgende mangler av mindre vesentlig betydning gjenstår

LINDÅS KOMMUNE	
Klassering	
02.05.2011	
Ark. saksnr.	Løpenr.
2009/1494	
Saksh.	Tilgangskode
KBj	

 Sluttkontrollen har ikke avdekket feil og mangler ved fagområder som hindrer ferdigattest

Erklæring og underskrift

Foretaket er kjent med reglene om straff og sanksjoner i plan- og bygningsloven kap XVIII og XIX, og at det kan medføre reaksjoner dersom vi har gitt uriktige opplysninger.

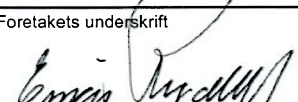Dato	Foretakets underskrift	Gjentas med blokkbokstaver
19.05.2010		LINDÅS KOMMUNE GEODATA AVD.

Kontrollerklæring

Det fylles ut en kontrollerklæring for hvert ansvarlig kontrollerende foretak

- Kontrollerklæring for **PROSJEKTERING** sendes inn som et vedlegg til søknad i ett trinn og ved søknad om igangsettingstillatelse
- Kontrollerklæring for **UTFØRELSE** sendes inn som et vedlegg til anmodning om midlertidig brukstillatelse eller ferdiggattest

Til kommune

Erklæringen gjelder

Eiendom/ byggested	Gnr 145	Bnr 101	Festnr	Seksjonsnr	Bygningsnr	Bolignr
	Adresse Fosse			Postnr 5911	Poststed ALVERSUND	

Foretak

Foretak BRØDRENE MYKING MASKINSTASJON	Organisasjonsnr 967497029		
Adresse MYKING	Postnr 5936	Poststed MANGER	
Telefon	Telefaks	Kontaktperson ROY MYKING	Mobiltelefon 91115117

Ansvarlig kontrollerendes ansvarsområder knyttet til tiltaket

BETONGARBEID

Bekreftelser

Det bekreftes at kontrollen er utført iht søknad om ansvarsrett og kontrollplan

av dato

23-04-10

og kontrollplan for viktige og kritiske områder

av dato

Det bekreftes at det foreligger kontrolldokumenter.

Angi hvilke kontrolldokumenter som foreligger

Ansvarlig kontrollerende for prosjektering

Fagområdet er ferdig prosjektert for igangsettingstillatelse (omfatter også ett-trinns søknadsbehandling)

Ansvarlig kontrollerende for utførelse

Sluttkontrollen har ikke avdekket vesentlige feil og mangler som hindrer midlertidig brukstillatelse

Følgende mangler av mindre vesentlig betydning gjenstår

LINDAS KOMMUNE	
Klassering	
02. 05. 2011	
Ark. saksnr. 2009/1494	Løpenr.
Saksh. KBj	Tilgangskode

Sluttkontrollen har ikke avdekket feil og mangler ved fagområder som hindrer ferdiggattest

Erklæring og underskrift

Foretaket er kjent med reglene om straff og sanksjoner i plan- og bygningsloven kap XVIII og XIX, og at det kan medføre reaksjoner dersom vi har gitt uriktige opplysninger.

Dato 28-04-2011	Foretakets underskrift Roy Myking	Gjentas med blokkbokstaver ROY MYKING
--------------------	--------------------------------------	--

Kontrollerklæring

Det fylles ut en kontrollerklæring for hvert ansvarlig kontrollerende foretak

Vedlegg nr

G- 4

Kommunens saksnr

Til kommune
LINDÅS

- Kontrollerklæring for **PROSJEKTERING** sendes inn som et vedlegg til søknad i ett trinn og ved søknad om igangsettingstillatelse
- Kontrollerklæring for **UTFØRELSE** sendes inn som et vedlegg anmodning om midlertidig brukstillatelse eller ferdigattest

Erklæringen gjelder

Eiendom/ byggested	Gnr	Bnr	Festenr	Seksj.nr	Bygningsnr	Bolignr
	145	101	Tomt			
	Adresse Kvamsvågen				Postnr.	Poststed
					5911	ALVERSUND

Foretak

Foretak STENDAL VVS AS	Organisasjonsnr 980626180		
Adresse BLOMBAKKEN 1	Postnr 5911	Poststed ALVERSUND	
Telefon 56354455	Telefaks 56354456	Kontaktperson THORLEIF STENDAL	Mobiltelefon

Ansvarlig kontrollerendes ansvarsområder knyttet til tiltaket

Utv.stikkledning og sanitæranlegg i bolig

Bekreftelser

Det bekreftes at kontrollen er utført i henhold til søknad om ansvarsrett og kontrollplan av dato 23.04.2010 og kontrollplan for viktige og kritiske områder av dato

Det bekreftes at det foreligger kontrolldokumenter.

Angi hvilke kontrolldokumenter som foreligger
Signerte tegninger

Ansvarlig kontrollerende for prosjektering

- Fagområdet er ferdig prosjektert for igangsettingstillatelse (omfatter også ett-trinns søknadsbehandling)

Ansvarlig kontrollerende for utførelse

- Sluttkontrollen har ikke avdekket vesentlige feil og mangler som hindrer midlertidig brukstillatelse

Følgende mangler av mindre vesentlig betydning gjenstår

LINDÅS KOMMUNE	
Klassering	
02.05.2011	
Ark. saksnr. 2009/1494	Løpenr.
Saksh. KBj	Tilgangskode

- Sluttkontrollen har ikke avdekket feil og mangler ved fagområder som hindrer ferdigattest

Erklæring og underskrift

Foretaket er kjent med reglene om straff og sanksjoner i plan- og bygningsloven kap XVIII og XIX, og at det kan medføre reaksjoner dersom vi har gitt uriktige opplysninger.

Dato 28.04.2011	Foretakets underskrift Heidi Meland	Gjentas med blokkbokstaver for THORLEIF STENDAL
--------------------	--	--

Kontrollerklæring

Kommunens saksnr.

Vedlegg nr.

G- 5

Det fylles ut kontrollerklæringer for hvert kontrollområde. Kontrollerklæring skal sendes *ansvarlig søker* når ansvarsområdet er ferdig kontrollert for en deløknad.

Relevante kontrollerklæringer for PROSJEKTERING skal danne grunnlag for søknad om rammetillatelse, igangsettingstillatelse, tillatelse til tiltak, midlertidig brukstillatelse og ferdigattest.

Kontrollerklæringer for UTFØRELSE skal danne grunnlag for søknad om midlertidig brukstillatelse og ferdigattest.

Erklæringen gjelder							
Eiendom/ byggsted	Gnr.	Bnr.	Festenr.	Seksjonsnr.	Bygningsnr.	Bolignr.	Kommune
		145	101				
	Adresse Fosse				Postnr. 5911	Poststed Alversund	

Foretak	
Foretakets navn Alversund Maskinstasjon AS	Organisasjonsnr. 937664044

Ansvarlig kontrollørendes ansvarsområder knyttet til tiltaket


Ansvarlig kontrollørende for prosjektering:
Ansvarsområdet er ferdig kontrollert for <input type="checkbox"/> Rammetillatelse <input type="checkbox"/> Igangsettingstillatelse <input type="checkbox"/> Midlertidig brukstillatelse <input type="checkbox"/> Ferdigattest

Ansvarlig kontrollørende for utførelse:
<input type="checkbox"/> Sluttkontrollen har ikke avdekket vesentlige feil og mangler som hindrer midlertidig brukstillatelse. Følgende mangler av mindre vesentlig betydning gjenstår:
<input checked="" type="checkbox"/> Sluttkontrollen har ikke avdekket feil eller mangler som hindrer ferdigattest

LINDÅS KOMMUNE	
Klassering	
02.05.2011	
Ark. saksnr. 2009/1494	Løpenr.
Saksh. KBJ	Tilgangskode


Bekreftelser
Det bekreftes at kontrollen er utført i henhold til søknad om ansvarsrett.
Det bekreftes at det foreligger kontrolldokumenter.
Angi hvilke kontrolldokumenter som foreligger Kontrollliste Produksjonsrapporter

Erklæring og underskrift		
Foretaket er kjent med reglene om straff og sanksjoner i plan- og bygningsloven kap 32, og at det kan medføre reaksjoner dersom vi har gitt uriktige opplysninger.		
Dato 28/4-11	Foretakets underskrift <i>Ove Myking</i>	Gjentas med blokkbokstaver OVE MYKING

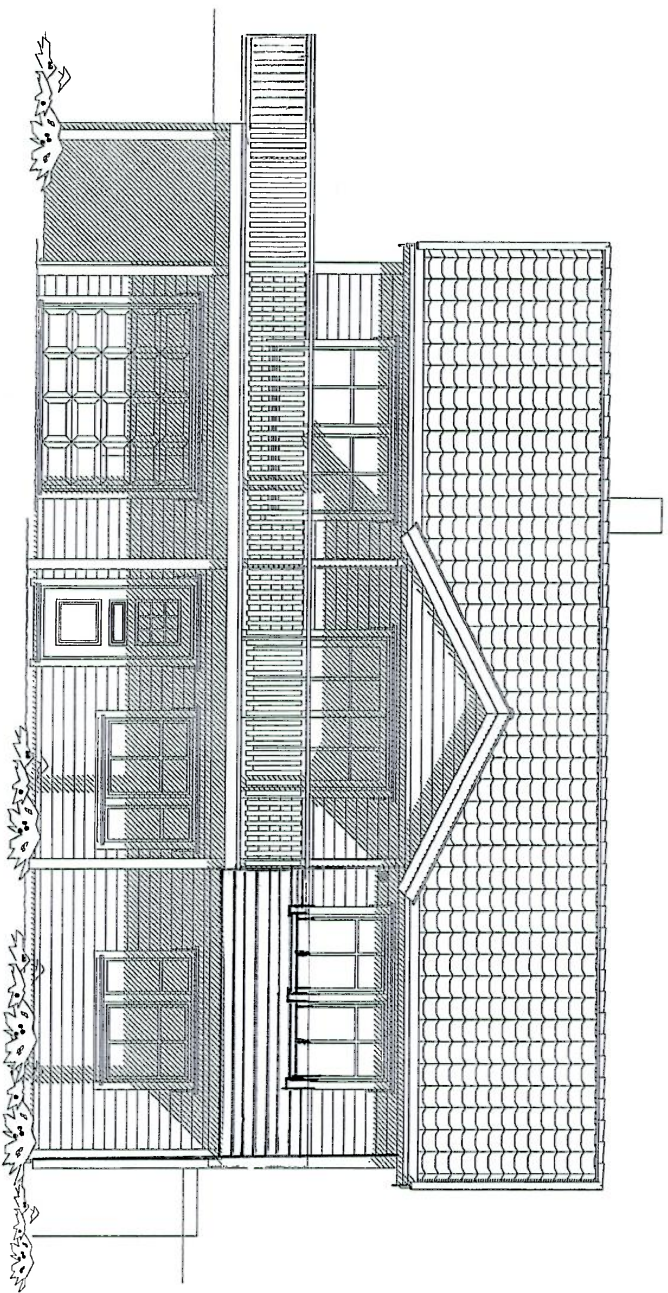


FASADE MOT SØR-VEST


LINDÅS KOMMUNE	
Klassering	
02.05.2011	
Arkitekt	Løpnr.
2009/1494	
Saksnr.	Tilgangskode
KBy	

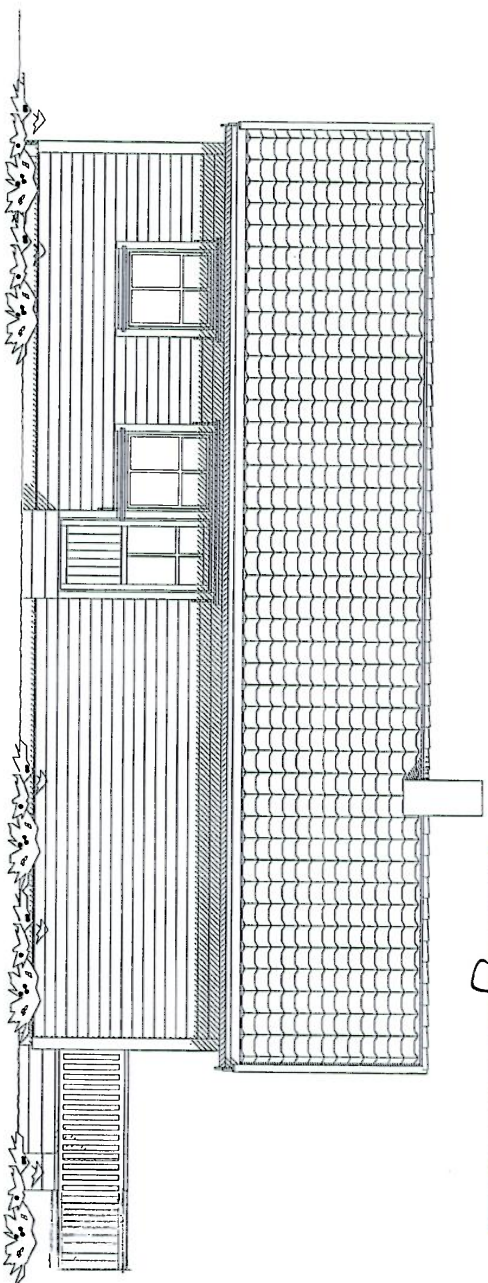


FASADE MOT NORD-ØST

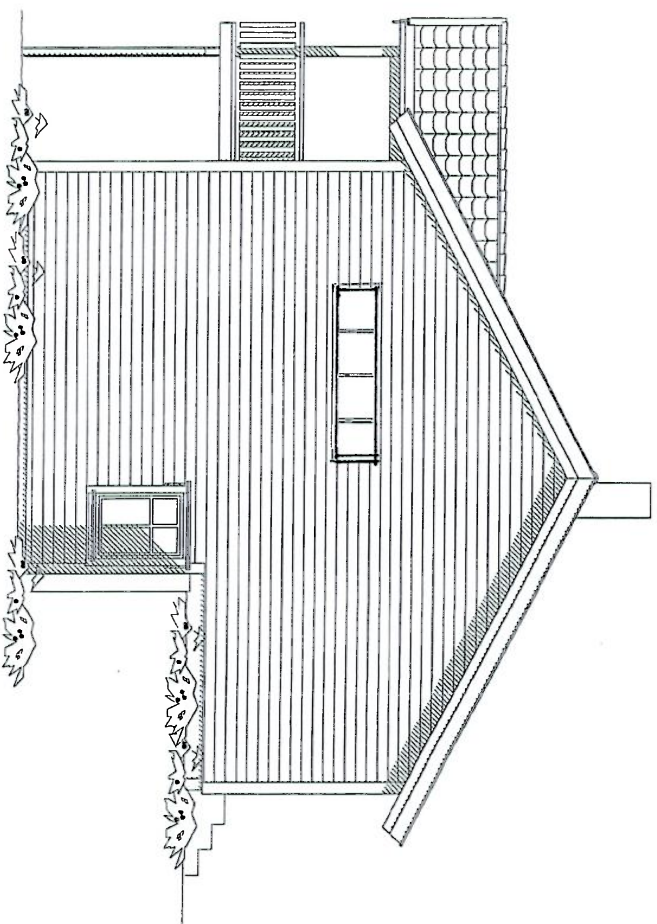


FASADE MOT SØR-ØST

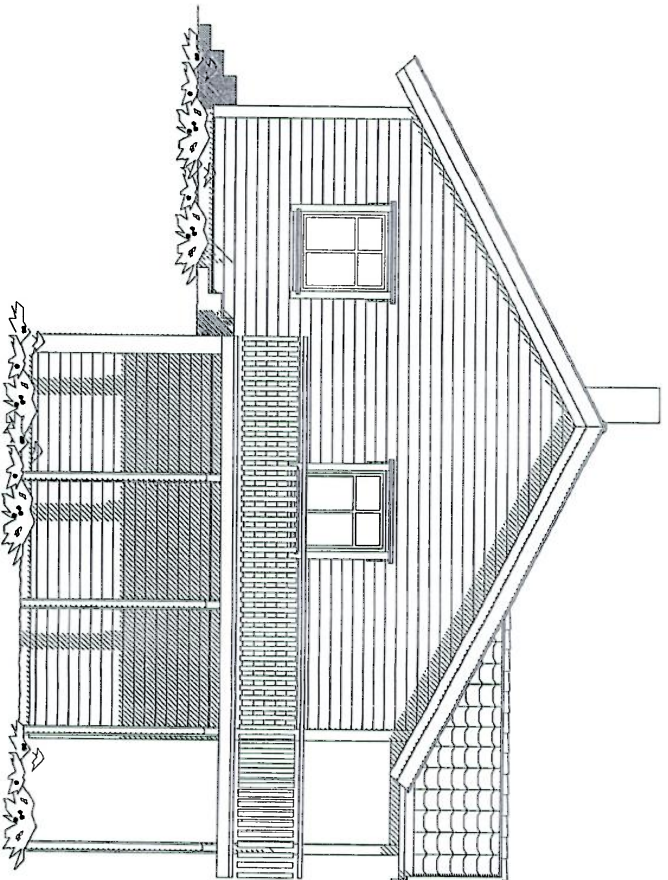


FASADE MOT NORD-VEST

Rev.nr. A	Rev.: Skyvedør med takutstikk	Tegn.: BBW	Dato: 27.04.2009	Nr.: BBW
	Tiltakshaver: Majo Eiendom AS Byggeplass : Fosse, tomt 1,3 og 4 Kommune : Lindås	Kontr.: BBW		Dato: 22.04.2009
		Målestokk : 1 : 100 Dato: 22.04.2009 Arkivnr. : 13730		Nr.
Hustype	Tegning	DAK av : BBW		A05+
AURORA VAR.	FASADER	Denne tegning tilhører Nordbohus AS. Etterligning kfr. lov om åndsverk av 12.5.1961.		

E-2

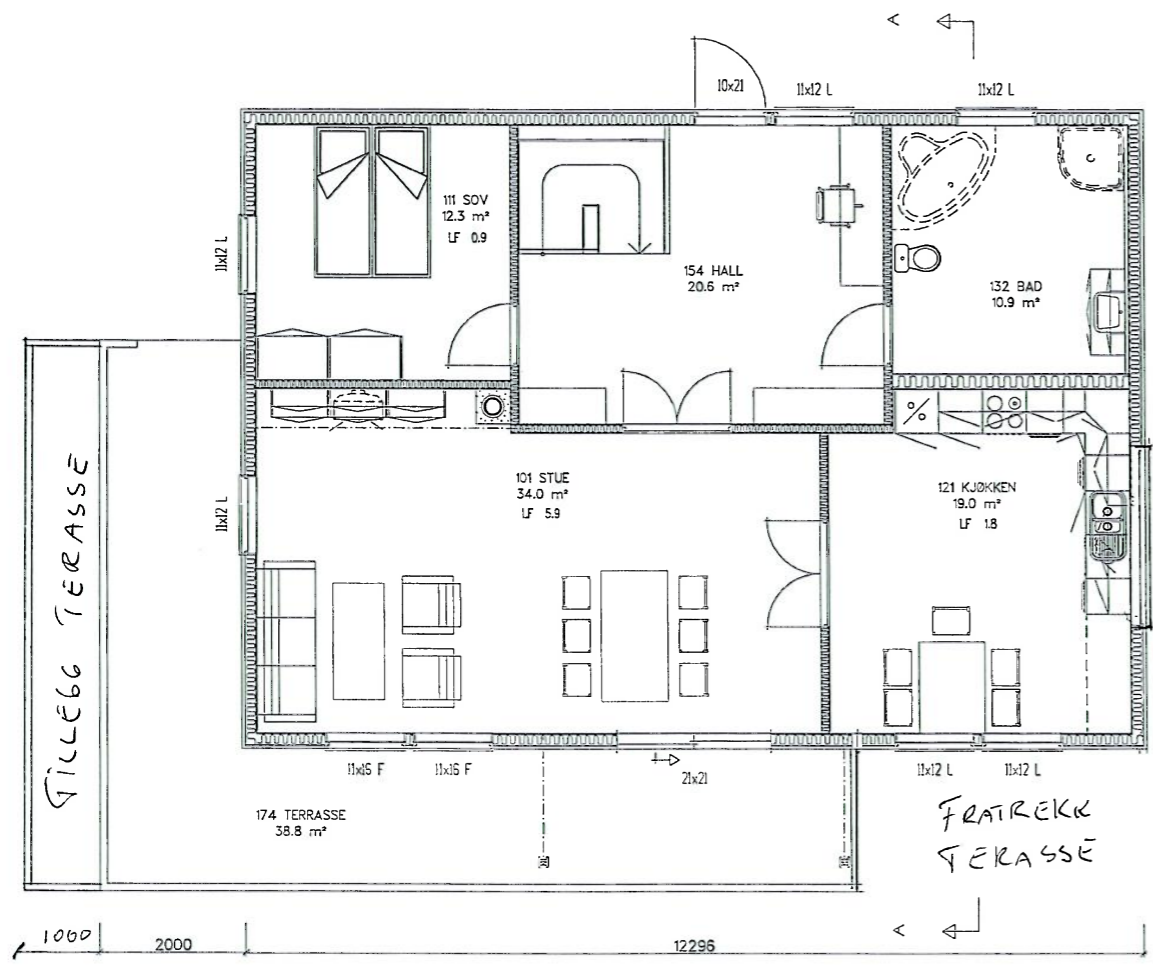


← EKSTRA VINDU

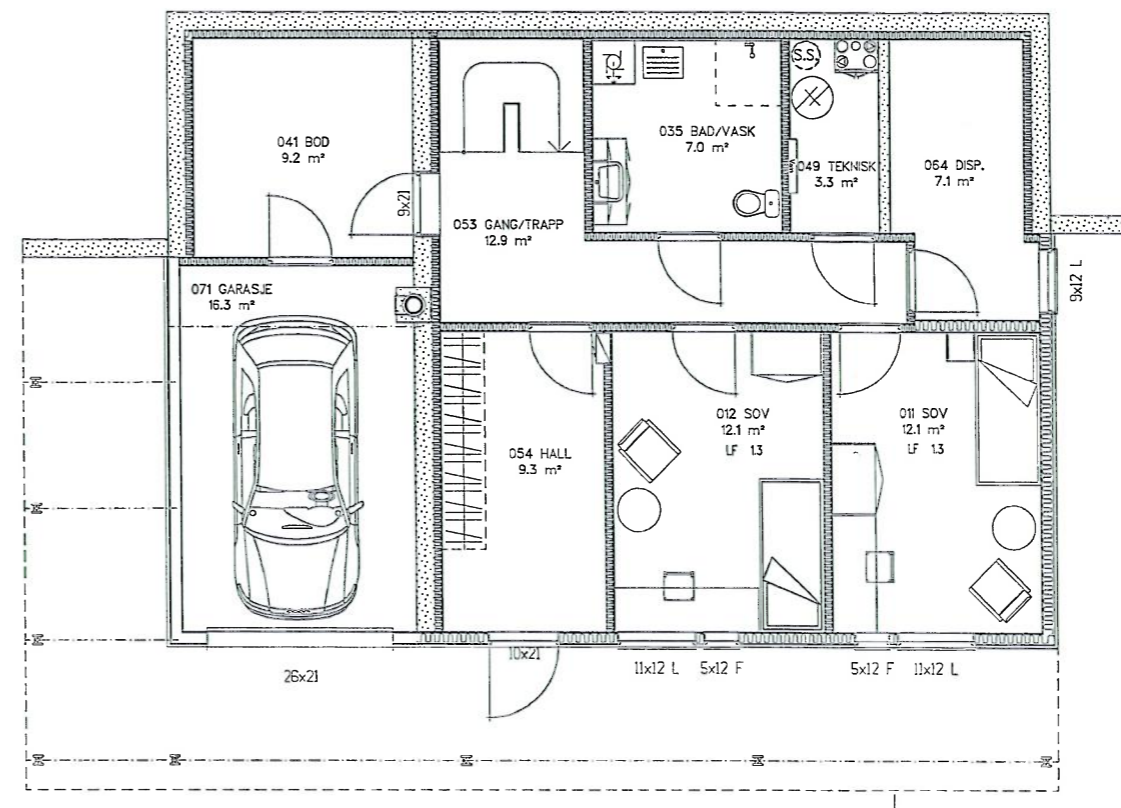

SOKKELPLAN

HOVEDPLAN

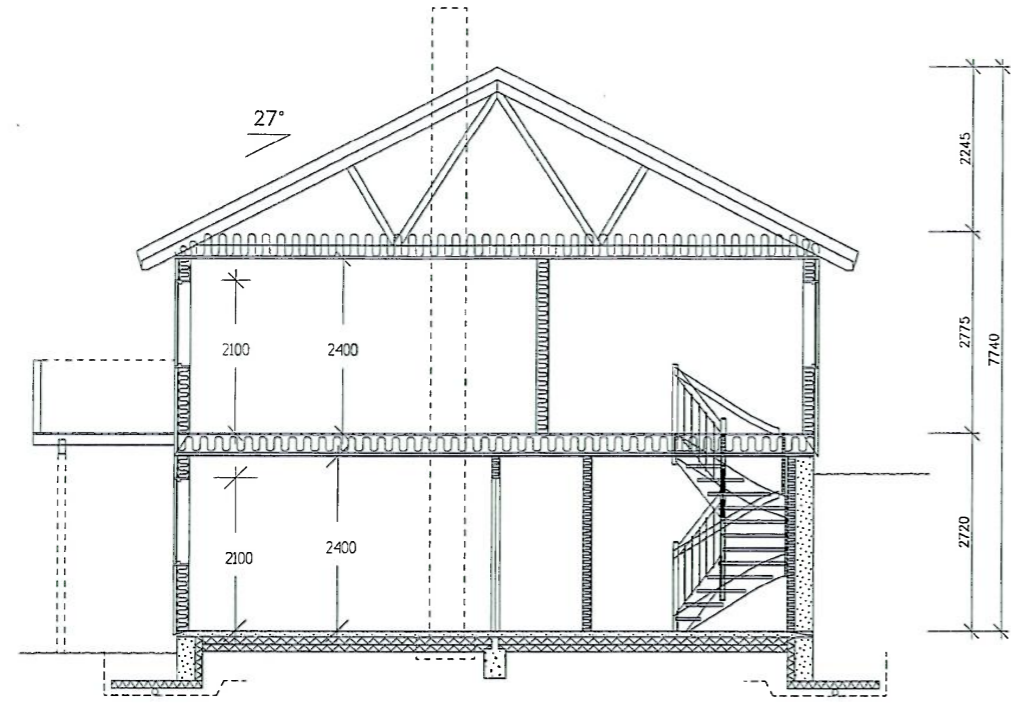

SNITT A-A

LINDÅS KOMMUNE
 Klassering
 02.05.2011
 Ark. saknr. 2009/1494
 Saksh. KBj
 Løpenr.
 Tilgangskode

AREAL	BRA	P-Rom
Bileilighet		
Underetasje/Kjeller	96.7	64.4
Hovedplan/1.etg.	100.3	100.3
Loftplan/2.etg.		
Garasje/Utv. bod		
SUM Hovedleilighet	197.0	164.7
Loft-bredde ved 1,9m høyde:		
Bebygd areal, BYA : 148.1		
Diverse : TU (BRA) = 188,0		

Rev.nr. A | Rev.: Skyvedør med takutstikk | Tegn.: BBW | Dato : 27.04.2009 | Kontr.: BBW

Tiltakshaver: Majo Eiendom AS | Dato: 22.04.2009 | Arkivnr.: 13730


Byggeplass : Fosse, tomt 1,3 og 4 | Målestokk : 1 : 100 | Dato: 22.04.2009 | Arkivnr.: 13730

Kommune : Lindås | Arkitekt : DAK av : BBW

Hustype: AURORA VAR. | Tegning: PLAN, SNITT

Nr.: A01+

Dato: 22.04.2009

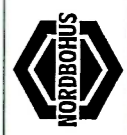

Hustype

AURORA VAR.

Tegning

PLAN, SNITT

Denne tegning tilhører Nordbohus AS. Etterligning kfr. lov om årsverk av 12.5.1961.