


① Vedlegg 7

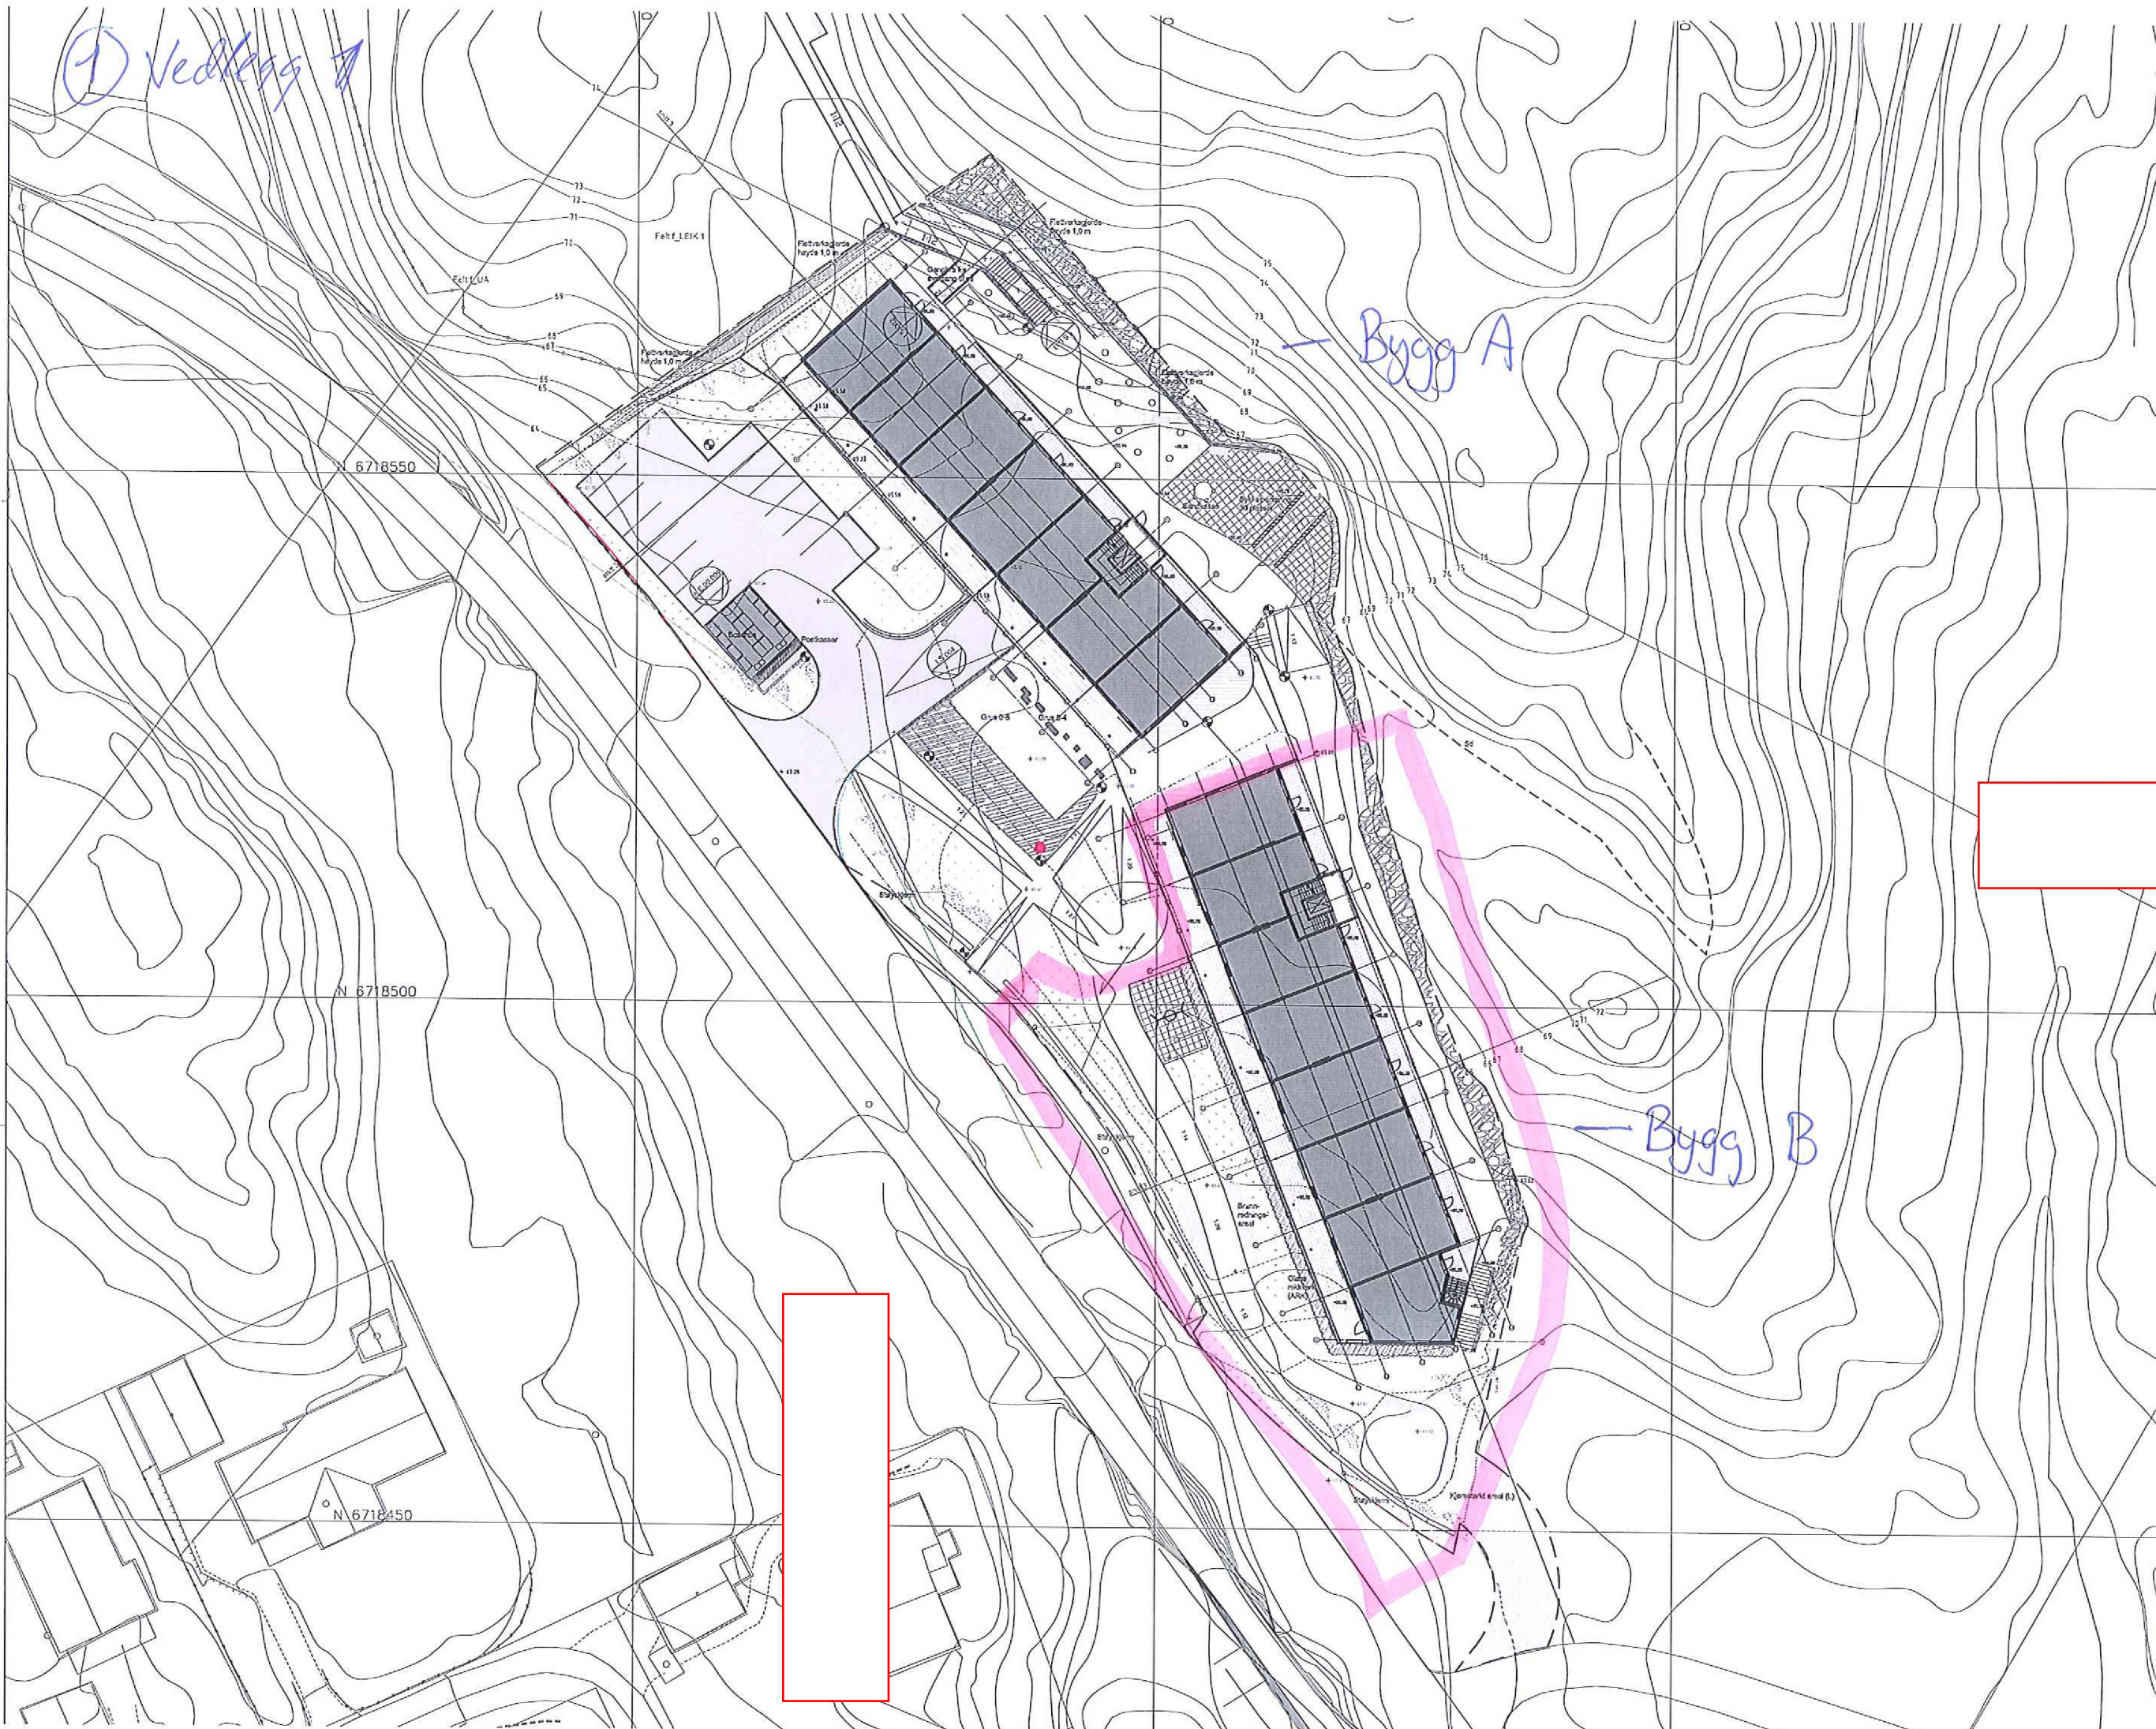


Tegnforklaring

- Fotavtrykk bygg
- Gangerall/asfaltdekke
- Kjøretøit gress brennedeing
- Forkjøring og parkeringsareal asfalt
- Støtteløst
- Hølløst
- Gussfangtområde i med gullstokasser
- Tredekk
- Strømedag
- Fuglrededisse
- Sandkasse
- Berk
- Busstøt høyt
- Busstøt lavt
- Hekk
- Reatastert naturk vegetasjon
- Gress
- Nytt
- Gjerde
- Rekkverk i med håndst
- Glass rekkverk (2x)
- Tenngmur
- Støttemur 1.5m høy
- Brannhydrant
- Eksisterende kote
- Prosjektert kote
- Inngang til bygget
- Inngangsgrense



Prosjekt: L O 001		Rev. 02-A
Rev. 01	Rev. 02	Rev. 03
EDA: Landingskjemmer	Rev. 01	12.08.2011
EDA: Rammeplan	Rev. 01	26.08.2011

 

RAMMESØKNAD

Prosjekt: Langheiane Felt B10
 Byggher: Wälde Bygg AS

Utomhusplan

Oppgavetype: CI	Rev. 03	Skala: 1:200 AD
Oppgave: 530508	Rev. AV	Dato: 10.08.2011

L O 001 02-A