


LINDAS KOMMUNE  
TEKNIKKONTOR  
TEK. 108/1467/1987  
AREAL NR. 1/21001

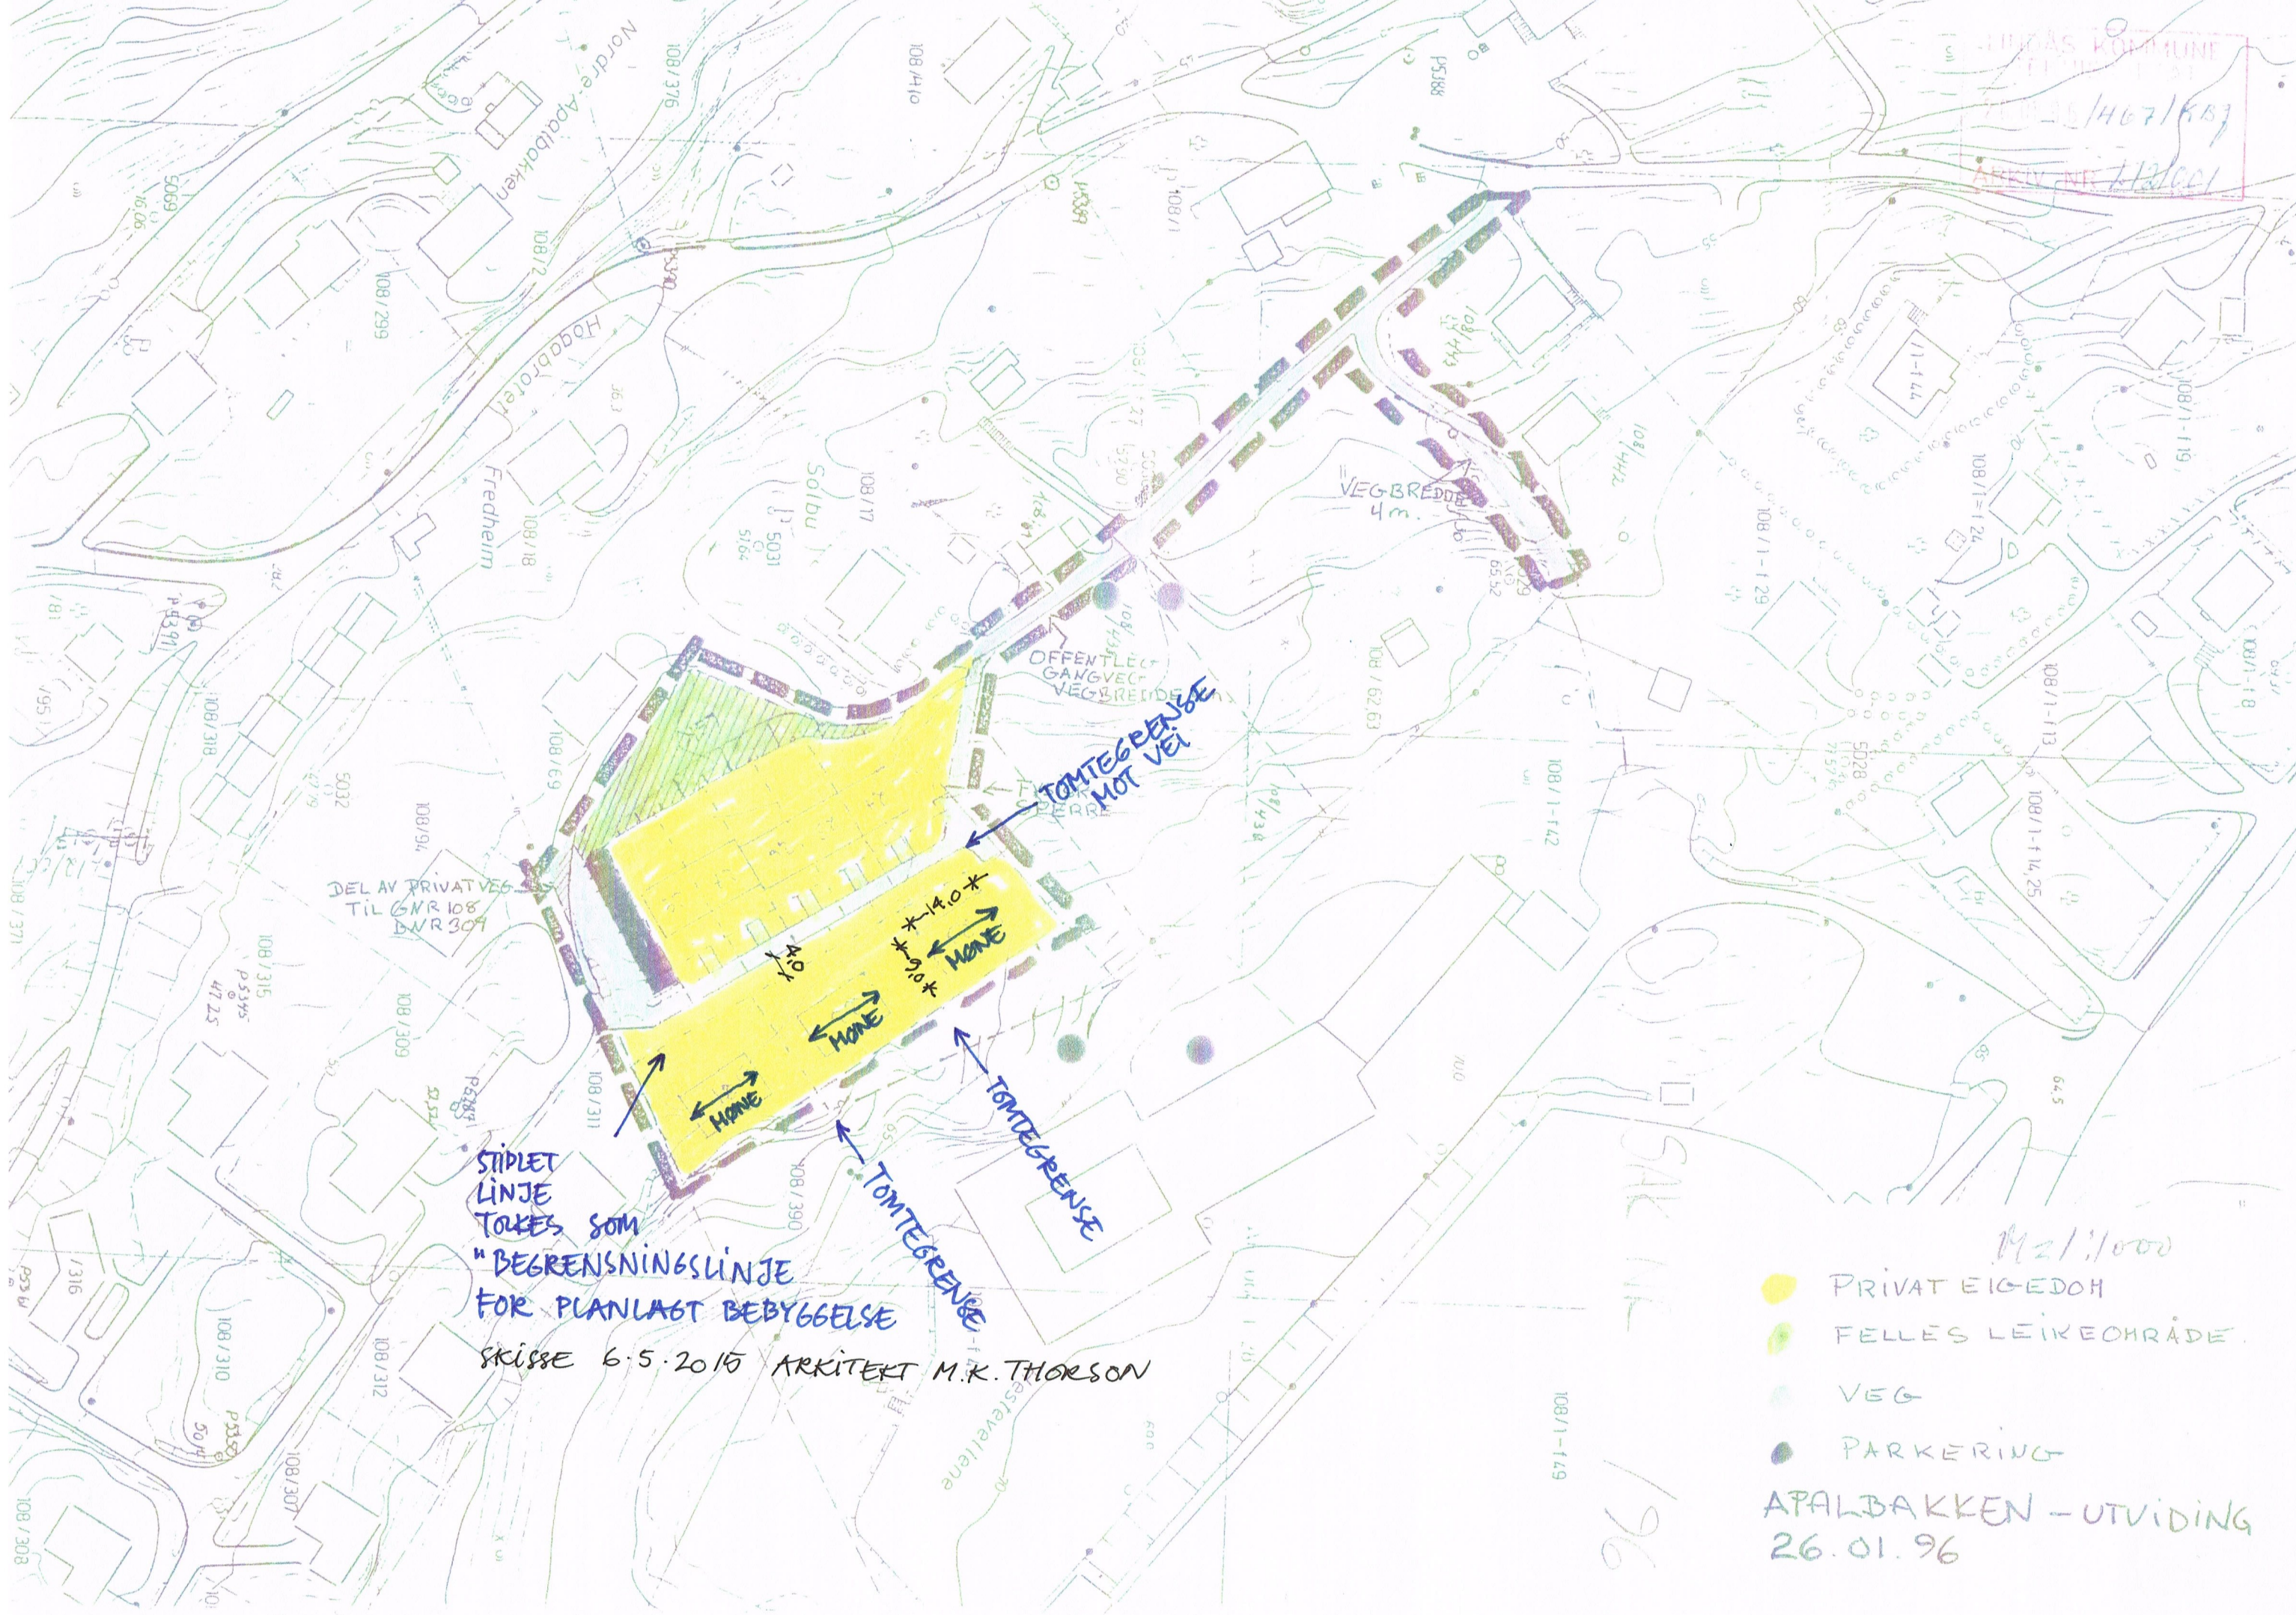

DEL AV PRIVAT VEG  
TIL SNR 108  
DNR 307

TOMTEGRENSE  
MOT VEG

STIPLET  
LINJE  
TOKES SOM  
"BEGRENSNINGSLINJE  
FOR PLANLAGT BEBYGGELSE

SKISSE 6.5.2015 ARKITEKT M.K. THORSON

- PRIVAT EIGEDOM
- FELLES LEIKEOMRÅDE
- VEG
- PARKERING

APALBAKKEN - UTVIDING  
26.01.96

SAK NR 196