

14/3249

SØKNAD OM OM TILKOPLING OG UTFØRING AV SANITÆRANLEGG

Eg / vi søker med dette om løyve til tilkopling og utføring av sanitæranlegg i medhald av gjeldande avgiftsføresegner og reglement for sanitæranlegg.

Til Teknisk etat i *Lindås kommune*

Byggeplass/eigedom, adresse *85 på Risøy* Matr. nr. *81* Bnr. *34* Parsell nr.

Eigar/estar av eigedom og sanitæranlegg *Truls W. Pedersen, Torvli 5, 5127 Ulset* Adresse

Ansvarshavande rørleggar *Lindås Rør og Sanitær AS, Barkhordane 1, 5114 Isdalstø*

Type bygg (selt x) Bøilbygg *Hytte* Forretnings-/kontorbygg Industribygg Skole/forsamlingshus Annan bygning

Type arbeid (selt x) Nyanlegg Omlagging Anna arbeid *Arbeide gjeld tilknytting av off. vann til eks. hytte. Tilknytt. av utv. kloakk-anlegg. Privat felles kloakk-anlegg ved felles septiktank - utslippet går sjø ved lagtekket. Ikke utført inv. arbeider.* Vanninstallasjonar *utv.* Utvendig installasjon - avløp Vanninstallasjonar innvendig Innvendig installasjon - avløp

Installasjonsarbeida vil bli utford i medhald av gjeldande lover, føresegner og reglement, eventuelt med dei endringar som måtte bli gitt ved installasjon. Som eigar av anlegg/eigedom vil eg rette meg etter dei til ein kvar tid gjeldande sanitær- og avgiftsføresegner.

Stad. *Isdalstø* Dato *5/12-13* Stad *Isdalstø* Dato *5/12-13*
Underskrift av eigar *For Truls W. Pedersen* Underskrift av ansvarshavande rørleggar *[Signature]*

FOR KOMMUNEN SI HANDSAMING AV SØKNADEN - IKKJE ØKRIV HERI

Vedtak Søknaden er godkjend på følgjande vilkår. Søknaden er ikkje godkjend fordi:

Stad _____ Dato _____
Underskrift _____

Anlegget er godkjend
Stad _____ Dato _____
Underskrift _____

Vatnforsyning			
Stikkledning -	Dim. i mm 72-40-70-63 m	Materiale PE90	Trykkklasse PN-90 - Privat
Reduksjonsventil	<input type="checkbox"/> Ja <input checked="" type="checkbox"/> Nei	Trykkforsterking	<input type="checkbox"/> Ja <input checked="" type="checkbox"/> Nei
Sil/filteranlegg	<input type="checkbox"/> Ja <input checked="" type="checkbox"/> Nei	Vatnmålar	Har eks. felles <input checked="" type="checkbox"/> Ja <input type="checkbox"/> Nei
Anna utstyr	<input type="checkbox"/> Ja <input checked="" type="checkbox"/> Nei		
Avløp	<input type="checkbox"/> Fellessystem	<input type="checkbox"/> Dobbeltsystem	
Fellesledning	Dim. i mm	Materiale	Trykkklasse
Ledning for spillvatn	Dim. i mm 110-125-160	Materiale PVC/PP	Trykkklasse 16/7 - Privat
Ledning for overvatn	Dim. i mm	Materiale	Trykkklasse
Slamavskiljar	Felles <input checked="" type="checkbox"/> Ja <input type="checkbox"/> Nei	Vatnvolum i m ³ 54	Antall kummar 5
Anna rensiltak/-utstyr	<input type="checkbox"/> Ja <input type="checkbox"/> Nei	Kva slag	
Areal m.m.			
Areal på bygget/tilbygget	Brutto golvflate i m ²	Leigeareal (boligbygg) i m ²	Avgiftspliktig tilleggsareal i m ²
Opparbeidd hageareal	Areal i m ²	Symjebaseng	Volum i m ³
Vassklosett	<input checked="" type="checkbox"/> Ja <input type="checkbox"/> Nei		
Teikningar vedlagt			
<input checked="" type="checkbox"/> Situasjonsplan	m/felles privat anlegg	<input type="checkbox"/> Kjellarplan	Oppgi antall
<input type="checkbox"/> Installasjonsteikning	Oppgi kva slag	<input type="checkbox"/> Etasjeplan	
<input type="checkbox"/> Andre teikningar			
Tinglyste erklæringar vedlagt			
<input type="checkbox"/>	Løyve til å leggje og vedlikehalde ledningar, kummar m.v. på andre sin eigedom		
<input type="checkbox"/>	Solidarisk ansvar for eigarar av felles ledningar		
<input type="checkbox"/>	Rett og plikt til nødvendig service av pumpeanlegg, maskinelt utstyr m.m.		
<input type="checkbox"/>	Rett for kommunen til å krevje provisorisk anlegg sett ut av funksjonen ved tilknytting til offentleg ledningsnett		
<input type="checkbox"/>	Andre forhold	Kva slag	
Søknad om deispensasjon (oppgi grunn)			
Andre opplysningar (bruk om nødvendig baksida av blankeetter)			

TIL LINDÅS KOMMUNE
TEKNISK ETAT

5100 ISDALSTØ


ERKLÆRING



Eg stadfester med dette at sanitæranlegget til Trits Wie Pedersen
gnr. 81 bnr. 34
tilfredsstiller krava til Lindås kommune ("Normalreglementet").

VATN : ✓

KLOAKK: ✓

NAMN PÅ ANSVARLEG RØYRLEGGJAR: _____


(underskrift)
Evt. stempel

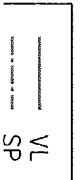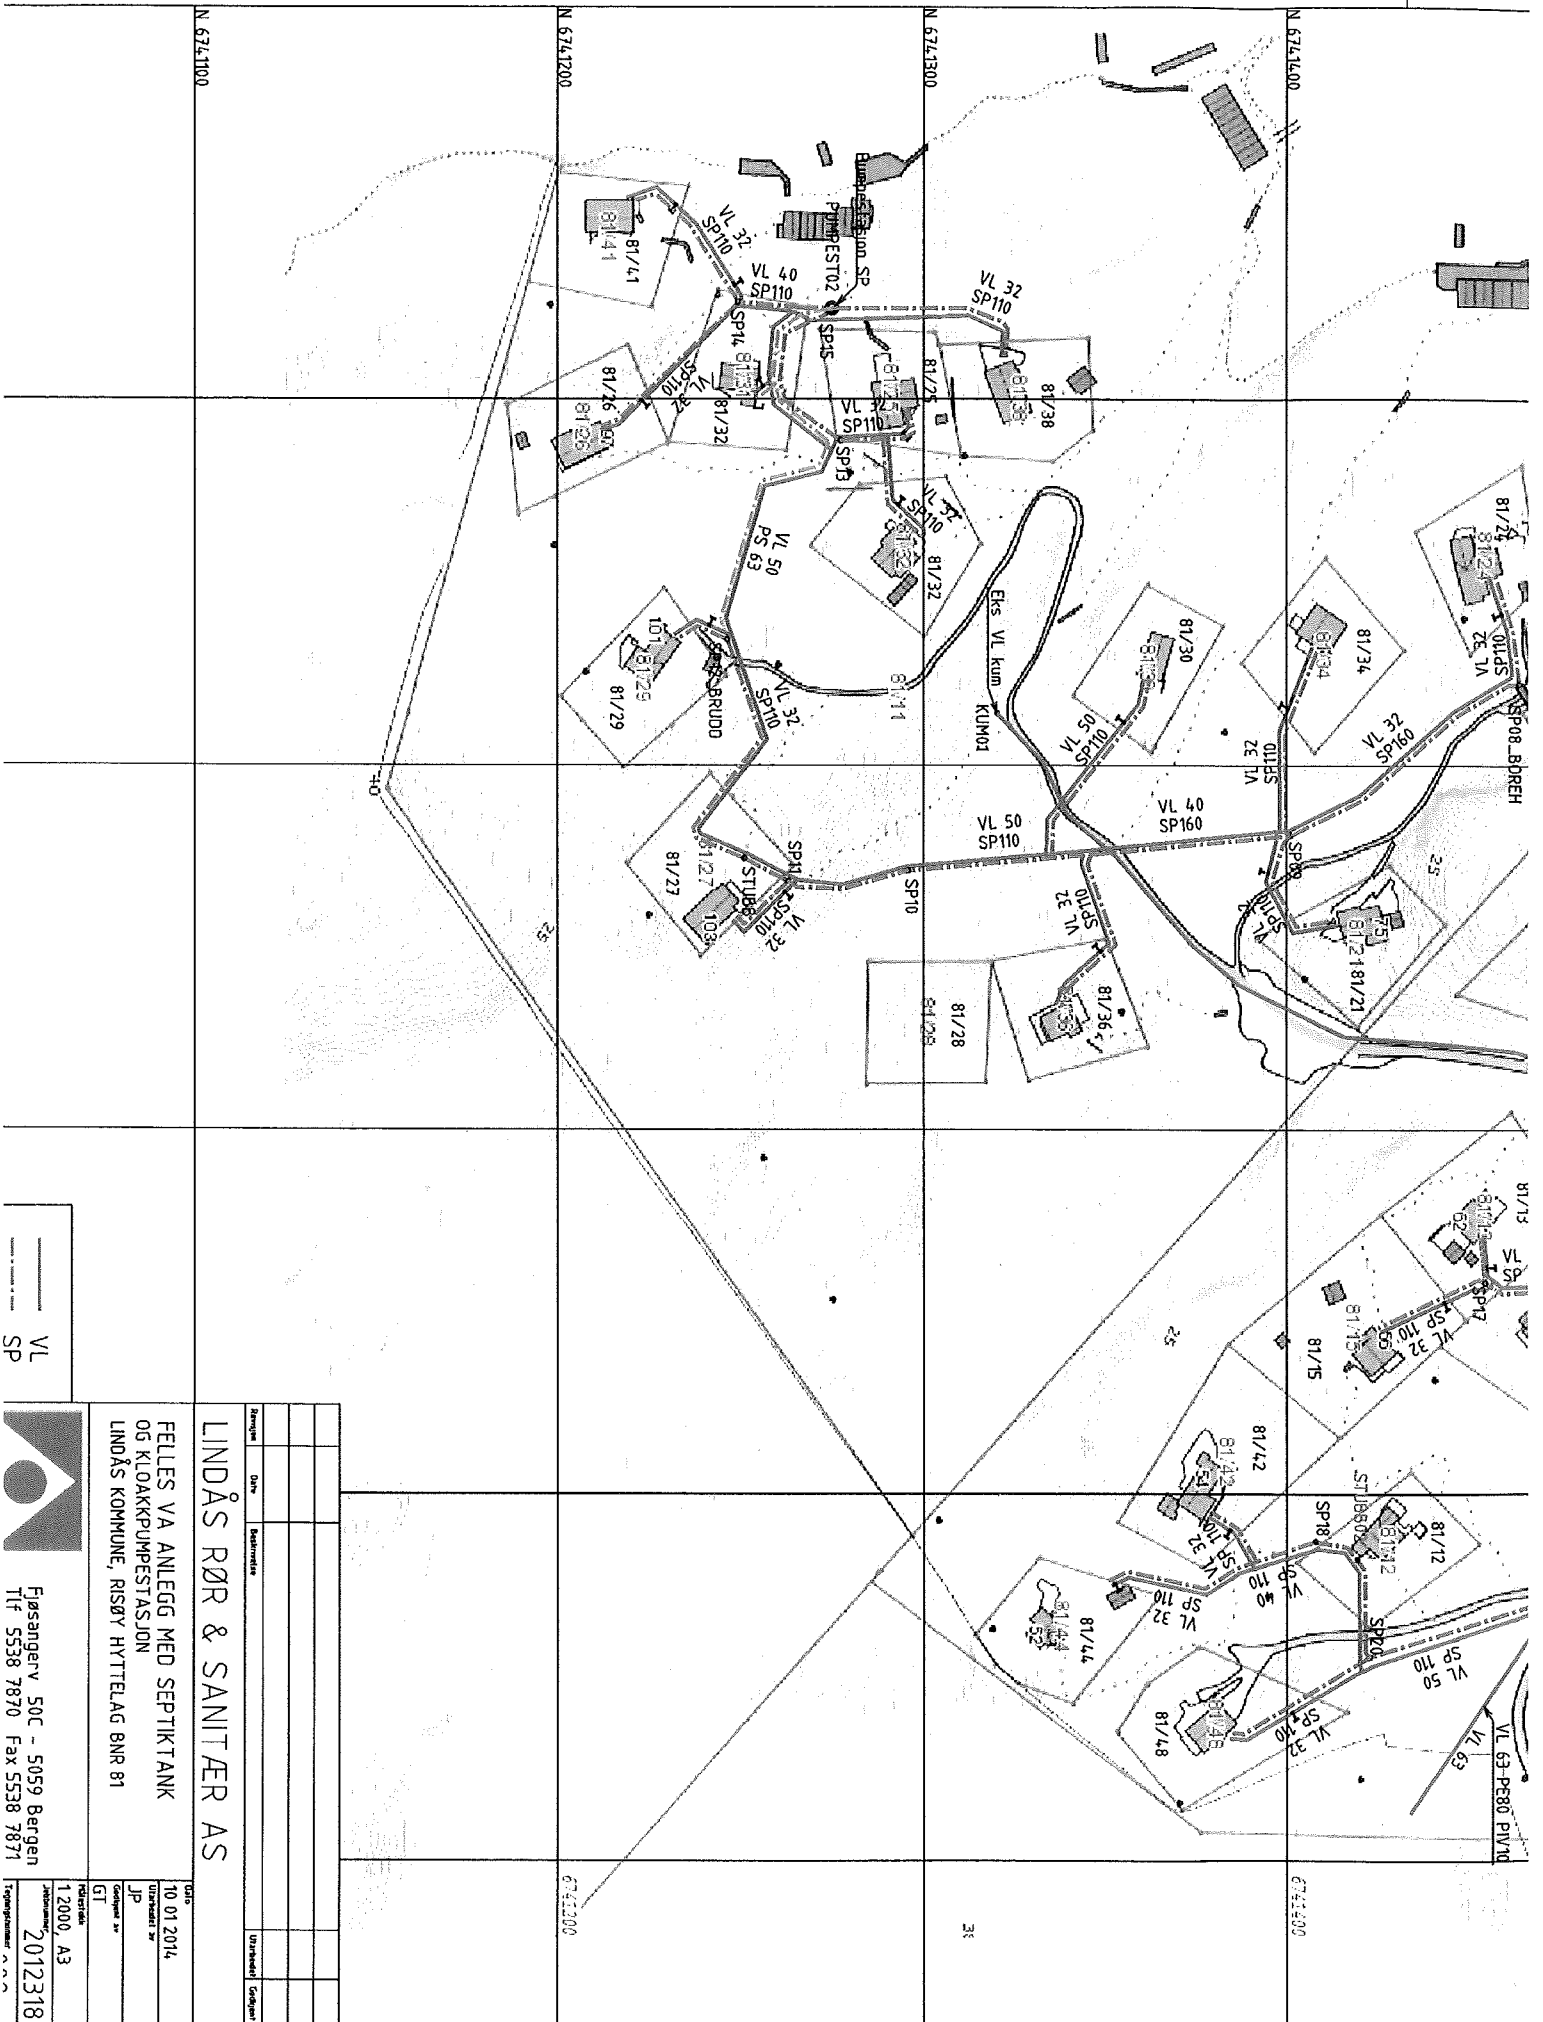

Beskrivelse	Dato	Besøkt	Utsatt	Godkjent

LINDÅS RØR & SANITÆR AS

FELLES VA ANLEGG MED SEPTIKTANK OG KLOAKKUPPESTASJON

LINDÅS KOMMUNE, RISØY HYTTELAG BNR 81

10 01 2014

1 2000, A3

2012318

Fjøsanger v. 50C - 5059 Bergen
 Tlf 5538 7870 Fax 5538 7871

