


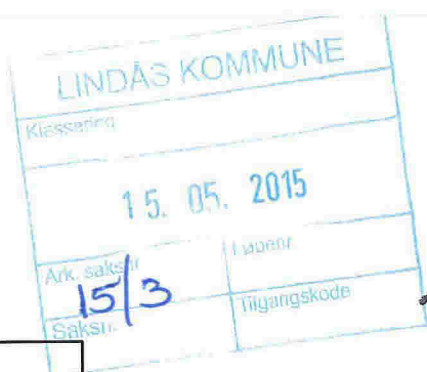

Nabovarsel

sendes til berørte naboer og gjenboere

plan- og bygningsloven av 27. juni 2008 nr. 71 § 21-3



Til (nabo/gjenboer)
LINDÅS KOMMUNE KVERNHUSMYRANE 20 5914 ISDALSTØ

Som eier/fester av:			
Gnr. 172	Bnr. 38	Festenr.	Seksjonsnr.
Eiendommens adresse SEIM SKULE			

Tiltak på eiendommen:			
Gnr. 172	Bnr. 108	Festenr.	Seksjonsnr.
Eiendommens adresse LUREVEGEN 148			
Postnr. 5912	Poststed SEIM		
Kommune LINDÅS KOMMUNE			
Eier/fester VEGARD ERTVAAG			

Det varsles herved om			
<input type="checkbox"/> Nybygg	<input type="checkbox"/> Anlegg	<input type="checkbox"/> Endring av fasade	<input type="checkbox"/> Riving
<input checked="" type="checkbox"/> Påbygg/tilbygg	<input type="checkbox"/> Skilt/reklame	<input type="checkbox"/> Innhegning mot veg	<input type="checkbox"/> Bruksendring
<input type="checkbox"/> Midlertidig bygning, konstruksjon eller anlegg	<input type="checkbox"/> Antennesystem	<input type="checkbox"/> Oppretting/ending av matrikkelenhet (eiendomsdeling) eller bortfeste	<input type="checkbox"/> Annet
Dispensasjon etter plan- og bygningsloven kapittel 19			
<input type="checkbox"/> Plan- og bygningsloven med forskrifter	<input type="checkbox"/> Kommunale vedtekter	<input type="checkbox"/> Arealplaner	<input type="checkbox"/> Vegloven
			Vedlegg nr. B -

Arealdisponering	
Sett kryss for gjeldende plan	
<input type="checkbox"/> Arealdel av kommuneplan	<input checked="" type="checkbox"/> Reguleringsplan
<input type="checkbox"/> Bebyggelsesplan	
Navn på plan RISÅSEN	


Beskriv nærmere hva nabovarslet gjelder	
UTVIDE KJØKKENET m/ ca: 3 m ² , UTVIDE ALTANER m/ ca: 30 m ²	
Vedlegg nr. Q -	

Spørsmål vedrørende nabovarsel rettes til			
Foretak/tiltakshaver VEGARD ERTVAAG			
Kontaktperson, navn VEGARD ERTVAAG	E-post	Telefon	Mobil 48 03 79 21
Søknaden kan ses på hjemmeside: (ikke obligatorisk)			

Merknader sendes til	
Eventuelle merknader skal være mottatt innen 2 uker etter at dette varsel er sendt. Ansvarlig søker/tiltakshaver skal sammen med søknad sende innkomne merknader og redegjøre for ev. endringer.	
Navn VEGARD ERTVAAG	Postadresse LUREVEGEN 148
Postnr. 5912	Poststed SEIM
E-post	

Vedlegg			
Beskrivelse av vedlegg	Gruppe	Nr. fra - til	Ikke relevant
Dispensasjonssøknad/vedtak	B	-	<input checked="" type="checkbox"/>
Situasjonsplan	D	1 - 1	<input type="checkbox"/>
Tegninger snitt, fasade	E	1 - 2	<input type="checkbox"/>
Andre vedlegg	Q	-	<input checked="" type="checkbox"/>

Underskrift		
Sted SEIM	Dato 08.05.2015	Underskrift ansvarlig søker eller tiltakshaver <i>Vegard J. Ertvaag</i>
		Gjentas med blokkbokstaver VEGARD ERTVAAG

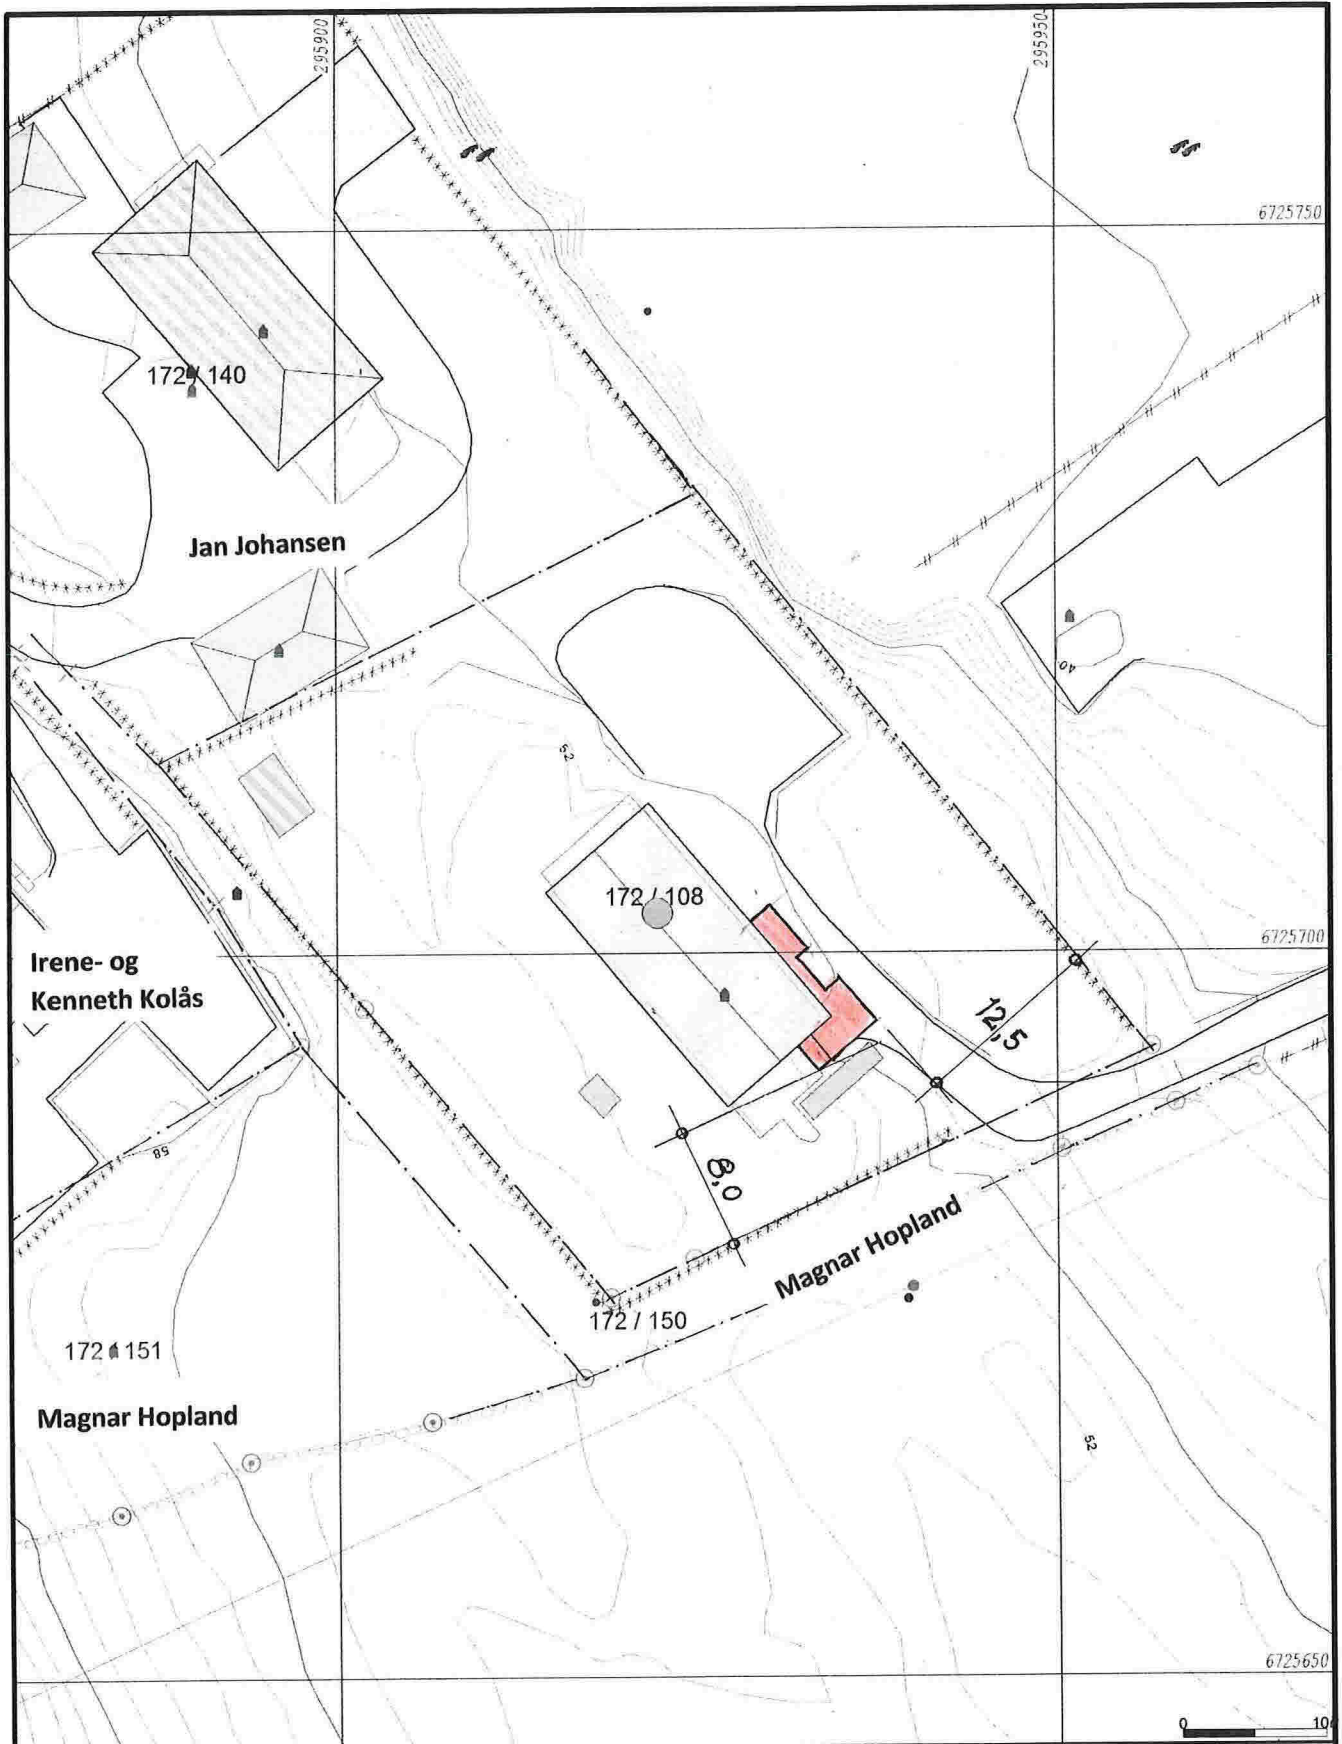

- Målte Grenser
- - - Registrerte Grenser
- Udefinerte grenser
- ~ Terrengmålte grense
- ⊕ Konstruert grensepunkt
- Bolig
- ▨ Bustad m/leilighet
- Våningshus
- Større bustader
- Hytte/feriehus
- Garasje/uthus
- Industri/lager
- Andre bygg

Beliggenhet og høyder må oppfattes som orienterende.




Lindås kommune
Geodata avdeling



Dato: 2015.04.30
Sign: liei

Gnr 172bnr 108


Målestokk
1:500

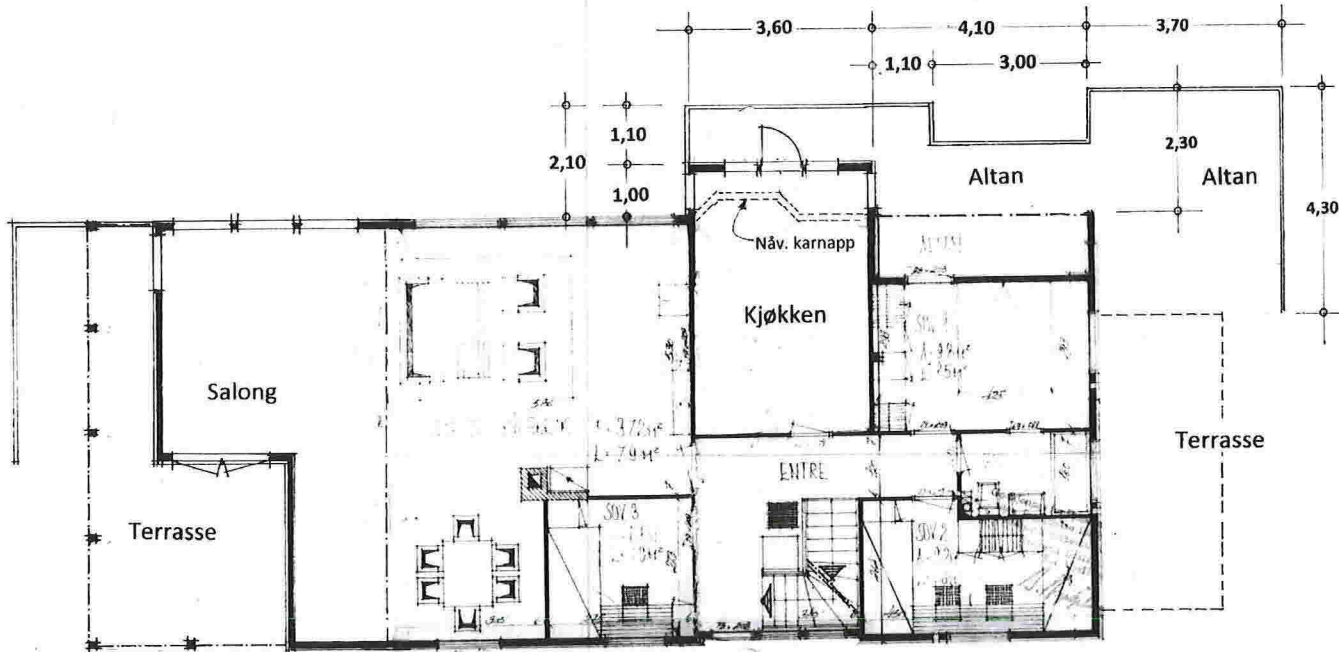

Plan av 1. etasje

Villa *Ertvaag*

Prosj. endret 1. etasje i Mål = 1:100
 Gnr. 172 , Bnr. 108 i Lindås kommune
 Seim , 07. 05. 2015 , Vegard Ertvaag

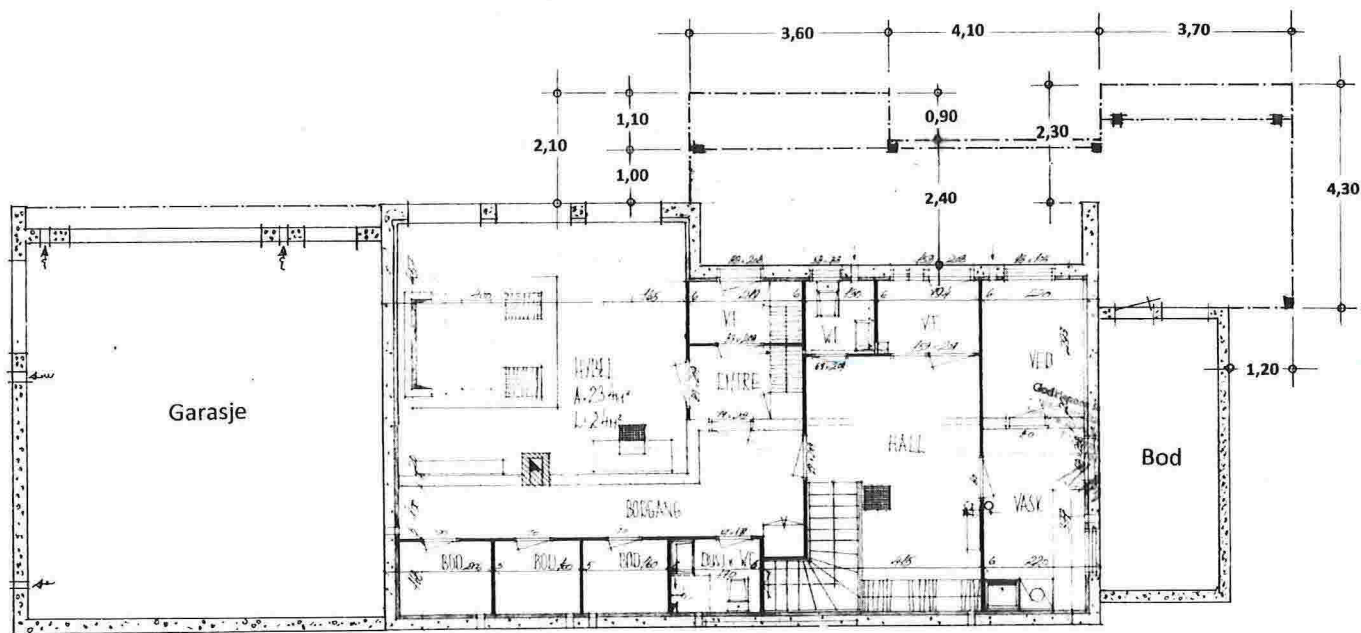

Plan av underetasje


Villa *Ertvaag*

Prosj. endret kjellerplan i Mål = 1:100
 Gnr. 172 , Bnr. 108 i Lindås kommune
 Seim , 07. 05. 2015 , Vegard Ertvaag



Frembygg
Kjøkken

Fasade mot ØST

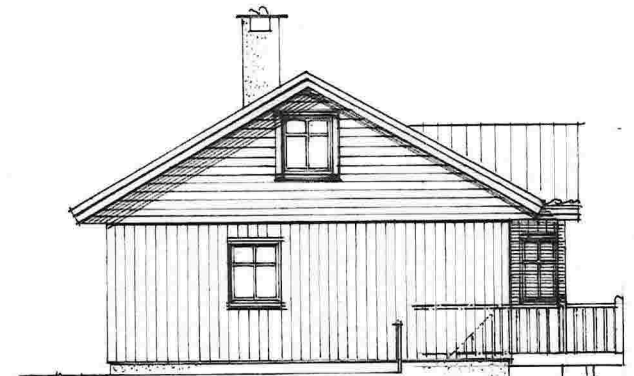


Fasade mot SYD

1,00 1,10



Fasade mot VEST

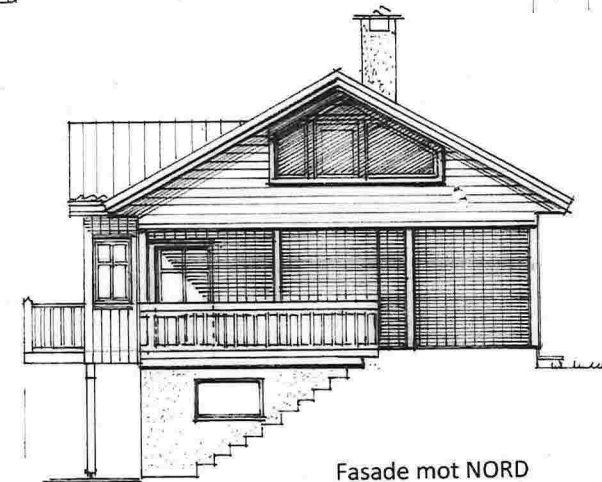

Fasade mot NORD

1,10 1,00

Villa *Ersvaag*

Gnr. 172 , Bnr. 108

Nye fasader i Mål = 1 : 100

Seim , 07. 05. 2015 , Vegard Ersvaag