


Nytt areal 1447m <sup>2</sup>
Nytt areal 1522m <sup>2</sup>
Opphevede grenser
Nytt areal 157m <sup>2</sup>

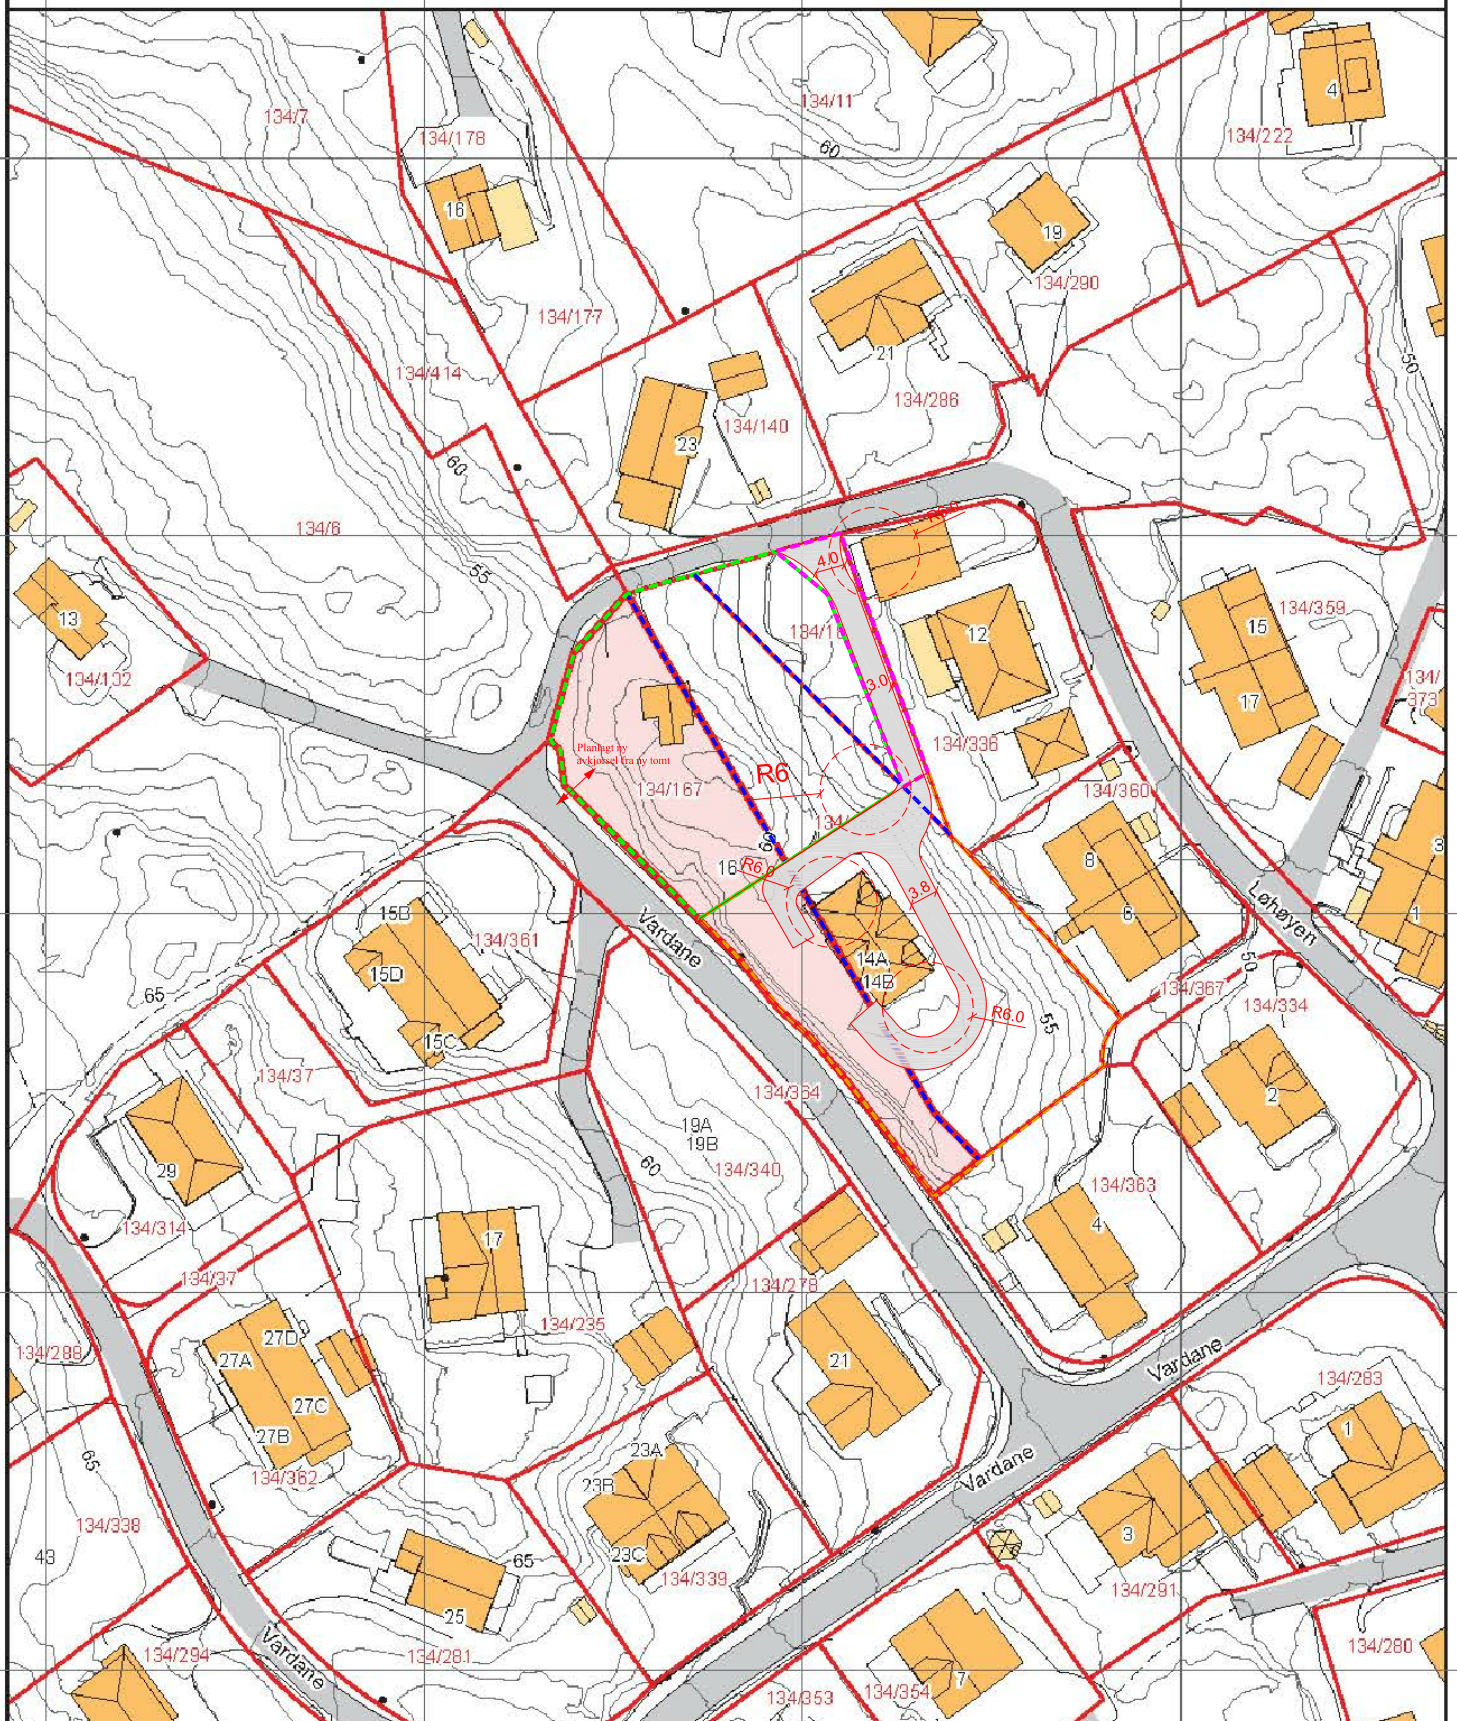

0 25 50 m