


D1

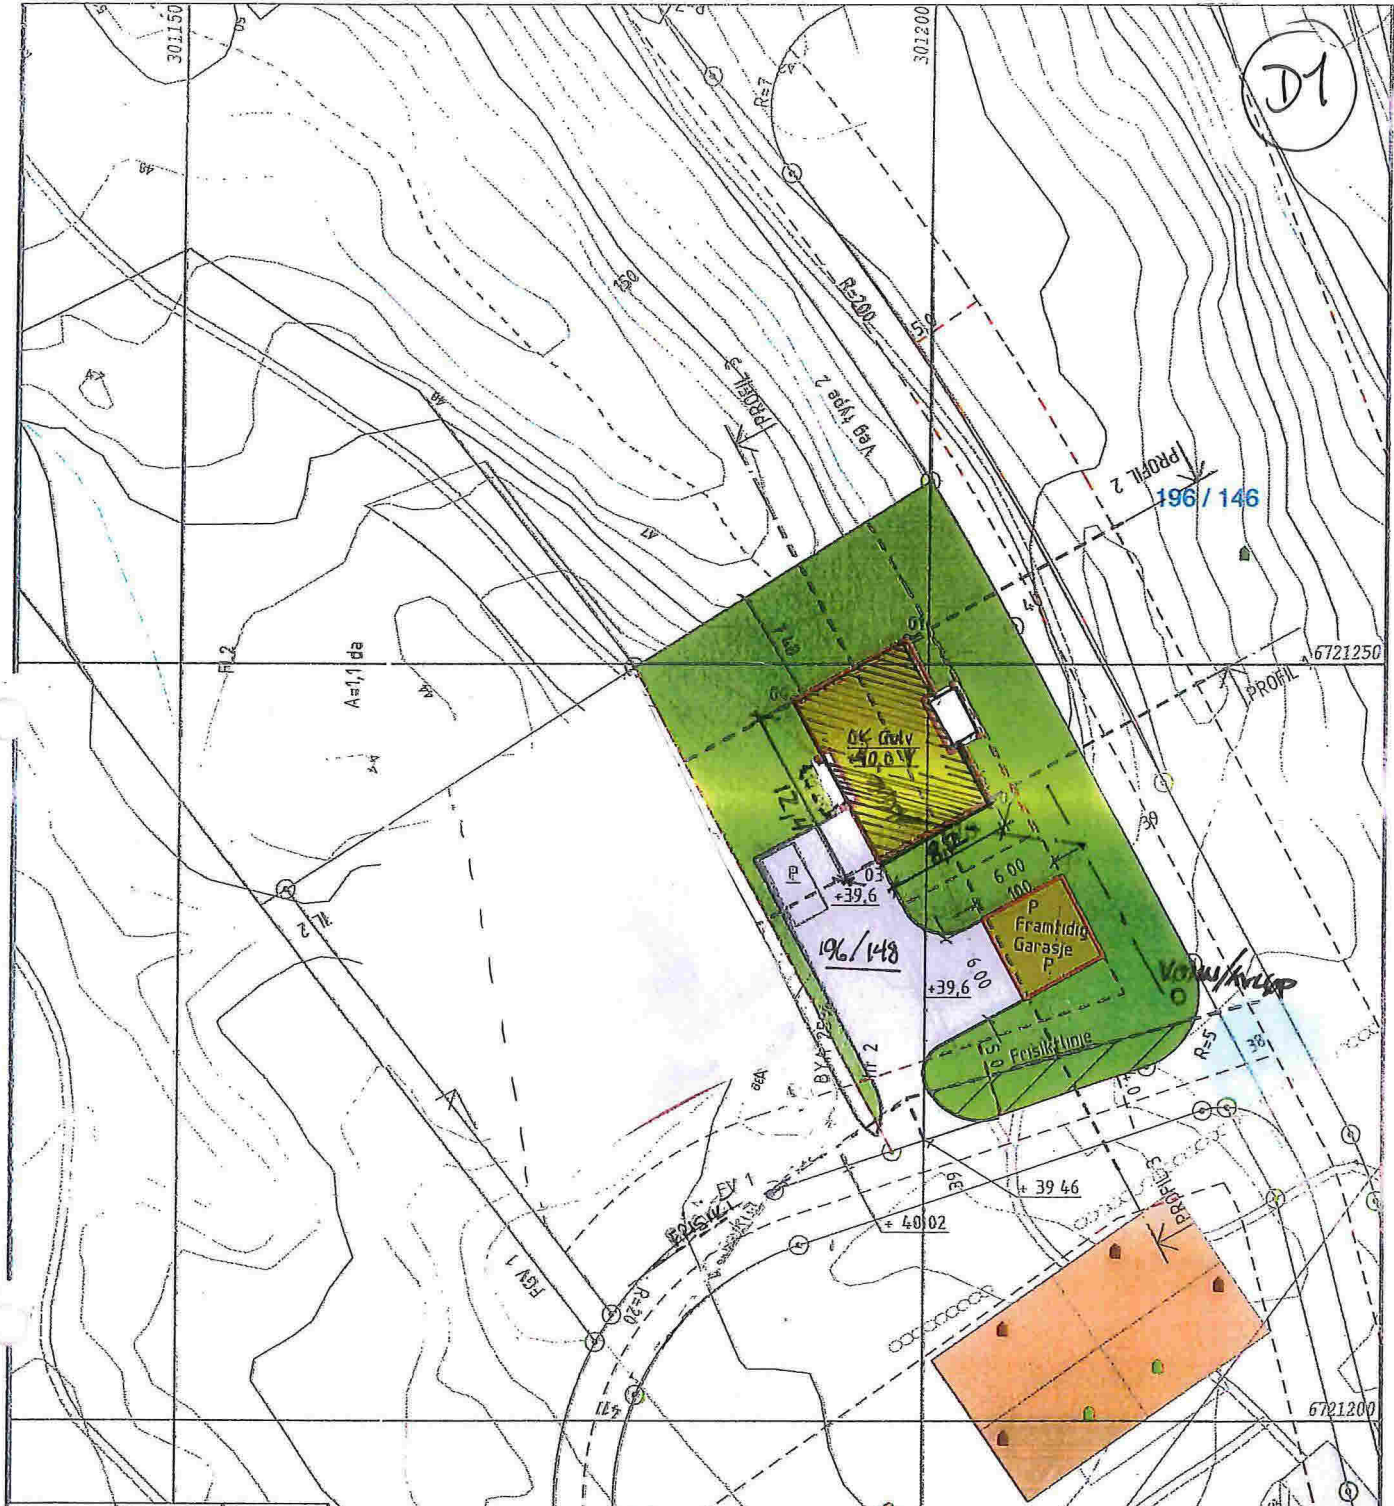

Løpenummer	N-koordinat	E-koordinat
01	6721251.67	301198.57
02	6721241.11	301204.34
03	6721237.06	301196.86
04	6721247.60	301191.14

14-15 ENDRÅ HUS - NYTT FOTAVTRYKK
 IIII SCRAPUR = NYTT FOTAVTRYKK

Navn	Dato	Restnr	Utarbeidet	Gjort

SITUASJONSPLAN

Gnr 196/ Bnr 148, LEKNES I LINDÅS

TAULE
 ING. TAULE AS
 www.ing-taule.no

Dato: 20.09.13
 Utarbeidet av: GOB
 Skala: 1:500
 Tegningsnummer: 003
 Revisjon:



Lindås kommune
 Geodata avdeling



Gnr 196 bnr 148

Målestokk
 1:500

