



Rørleggjarmelding

Skjemaet skal nyttast ved arbeid som vedkjem tilknytning til kommunale vass- og avlaupsleidningar, og private anlegg.

Utfylt skjema skal sendast:

Lindås kommune
Teknisk drift, VA-avdelinga,
Kvernhusmyrane 20
5914 ISDALSTØ

Før arbeidet vert sett i gang skal det liggje føre kommunal godkjenning av denne rørleggjarmeldinga og pålagt tilkoplingsgebyr skal vere innbetalt til kommunen.

Gjeld byggjearbeid på følgjande eigedom:

Gnr/Bnr.: 209/46	Adressa til eigdommen: Mykingvegen, 5913 Eikangervåg
---------------------	---

Utførande rørleggjar:

Føretaksnamn: STUSDAL VVS AS	
Adresse: APALEN 17 5915 HJELMÅS	Tlf: 9916 7795
Kontaktperson: EIKAR STUSDAL	Mobiltlf: (kontaktperson) 9916 7795

Arbeidet vil føregå i perioden/type anlegg:

Frå og med dato:	Til og med dato:
<input checked="" type="checkbox"/> Offentleg anlegg	<input type="checkbox"/> Privat anlegg
<input checked="" type="checkbox"/> Tilkopl. Vatn	<input checked="" type="checkbox"/> Tilkopl. Avl

Teikningar vedlagt:

<input checked="" type="checkbox"/> Situasjonsplan	<input checked="" type="checkbox"/> Kjellarplan	
<input checked="" type="checkbox"/> Installasjonsteikning	<input checked="" type="checkbox"/> Etasjeplan	Tal teikningar vedlagt: 5
<input type="checkbox"/> Andre teikningar, zie opp kva slag		

Merknader:





LINDÅS KOMMUNE

Eining for Teknisk drift

I Lindås kommune gjeld KS "Standard abonnementsvilkår for vann og avløp" Disse er delt i "Administrative bestemmelser" og i "Tekniske bestemmelser". Føretak som skal utføre arbeid på sanitæranlegg i Lindås kommune, skal være kjent med dette reglementet.

I tillegg har Lindås kommune sin eigen VA norm. www.va-norm.no

Nokre viktige punkt i forhold til regelverket:

1. Lågast tillatne kjellargolvshøgde vert fastsett av stikkleidningen sin lengde, fall og andre krav i abonnementsvilkåra. Det skal alltid vere minst 90 cm mellom kjellargolv og/ eller vasstand i lavast monterte vasslås, og innvendig topp hovudleidning, målt i stikkleidningen sitt forgreiningspunkt på hovudleidningen. Aldri lågare enn kote + 3,00.
2. Dersom det må nyttast trykkauking/ reduksjonsventil grunna for lågt eller for høgt trykk, er det konsulent/ ansvarleg søkjar/ røyrleggjar/ abonnent sitt ansvar å undersøkje om det er naudsynt, og utførande røyrleggjar / abonnent sitt ansvar å sørgja for å koste dette. Utforming av anlegg for trykkauke skal beskrivast/ teiknast og godkjennast spesielt, før endeleg tilknytning vert utført.

Som utførande er eg kjend med dei vilkår som vedkjem tilknytning til kommunale vass- og avlaupsleidningar i Lindås kommune.

HJELMÅS 20/5-15

Ein Fjell

Stad, dato og underskrift utførande røyrleggjar

Som eigar av anlegg/ eigedom vil eg rette meg etter dei til ei kvar tid gjeldande sanitær- og avgiftsføresegner i Lindås kommune.

x 20/5-15

Thorheim


Zana Eide

Svein Olav Thorheim

Stad, dato og underskrift eigar av anlegg/ eigedom:

Røyrleggarmeldinga må vere komplett utfylt, ha to underskrifter og alle vedlegg innlevert før handsaming vert utført.



Fra: "Einar Stusdal" <einar@stusdalvvs.no> 
Emne: Gnr 209 B.nr 46
Dato: 26. mai 2015 08:47:23 GMT+02:00
Til: <terje@seimbygg.no>

1 vedlegg, 6 kB

Hei!

Vedrørende G.nr 209 B.nr 46 til Svein Olav Thorsheim ligg det planer om utbygging til kommunalt vatn, dette etter samtale med Atle Dingen i Lindås Kommune pr tlf 26.05.2014.

Nøyaktig når det kommunale vatnet er på plass er foreløpig litt uvisst. Men me har etter samtale med Lindås Kommune derfor valgt å søke som offentleg anlegg då dette mest sannsynlig vert utført i næraste framtid.

Med venleg helsing
Einar Stusdal



Tlfnr: 99 16 77 95
Adresse: Apalen 17
Postnr: 5915
Poststad: Hjelmås
E-post: einar@stusdalvvs.no
Orgnr: 912 319 164


Denne epost har blitt kontrollert for virus og ondsinnet kode av [Comendo](#)

Situasjonsplan 209/46 Lindås Kommune

Situasjonsplan - Thorsheim
Seim Bygg AS 1062-15
209/46 - Lindås Kommune



Målestokk: 1:500

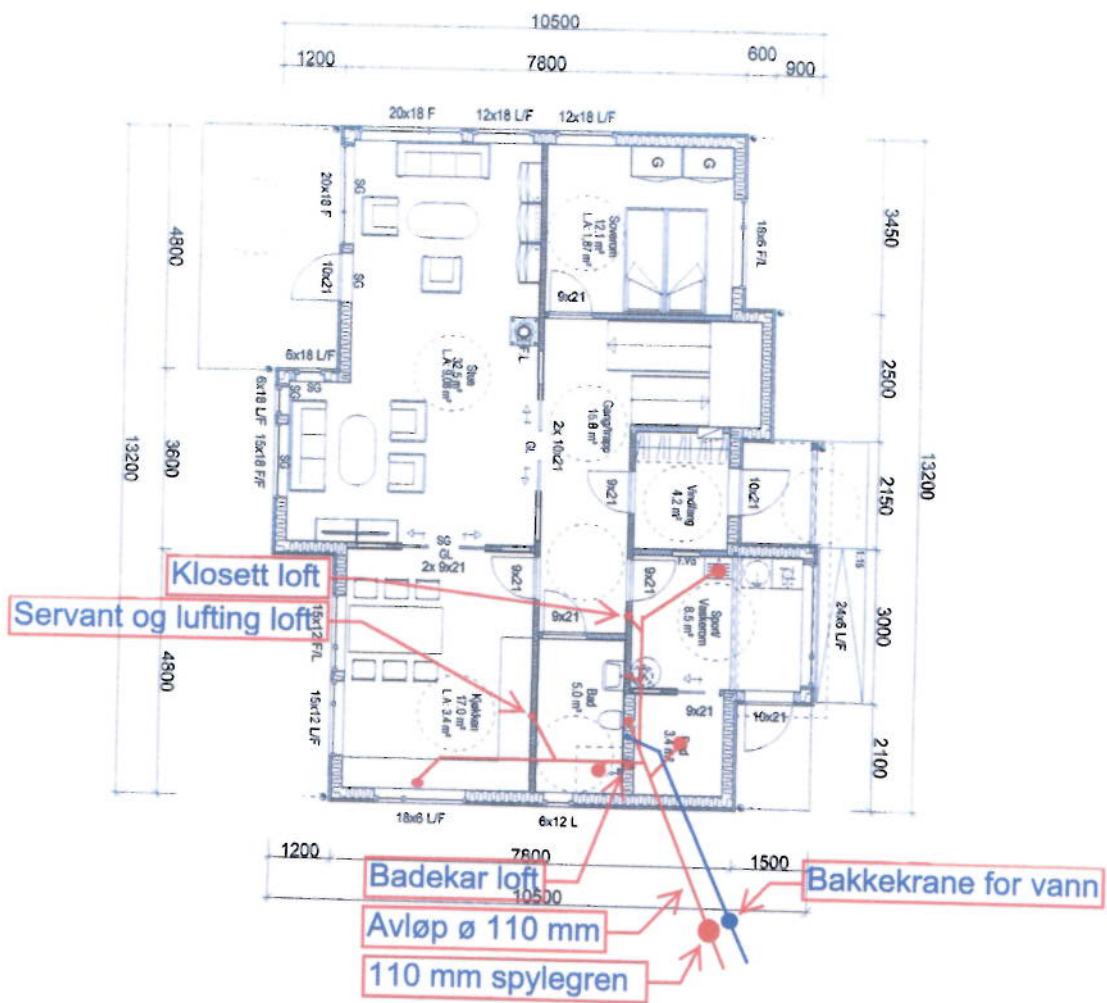

BYGGESØKNADSTEGNINGER
 1.Etasje

TEILTAKSHAVER:	TEILTAK: Thorsheim	GNR. BNR. 209 46
LEVERANDØR: Seim Bygg AS Nesbrekka 28 5912 Seim	ANSVNLIG PROSJEKTERENDE: Dakark AS	ARVFORMAT: A3

BYGGMANN

MÅL: 1:100

PROSJEKT
 BG AS

DATE: 13.05.2015

INT. PROSJEKT: 1062-15

TEGNER: NJR

Opp. nr.: 976598407

www.byggmann.no




ANK: 504

Stusdal VVS a/s
 Kvalitet i fokus



TEGNINGENE MÅ IKKE KOPIERES ELLER BENYTTES VED UTFØRELSE AV ARBEIDER UTEN MEDVIRKNING FRA DAKARK AS
 TEGNINGENE ER IKKE GYLDIG UTEN KVALITETSSIKRINGSYSTEMET TIL DAKARK AS

AREALER	BTA	BNA
Løft	90,4 m ²	65,9 m ²
Hovedetasje	118,5 m ²	103,3 m ²
Kjeller		
Løft/loft 1		
Løft/loft 2		
Summer	208,9 m ²	169,2 m ²
BVA		

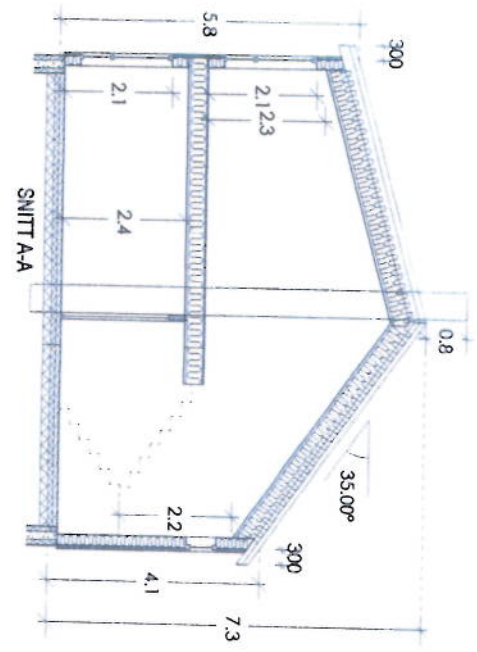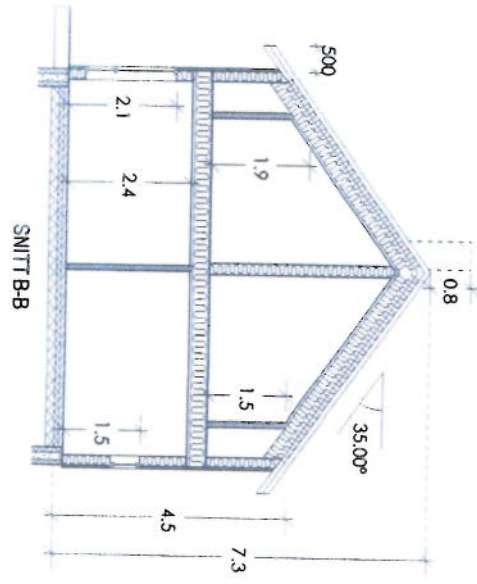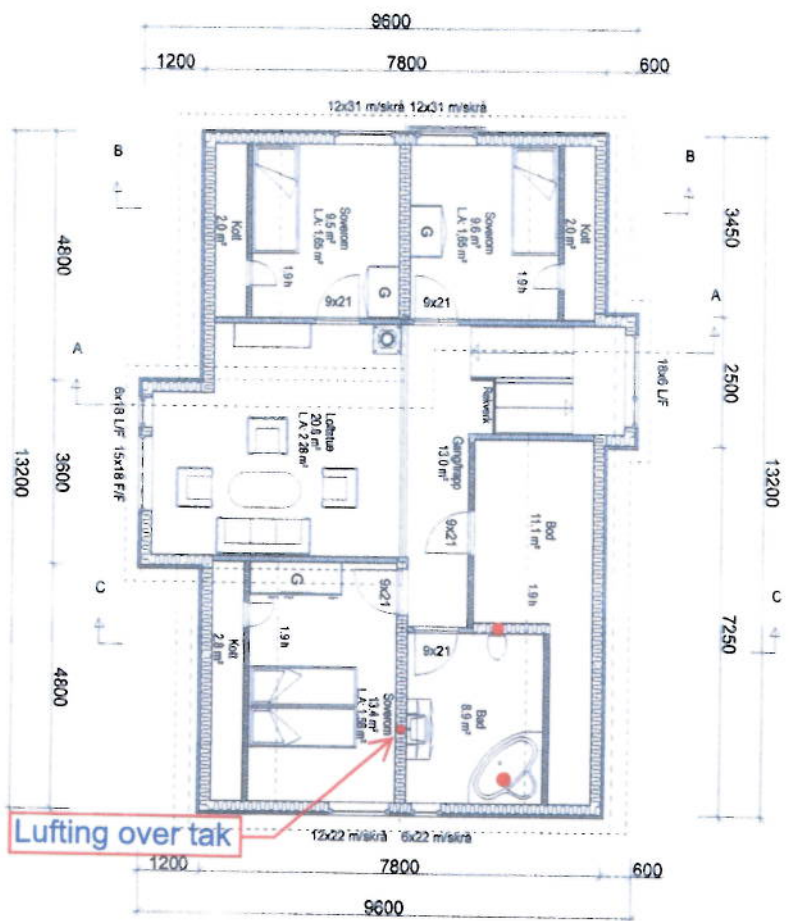

BYGGESØKNADSTEGNINGER
2.Etasje og snitt

TEILTAKSNAVN	TILTAK	ØNR	ØNR
	Thorsheim	209	46
LEIERSKAND	ANSV. PROJEKTERENDE	ARK.FORMAT	DATO
Seim Bygg AS Nesbrekka 28 5912 Seim	Dakark AS	A3	13.05.2015

BYGGMANN

MAK 1:100

PROJEKT
BG AS

INT. PROJEKT 1062-15

TEGNER NJR


Org. nr. 976598407

www.byggmann.no

ARK 505



TEGNINGENE MÅ IKKE KOPIERES ELLER BENYTTES VED UTFØRELSE AV ARBEIDET UTEN MEDVIRKING FRA DAKARK AS
TEGNINGENE ER IKKE GYLDIG UTEN KVALITETSSIKRINGSYSTEMET TIL DAKARK AS

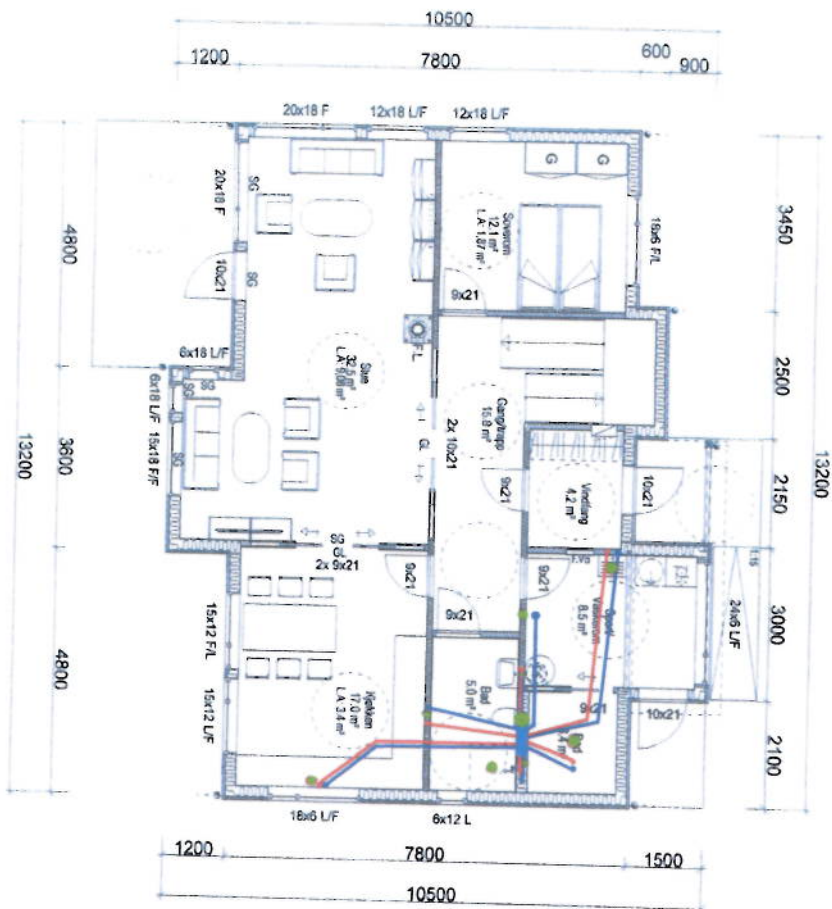

- Avløpspunkt
- Kaldtvann
- Varmtvann
- Rør i rør skap

BYGGESØKNADSTEGNINGER
1.Etasje

YLTAK: Thorshheim
 LEVERANDØR: Seim Bygg AS
 Nesbrekka 28
 5912 Seim

ANSVARLIG PROSJEKTERENDE: Dakark AS
 G.NR.: 209
 B.NR.: 46
 A3






MÅL: 1:100
 DATO: 13.05.2015
 TEGNER: NJR
 www.byggmann.no

PROSJEKT: 1062-15
 DOK. NR.: 976598407
 JUK: 504



TEGNINGENE MÅ IKKE KOPIERES ELLER BENYTTES VED UTFØRELSE AV ARBEIDER UTEN MEDVIRKNING FRA DAKARK AS
 TEGNINGENE ER IKKE GYLDIG UTEN KVALITETSSIKRINGSSYSTEMET TIL DAKARK AS

ART/ALER	RTA	BRA
Løft	50,4 m ²	65,9 m ²
Etasjeplass	118,5 m ²	103,3 m ²
Summe:	206,9 m²	189,2 m²
GVA		119,2 m ²

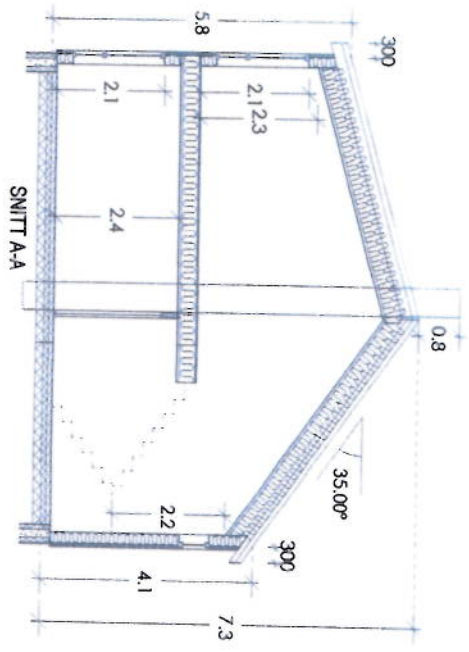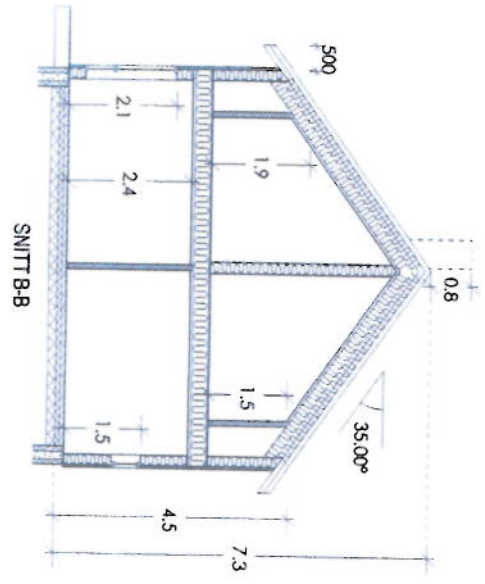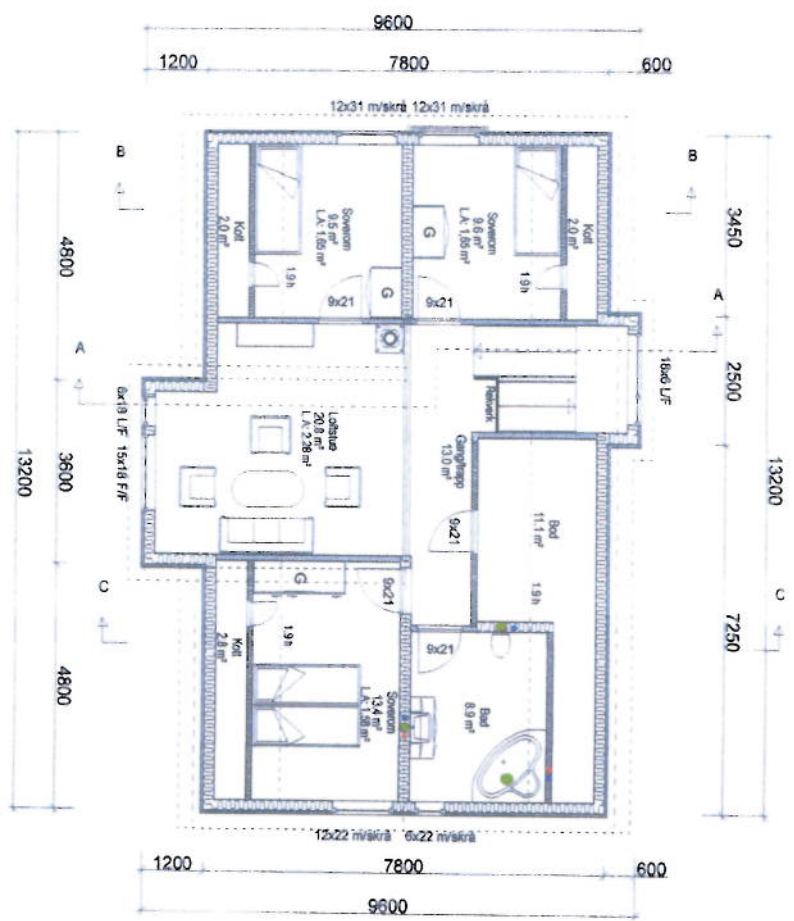

BYGGESØKNADSTEGNINGER
2.Etasje og snitt

FILTAK Thorsheim	GNR: 209 BNR: 46
LEVERANDØR: Seim Bygg AS Nesbrekka 28 5912 Seim	ANSVARLIG PROSJEKTERENDE: Dakark AS

BYGGMANN

MÅL: 1:100

PROSJEKT
BG AS:

DATE: 13.05.2015

TEGNER: NJR

www.byggmann.no



TEGNINGENE MÅ IKKE KOPIERES ELLER BENYTTES VED UTFØRELSE AV ARBEIDET UTEN MEDVIRKING FRA DAKARK AS
TEGNINGENE ER IKKE GYLDIG UTEN KVALITETSSIKRINGSSYSTEMET TIL DAKARK AS

ARK: 505