

Søknad om løyve til graving i offentlig veg

Vedlegg 2.1

Etter vedtaketene i Veglova §§ 32 og 51 og forskrifter om varsling av arbeid på offentlig veg vert

det hermed søkt om løyve til Legging Utskifting Reparasjon Luftspenn

Veg nr.: 1219 Kp.: 1 Km: 0,010 - Arbeidsstad: Kvamsvegen

Arbeida gjeld: Vassleidning Telekabel Avløpsleidning Anna: Fiberkabel
 El-kabel Gassleidning TV-kabel

Noverende dekke: Asfalt Brostein Grus Anna: _____

Frå eigedom Gar.: 141 bnr.: 3 slik det er vist på vedlagde kart / skisse i målestokk 1: 1000

Arbeidskildring: Grave grøft for framføring av kabel

Arbeidet er ønska oppstarta: 7/4-14 og venta avslutta: 16/6-14

Talet på kryssingar: 1 stk. Boring: ja, ved km: _____ nei

Lengde på luftspenn/grøft langs veg: 10 m frå km: _____ til km: _____

Som eigar av og oppdragsgjevar/byggherre for anlegget tek eg på meg det ansvar som "Retningslinjer for graving i offentlig veg - NKF nettverksgruppe Veg og trafikk Hordaland, Oktober 2013" pålegg meg og garanterer for ferdigstilling av anlegget utan kostnad for veghaldar. Eg godtek dei vilkår for løyvet som går fram av nemnde retningslinjer.

Oppdragsgjevar/byggherre: Bergen Fiber as

Adresse: Fjessangervegen 65, Postboks 7050, 5020 Bergen

Kontaktperson hos oppdragsgjevar/byggherre: Helge Nord Tlf.: 55 12 79 35 / 90 12 01 45

Dato: 04.04 Underskrift: Helge Nord

Som entreprenør er eg kjend med dei plikter som gjeld for undersøking på gravestaden. Det er sett kryss for dei type anlegg som finst på staden:

El-kabel Vassleidning Signalkabel Kulturminne
 Telekabel Avløpsleidning Polygonpunkt Gass
 TV-kabel Gassleidning Grøntanlegg Anna: _____

Planvisning utføres av Bllh og Geomatikk.

Nøvdellige opplysningar og direktiv om anlegga er innbenta og varsel om graving er gitt. (kryss av)

Arbeida skal utførast etter "Retningslinjer for graving i offentlig veg - NKF nettverksgruppe Veg og trafikk Hordaland, Oktober 2013" og etter tilvisning av vedrørte parter. Eg godtar dei plikter som arbeid i offentlig veg medfører etter nemnde retningslinjer. Godkjend plan for arbeidsvarsling vil ligga føre før arbeidet vert sett i gang. Eg har gyldig ansvarforsikring i følge retningslinjene pkt. 1.6 og 1.7 ja nei (kryss av)

Entreprenør: Tom Hvaln as

Adresse: Øvre Torgate 6, 3256 Larvik

Kontaktperson hos entreprenør: Aile Lofstad

Tlf.: 90628130

Dato: 1/4-14 Underskrift: Aile Lofstad

Spesielle vilkår, evt sjå bakside: Veg skal setjast tilbake i den stand den var, eller bette, før arb.starta. Arb skal utførast etter "Retningslinjer for graving i off. veg NKF nettverksgruppen Veg og Trafikk Hordaland Oktober 2013. Det må sendast inn arbeidsvarslingsplan for godkjenning før oppstart av arbeidet. Løyvet gjeld kun kommunal veg. For Fr 404
 Graveløyve gitt Graveløyve avslått må søknad om graveløyve godkjennast av Statens vegvesen.

Teknisk drift den 2/4 2014

Linda Folkestad


Kommune / Elting

LINDAS KOMMUNE

Askøy, Fjell, Sund, Kvam, Voss, Ulvik, Granvin, Lindås, Austrheim, Meland, Os, Radøy, Gjøra



Løyvet og godkjent arbeidsvarslingsplan må oppbevarast på arbeidsstaden.

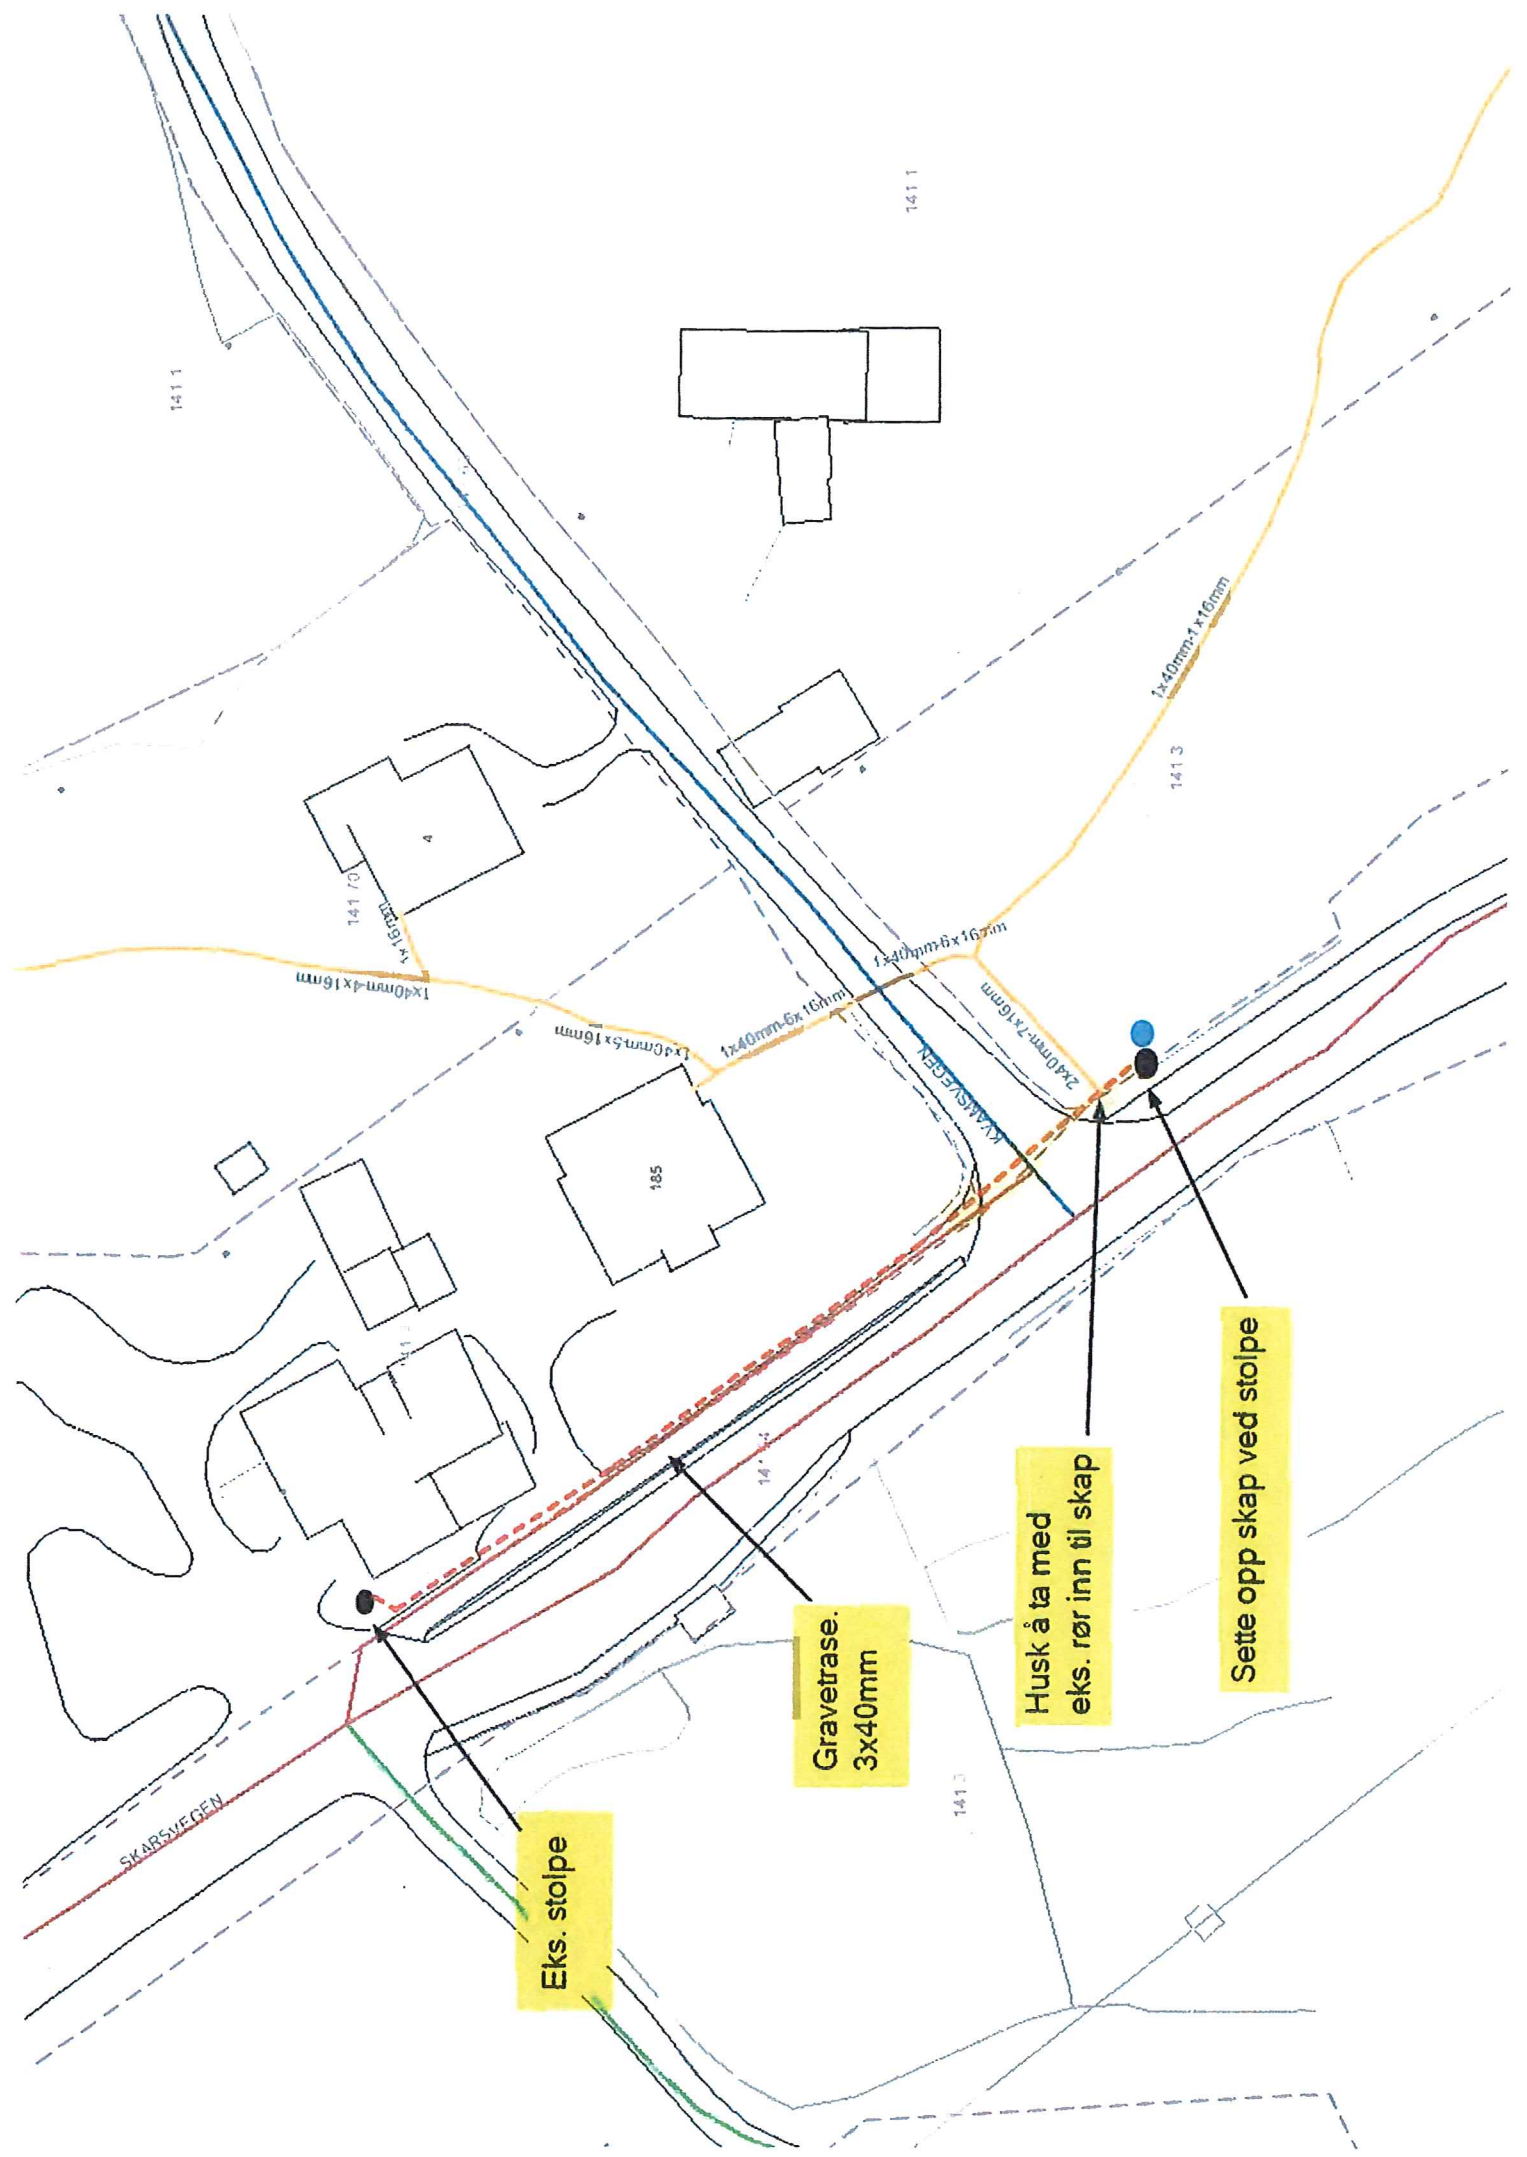

Eks. stolpe

Gravetrase.
3x40mm

Husk å ta med
eks. rør inn til skap

Sette opp skap ved stolpe