




SIST GONDJEANT SITUASION E1

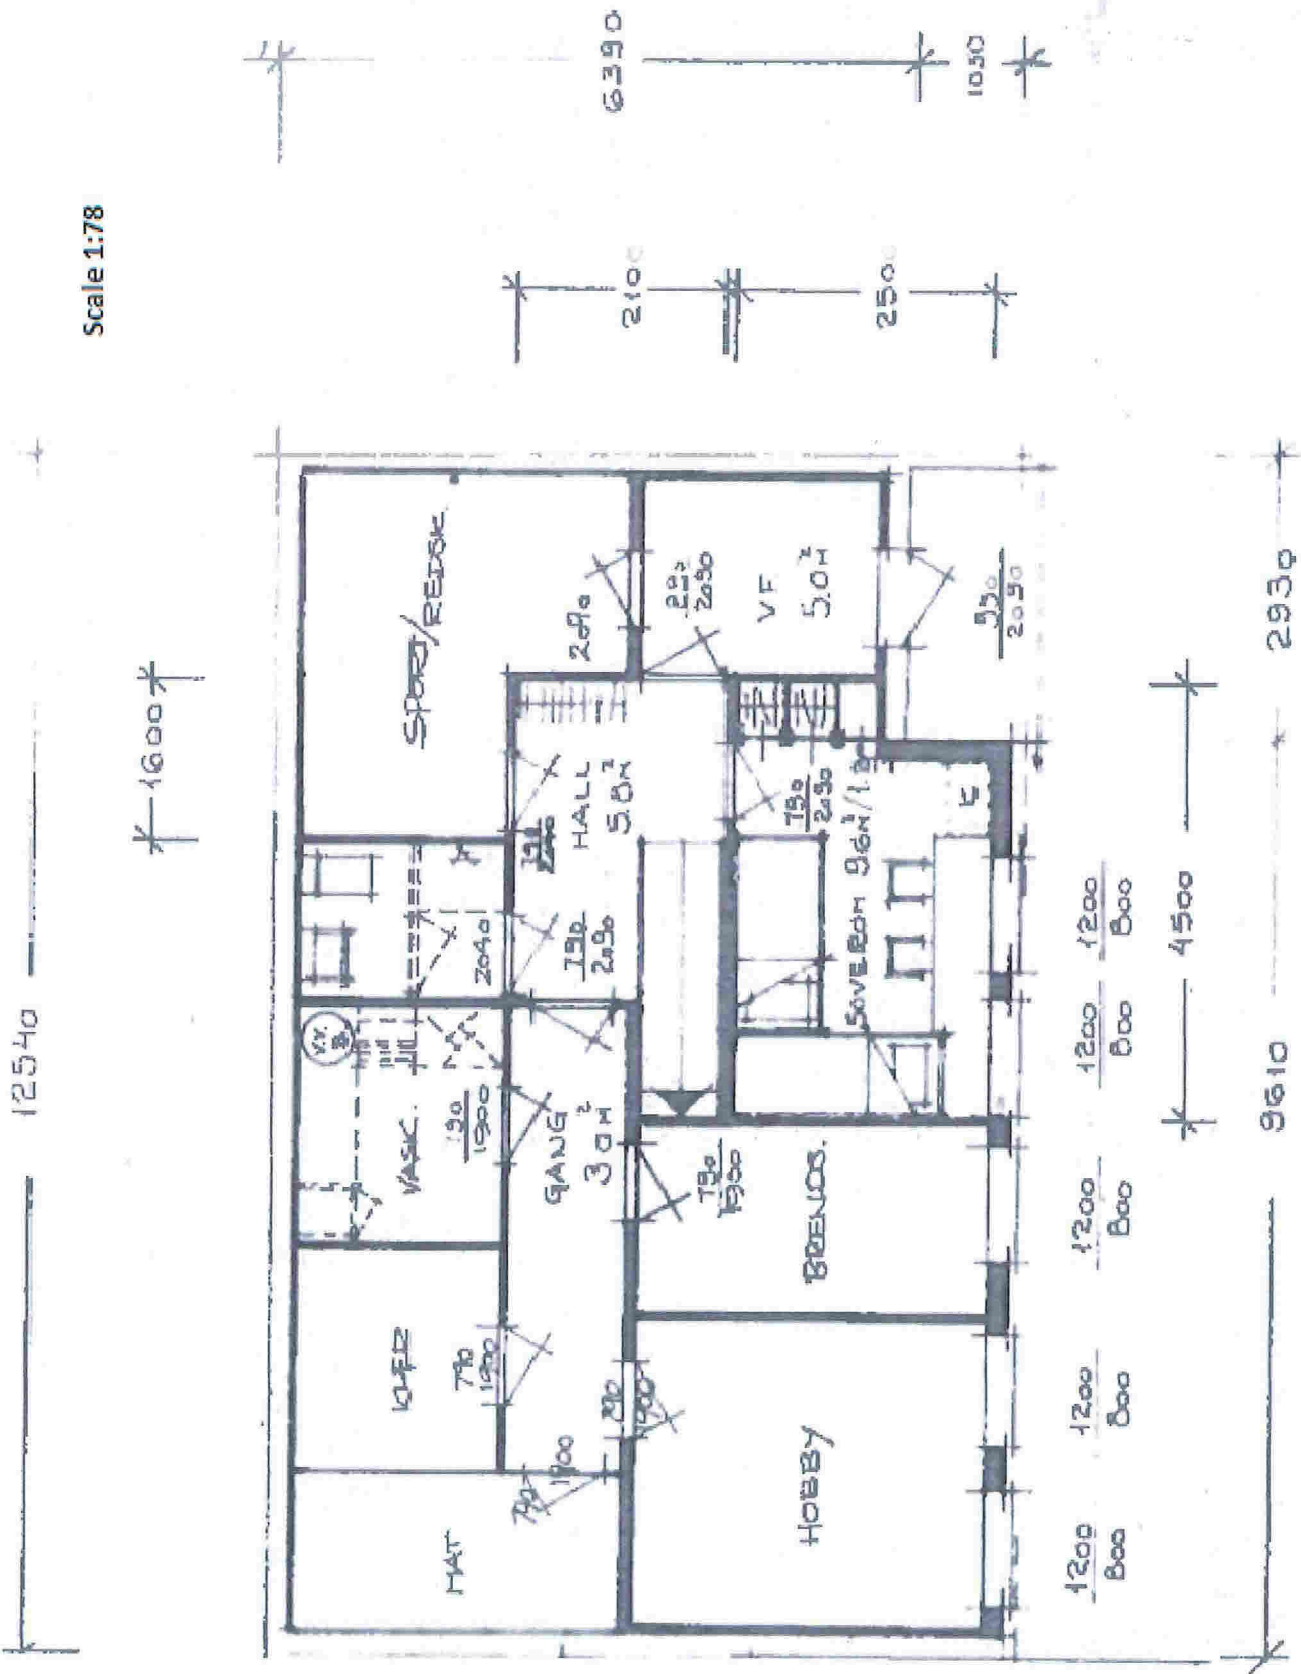

Scale 1:78

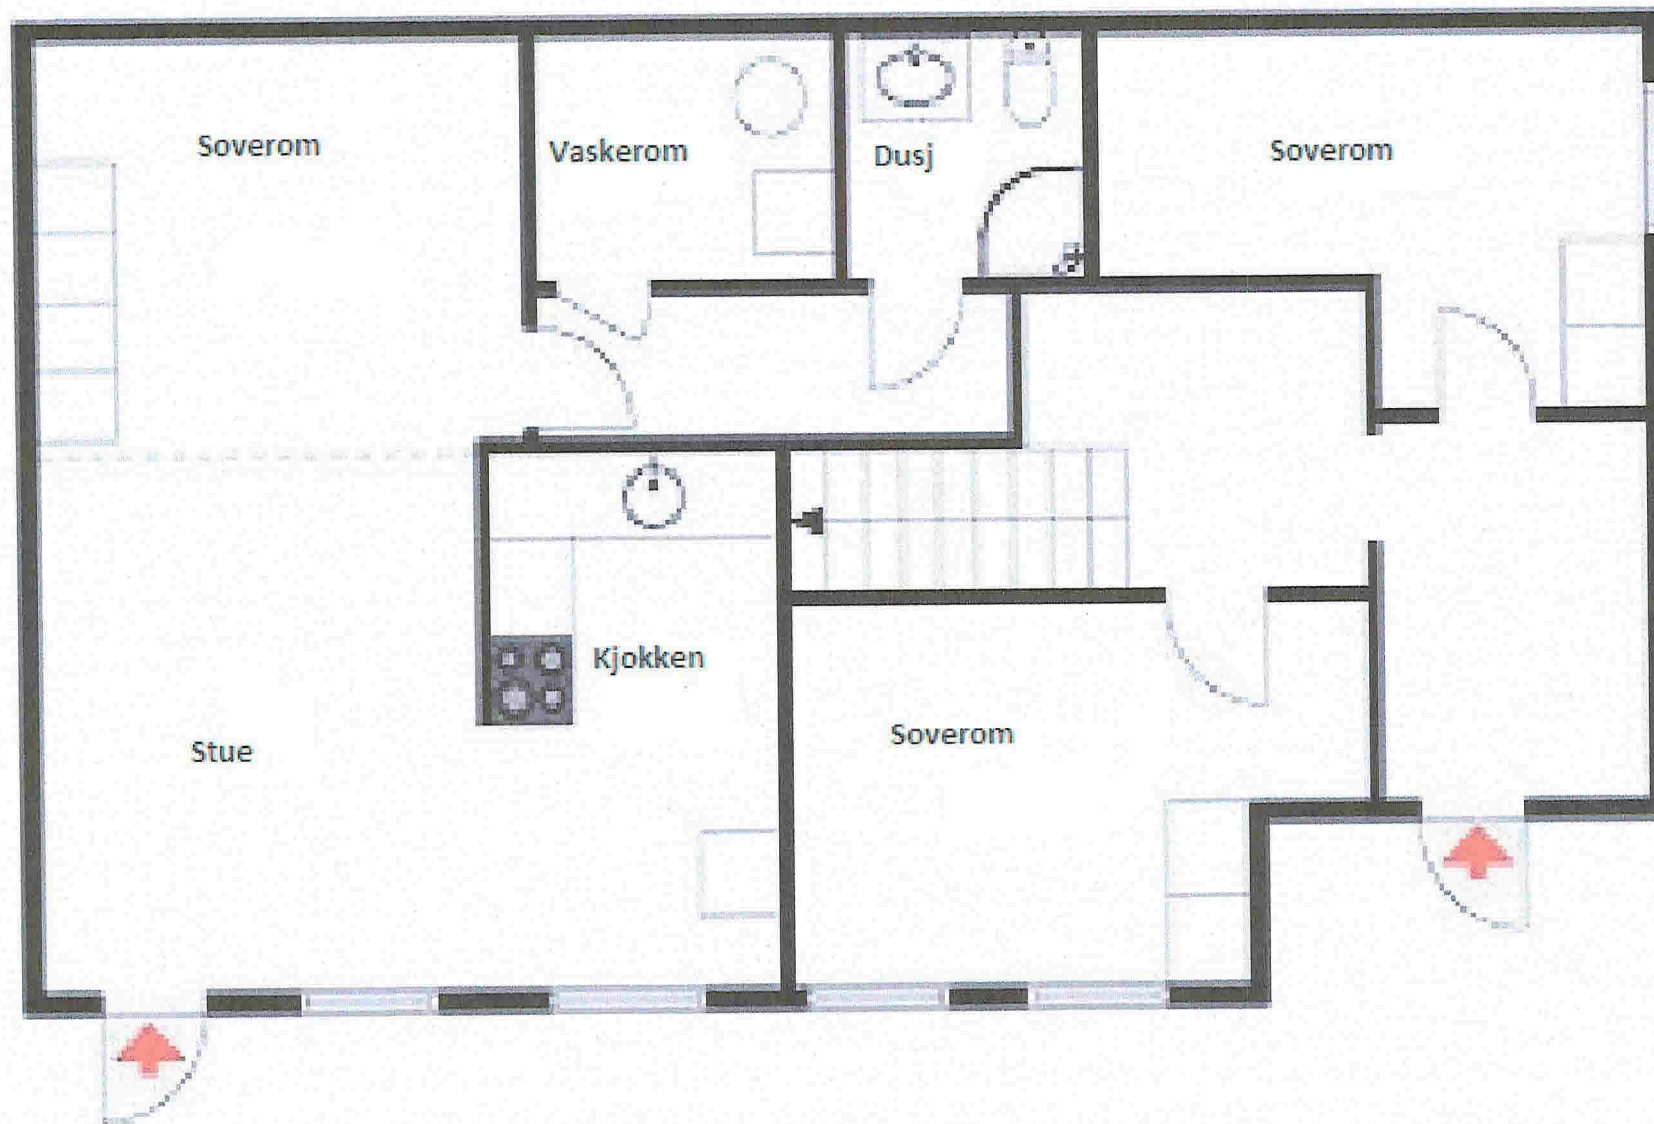


SCALE 1:111

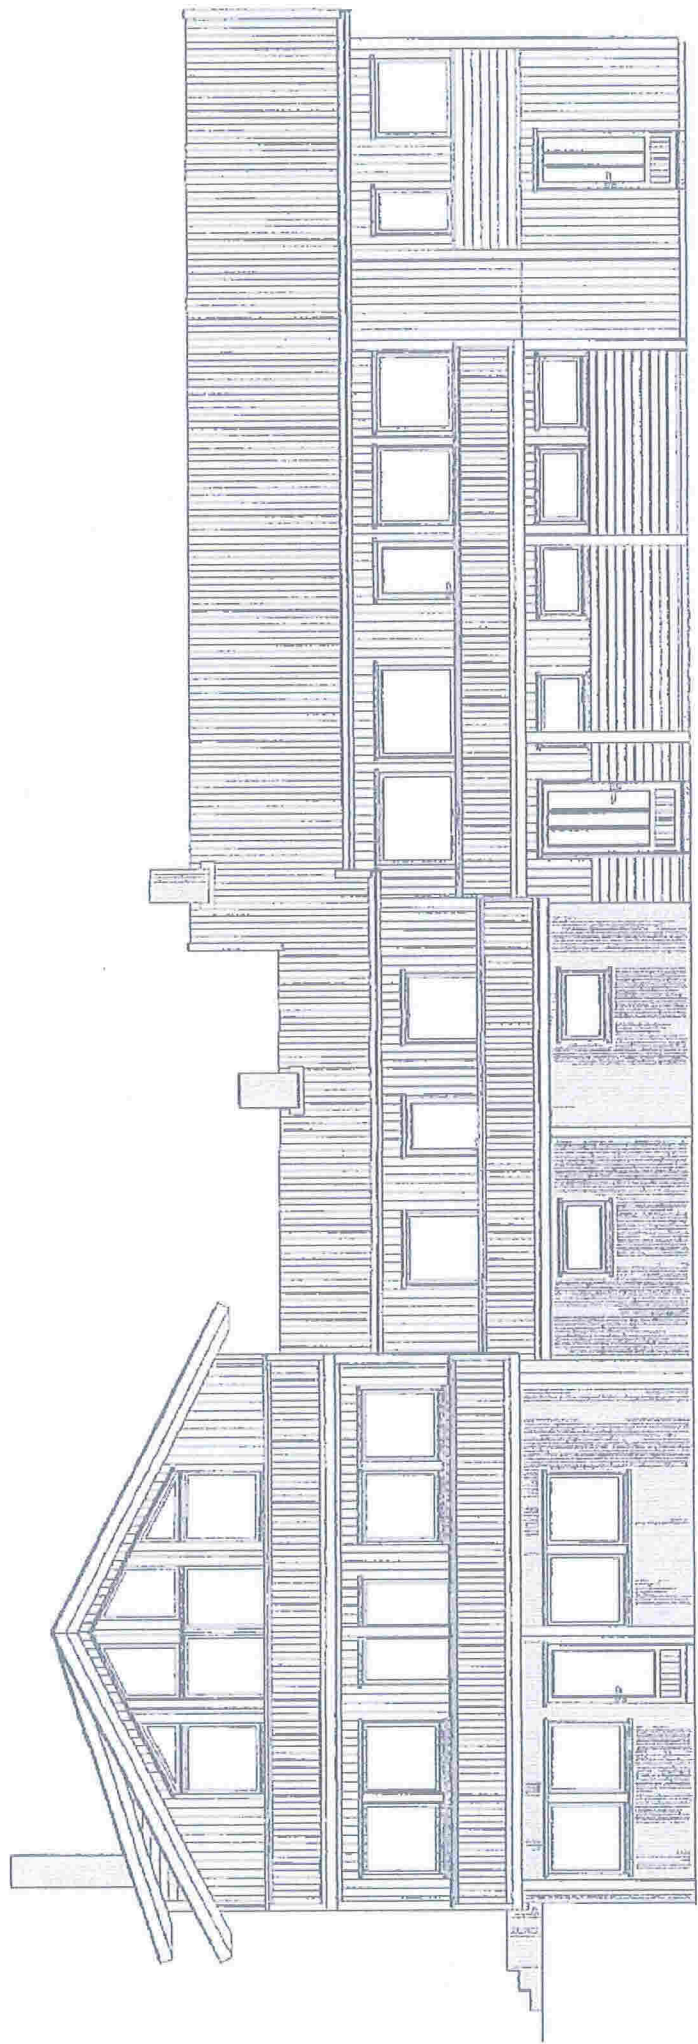


Fasade mot sør, eksisterende bygg

SCALE 1:55

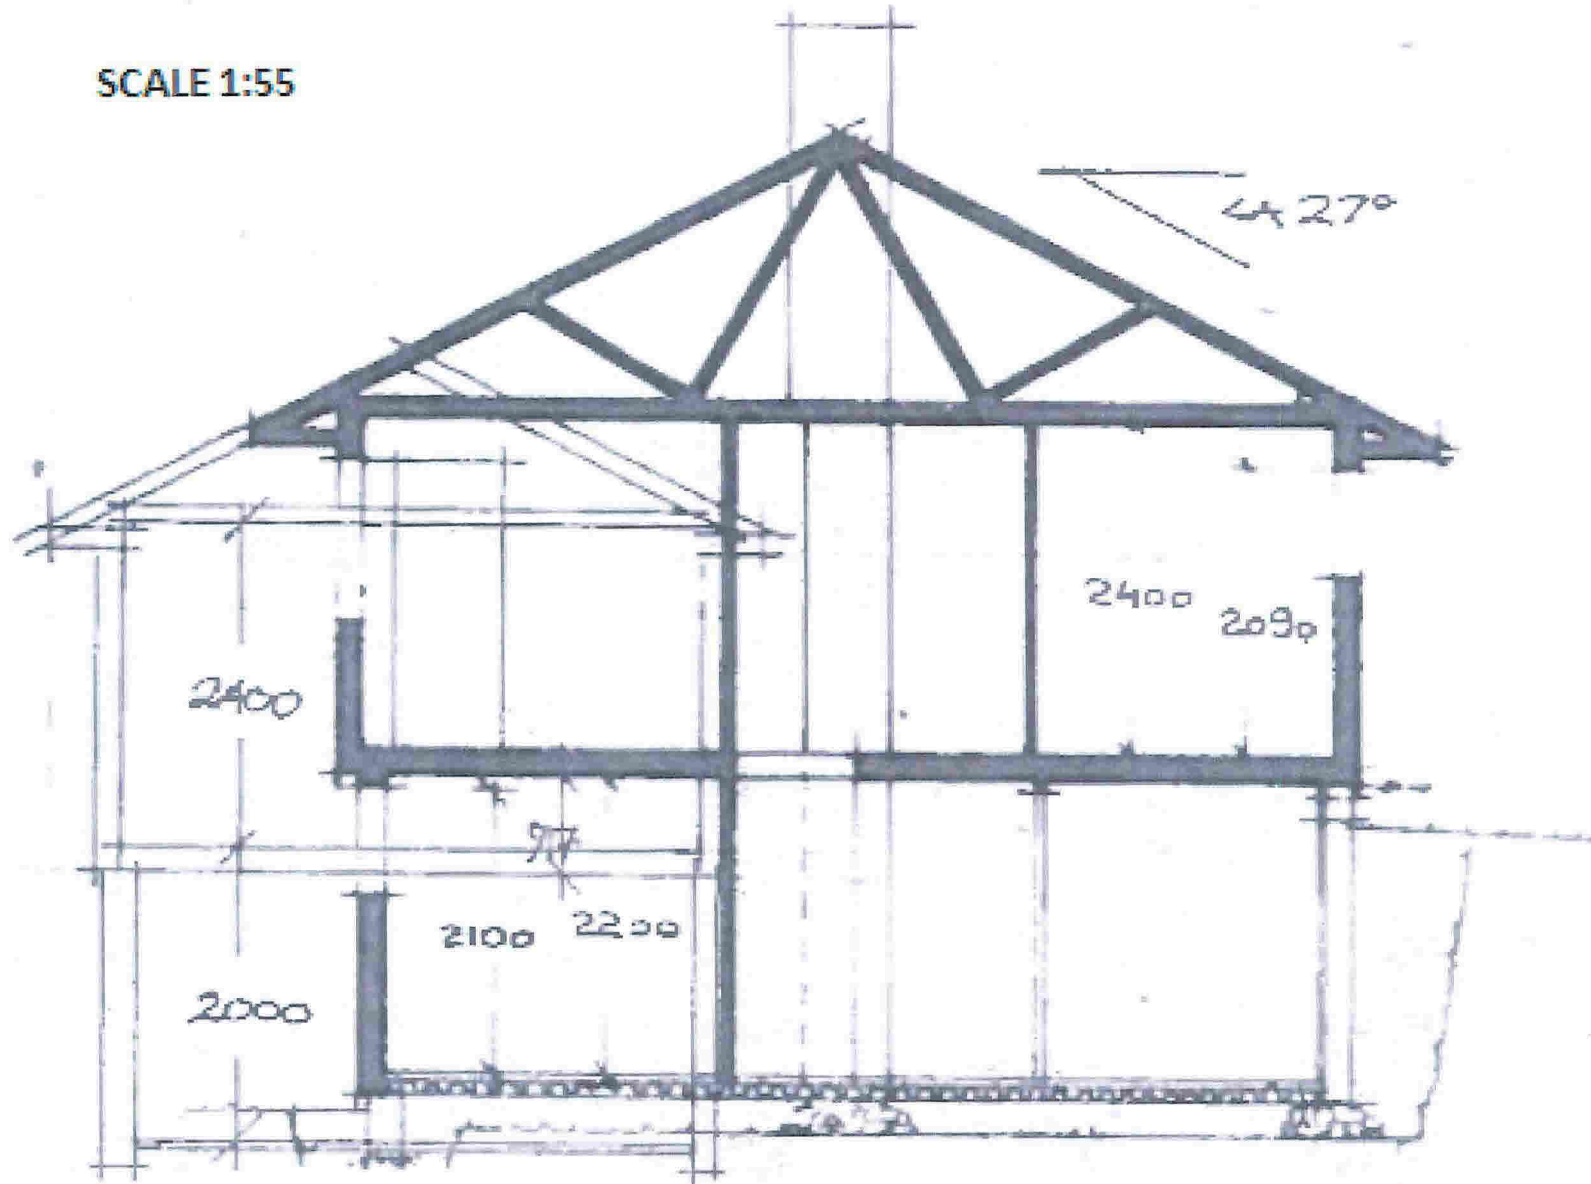


SNITT A-A

SCALE 1:130

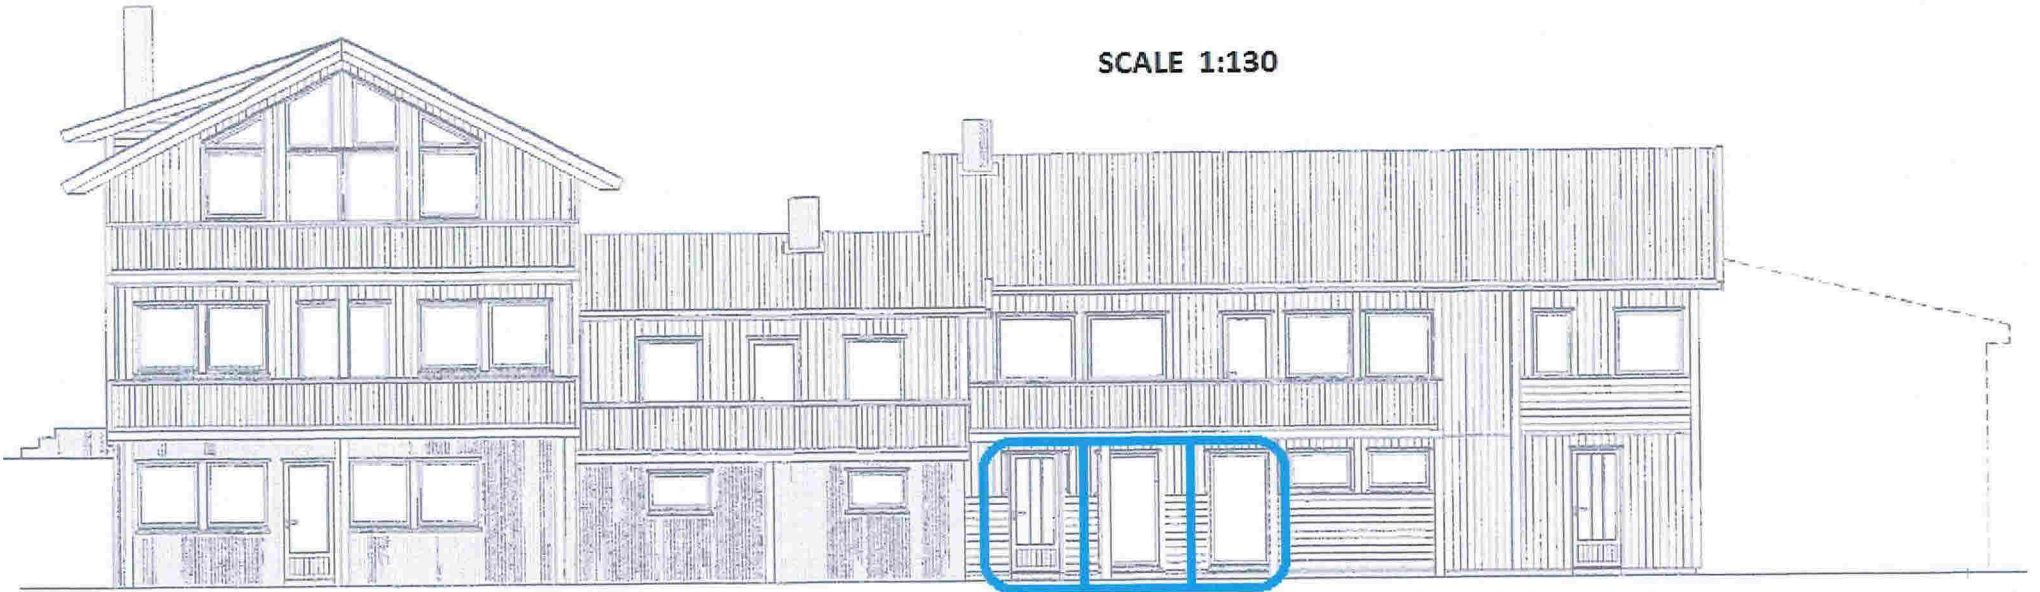


Fasade mot sør

SCALE 1:42

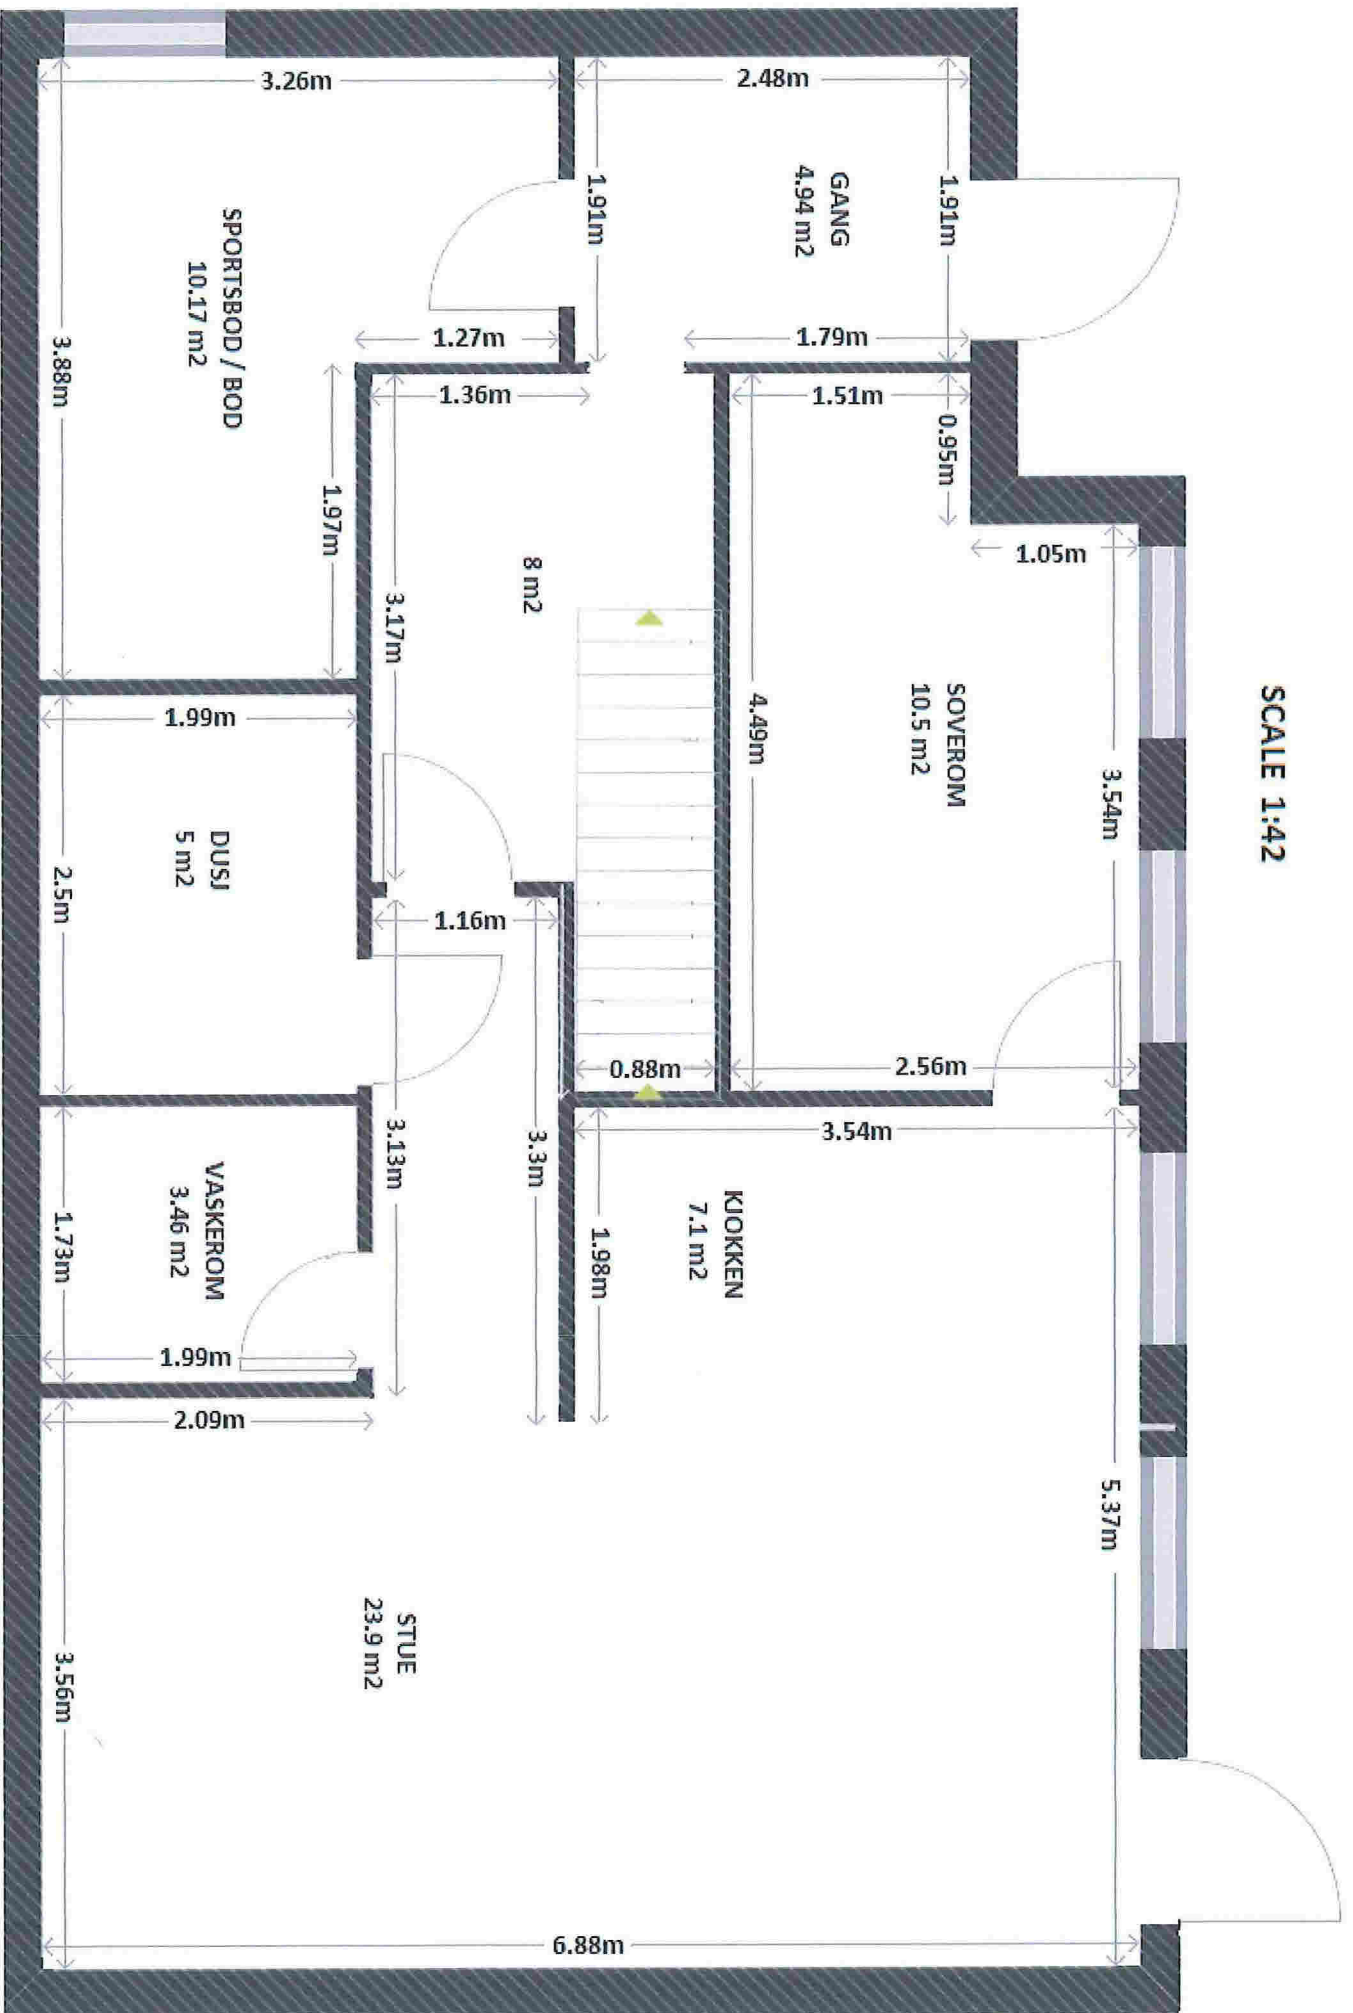

SCALE 1:130

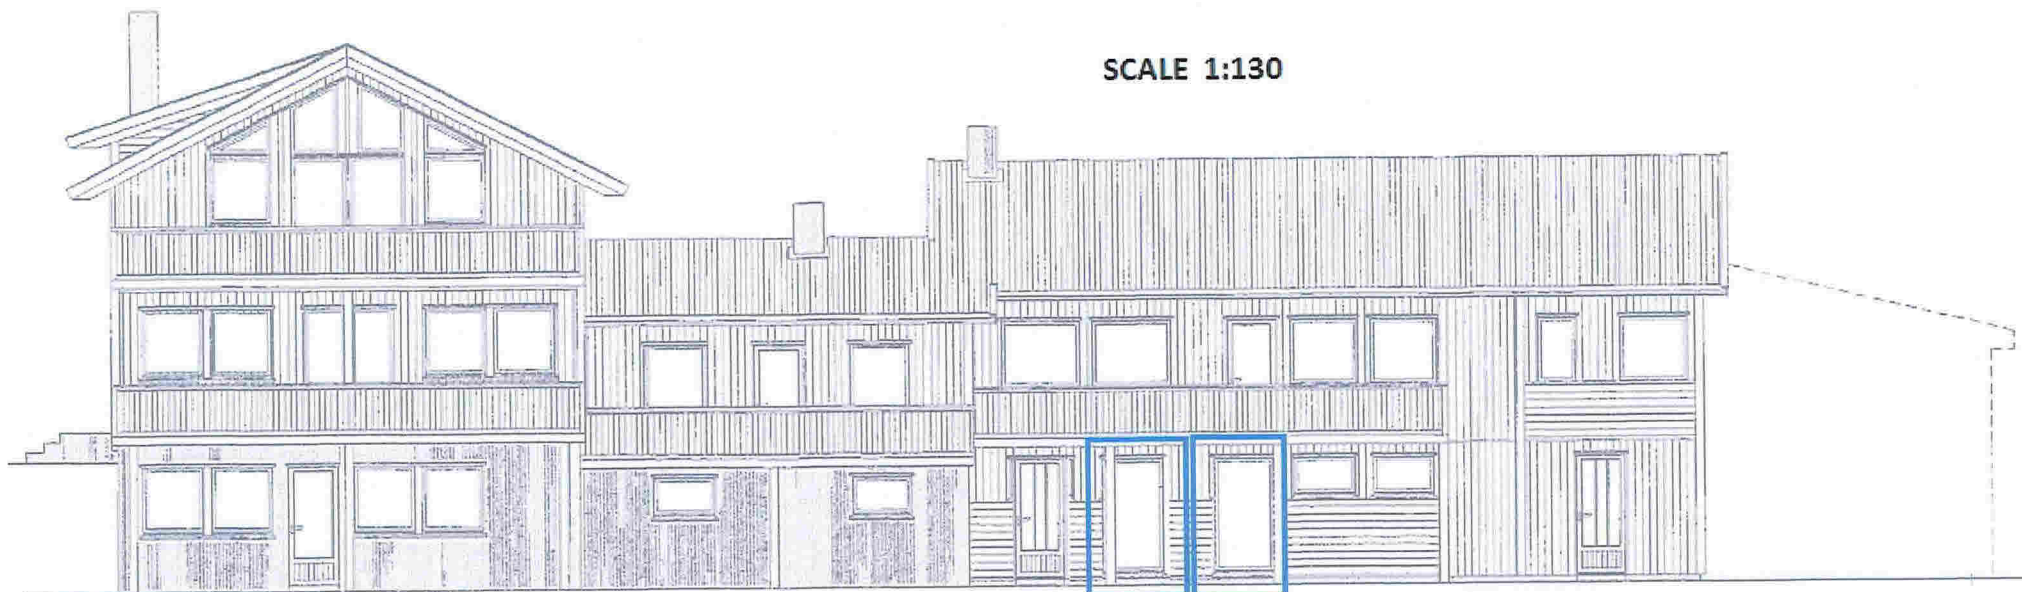

Fasade mot sør

Jeg godtar endringen av vinduer

Navn	Seksjonseier
1. <i>Haugen Holter</i>	<i>66 A</i>
2. <i>S. Klock</i>	<i>66 E</i>
3. <i>Per J. Kvern</i>	<i>66 C</i>
4. <i>P. Q. Jøen</i>	<i>66 D</i>