

Tekniske krav

OBS! Oppfylgning av dei tekniske krava skal dokumenterast.

15. BF 87 kap. 12	Vert det brukt sentralt godkjente materialar og system? ☐ Ja ☐ Nei			
16. Brann-vern	Bygningen vert oppført i bygningsbrannklasse ☐ 1 ☐ 2 ☐ 3 ☐ 4 ☐ Ikkje krav			
	Har forskriftene krav til		Er evt. krav oppfylt?	
	- branncelleinndeling ☐ Ja ☐ Nei		☐ Ja ☐ Nei	
	- arealgrenser/brannveggar ☐ Ja ☐ Nei		☐ Ja ☐ Nei	
	- rømmingsvegar ☐ Ja ☐ Nei		☐ Ja ☐ Nei	
	- brannalarm/røykvarslar ☐ Ja ☐ Nei		☐ Ja ☐ Nei	
	- sløkkingsredskap ☐ Ja ☐ Nei		☐ Ja ☐ Nei	
BF 87 Del 3	- brannventilasjon/sprinklar ☐ Ja ☐ Nei		☐ Ja ☐ Nei	
17. BF 87 Kap. 41	Har forskriftene krav til		Er evt. krav oppfylt?	
" 23:2, 41 og 43:2	- rom ☒ Ja		☐ Ja ☐ Nei	
" 42	- å gjera det tilgjengeleg for funksjonshemma ☐ Ja ☐ Nei		☐ Ja ☐ Nei	
" 43	- grunn og fundament ☒ Ja		☐ Ja ☐ Nei	
" 44	- bygningsdelar ☒ Ja		☐ Ja ☐ Nei	
" 45	- trapp og rampe ☐ Ja ☐ Nei		☐ Ja ☐ Nei	
" 46	- heis, rulletrapp, rullande fortau (tekniske krav) ☐ Ja ☐ Nei		☐ Ja ☐ Nei	
" 47	- sanitæranlegg ☐ Ja ☐ Nei		☐ Ja ☐ Nei	
" 48	- ventilasjonsanlegg ☐ Ja ☐ Nei		☐ Ja ☐ Nei	
" 49	- elektriske installasjonar og antenner ☐ Ja ☐ Nei		☐ Ja ☐ Nei	
" 51	- røykkanal og varmeanlegg ☐ Ja ☐ Nei		☐ Ja ☐ Nei	
" 52	- bæreevne og sikring ☒ Ja		☐ Ja ☐ Nei	
" 53	- lydforhold ☐ Ja ☐ Nei		☐ Ja ☐ Nei	
" 54	- varmeisolasjon og tettleik ☐ Ja ☐ Nei		☐ Ja ☐ Nei	
" 55	- tilfluktsrom ☐ Ja ☐ Nei		☐ Ja ☐ Nei	

☒ **Søknad om byggeløyve**
for arbeid etter plan og bygningslova, jfr. pbl § 93

Stempel

ARKIV

LINDÅS KOMMUNE
TEKNISK ETAT
27.02.96/955/KR8

Melding om arbeid

etter plan- og bygningslova

- ☐ - driftsbygning i landbruket, § 81
- ☐ - varige konstruksjonar og anlegg, § 84
- ☐ - mindre byggearbeid på bustadeigedom, § 86a

☐ **Søknad om samtykke frå Arbeidstilsynet**
etter Arbeidsmiljølova (AML), § 19

Til bygningsrådet i: (søknad m. vedlegg skal fyllast ut og leverast i 2 eksemplar)

Lindås

Til Arbeidstilsynet i: (eit eksemplar av søknad m. vedlegg vert sendt av byggherren til Arbeidstilsynet)

Søknaden/meldinga gjeld

Eigedom/ byggestad	Gnr.	Bnr.	Festenr.	Seksjonsnr.
	108	234		
Adresse 5150 Lindås				
Type arbeid	☒ Nybygg	☐ Endring	☐ Anna	- spesifiser
	☐ Påbygg/ tilbygg	☐ Riving	☐ Masseuttak/ fylling	
Type bygg	☒ Bustad	☐ Bygg med arbeids- plassar	☐ Naust/ sjøbu	- spesifiser
	☒ Garasje	☐ Fritidsbustad	☐ Drifts- bygning	

Dispensasjonssøknad

pbl § 7 (§ 88)	Det vert søkt dispensasjon frå føresegnene i: Grunningjeving for dispensasjon på eget ark	☐ Plan- og bygningslov	☐ Plan	Dispensasjonen gjeld
AML		☐ Byggeforskr.	☐ Forskrifter til AML	
		☐ Vedtekter		

Vedlegg til bygningsrådet

pbl § 94.3 BF 87 kap. 14	OK ☒ Gjenpart av nabovarsel	F. best nr 324	☐ Situasjonsplan
	☒ Situasjonsplan påført namna til naboar/gjenbuarar		☐ Etasjeplan m. romfunksjon
	☒ Fasadeteikningar	☒ Etasjeplan m. romfunksjon	☐ Snitt
	☒ Snitt	☐ Konstruksjonsteikningar	☐ Fasadar
	☐ Statiske utrekningar		☐ Dokumentasjon klima
	☐ Rapport om grunnundersøkingar		☐ Dokumentasjon støy
	☐ Fråsegner/samtykke frå andre off. styremakter		☐ Fråsegn frå AMU/verneombod
	Andre vedlegg		Andre vedlegg

Underskrift



Byggearbeidet vil verta utført i samsvar med gjeldande føresegn i plan- og bygningslov, byggeforskrift, arbeidsmiljølov m. forskrifter, vedtekter, reguleringsplan med tilhøyrande føresegnar og anna lovgjeving.

Byggherre			Søkar/meldar		
Namn Emma Hise og Stein Gunnar Nesse			Namn Stein G. Nesse		
Adresse Skrenten 55			Adresse		
Postnr. 5150	Poststad Lindås	Tlf. 36369105	Postnr. 5150	Poststad Lindås	Tlf.
☒ Enkeltperson ☐ Offentleg verksemd			☐ Selskap/lag/sameige		
Dato 27/2-96			Underskrift Emma Hise Nesse		
			Underskrift Stein G. Nesse		


Blanketten er utforma i samarbeid med Statens Bygningstekniske etat og Arbeidstilsynet, og skal godtakast i alle kommunar. BF 87 kap. 14:1




ARKIV

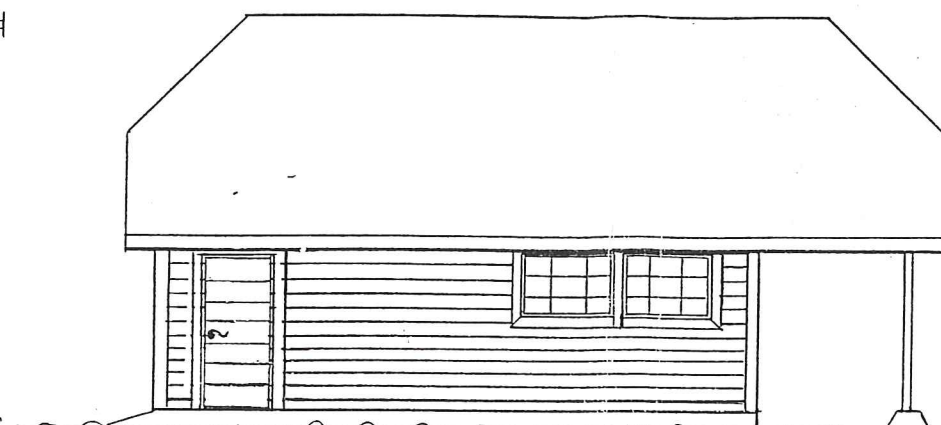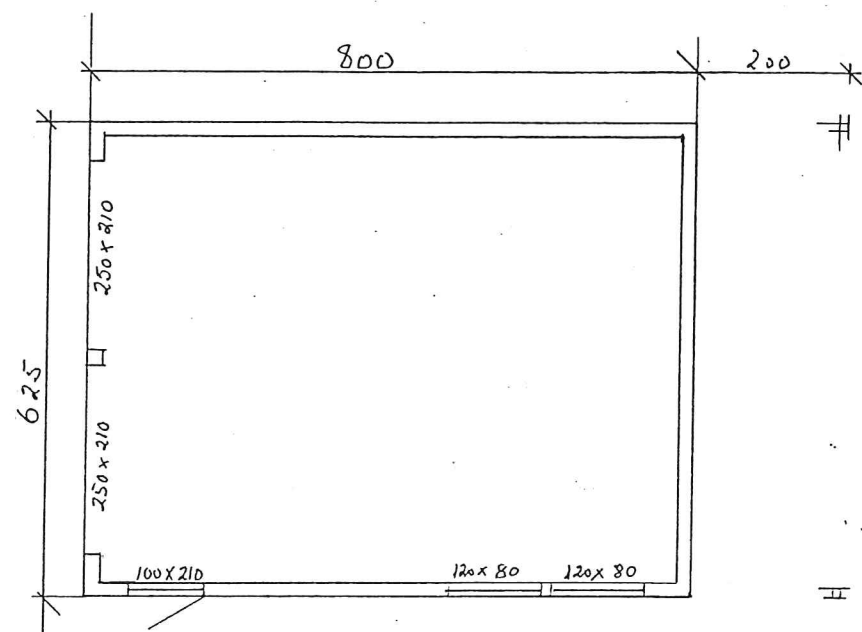


SØR

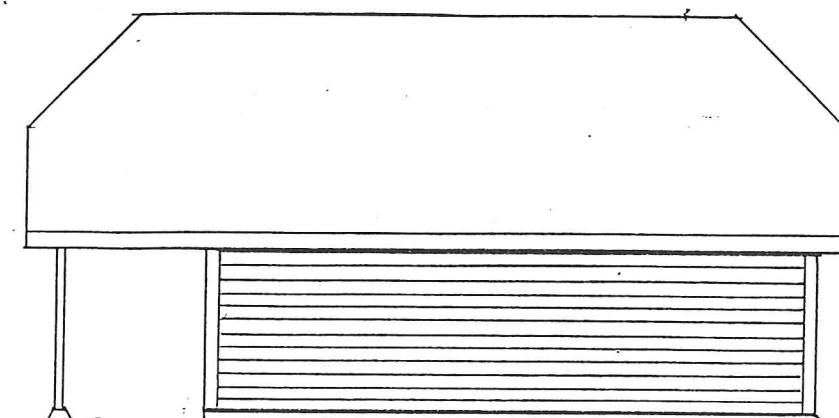

NORD

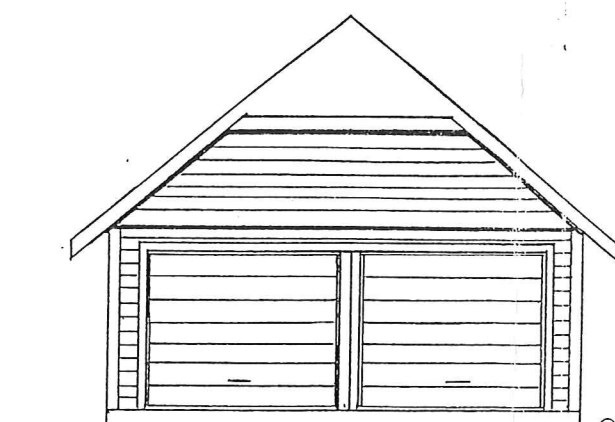


VEST

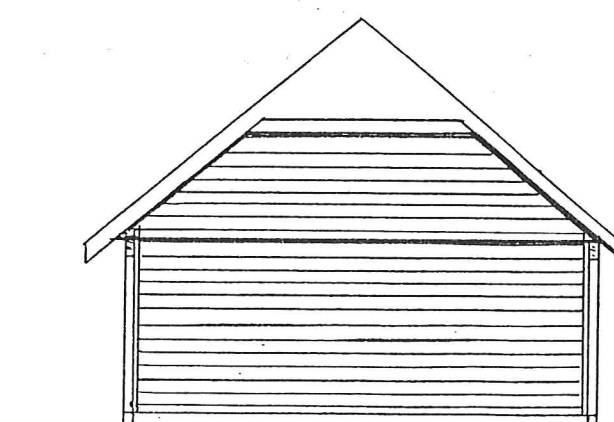

ØST


LINDÅS KOMMUNE
TEKNISK ETAT
27.02.96/955/K.Bj.
ARKIV NR 108/234/002

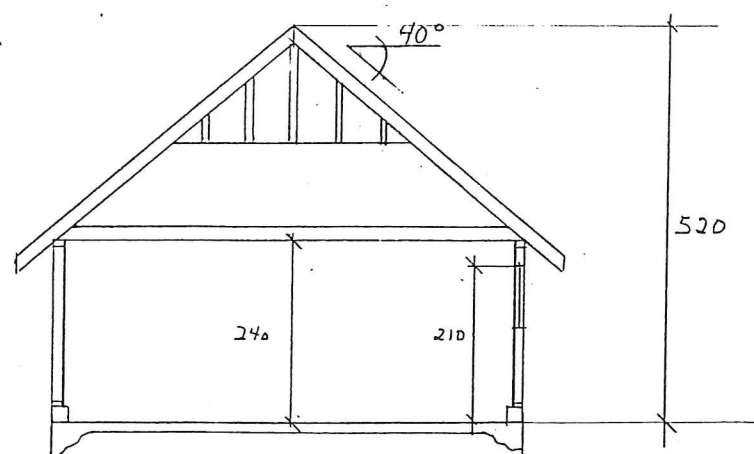


SNITT.

GARASJE . LINDÅS	MÅL 1:100
ERNA LISE OG SVEIN G. NESSE	DATO 21-02-96
PLAN, SNITT, FASADER	BRUTTO G.F.L. 50 m ²

ARKIV

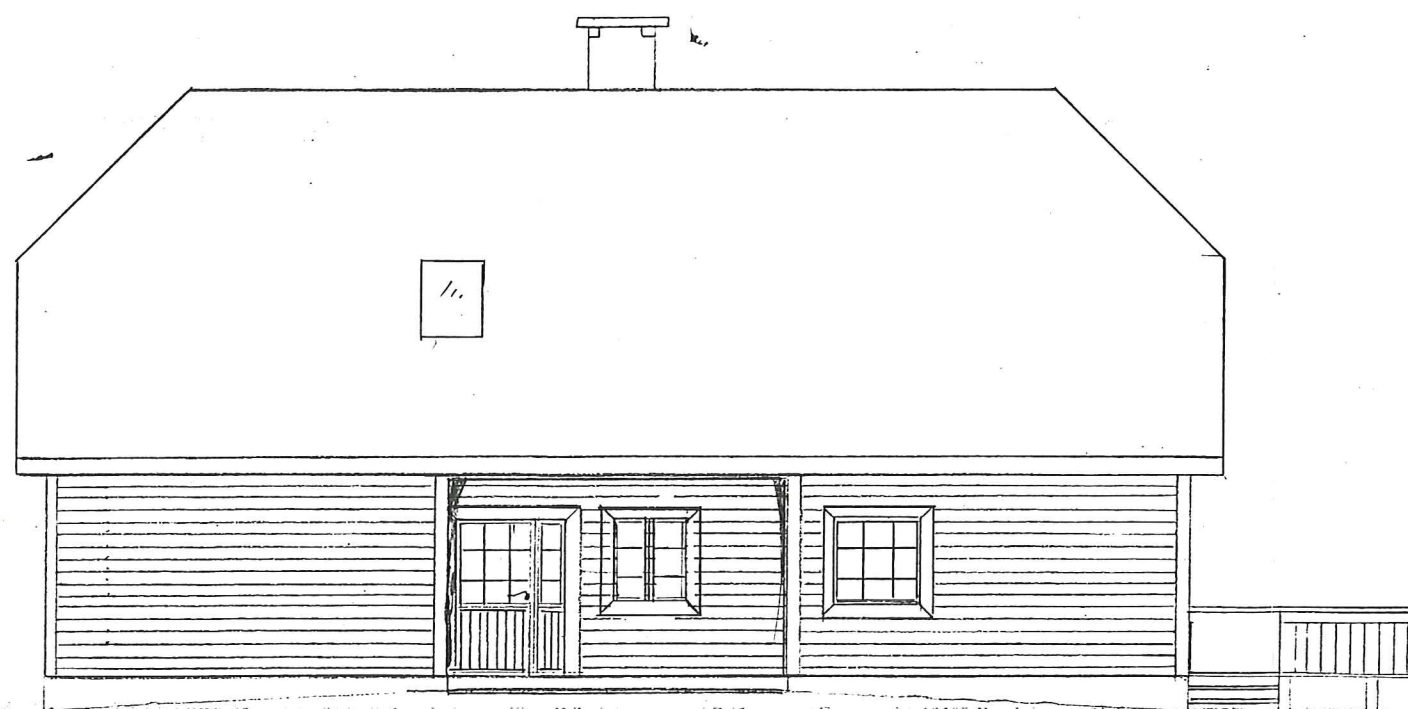

NORD

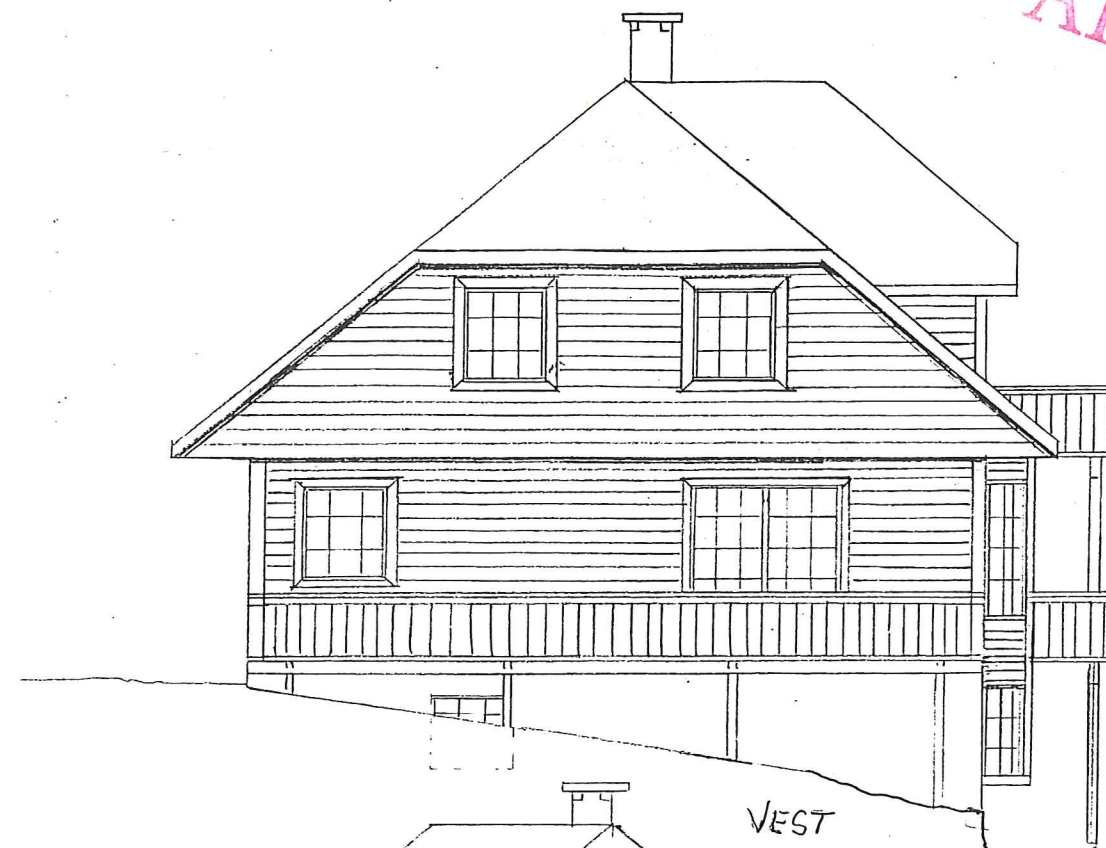


VEST



SØR

↑
Trevegg

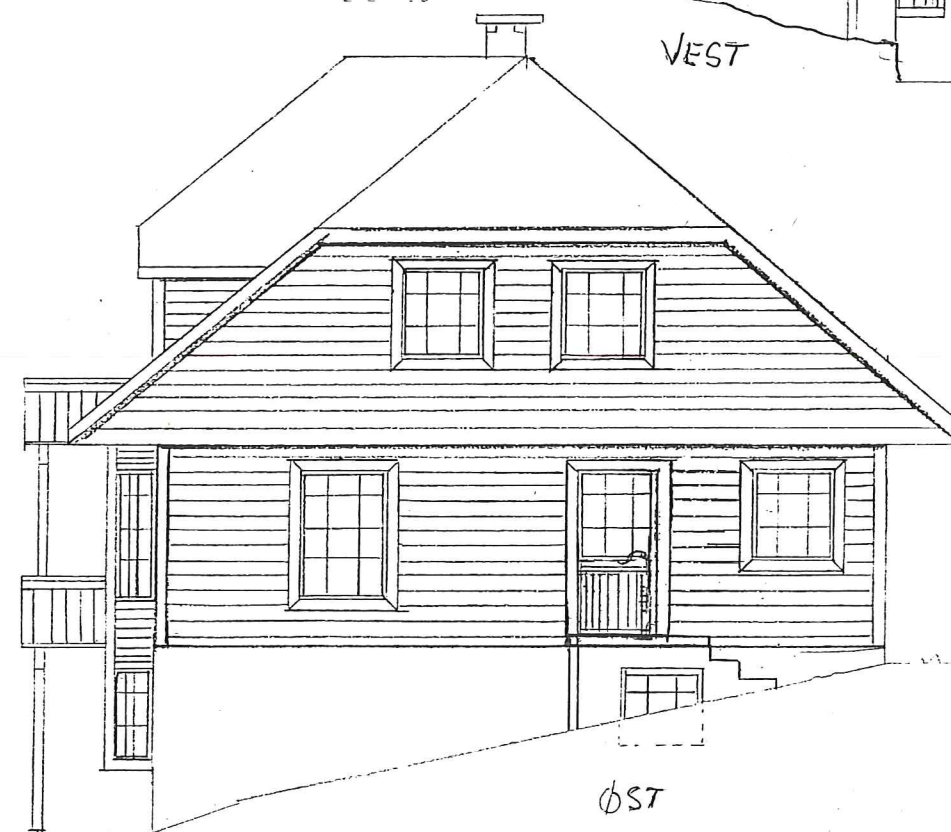

ØST

LINDÅS KOMMUNE
TEKNISK ETAT
27.02.96 / 955 / K.Bj
ARKIV NR. 108/234/002


MÅL	
1:100	
DATO	
21-02-96	
FASADER	

ENEBOELIG LINDÅS


ERNA LISE OG SVEIN G. NESSE

ARKIV

HOVEDPLAN


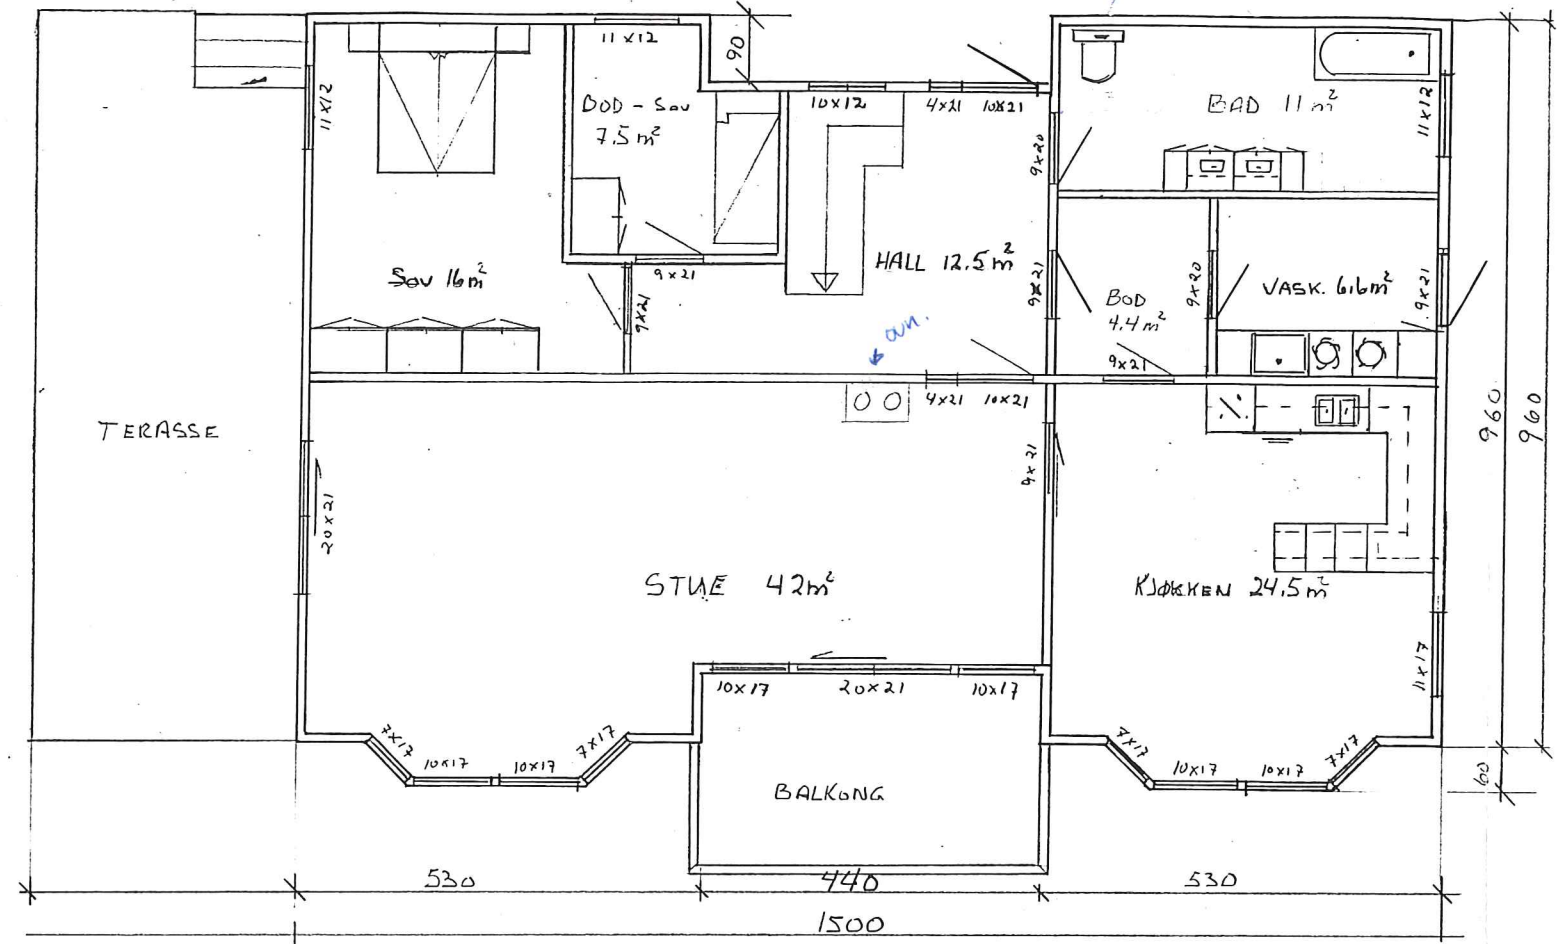


KJELLERPLAN

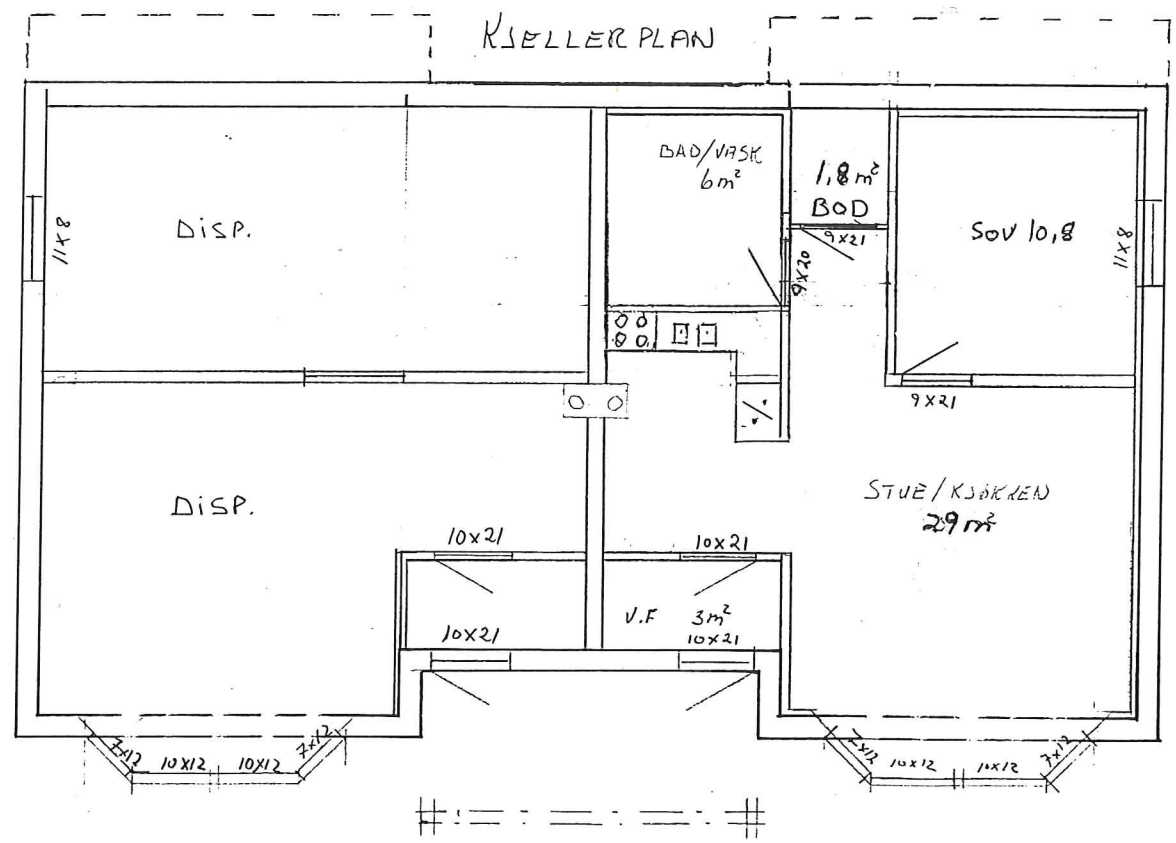

Kjellarplan er speilvendt
og kannapp går helt ned
Treverk i front kjelleretg. 21/8-97 A.B.

LOFTPLAN

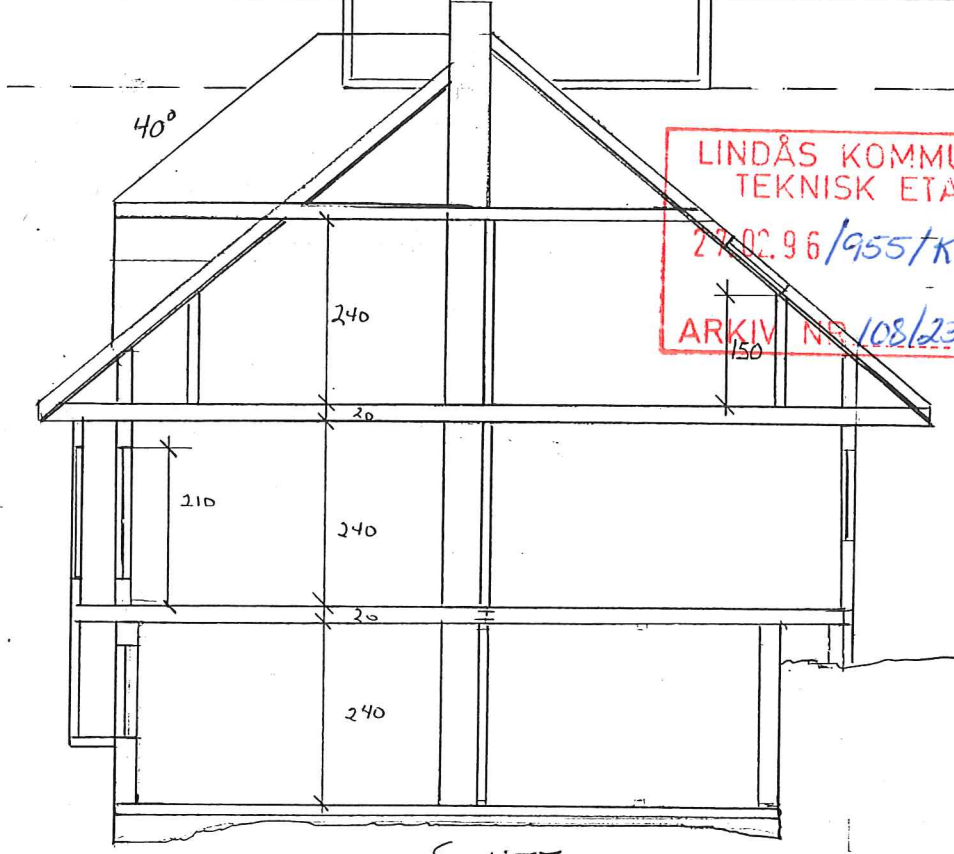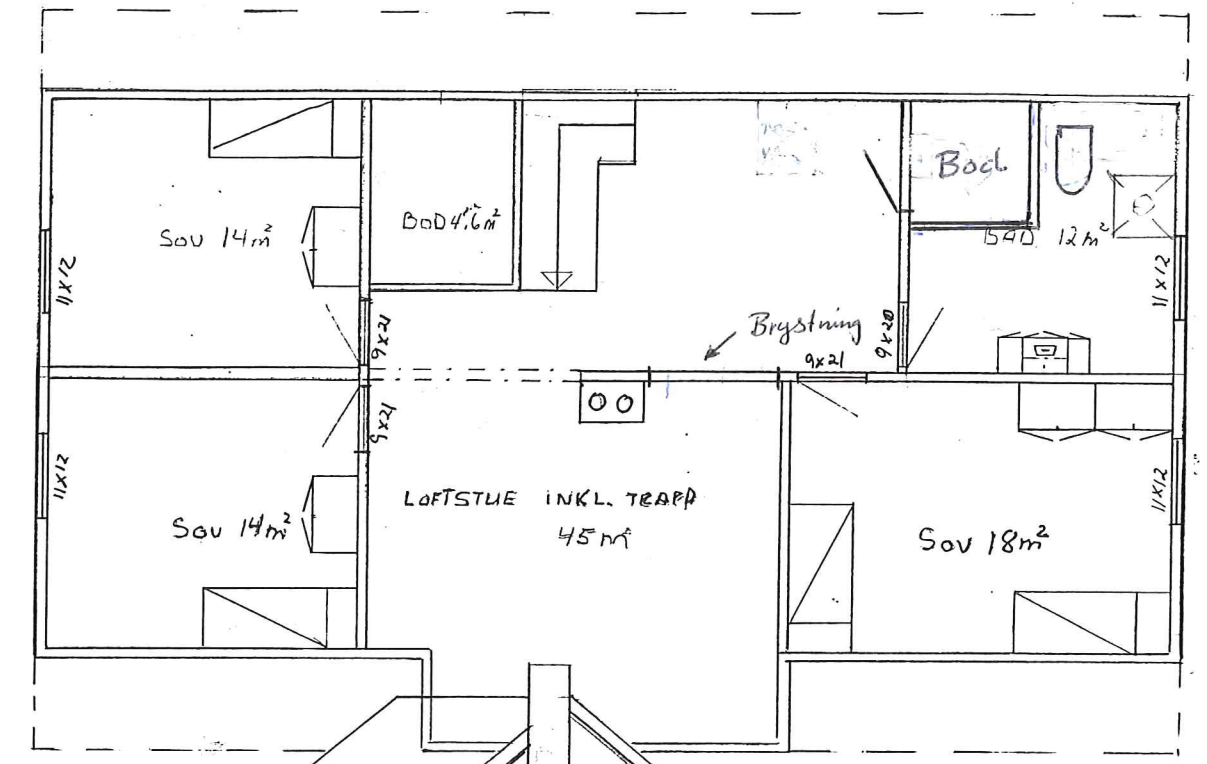

LINDÅS KOMMUNE
TEKNISK ETAT
27.02.96/955/K.Bj
ARKIV NR 108/234/1002

SNITT

ENEBOLOG LINDÅS	MÅL
ERNALISE OG SVEIN G. NESSE	1:100
PLAN OG SNITT	DATE 21-02-96
	HOVEDPLAN 139m² Be.