


Nytt.

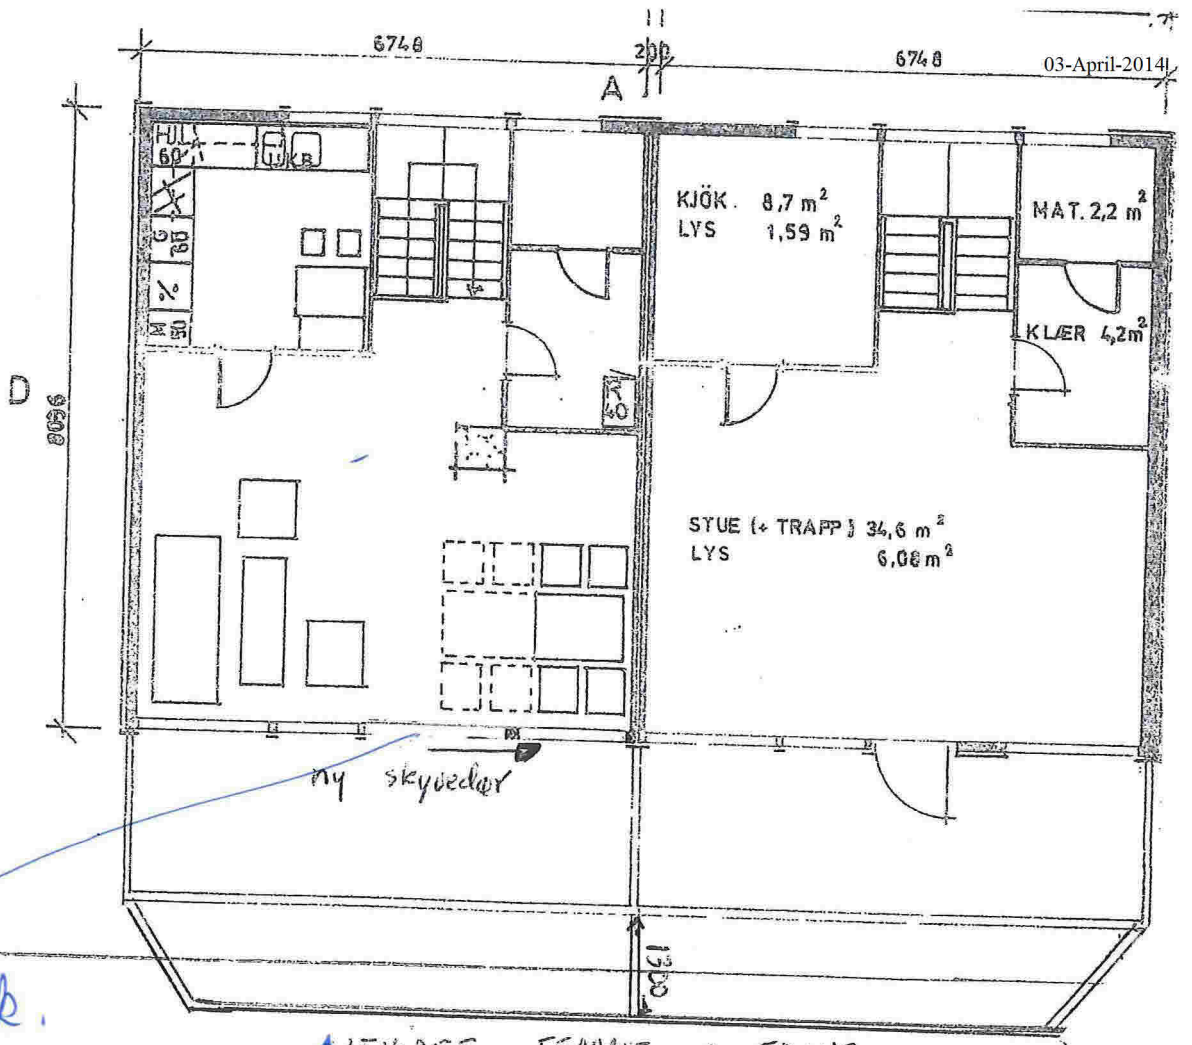

omsøkte tiltak.

2 etg.


omsøkte tiltak

UTVIDET TERRASSE I FRONT.

NyH

A
13 696

D
8096

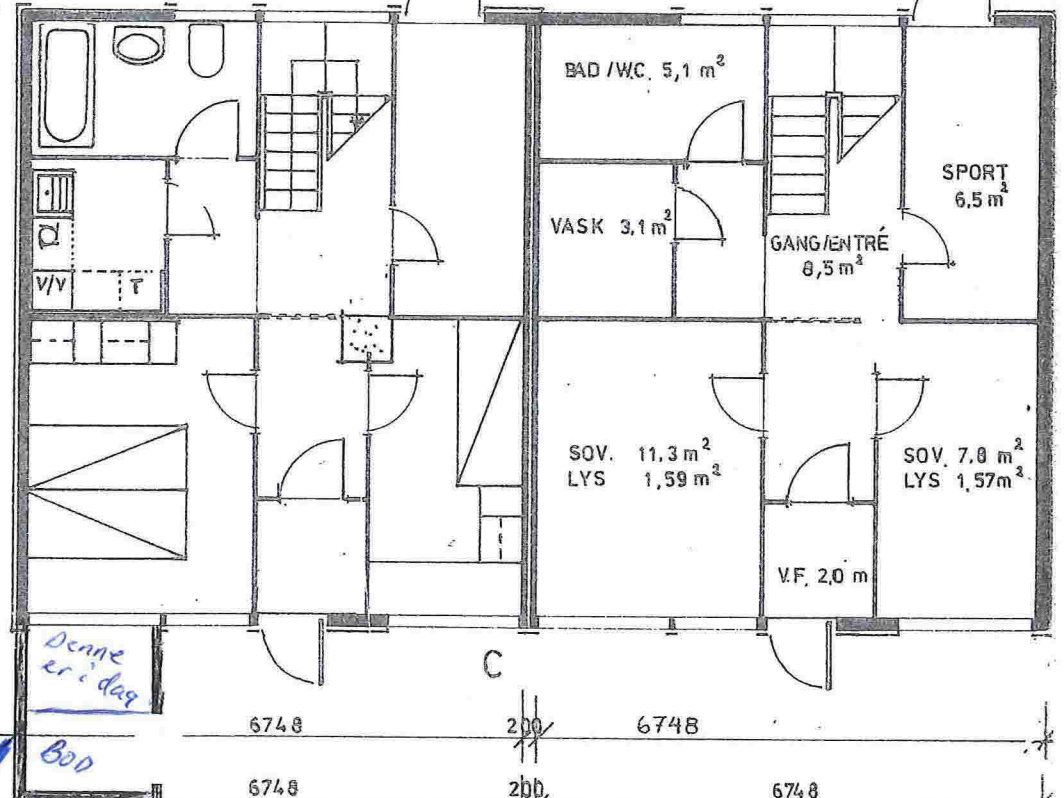

Onsøkte tilbak

C

6748

200

6748


6748

200

6748

A

D
8096

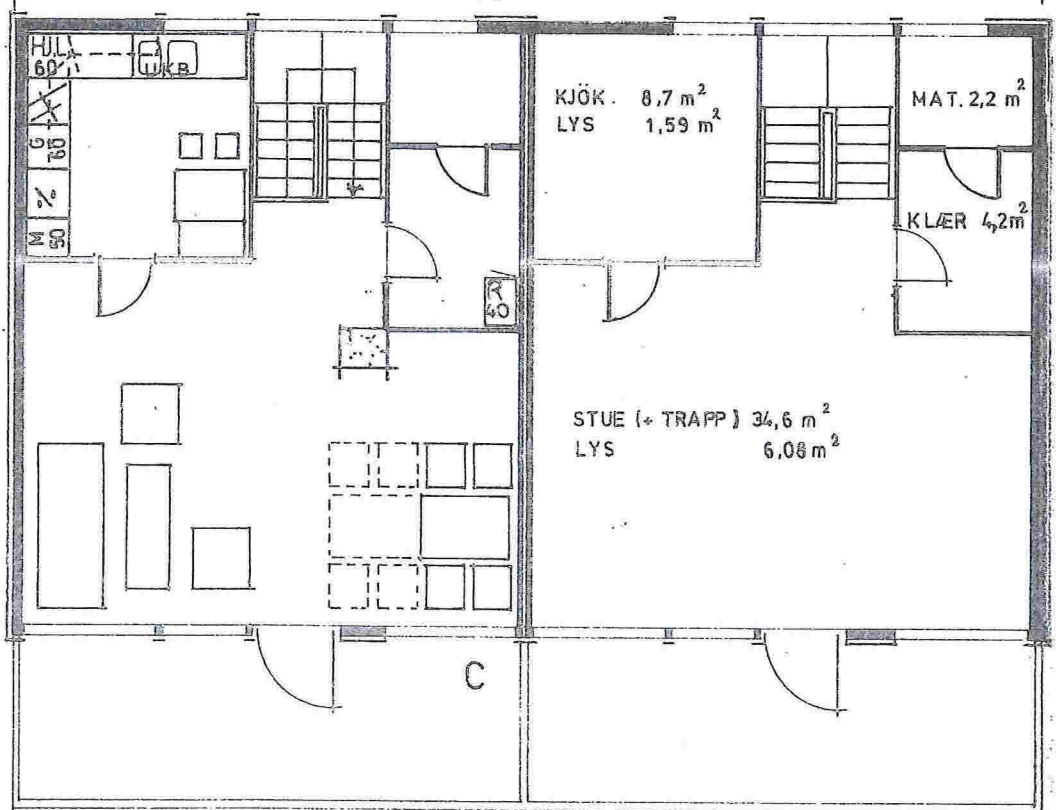

C




Bruttoareal:
 Leieareal : 81 m²

HUSBANKENS REG.NR:



*1 dag.
Før endret.*

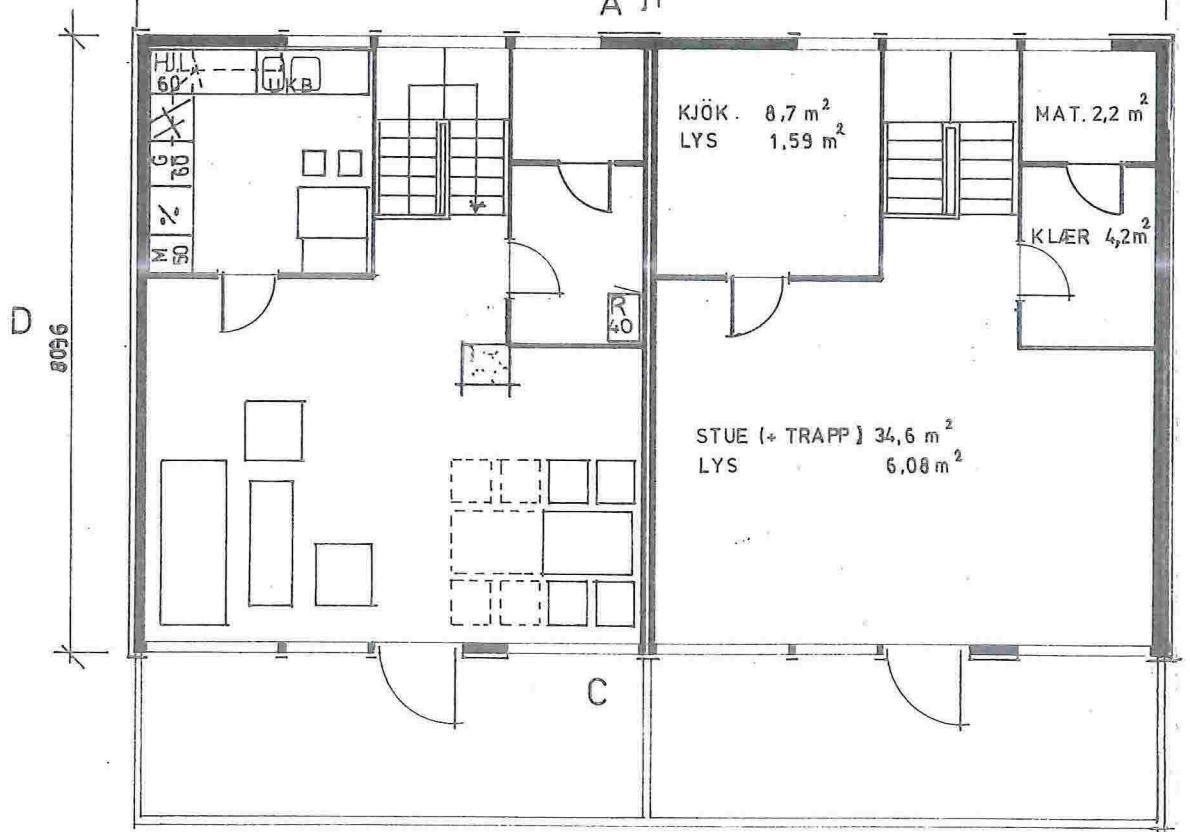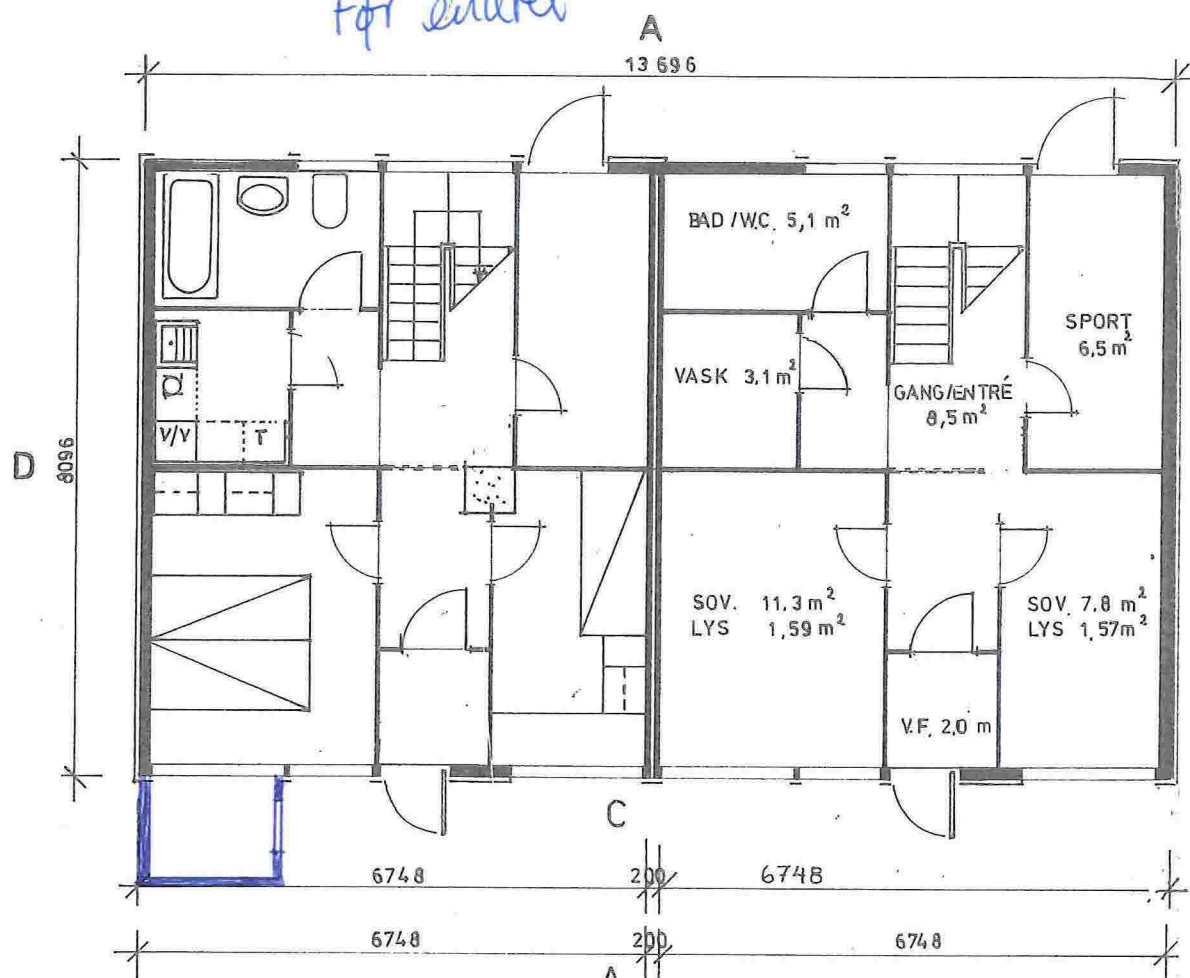

Denne tegning må ikke kopieres eller benyttes ved forlægninger som S/S Systemhus ikke godkender.


Bruttoareal:
Leieareal : 81 m²

HUSBANKENS REG.NR:




Nytt.

B

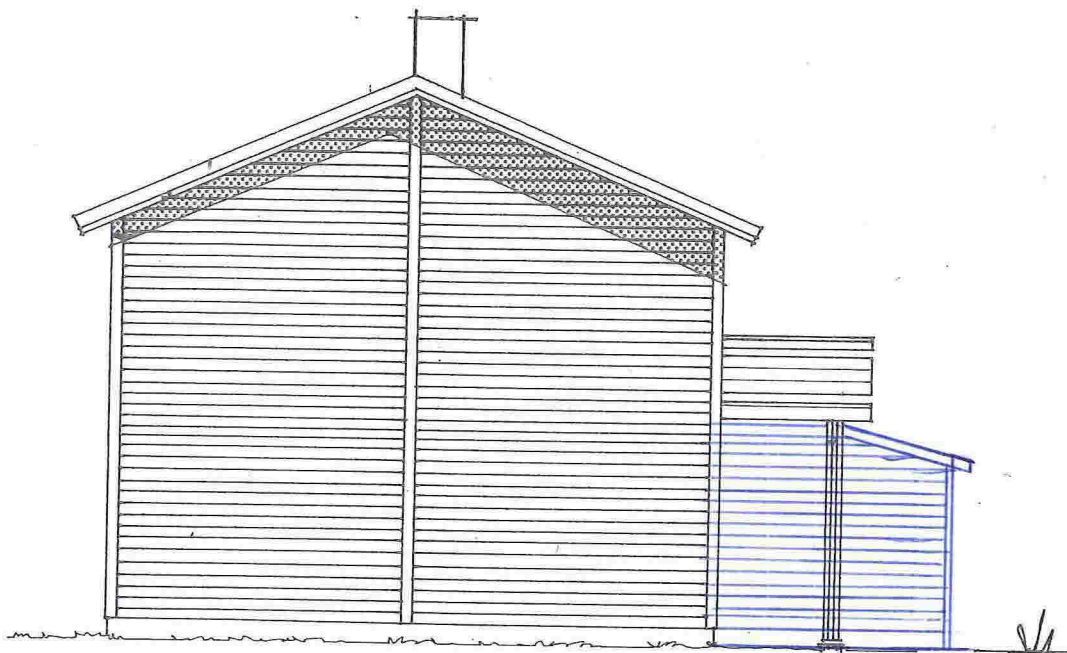

FASADE B/D MOT SØR-VEST

B

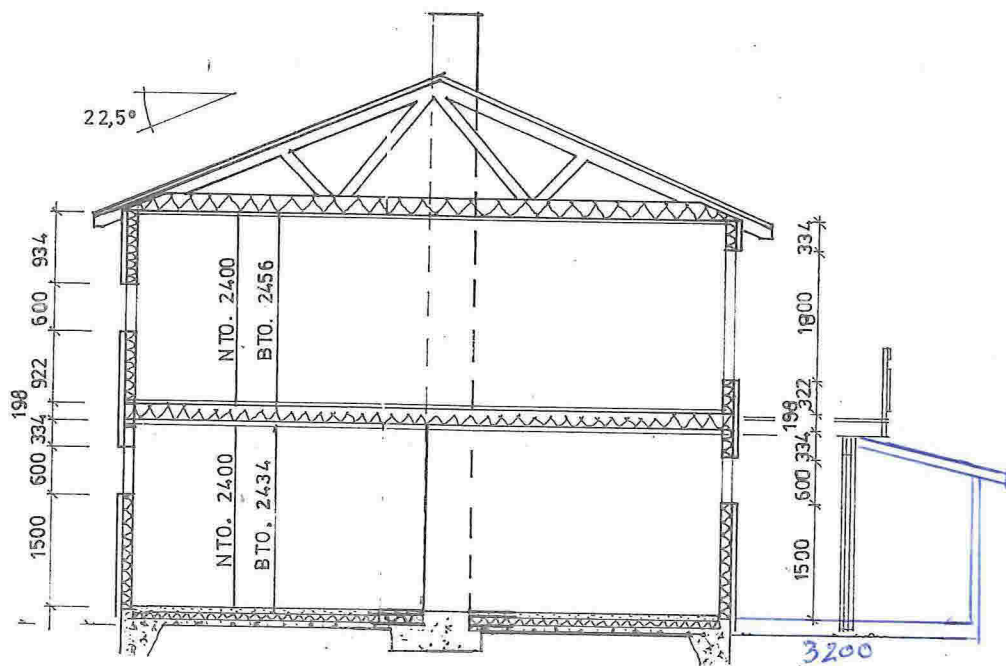

SNITT



Undertegnede takstmann bevitner at huset er oppført i overensstemmelse med de godkjente tegninger


Sted Navn

Dato Navn


Byggherre *Villanger & Sønner A/S*
 G.nr *188* Bt.nr *1a, 1b* Tomt nr.
 Byggested *FELT E + Knarvik*
 Kommune *Lindås*

1 dag.
Før endret.

ARKIV

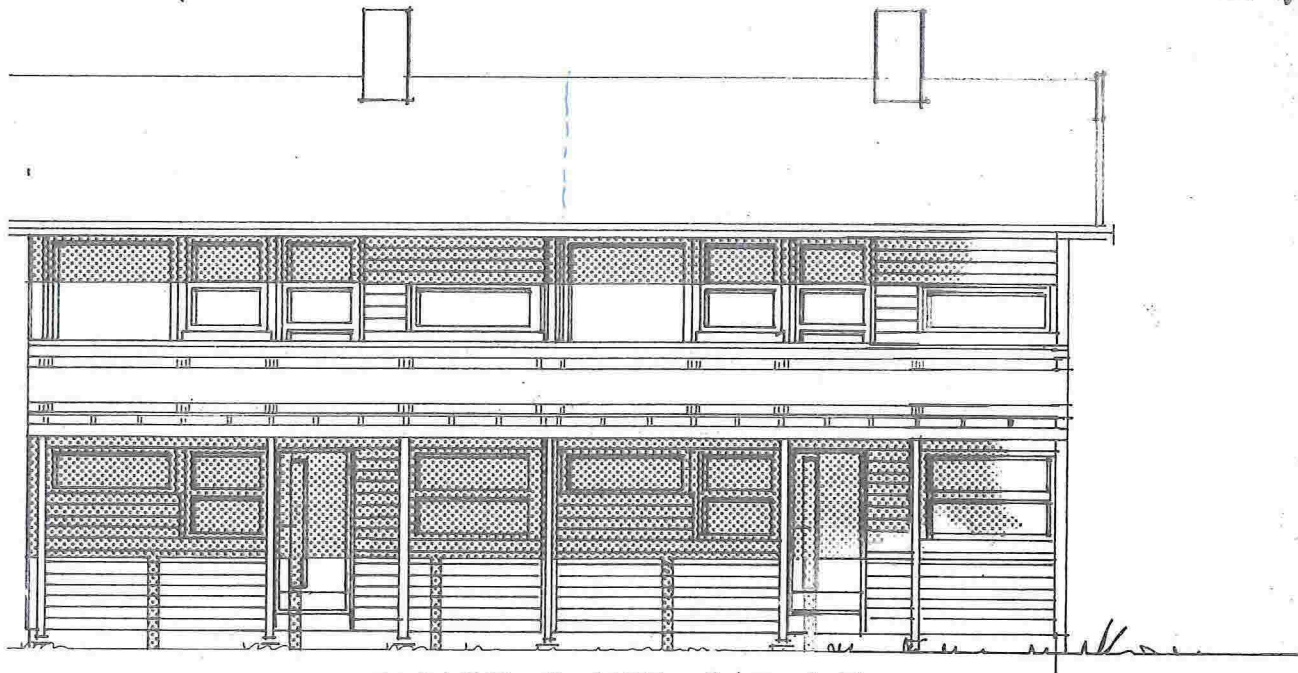

FASADE C MOT SØR-ØST

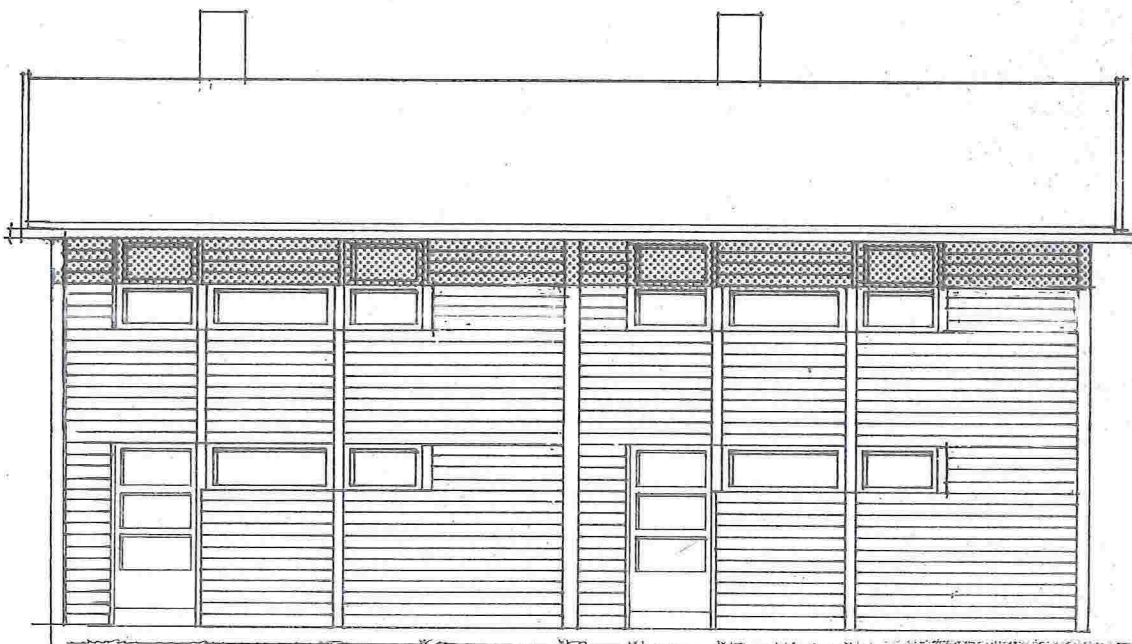

FASADE A MOT NORD-VEST

LINDAS KONTOR
TEKNISK SJEF

00007 02.01.85

Arkiv nr. 188-

Rw. 14.03.85 J.H.K.
REV.: 6.10.82 ed

HANDSAMA DEN
15 MAI 1985
LINDAS BYGNINGSRÅD

PLANER, SNITT og FASADER

NES III


SYSTEMHUS NORGE A/S BODØ TLF 081-60655

TEGN: 16-3-81
MÅL: 1:100


009



Idag
Før endret.

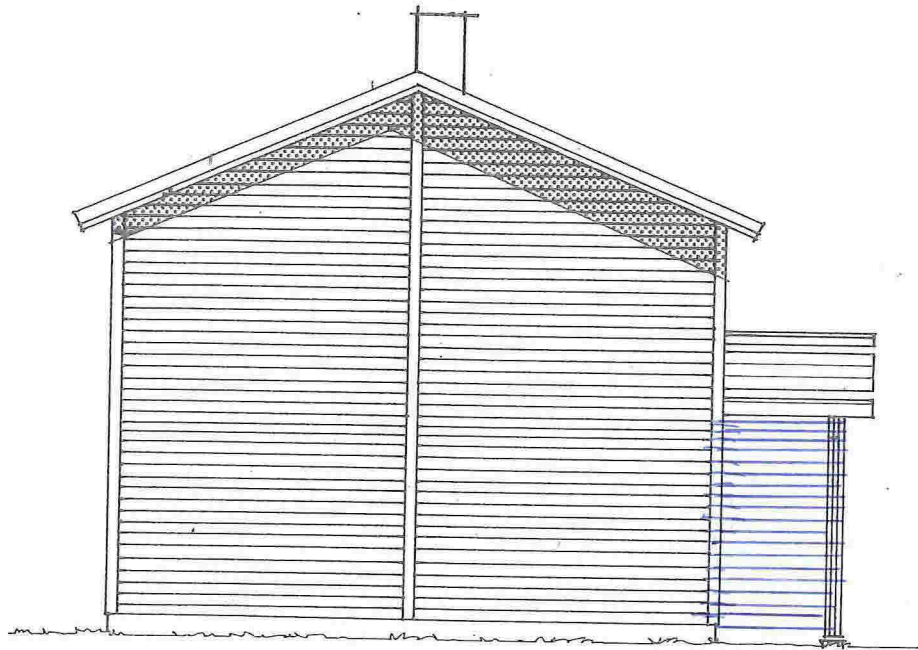

FASADE B/D MOT SØR-VEST

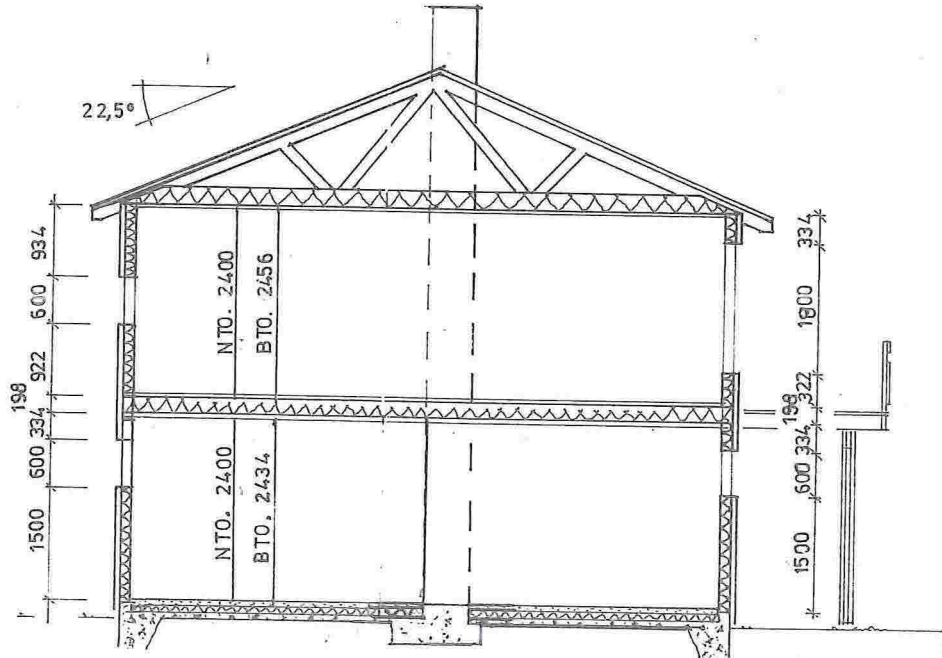

SNITT

Undertegnede takstmann bevitner at huset er oppført
i overensstemmelse med de godkjente tegninger

Sted Navn

Dato Navn

Byggherre *Villanger & Sønner A/S*


G.nr 188 . Bt.nr 1a, 1b.
Tomt nr.

Byggested *FELT E + Knarvik*


Kommune *Lindås.*

ny skyvedør
omsøket tiltak.

ARKIV

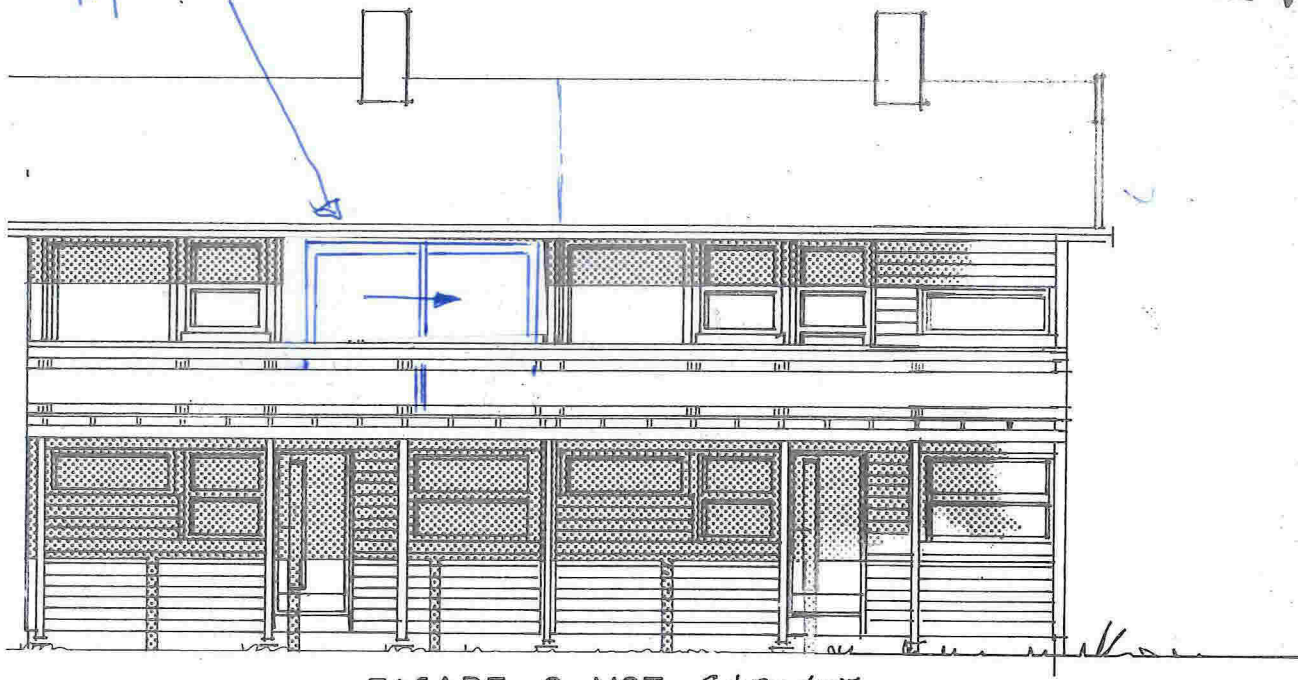

FASADE C MOT SØR-ØST

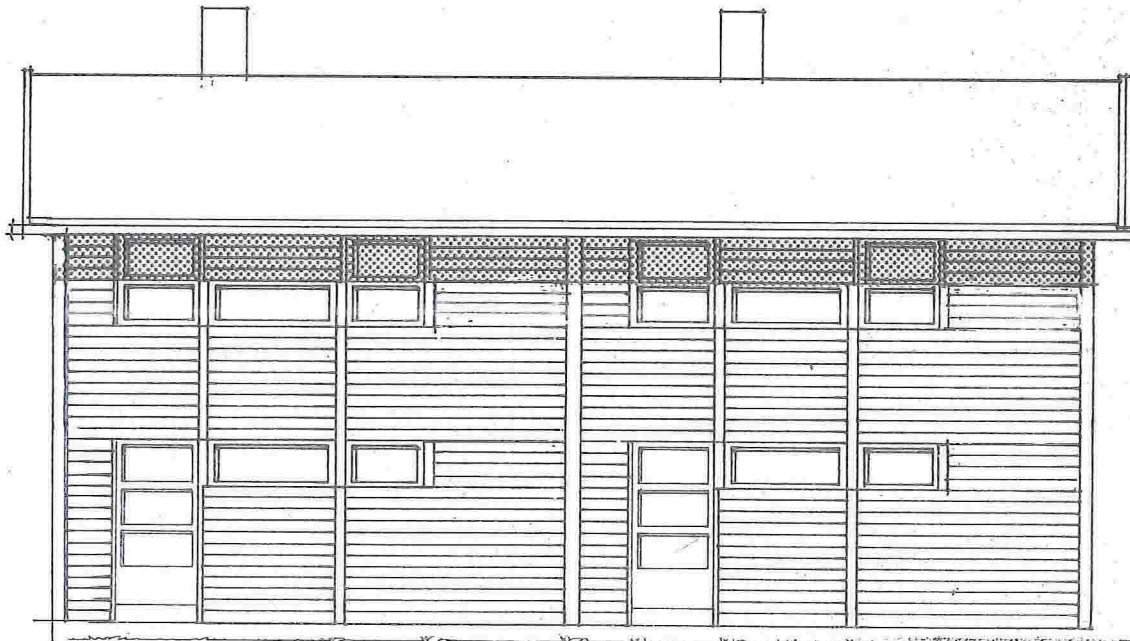

FASADE A MOT NORD-VEST

LINDÅS BYGNINGSRÅD
TEKNIKK SLEP

09887 02.04.85

Arkiv nr. 188-

Rev. 14.03.85 J.H.H.
REV. 6.10.82 ed

TEGN: 16-3-81
MÅL: 1:100

HANDSAMÅ DEN
15 MAI 1985
LINDÅS BYGNINGSRÅD

PLANER, SNITT og FASADER

NES III

SYSTEMHUS NORGE A/S. BODØ TLF. 081-60655

009

2 m
2 m

