



LINDÅS KOMMUNE

Eining for Teknisk drift

Ferdigmelding

Skjemaet skal nyttast ved arbeid som vedkjem tilknytning til kommunale vass- og avlaupsleidningar.

Utfylt skjema skal sendast:

Lindås kommune
Teknisk drift, VA-avdelinga,
Kvernhusmyrane 20
5914 ISDALSTØ, *så snart anlegget er ferdig.*

LINDÅS KOMMUNE	
Klassering	
25. 06. 2015	
Ark saksnr. 14/2538	Løpenr.
Saksl.	Tilgangskode

Gjeld byggjearbeid på følgjande eigedom:

Gnr/Bnr: 196/157	Adressa til eigedommen: Midtgård/leknes 5915 Hjelmås
------------------	--

Utførande rørleggjar:

Føretaksnamn: Lindås VVS N.T AS	
Adresse: PB 42	Tlf:
Kontaktperson: Jan Erik Helland	Mobiltlf. (kontaktperson) 98039987


Målsetting /beskriving av utført arbeid:

1. Utvendig stengeventil, tilkoplingsstad, kummer m.v. skal visast og målsetjast nøyaktig. Det skal førast på røyrdimensjonar, også for offentlege leidningar.
2. Godkjent føretak skal sørge for at det føreligg situasjonsplan som viser private vass- og avlaupsanlegg, **slik det er bygd**.
Situasjonsplanen skal leverast med ferdigmeldinga til kommunen for arkivering.
3. Sjå spesielt Standard abonnementsvilkår for vatn og avløp, administrative bestemmelser pkt. 2.1 og tekniske bestemmelser pkt. 2.5.1.

Dato/ underskrift av utførande rørleggjar.

Jan Erik Helland 16.06-15



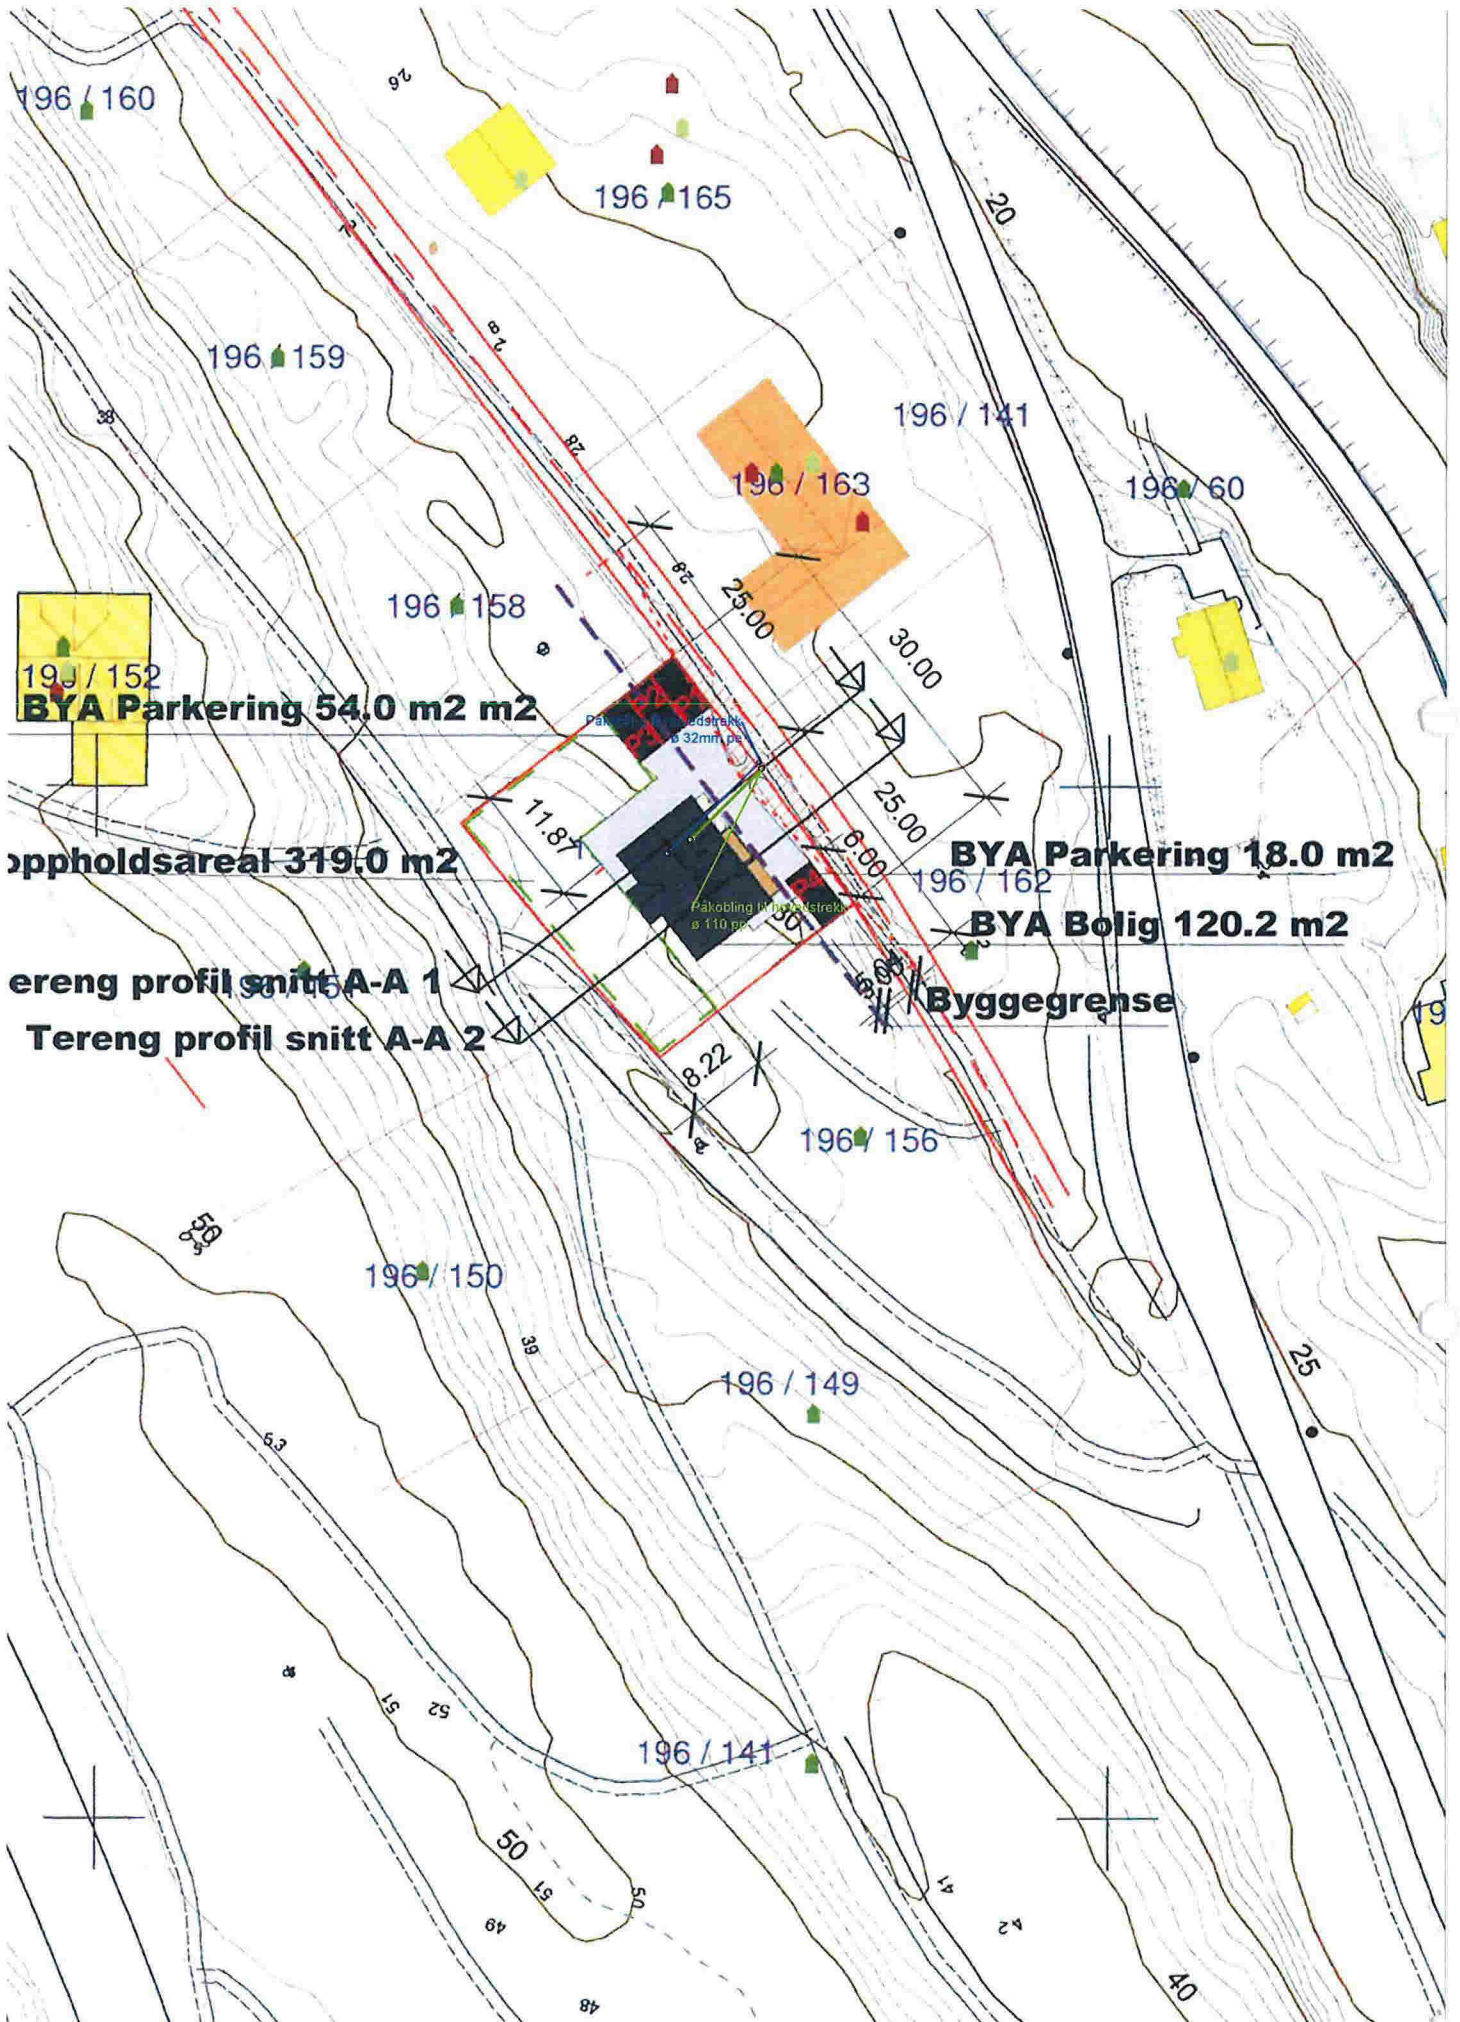

19J / 152

BYA Parkering 54.0 m2 m2

Oppholdsareal 319.0 m2

Tereng profil snitt A-A 1

Tereng profil snitt A-A 2

BYA Parkering 18.0 m2

BYA Bolig 120.2 m2

Byggegrense

196 / 165

196 / 159

196 / 141

196 / 163

196 / 60

196 / 158

196 / 162

196 / 156

196 / 150

196 / 149

196 / 141

6.7

51

52

50

51

50

49

48

41

42

40

25

20

26

38

39

38

-1

-2

