

Kommunens saksnr.
2013/539



Søknad om ferdigattest

Pbl § 21-10, SAK10 §§ 8-1 og 8-2

Søknaden gjelder							
Eiendom/ byggested	Gnr.	Bnr.	Festenr.	Seksjonsnr.	Bygningsnr.	Bolignr.	Kommune
	195	92 og 97					Lindås Kommune
	Adresse				Postnr.	Poststed	
Storneset 6				5915	HJELMÅS		

Ferdigattest	
Tilfredsstillert tiltaket kravene til ferdigattest?	<input checked="" type="checkbox"/> Ja <input type="checkbox"/> Nei Hvis nei, fyll ut informasjonen nedenfor.
Det gjenstår følgende arbeider av mindre vesentlig betydning som vil bli utført innen 14 dager:	Dato 04.04.2014
Type arbeider	Mindre sluttmonteringsarbeid, grusing av uteområder
Bekreftelse på at disse arbeidene er utført vil være kommunen i hende innen:	Dato

Oppdatert dokumentasjon	
Er det foretatt ikke søknadspåtliggende endringer/justeringer i forhold til tillatelsen?	
<input type="checkbox"/> Ja <input checked="" type="checkbox"/> Nei	Hvis ja, vedlegg oppdatert situasjonsplan, tegninger eller dokumentasjon som viser hva som er utført.

Sluttrapport for avfall		
Sluttrapport av	Dato	Vedlegg nr.
		K -
Ansvarlig søker forplikter seg til å påse at sluttrapporten blir ajourført og oppbevart.		

Varmesystem				
Energiforsyning		Varmefordeling		Ikke relevant
<input checked="" type="checkbox"/> Elektrisitet	<input type="checkbox"/> Sol	<input type="checkbox"/> Vannbåren gulvvarme	<input type="checkbox"/> Luftoppvarming	
<input checked="" type="checkbox"/> Biobrensel	<input type="checkbox"/> Gass	<input type="checkbox"/> Vannbåren radioator	<input checked="" type="checkbox"/> Kamin/ovn/peis	
<input type="checkbox"/> Varmepumpe - luft	<input type="checkbox"/> Olje/parafin	<input checked="" type="checkbox"/> Elektriske varmekabler	<input type="checkbox"/> Annet	
<input type="checkbox"/> Varmepumpe - berg/sjø	<input type="checkbox"/> Annet	<input type="checkbox"/> Elektriske panelovner		
<input type="checkbox"/> Fjernvarme/spillvarme				

Erklæring	
<input checked="" type="checkbox"/>	Det bekreftes at tilstrekkelig dokumentasjon som grunnlag for driftsfasen er overlevert byggverkets eier


Vedlegg			
Beskrivelse av vedlegg	Gruppe	Nr. fra – til	Ikke relevant
Situasjonsplan, avkjøringsplan	D	-	<input type="checkbox"/>
Tegninger, plan, snitt, fasade	E	-	<input type="checkbox"/>
Redegjørelser/kart	F	-	<input type="checkbox"/>
Gjennomføringsplan	G	1 - 1	<input type="checkbox"/>
Sluttrapport for avfallsplan og miljøsaneringsbeskrivelse	K	-	<input type="checkbox"/>
Boligspesifikasjon i matrikkelen	H	-	<input type="checkbox"/>
Uttalelser fra andre offentlige myndigheter	I	-	<input type="checkbox"/>
Andre vedlegg	Q	-	<input type="checkbox"/>

Underskrifter					
Ansvarlig søker for tiltaket (for tiltak etter pbl § 20-1)			Tiltakshaver (bare for tiltak uten ansvarlig søker pbl § 20-2)		
Foretak			Navn		
Reigstad Bygg og Eiendom as					
Kontaktperson	Telefon	Mobiltelefon	Kontaktperson	Telefon	Mobiltelefon
Kiell Reigstad	92608236	977 47 964			
E-post			E-post		
post@reigstadbygg.no					
Dato	Underskrift		Dato	Underskrift	
04.04.2014	<i>Kiell</i>				
Gjentas med blokkbokstaver			Gjentas med blokkbokstaver		
KIELL REIGSTAD					

Gjennomføringsplan

Eiendom/ byggested 195	Gnr. 195	Bnr. 92 og 97	Festnr. 	Seksj.nr. 	Bygn.nr. 	Kommune Lindås Kommune	Versjonsnr. 2	Dato 02.04.2014	Signatur, ansv. søker 
						Poststed HJELMÅS	Postnr. 5915		

Beskrivelse av fagområde, ansvarsområde, tiltaksklasse (i hhv. prosjektering, utførelse og uavhengig kontroll)		Kryss for planlagt samsvarserklæring / kontrollertklæring erstattes med dato når denne foreligger				Foretakets navn og org.nr.		Søknad om planlagt samsvarserklæring / kontrollertklæring			
Alle fagområder i tiltaket	Beskrivelse hentet fra søknad om ansvarsrett	Tiltaks-klasse	(1)	(2)	(3)	(4)	(5)	(6)	(7)	(8)	(9)
PRO Grunn og bygg	PROSJEKTERING	1	Overordnet ansvar for prosjektering: Grunn og Bygg		Reigstad Bygg og Eigedom as 982 231 345			07.02.2013			<input checked="" type="checkbox"/>
PRO Sanitær	PROSJEKTERING	1	Prosjektering av sanitærinstallasjoner		Hjelmås VVS as 906899888			29.01.2013			<input checked="" type="checkbox"/>
UTF utsikking/innmåling	UTFØRING	1	Innmåling og utsikking av tiltak		Lindås kommune V/ oppmålingsavd					10.09.2013	<input checked="" type="checkbox"/>
UTF Grunn og bygg	UTFØRING	1	Overordnet ansvar for utførelse: Grunn og Bygg							02.04.2014	<input checked="" type="checkbox"/>
UTF Sanitær	UTFØRING	1	Rørinstallasjoner Sanitærlegg							02.04.2014	<input checked="" type="checkbox"/>
UK Våtrom	UKONTROLL	1	Kontroll av våtrom (i boliger)		Byggester Skare as 995 081 954					03.04.2014	<input checked="" type="checkbox"/>
UK Lufttetthet	UKONTROLL	1	Kontroll av lufttetthet (i nye boliger)		Byggester Skare as 995 081 954					03.04.2014	<input checked="" type="checkbox"/>

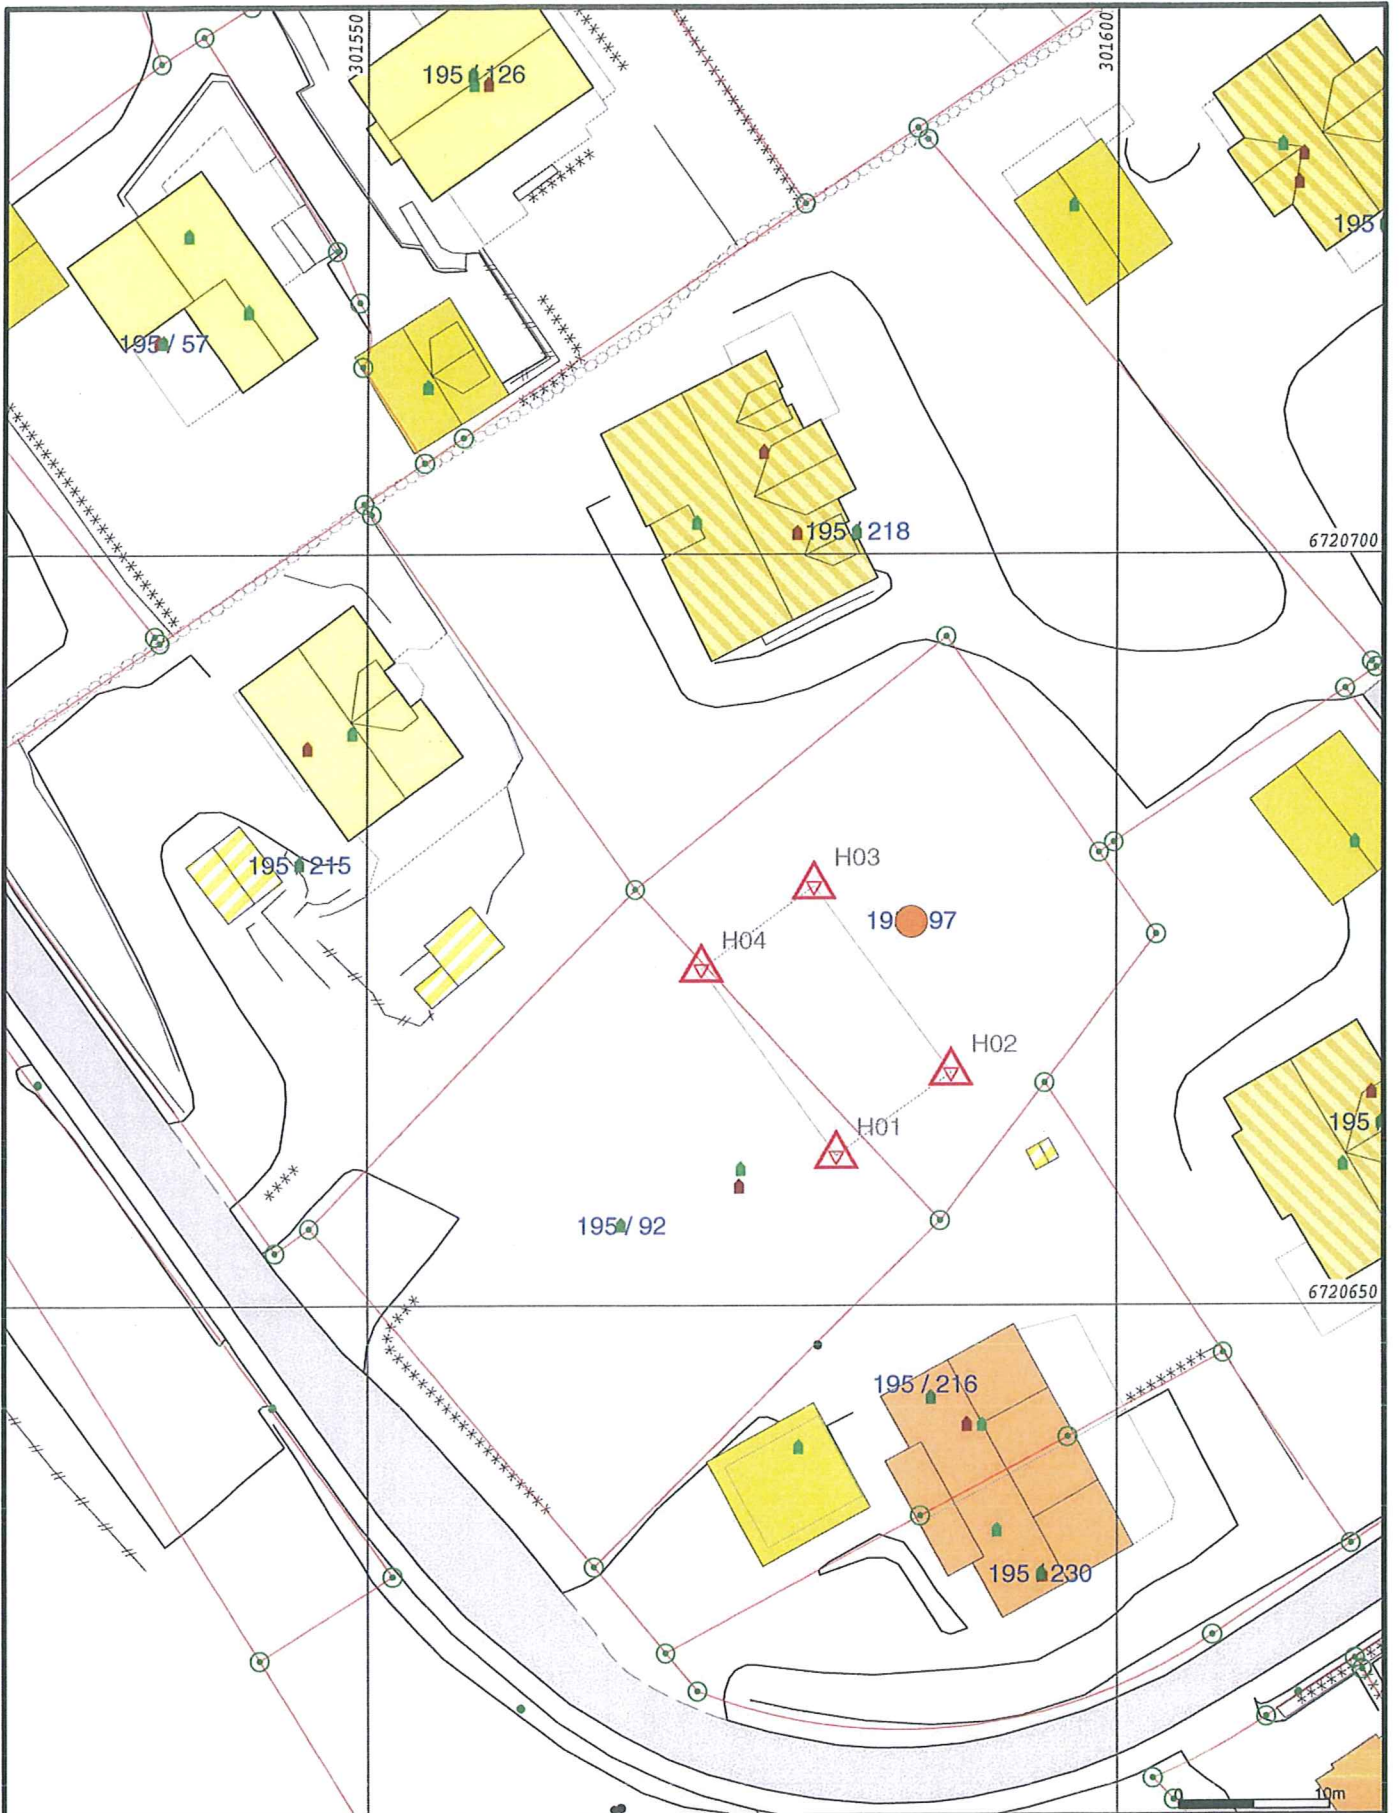

- | | |
|--------------------------|-------------------|
| — Målte Grenser | ■ Større bustader |
| — Registrerte Grenser | ■ Hytte/feriehús |
| - Udefinert grenser | ■ Garasje/uthus |
| ↑ Terrengmålte grense | ■ Industri/lager |
| ○ Konstruert grensepunkt | ■ Andre bygg |
| ■ Bolig | |
| ■ Bustad m/leilighet | |
| ■ Våningshus | |
- Beliggenhet og høyer må oppfattes som orienterende.



Lindås kommune
Geodata avdeling
Kontrollmåling Nybygg Grunnmur

Dato: 2013.09.10
Sign: eir *Eyde*

Gnr 195 bnr 92 og 97

N
Målestokk
1:500

195-92k.kof

```

-00 FFFFFFFFFFFFFFFFFFFFFFFFFFFFFFFFFFFFFFFFFFFFFFFFFFFFFFFFFFFFFFFFFFFFFFFFFF
-01 OOOOOOOOOOOO DDDDDDDDDDD VVVVVVVVVVVV KKKKKKKKKKKK OOOOOOOOOOOO
-02 SSSSSSSSSS KKKKKKKK NNNNNNNN TTTTTTTT TTTTTTTT II.III Bk MMMMMMM
-03 TTTTTTTTTT KKKKKKKK HHH.HHHH VVV.VVVV AAAA.AAA SS.SSS Bk MMMMMMM
-04 TTTTTTTTTT KKKKKKKK HHH.HHHH DDDD.DDD AAAA.AAA SS.SSS Bk MMMMMMM
-05 PPPPPPPPPP KKKKKKKK XXXXXXXX.XXX YYYYYYY.YYY ZZZZ.ZZZ Bk MMMMMMM
-06 PPPPPPPPPP KKKKKKKK PPPPPPPP.PPP AAAAAAA.AAA ZZZZ.ZZZ Bk MMMMMMM
-07 PPPPPPPPPP KKKKKKKK dXXXXXXXX.XXX dYYYYYY.YYY dZZZ.ZZZ Bk MMMMMMM
-08 Epi E1 E2 E3 E4
-09_Pi Sammenheng FFFFFFFFFFFFFFFFFFFFFFFFFFFFFFFFFFFFFFFFFFFFFFFFFFFFFFFFFF MMMMMMM
-00 Leica Geosystems AG Kontrollmåling Gnr 195 bnr 92 og bnr 97
-00 Instrument: CS15 Måledato: 10.09.2013
-00 Målejobb: 195-92k Operatør: er
-00 Jobbeskrivelse:
05 M-Ref 0038 6718218.805 296622.928 65.488 0.000
05 h01 6720659.968 301581.394 33.527 0.010
05 h02 6720665.493 301588.971 33.513 0.012
05 h03 6720677.922 301579.921 33.516 0.010
05 h04 6720672.398 301572.339 33.514 0.011

```


Innmålt grunnmur

Knarvik 10.09.2013

Lindås Kommune Geodata avd.

Einar Rydland

Lindås kommune

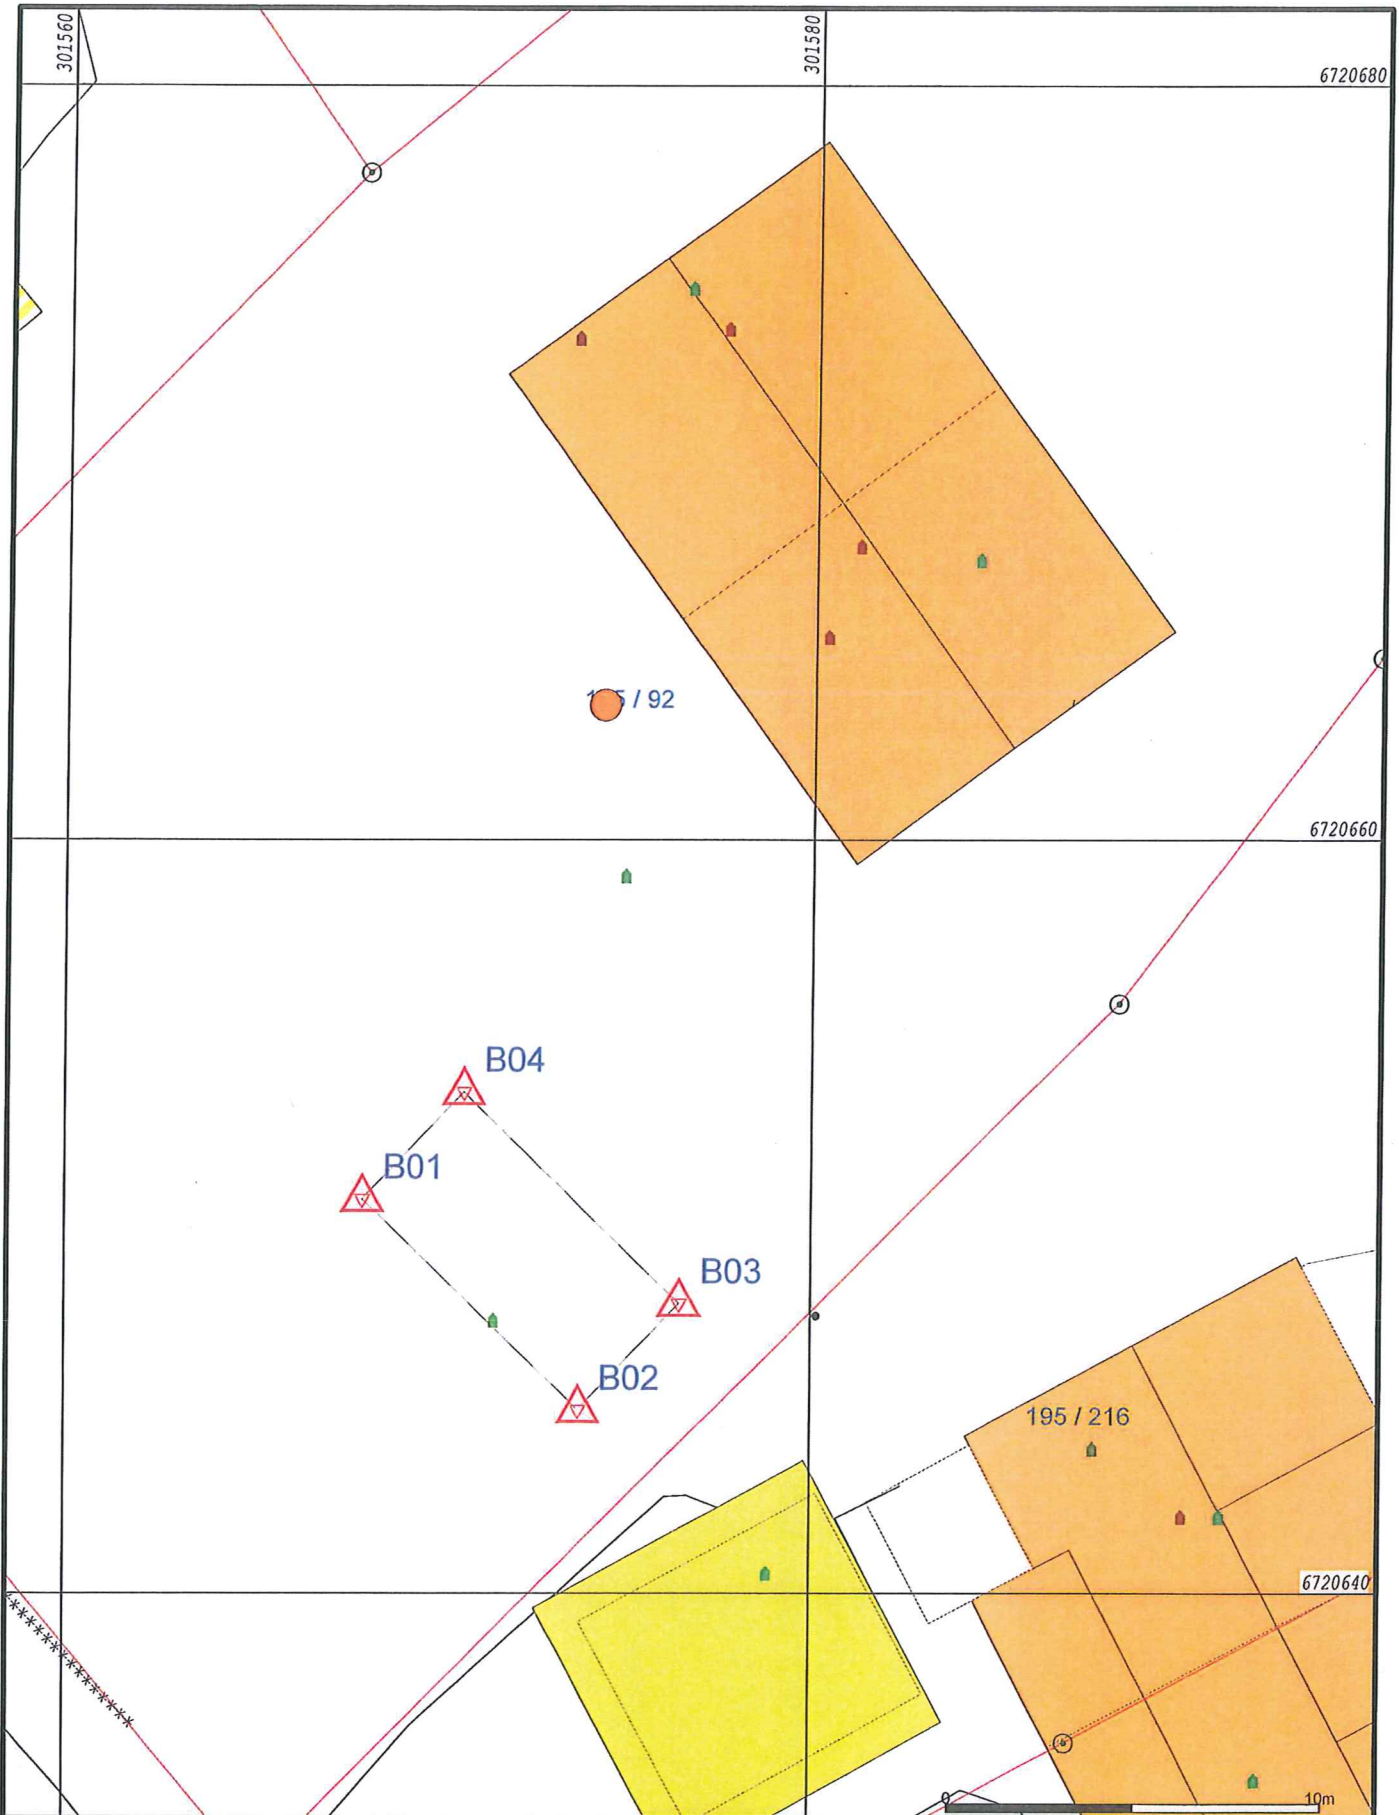

- Målte Grenser
- Registrerte Grenser
- ⊥ Udefinert grenser
- ⊥ Terrengmålte grense
- ⊥ Konstruert grensepunkt
- ⊥ Bolig
- ⊥ Bustad m/leilighet
- ⊥ Våningshus
- Storre bustader
- Hytte/feriehuis
- Garasje/uthus
- Industri/lager
- Andre bygg

Beliggenhet og høyder må oppfattes som orienterende.



Boder

Lindås kommune
Geodata avdeling



Målestokk
1:200

Lindås kommune
Dato: 2014.07.10
Sign: liei

Gnr 195 bnr 92

195-92BOD

-00 FF
-01 000000000000 DDDDDDDDDDD VVVVVVVVVVVV KKKKKKKKKKKKK 000000000000
-02 SSSSSSSSSS KKKKKKKK NNNNNNNN TTTTTTTT TTTTTTTT II.III Bk MMMMMMM
-03 TTTTTTTTTT KKKKKKKK HHH.HHHH VVV.VVVV AAAA.AAA SS.SSS Bk MMMMMMM
-04 TTTTTTTTTT KKKKKKKK HHH.HHHH DDDD.DDD AAAA.AAA SS.SSS Bk MMMMMMM
-05 PPPPPPPPPP KKKKKKKK XXXXXXXX.XXX YYYYYYY.YYY ZZZZ.ZZZ Bk MMMMMMM
-06 PPPPPPPPPP KKKKKKKK PPPPPPP.PPP AAAAAA.AAA ZZZZ.ZZZ Bk MMMMMMM
-07 PPPPPPPPPP KKKKKKKK dXXXXXX.XXX dYYYYYY.YYY dZZZ.ZZZ Bk MMMMMMM
-08 Epi E1 E2 E3 E4
-09_Pi Sammenheng FF MMMMMMM
-00 Leica Geosystems AG
-00 Instrument: CS15 Måledato: 04.04.2014
-00 Målejobb: 195-92BOD Operatør: ER
-00 Jobbeskrivelse:
05 M-Ref 0041 6718218.805 296622.928 65.488 0.000
05 B01 6720650.470 301567.958 33.573 0.013
05 B02 6720644.874 301573.815 33.576 0.015
05 B03 6720647.700 301576.505 33.680 0.017
05 B04 6720653.314 301570.686 33.725 0.016

Innmåling Boder Gnr 195 bnr 92

Knarvik 04.04.2014

Lindås Kommune Geodata avd.


Einar Rydland

Lindås Kommune