

Vedlegg
G -



Søknad om personlig ansvarsrett som selvbygger av egen bolig eller fritidsbolig

jf plan- og bygningslovens § 20-1 og forskrift om byggesak (SAK10) § 6-8

Kommunen kan godkjenne person for ansvarsrett som selvbygger av egen bolig eller fritidsbolig, dersom personen sannsynliggjør at arbeidet vil bli utført i samsvar med bestemmelser gitt i eller med hjemmel i plan- og bygningsloven.

Søknaden gjelder						
Gnr.	Bnr.	Festnr.	Seksjonsnr.	Bygningsnr.	Bolignr.	Kommune
Eiendom/ byggested		215 Eidsnesvegen 91	19			Lindås
		Postnr.	Poststed			
		5913	Eikangerjåg			

Omfang av selvbyggeransvar

Søker du om selvbyggeransvar for alle funksjoner og ansvarsområder i tiltaket? Ja Nei

Hvis nei, angi nedenfor hvilke deler av tiltaket det søkes om ansvar for.

Søker

Prosjekterende

Ansvarsområde (prosjektering)
Opplysningene overføres til gjennomføringsplan, kolonne 2)

Tømmer
Betong

Tiltaks-
klasse,
kolonne 3)

1
1
1

Egenerklæring for
prosjektering leveres
til ansvarlig søker.
Benytt blankett 5187.

Utførende

Ansvarsområde (utførelse)
Opplysningene overføres til gjennomføringsplan, kolonne 2)

Tømmer
Betong

Tiltaks-
klasse,
kolonne 3)

1
1
1

Egenerklæring for
utførelse leveres til
ansvarlig søker.
Benytt blankett 5187.

Kompetanse

Jeg kan sannsynliggjøre nødvendig kompetanse ved

Egen utdanning og/eller praksis (kurs)

Bruk av medhjelpers utdanning og/eller praksis

Bruk av innleid foretak

Erklæring og underskrift

Jeg er kjent med reglene om straff og sanksjoner i plan- og bygningsloven kapittel 32, og at det kan medføre reaksjoner dersom det gis uriktige opplysninger.

Jeg erklærer at tiltaket vil bli gjennomført iht. plan- og bygningsloven, herunder byggteknisk forskrift (TEK10).

Selvbygger (tiltakshaver)

Navn

Lars Ludvig Eidsnes

Adresse

Vestre Håbakken 11

Postnr.

4345

Poststed

Bryne

E-post

Telefon

51486873

Mobiltelefon

97010408

Dato


26.6.2015

Underskrift

Lars & Eidsnes

D 9


Gammel
Er

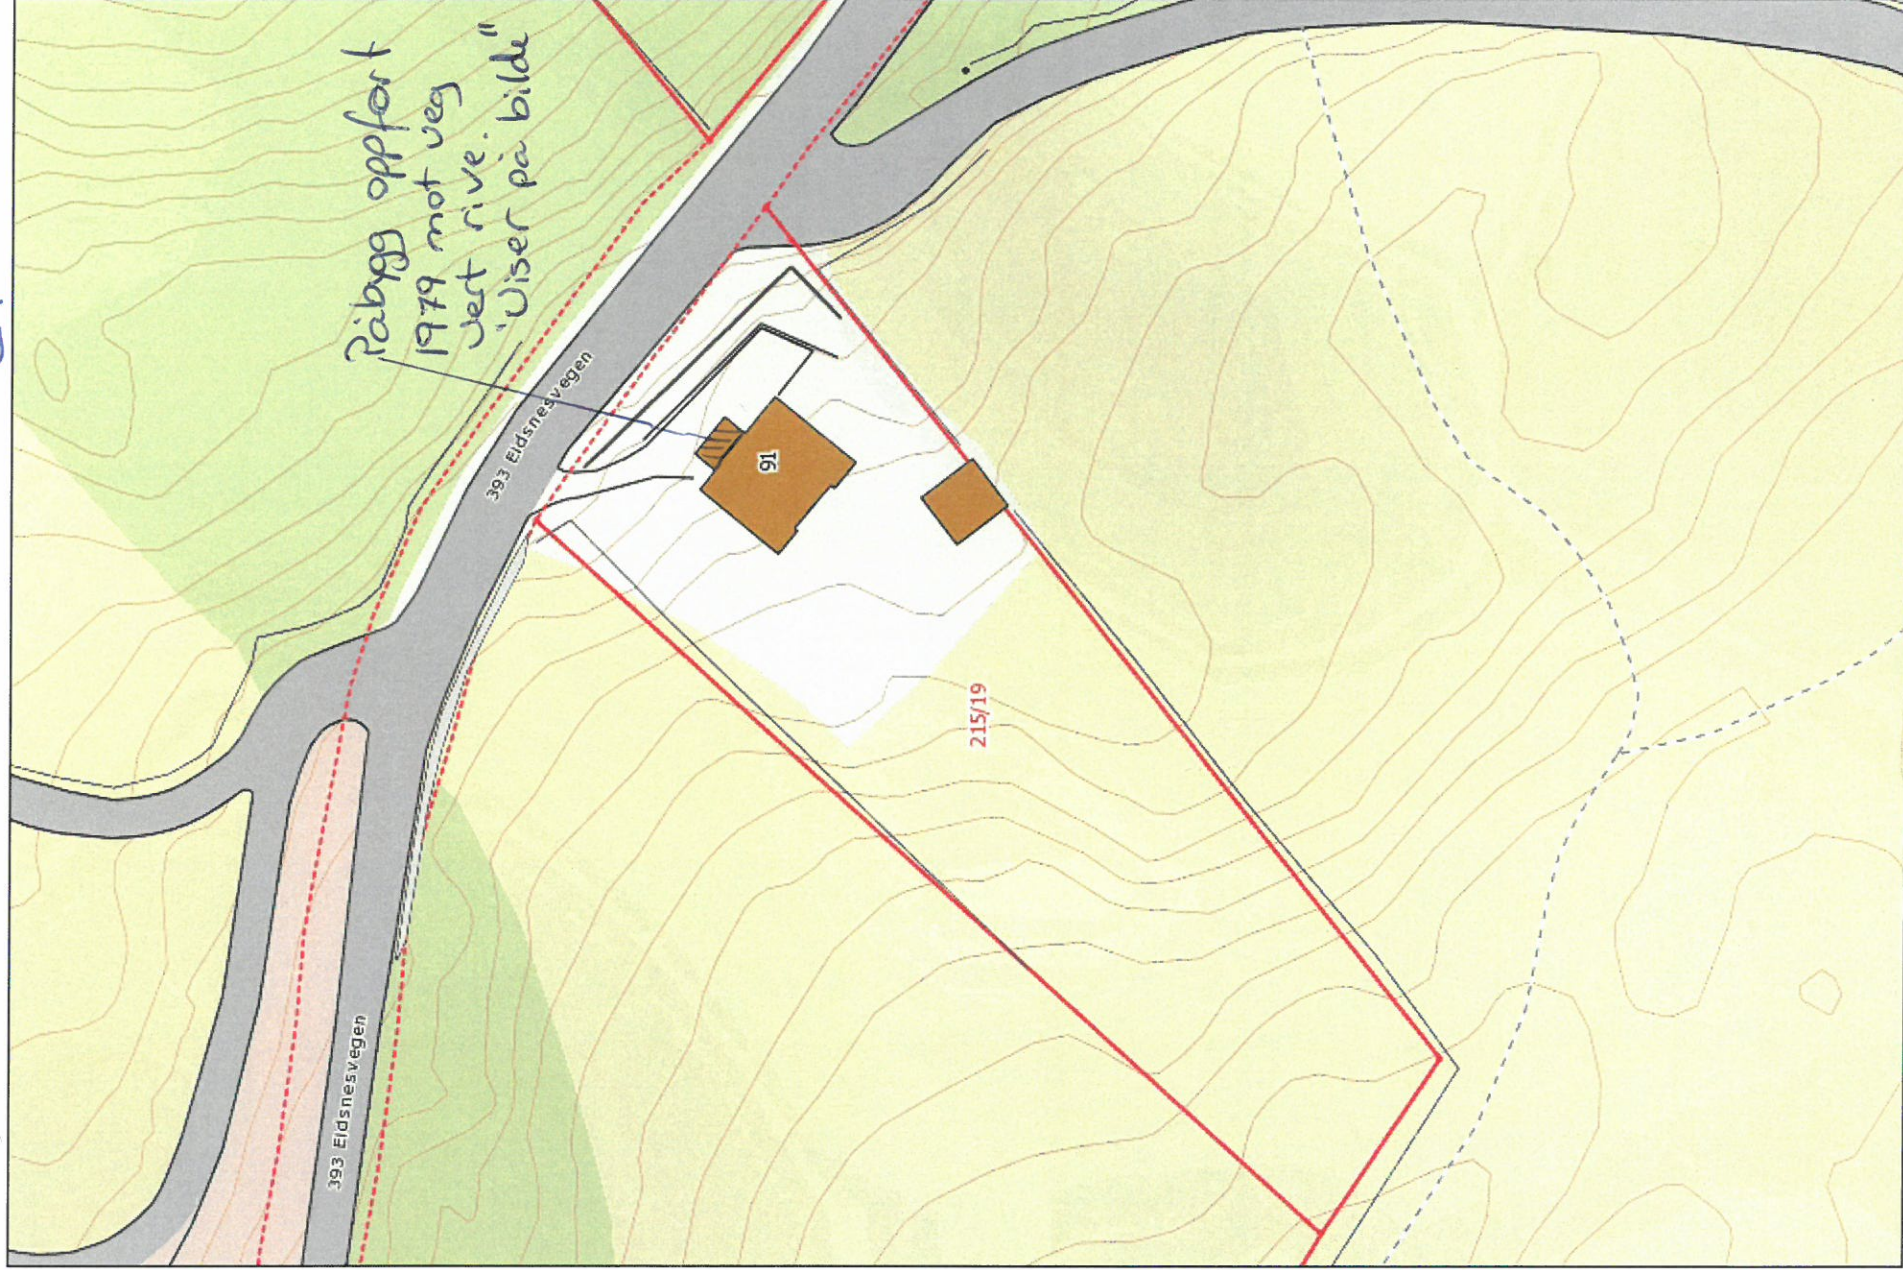

Målestokk: 1:500

D 8

Ny skal bli

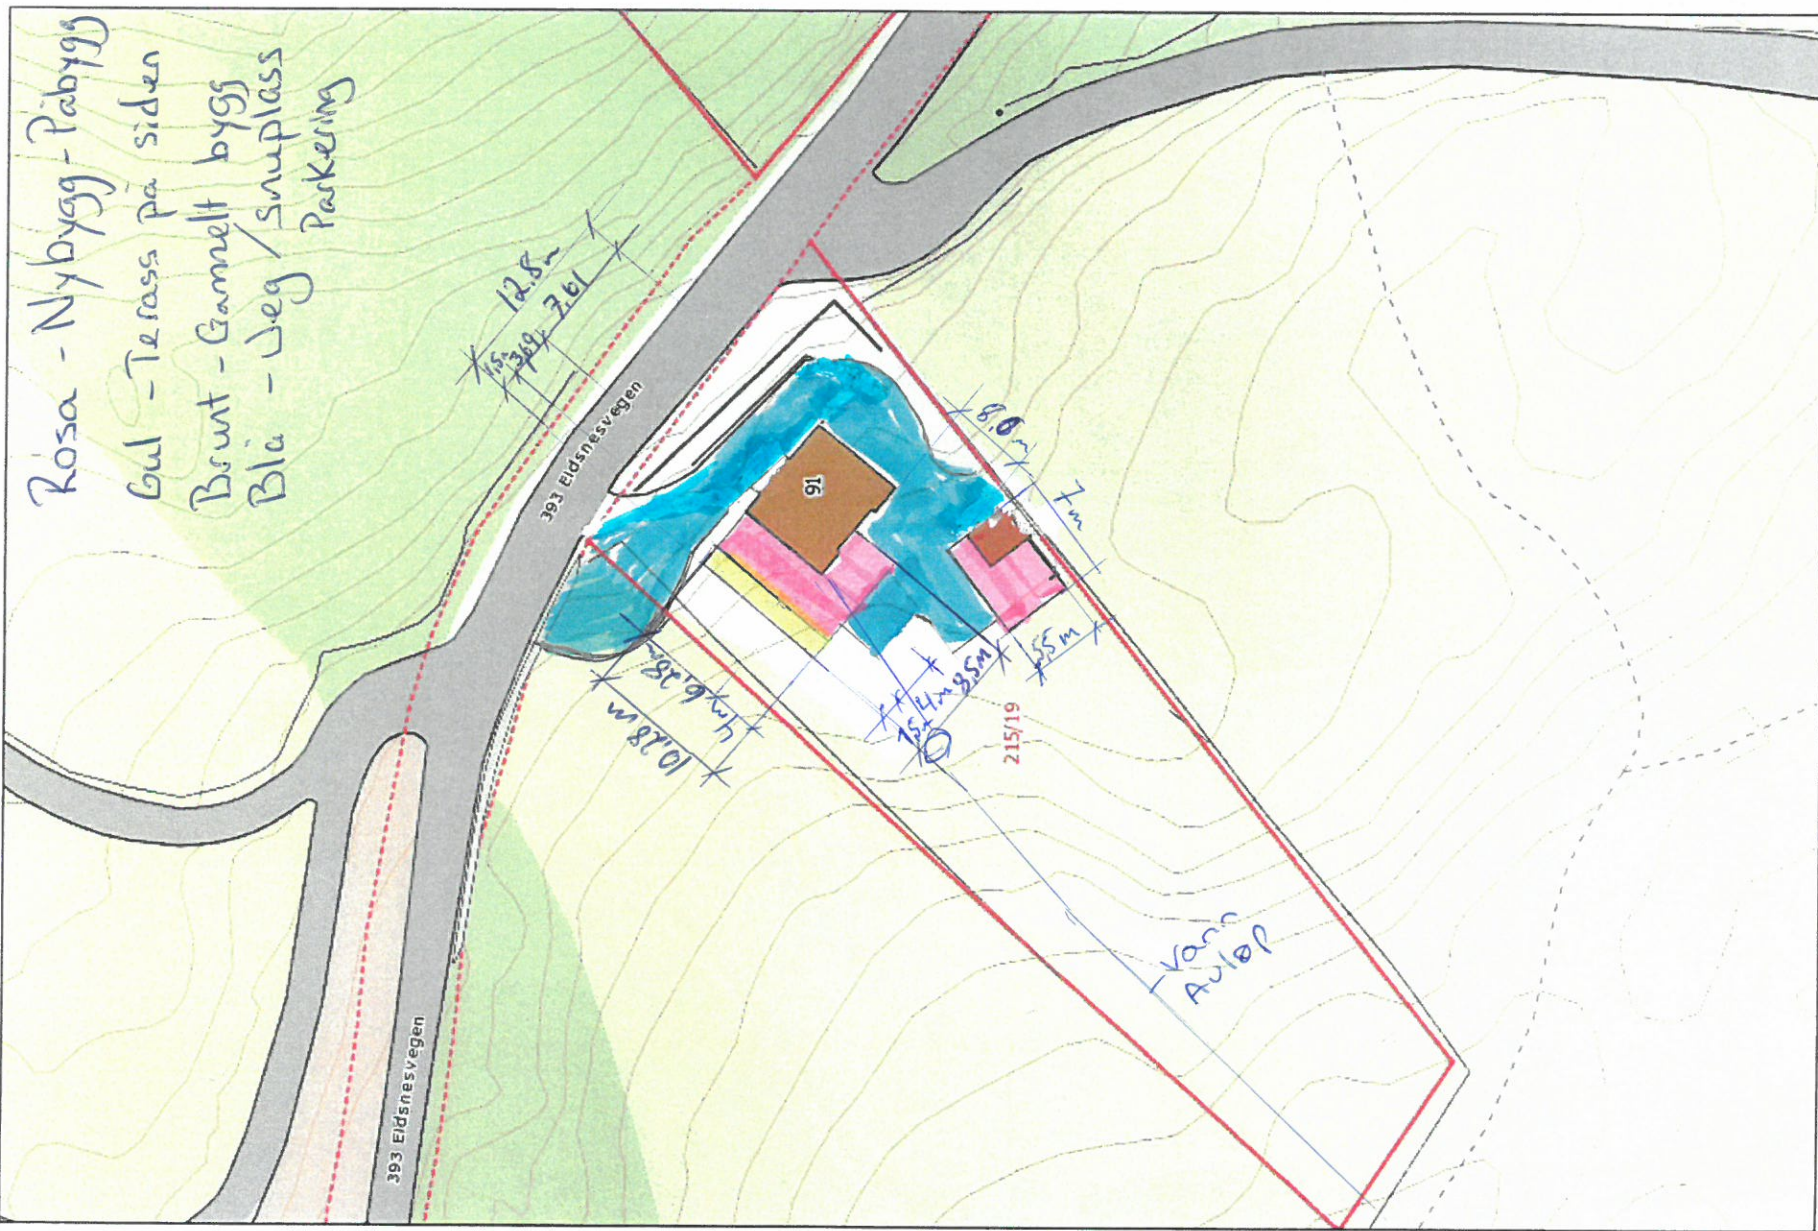

Rosa - Nybygg - Påbygg
 Gul - Terrass på siden
 Brun - Gammelt bygg
 Blå - Veg / Snuplass
 Parkering

Målestokk 1:500