

**For matrikkelenhet:**

Kommune: 1263 - LINDÅS
Gårdsnr.: 106
Bruksnr.: 136

Utskriftsdato/klokkeslett: 24.06.2015 kl. 15:47
Produsert av: Einar Rydland
Attestert av: Lindås kommune

Matrikkelført	
<i>Einar Rydland</i>	24 JUN 2015
Lepem..:	Lindås kommune
	signatur:

Orientering om matrikkelbrev

Matrikkelbrevet er hjemlet i «Lov om eigedomsregistrering» (matrikkelova) av 17. juni 2005. Etter definisjonen i matrikkellovens § 3 d) er matrikkelbrevet en attestert utskrift av matrikkelen som viser alle registrerte opplysninger om en matrikkelenhet ved oppgitt dato.

Om fullstendighet og nøyaktighet i matrikkelbrevet

Matrikkelen ble etablert ved konvertering av data fra tidligere registre. Det kan variere hvor gode disse dataene er med hensyn på fullstendighet og nøyaktighet. I enkelte tilfeller kan grenselinjer manglende helt eller delvis eller være feil registrert. Det kan også være feil og mangler ved registrert bygnings- og adresseinformasjon. Fullstendighet og stedfestningsnøyaktighet er generelt bedre innenfor enn utenfor tettbygd strøk. Vær oppmerksom på at for mange matrikkelenheter og bygg hefter usikkerhet ved arealene som oppgis.

For utfyllende informasjon: www.kartverket.no/matrikkelbrev

Matrikkelenhetsinformasjon

Matrikkelenhets-ID:	1263 - 106/136
Bruksnavn:	
Etableringsdato:	08.10.1992
Skyld:	0
Er tinglyst:	Ja
Har festegrunner:	Nei
Er seksjonert:	Nei

Arealrapport

Tekst

Beregna areal for 106 / 136

Areal (m²) Kommentar
190,9

Eierforhold


Tinglyste eierforhold	Status	Føds.d./org.nr	Navn	Bruksenhets-ID	Adresse	Andel
Hjemmelshaver		270739	FLØYSAND BERIT	FONNEBOSTVEGEN 211	5955 LINDÅS	1 / 1

Forretninger

Forretningstype	Arsak til feilretting	Tinglyssningsstatus	Tinglyssningsstatusdato	Forretningsdato	Matrikkelføringsdato	Signatur
Annen forretningstype			24.06.2015	24.06.2015	1263rye	
Oppmålingsførering		Sendt til tinglysing	24.06.2015	23.06.2015	1263rye	
				Rolle	Matrikkelenhet	Arealendring
				Avgiver	1263 - 106/2	-194,3
				Mottaker	1263 - 106/165	194,3
Annem forretningstype			23.06.2015	24.06.2015	1263rye	
Annem forretningstype			23.06.2015	24.06.2015	1263rye	
Kart- og delingsførering			08.10.1992			
				Rolle	Matrikkelenhet	Arealendring
				Avgiver	1263 - 106/2	-214
				Mottaker	1263 - 106/136	214


Oversiktskart for 106 / 136

Målestøkk 1:1 000
EUREF89 UTM Sone 32

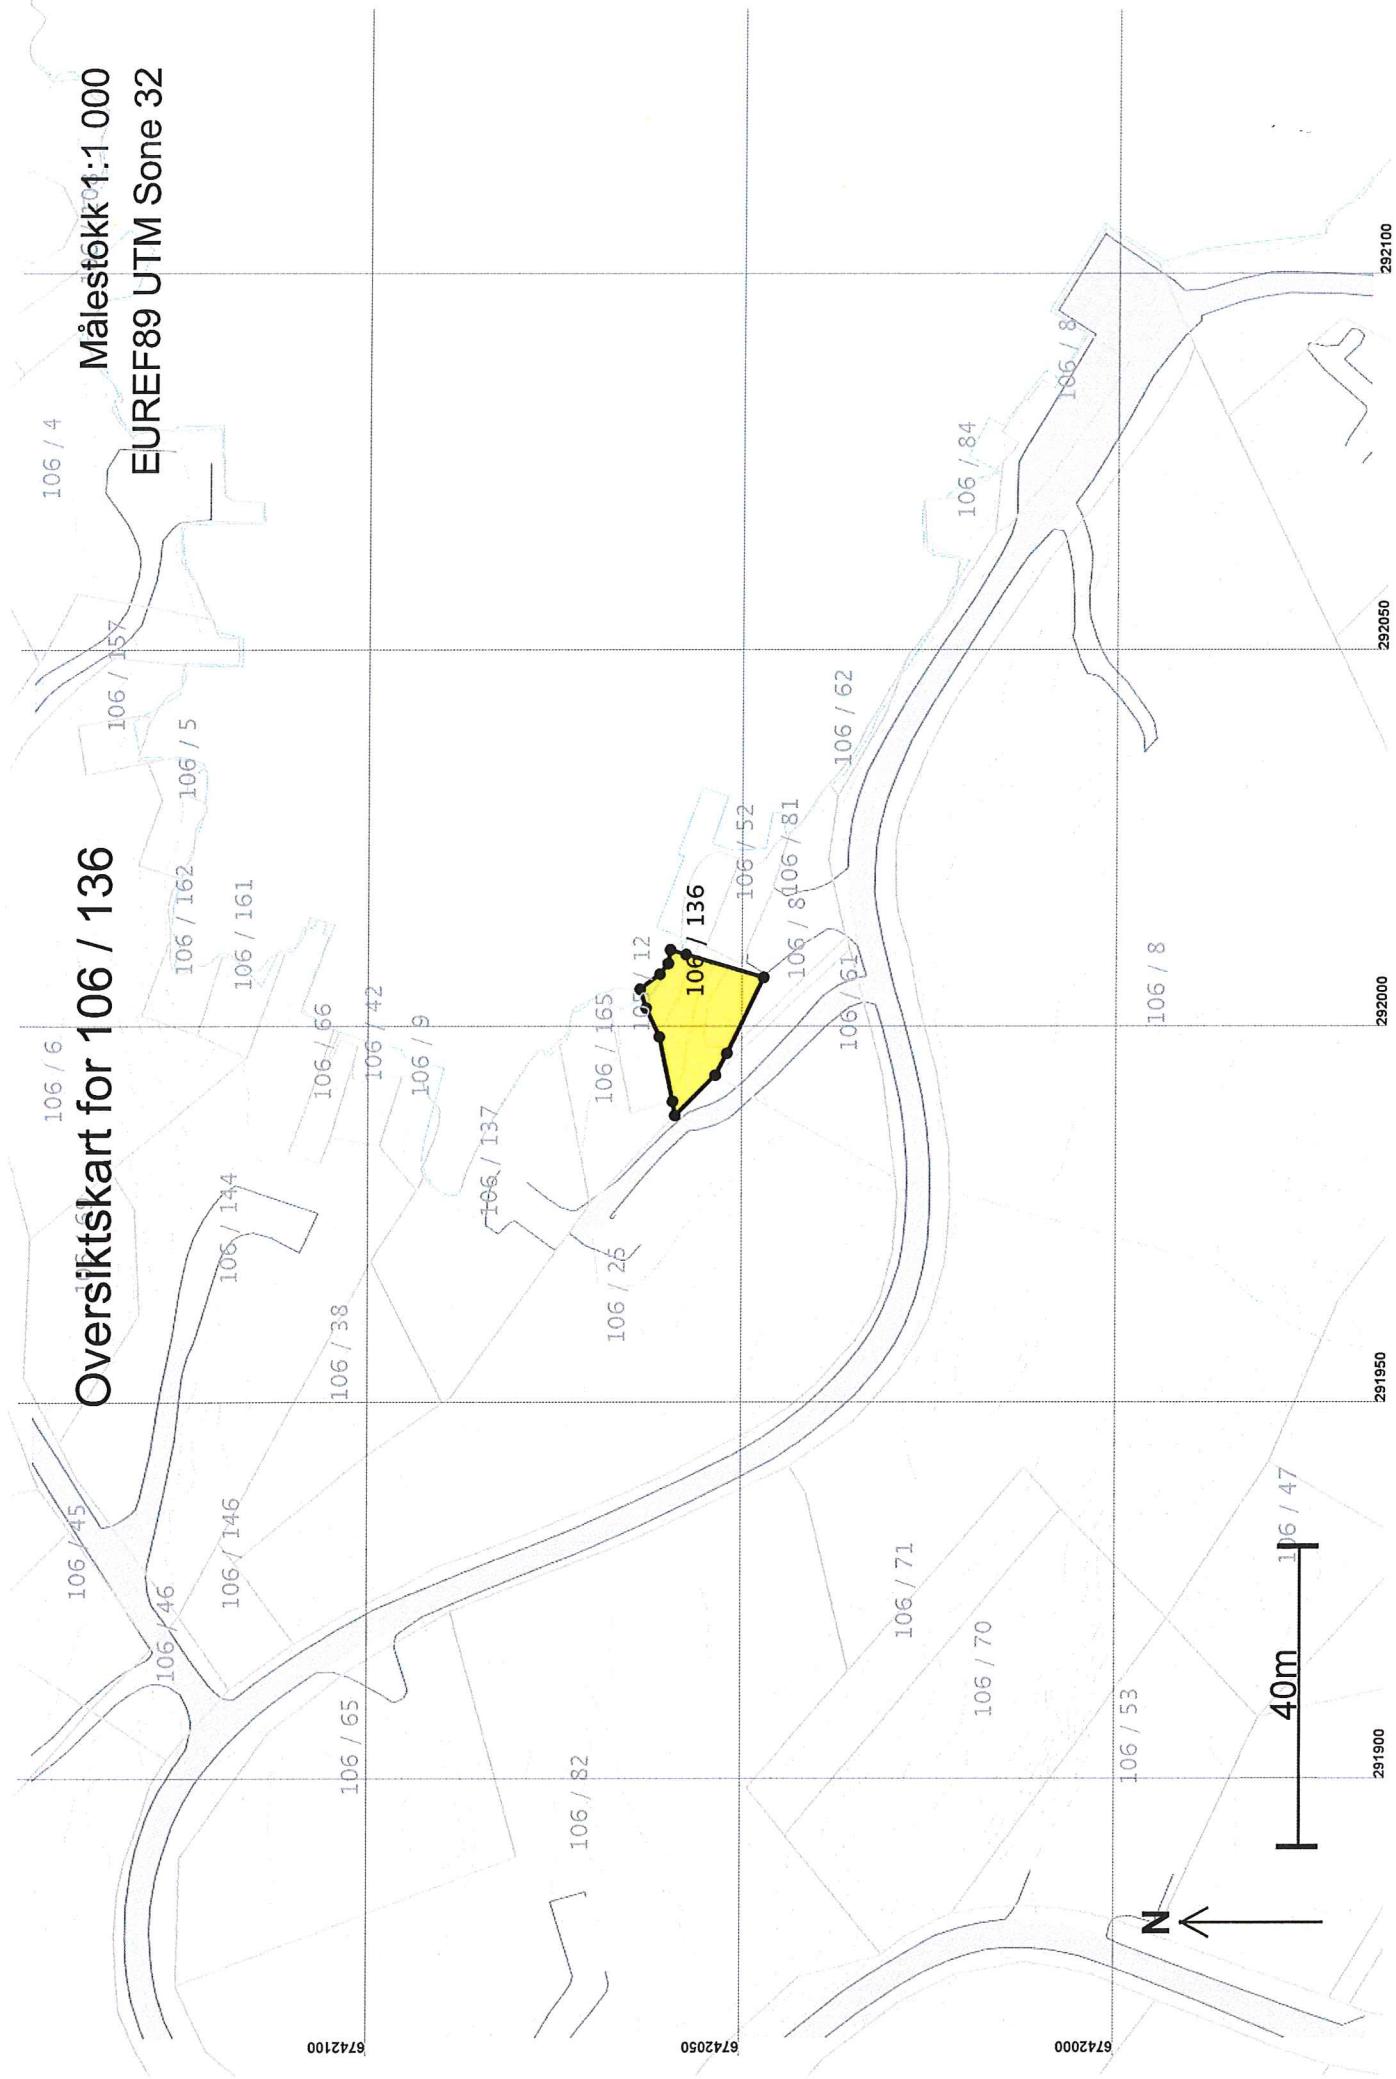

Målestokk 1:250
EUREF89 UTM Sone 32

Teig 1 (Hovedteig)
106 / 136

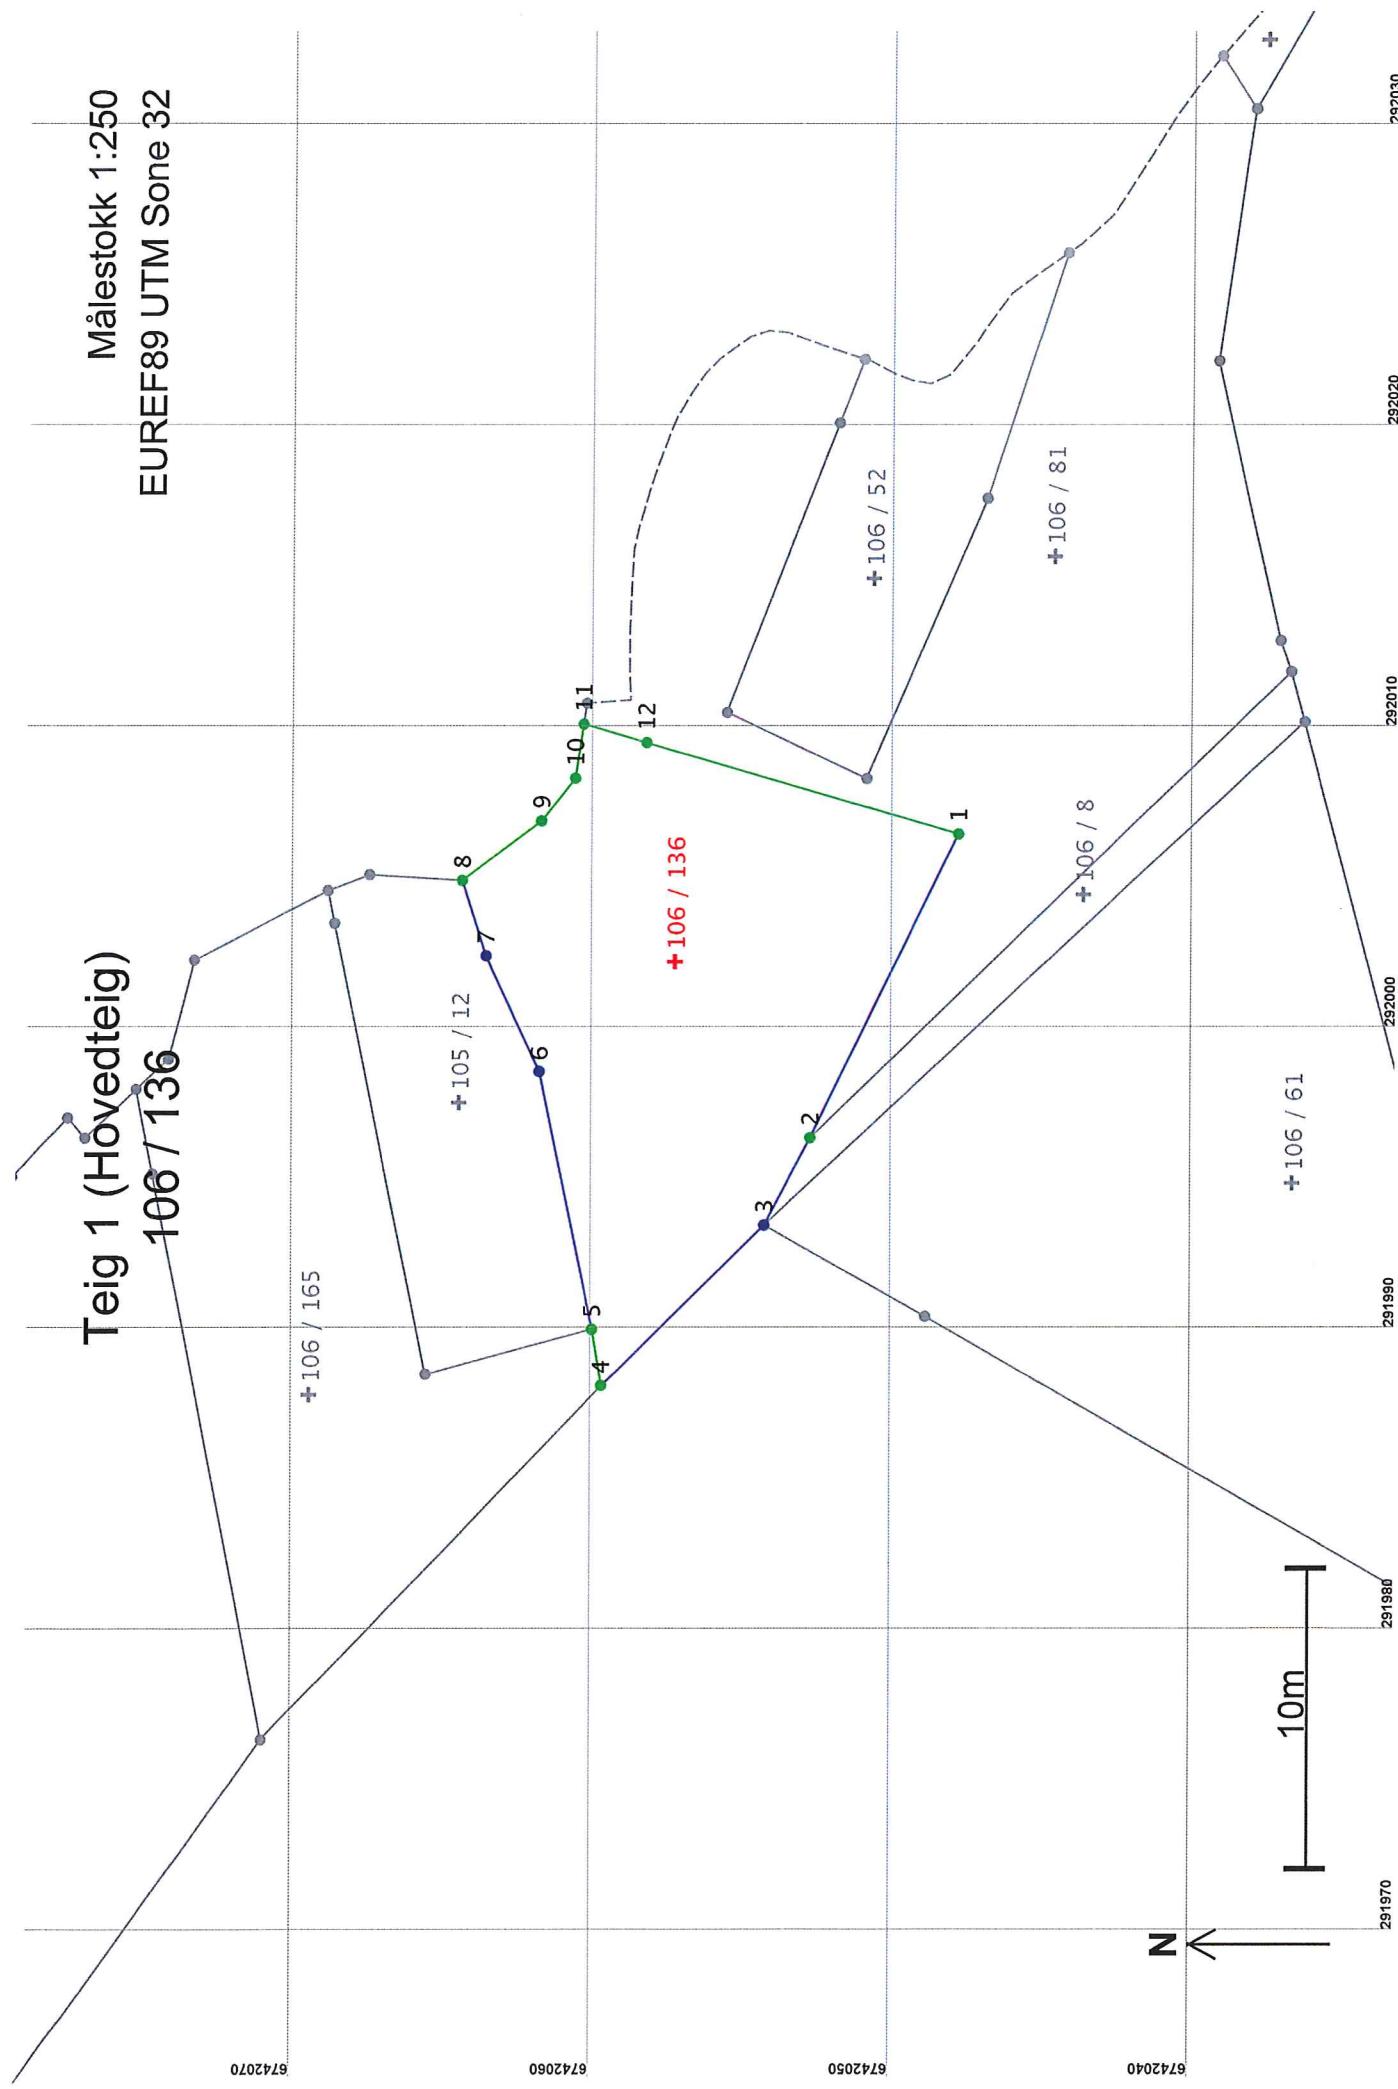

Areal og koordinater

Areal: 190,9

Representasjonspunkt: Koordinatsystem: EUREF89 UTM Sone 32

Grensepunkt / Grenselinje

Ytre avgrensing

Løpenr	Nord	Øst	Grensemerke nedsatt i / Lengde Hjelpelinjetype	Målemetode	Nøyaktighet	Radius
1	6742048,00	292006,36	Fjell Kors	96 GPS kinematisk (Real time kinematic)	13	37
2	6742052,89	291996,27	11,21 Ikke hjelpelinje Ikke spesifisert Annen detalj	10 Terrengmålt	14	37
3	6742054,42	291993,37	3,28 Ikke hjelpelinje	12 Terrengmålt Teodolitt med elektronisk avstandsmåler	36	37
4	6742059,84	291988,05	Fjell Kors	96 GPS kinematisk (Real time kinematic)	13	37
5	6742060,15	291989,91	7,60 Ikke hjelpelinje	1,89 Ikke hjelpelinje	14	13
6	6742061,95	291998,47	Fjell Kors	96 GPS kinematisk (Real time kinematic)	13	36
7	6742063,74	292002,32	4,25 Ikke hjelpelinje	12 Terrengmålt Teodolitt med elektronisk avstandsmåler	36	36
8	6742064,56	292004,82	Fjell Kors	2,63 Ikke hjelpelinje	12 Terrengmålt Teodolitt med elektronisk avstandsmåler	36
9	6742061,91	292006,79	Ikke spesifisert Umerket	3,30 Ikke hjelpelinje	96 GPS kinematisk (Real time kinematic)	13
10	6742060,78	292008,22	1,82 Ikke hjelpelinje	1,82 Ikke hjelpepunkt	96 GPS kinematisk (Real time kinematic)	14
11	6742060,51	292010,02	Ikke spesifisert Umerket	1,82 Ikke hjelpelinje	69 Beregnet	13
12	6742058,40	292009,40	2,19 Ikke hjelpelinje	2,19 Ikke hjelpepunkt	96 GPS kinematisk (Real time kinematic)	13
			Fjell Kors	10,84 Ikke hjelpelinje		14

Lindås kommune

