

Kommunens saksnr.
14/5366Vedlegg nr.
G-

Kontrollerklæring med sluttrapport

Kontrollerklæring skal sendes til, og arkiveres av ansvarlig søker.

Erklæringen gjelder							
Eiendom/ byggested	Gnr.	Bnr.	Festenr.	Seksjonsnr.	Bygningsnr.	Bolignr.	Kommune
	196	159					
	Adresse			Postnr.	Poststed		
	Leiknes			5915	HJELMÅS		

Ansvarlig kontrollerende	
Foretakets navn	Organisasjonsnr.
Byggraad AS	995 103 575

Ansvarsrett gitt dato	
--------------------------	--

Ansvarsområdet	
Hentet fra søknad om ansvarsrett	<ul style="list-style-type: none"> - Kontroll av utførelse av oppmålingsteknisk plassering. - Kontroll av utførelse av grunn- og betongarbeider. - Kontroll av utførelse av bygningsfysikk og våtromsarbeid. - Kontroll av utførelse av anlegg og kanalføringer. - Kontroll av utførelse av utvendige stikkledninger og sanitæranlegg i boliger.

Sluttrapport	
<input type="checkbox"/>	Ingen avvik er funnet, se vedlagte plan for uavhengig kontroll
<input checked="" type="checkbox"/>	Observerte avvik er lukket, se vedlagte plan for uavhengig kontroll
<input type="checkbox"/>	Åpne avvik er rapportert til kommunen, se vedlagt plan for uavhengig kontroll
Vedlegg	Plan for uavhengig kontroll
	Vedlegg nr. G-

Erklæring og underskrift		
Kontroll er gjennomført på en forskriftsmessig måte. Kontrollforetaket er uavhengig av foretakene som er kontrollert.		
Ansvarlig kontrollerende foretak er kjent med reglene om straff og sanksjoner i plan- og bygningsloven kap 32, og at det kan medføre reaksjoner dersom vi har gitt uriktige opplysninger.		
Dato	Kontrollerende foretaks underskrift	Gjentas med blokkbokstaver
02.07.2015		IVAR SOLHEIM


Kommunens saksnr.
14/5366Vedlegg
GSide
1 av 2

Plan for uavhengig kontroll

Ansvarlig kontrollerende	Foretak Bygggraad AS	Org.nr 995 103 575	Versjonsnr. 1	Dato	Signatur, ansv. kontrollerende <i>[Signature]</i>				
Eiendom/byggested	Gnr. 196	Bnr. 159	Festenr.	Seksj.nr.	Bygn.nr.	Kommune	Adresse Leiknes	Postnr. 5915	Poststed HJELMÅS


Kontrollbeskrivelse						
Kontrollområde	Ansvarlig foretak for arbeidet (navn, org.nr.)	Dokumenter som skal fremlegges for ansvarlig kontrollerende	Dato for mottatt underlag	Registrerte avvik (identifisering) (ref. avvikslogg)	Avvik sendt søker/ tiltakshaver (dato)	Åpne avvik sendt kommunen (dato)
Oppmålingsteknisk plassering	Nilsen & Andersen AS, 837 152 062	Koordinatliste	22.06.2015			
Utførelse av grunn- og betongarbeider	Nilsen & Andersen AS, 837 152 062	Beskrivelser	26.06.2015			
Utførelse av bygningsfysikk og våtromsarbeid	Nilsen & Andersen AS, 837 152 062	Sjekkliste	26.06.2015	Åpning rundt trekkerør under avløpsrør ved servanter.	01.06.2015	

Plan for uavhengig kontroll

Ansvarlig kontrollerende	Foretak Byggraad AS	Org.nr 995 103 575	Versjonsnr. 1	Dato	Signatur, ansv. kontrollerende 				
Eiendom/byggested	Gnr. 196	Bnr. 159	Festenr.	Seksj.nr.	Bygn.nr.	Kommune	Adresse Leiknes	Postnr. 5915	Poststed HJELMÅS

Kontrollbeskrivelse						
Kontrollområde	Ansvarlig foretak for arbeidet (navn, org.nr.)	Dokumenter som skal fremlegges for ansvarlig kontrollerende	Dato for mottatt underlag	Registrerte avvik (identifisering) (ref. avvikslogg)	Avvik sendt søker/ tiltakhaver (dato)	Åpne avvik sendt kommunen (dato)
Utførelse av anlegg og kanalføringer	Nilsen & Andersen AS, 837 152 062	Tegninger	29.09.2014			
Utførelse av utvendige stikkledninger og sanitæranlegg i boliger	Nilsen & Andersen AS, 837 152 062	Tegninger	29.09.2014			

© Denne tegning må ikke kopieres eller benyttes ved foretagender som Mesterhus Norge eller utførende tegnekontor ikke medvirker i.

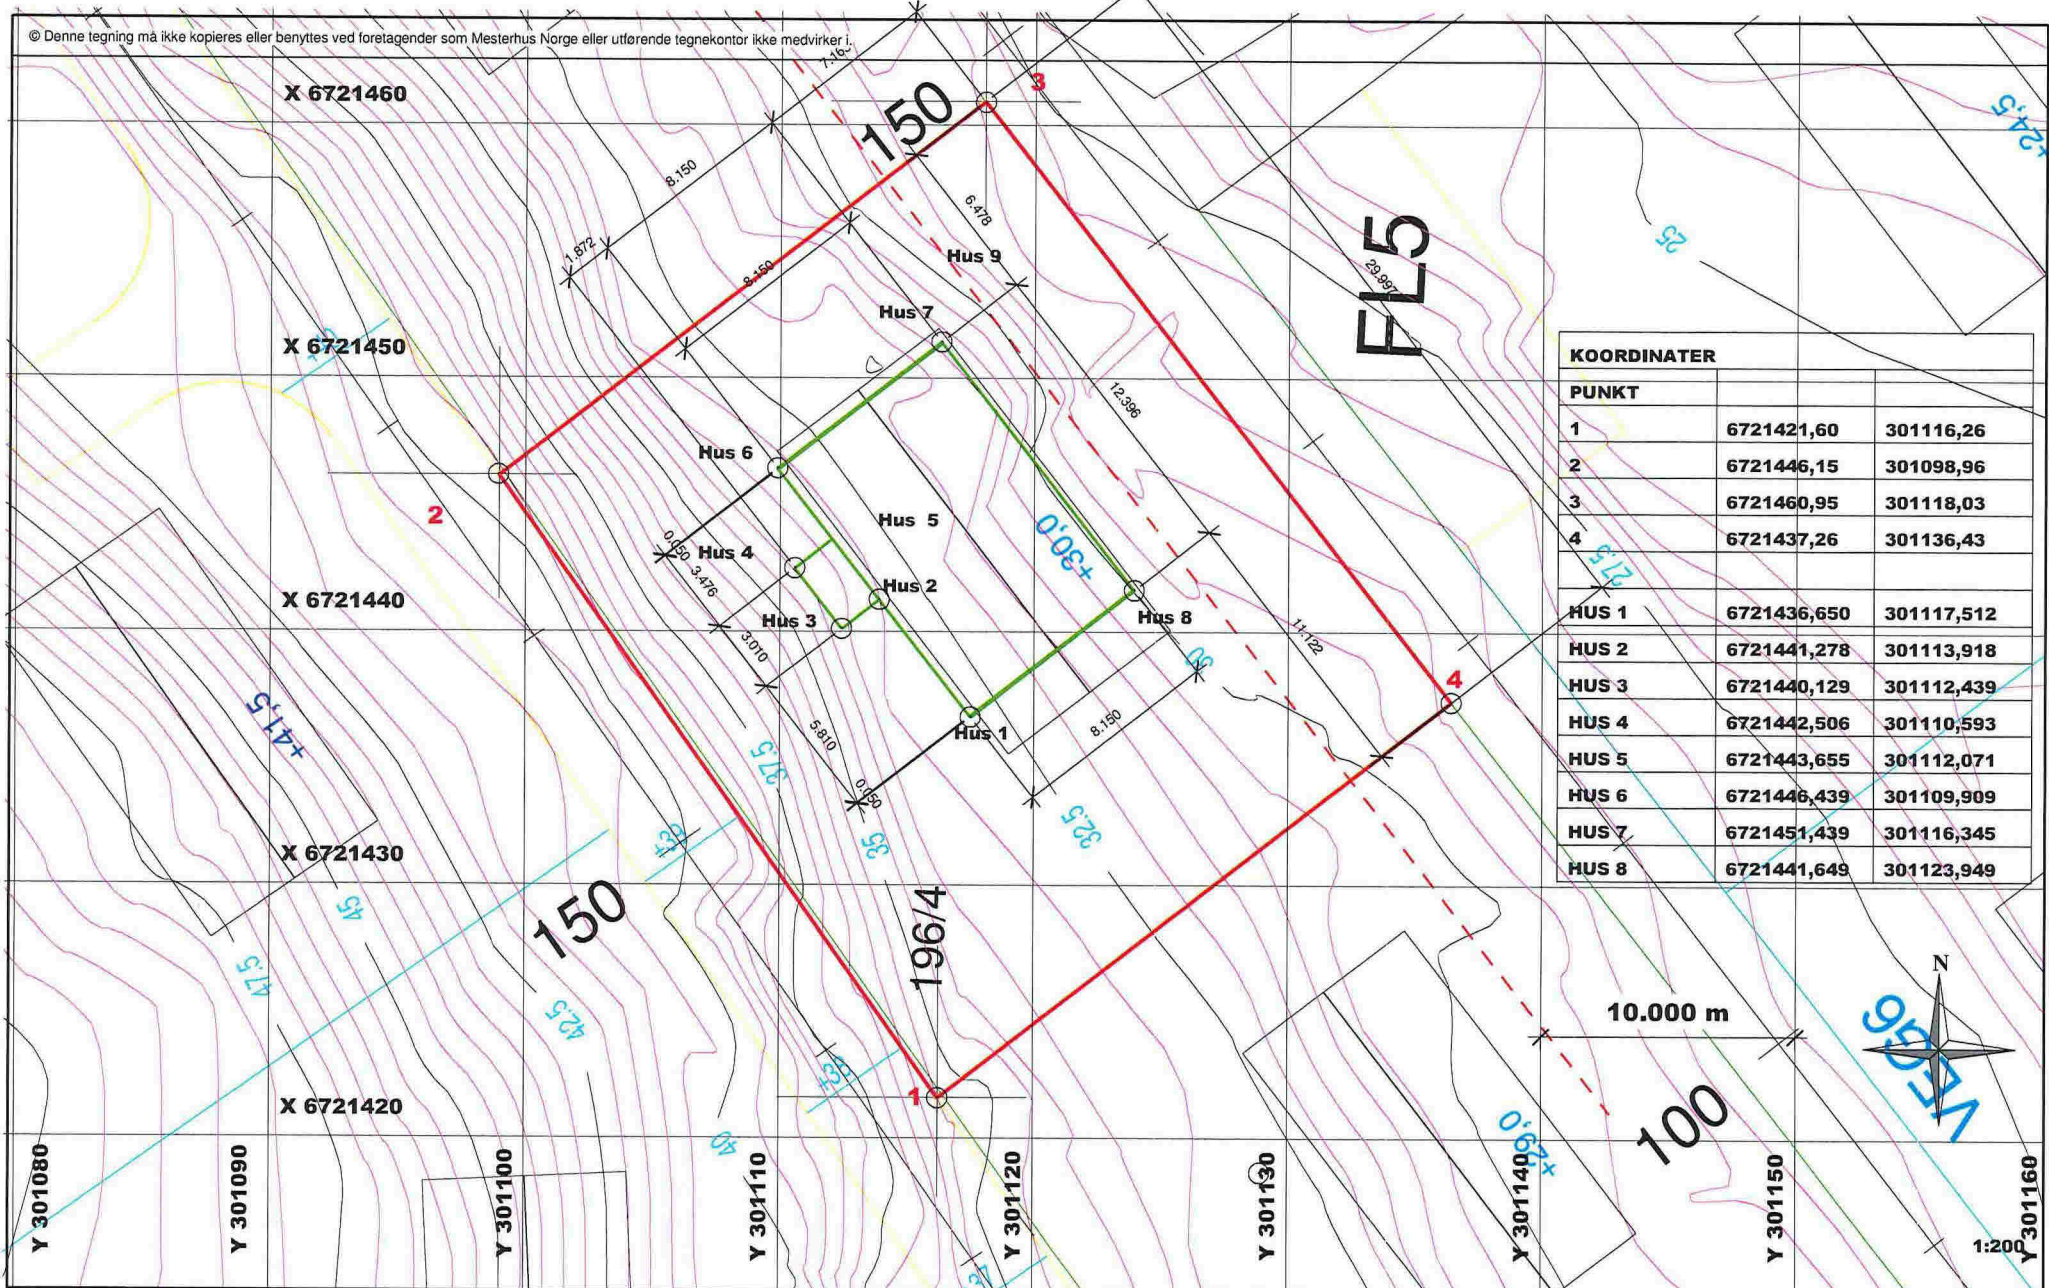

KOORDINATER		
PUNKT		
1	6721421,60	301116,26
2	6721446,15	301098,96
3	6721460,95	301118,03
4	6721437,26	301136,43
HUS 1	6721436,650	301117,512
HUS 2	6721441,278	301113,918
HUS 3	6721440,129	301112,439
HUS 4	6721442,506	301110,593
HUS 5	6721443,655	301112,071
HUS 6	6721446,439	301109,909
HUS 7	6721451,439	301116,345
HUS 8	6721441,649	301123,949

REV.	DATO.	REVISJON:	SIGN.
	10.06.2015	Revidert	

BYGGEFIRMA
Nilsen & Andersen as
MESTERHUS

TILTAKSHAVER:	Byggefirma Nilsen og Andersen
BYGGEPLASS:	Midtgård-Leknes
G.nr/B.nr:	196/159
KOMMUNE:	LINDÅS
Utarbeidet av:	Byggefirma Nilsen & Andersen AS Salhusvegen 55 5131 NYBORG
	firma@posti@nilsenogandersen.no www.nilsenogandersen.no

TEGN. INNHOLD:	Koordinater	TILTAKSART:	Enebolig	MÅL:	As
PROSJEKT:	Grete Tomt 16				Indicated
ARKITEKT:	SB	DATO:	15.03.2014	TEGN.:	SB
		PROSJEKT NR.:	1137	TEGN. NR.:	00b