
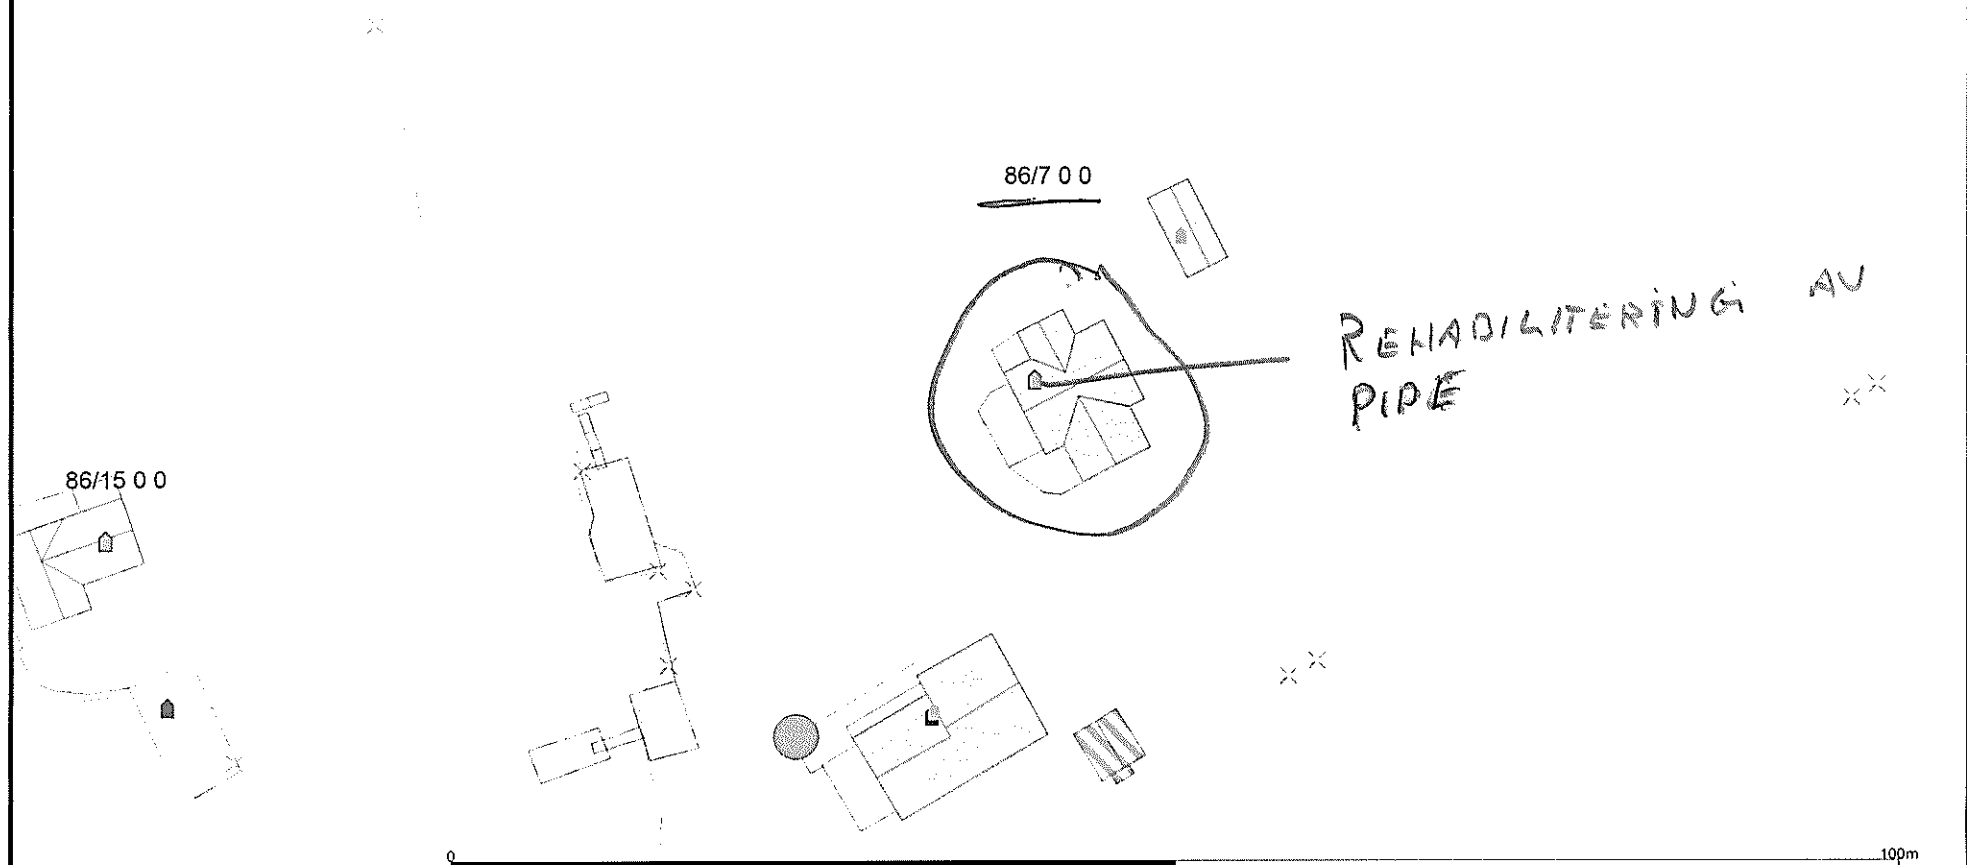



KARI ONES UGLEM - ONESVEGEL 119 HUNDVIL

Piperchabilitetivus Lindås kommune
 gbnr 86/7 saksvnr 15/2658

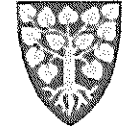

<ul style="list-style-type: none"> Bustadbygging Fritidsbustader Sentrumsformål Off. privat tenesteyting Fritids- og turistformål Råstoffnyting Næringsbelygelse 	<ul style="list-style-type: none"> Ikkertsanlegg Andre typer nærmer angitt be Grav og umelund Komb. bebyggelse og Nærng Veg Hann Grenstruktur 	<ul style="list-style-type: none"> Fronnråde Hårkonnråde LNFR Spredt bustadbygging Spredt Fritidsbustder Spredt Næringsbygging Brnk og vern av sjø og vassdr 	<ul style="list-style-type: none"> Småbåthavn Fiske Akvakultur Drikkevann Fritidsområde Kombinerete formål i sjø og vassdrag med eller utan tilhøyrand Utmarksområde 		<p>Lindås kommune Geodata avdeling</p>	
<p>Beliggenhet og høyder må oppfattes som orienterende.</p>				<p>Date: 2015.07.09 Sign: l1ei</p>	<p>kartutsnitt gbnr. 86/7</p>	<p>Målestokk 1:500</p>