

Bustadbygging	Andre typer nærmere angitt	Spredt bustadbygging
Fritidsbustader	Grav og umelund	Spredt Fritidsbustder
Semtrunsmål	Komb bebyggelse og Nærin	Spredt Næringsbygging
Off. privat tenesteyting	Veg	Bruk og vern av sjo og vassdi
Fritids- og turistforemål	Hamn	Småbåthavn
Råstoffutnytting	Grønstruktur	Fiske
Næringsbebyggelse	Friområde	Akvakultur
Idrettsanlegg	Parkområde	



Lindås kommune  
Geodata avdeling


Dato: 2014.08.07  
Sign: lima



Målestokk  
1:2000

Beliggenhet og høyer må oppfattes som orienterende.



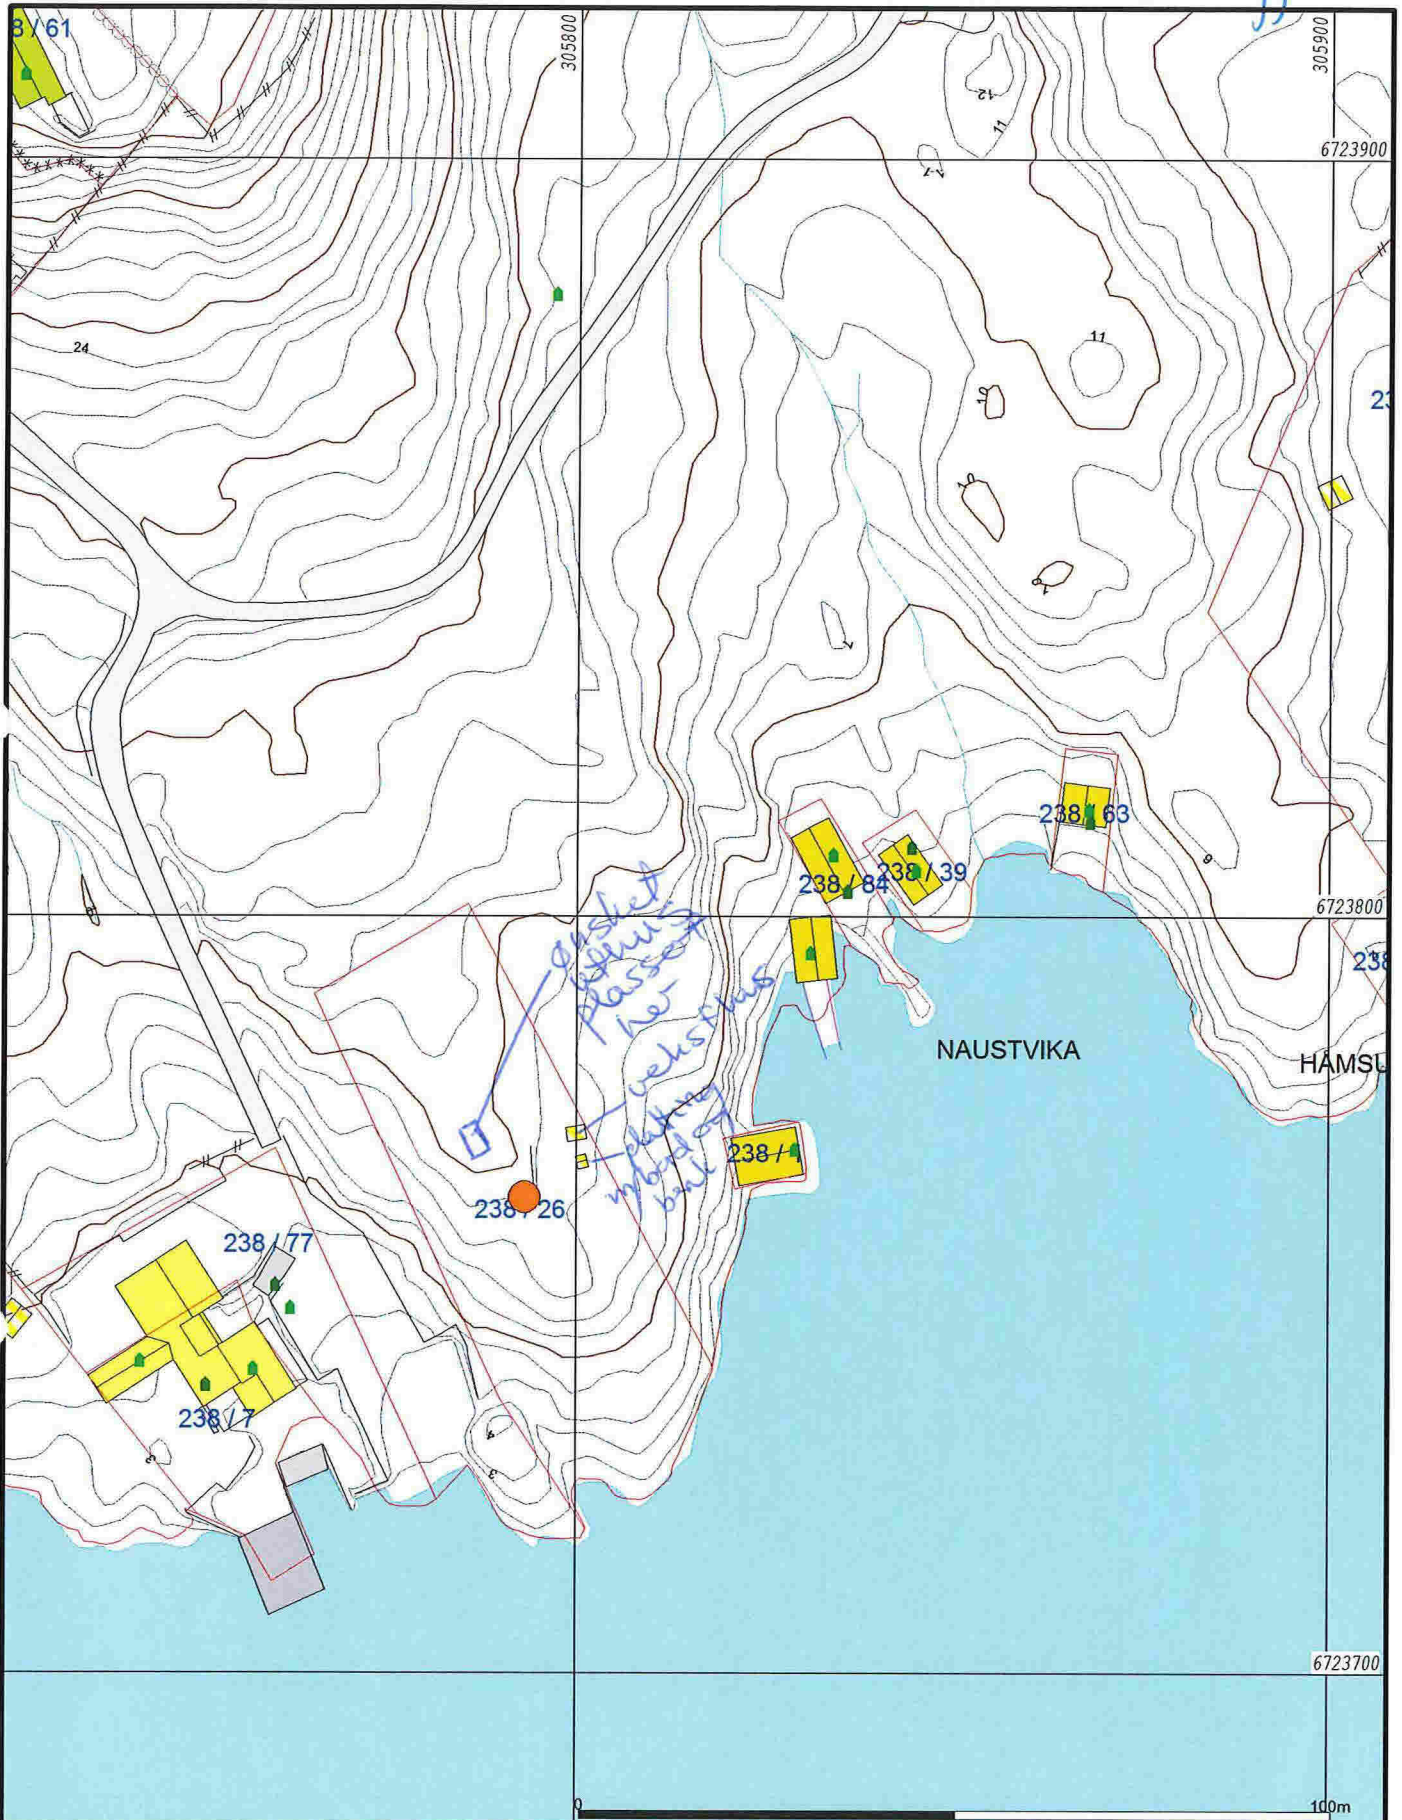

- Målte Grenser
  - Registrerte Grenser
  - Udefinert grense
  - Terrengmålte grense
  - Konstruert grensepunkt
  - Bolig
  - Bustad m/leilighet
  - Våningshus
  - Større bustader
  - Hytte/feriehus
  - Garasje/uthus
  - Industri/lager
  - Andre bygg
- Beliggenhet og høyder må oppfattes som orienterende.



Lindås kommune  
Geodata avdeling



Dato: 2014.08.07  
Sign: lima

Situasjonskart

Målestokk  
1:1000