



Majo Egedom A/S
Magnus Helgesen
Lindåsvegen 154
5914 ISDALSTØ

Referanser:
Dykkar:
Vår: 15/296 - 15/3698

Saksbehandler:
Rune Kilen
Rune.Kilen@lindas.kommune.no

Dato:
17.02.2015

Svar på søknad om utvida bruk av eksisterande avkjørsle fra kommunnevég - gbnr 137/765 Isdalstøbakken

Teknisk drift syner til søknad datert 22.01.2015 vedkommande søknad om løyve til utvida bruk av eksisterande avkjørsle fra kommunal veg – gbnr. 137/765 Isdalstøbakken.

Vedtak:

Teknisk drift har vurdert søknaden og vil gje løyve til utvida bruk av eksisterande avkjørsle for 2 bustadeininger på følgjande vilkår (standardkrav):

- Avkjørsla skal være opparbeida slik at den tilfredsstiller tekniske krav til utfoming av avkjørsle fastsett av vegdirektoratet i forskrift av 1964 om «alminnelige regler om bygging og vedlikehald av avkjørsler fra offentleg veg», veglova §§ 40-43 og vegnormal N100 (tidligare handbok 017). Det vert blant anna sett krav til geometrisk utfoming av avkjørsle, sikt, svingradius, drenering og at ein skal kunne snu på eigen grunn. Siktsoner kan ikkje nyttast til parkering eller hensetting av sikthindringar som er høgare enn 0,5m over kommunalt vegnivå.

- Ytterligare informasjon vedkommande tekniske krav til avkjørsle finn ein på www.vegvesen.no og www.lovdata.no

- Det må ligge føre vegretta til å nytte privat veg. Denne vegretta skal tinglyst.

Vi gjør merksam på at opparbeiding/utbetring av avkjørsle er søknadspliktig tiltak hos byggesak.

Det er med heimel i Veglova §§ 40-43, forskrift av 1964 (FOR-1964-07-16 nr. 3905), samt vegnormal N 100 som gjev heimel for at vegmynde skal setje krav til avkjørsler fra offentleg veg. Vi gjør merksam på at løyve berre gjeld i høve Veglova med tilhøyrande regelverk og ikkje dei rettar De har ovanfor eventuelle grunneigarar. Løyve er gjeve i samsvar med gjeldande regelverk og på vilkår som nemnt ovanfor.



Magnus Helgesen

Fra: Rune Kilen <Rune.Kilen@lindas.kommune.no>
Sendt: 22. april 2015 15:16
Til: Magnus Helgesen
Emne: Svar på søknad om dispensasjon frå byggegrense Gbnr 137/765
Isdalstøbakken - retting

Majo Eigedom as
Lindåsvegen 154

Referanser:
Dykkar:
Vår: 15/296 - 15/9291

Saksbehandlar:
Rune Kilen
Rune.Kilen@lindas.kommune.no

Dato:
22.04.2015

Svar på søknad om dispensasjon frå byggegrense Gbnr 137/765 Isdalstøbakken - retting

Teknisk drift syner til søknad datert 22.01.2015 vedkommande søknad om dispensasjon frå byggegrense mot kommunal veg – gbnr 137/765 – Isdalstøbakken.

Vedtak:

Teknisk drift vil gje dispensasjon frå byggegrense mot kommunal veg – gbnr 137/765 – Isdalstøbakken på følgjande vilkår:

- Minste avstand mellom tiltak (takutstikk) og midt kommunal veg skal være minimum 12 m.
- Tiltaket skal være plassert slik at tekniske krav til avkjørsle vert oppretthalde (sjå eget vedtak).
- Tiltaket må ikkje vera til hinder for planlagt ny tilkomst til Kubbaleitet (sjå vedlegg)

Vi gjer merksam på at tiltaket er søknadspliktig hos byggesak.

Det ermed heimel i Veglova §§ 29-31 at vegmynde skal setje krav til tiltak langs offentleg veg. Vi gjer merksam på at dispensasjonen berre gjeld i høve Veglova med tilhøyrande regelverk og ikkje dei rettar De har ovanfor eventuelle grunneigarar. Løyve er gjeve i samsvar med gjeldande regelverk og på vilkår som nemnt ovenfor.


Klage:

Vedtaket kan pålagast til kommunen, jf lov om offentleg forvaltning. Klagefrist er 3 veker frå den dag De mottok vedtaket. Det er nok at klagen er postlagt innan fristen går ut. I klagen skal det komme fram kva som vert påkalla (vedtaket) og kva endringar De som part ynskjer. Klagen skal

SOMMERØ PANORAMA

Mållestokk: 1:200
Dato: 12.03.2014

Illustrasjon ny løsning veg 1
Plan og profil

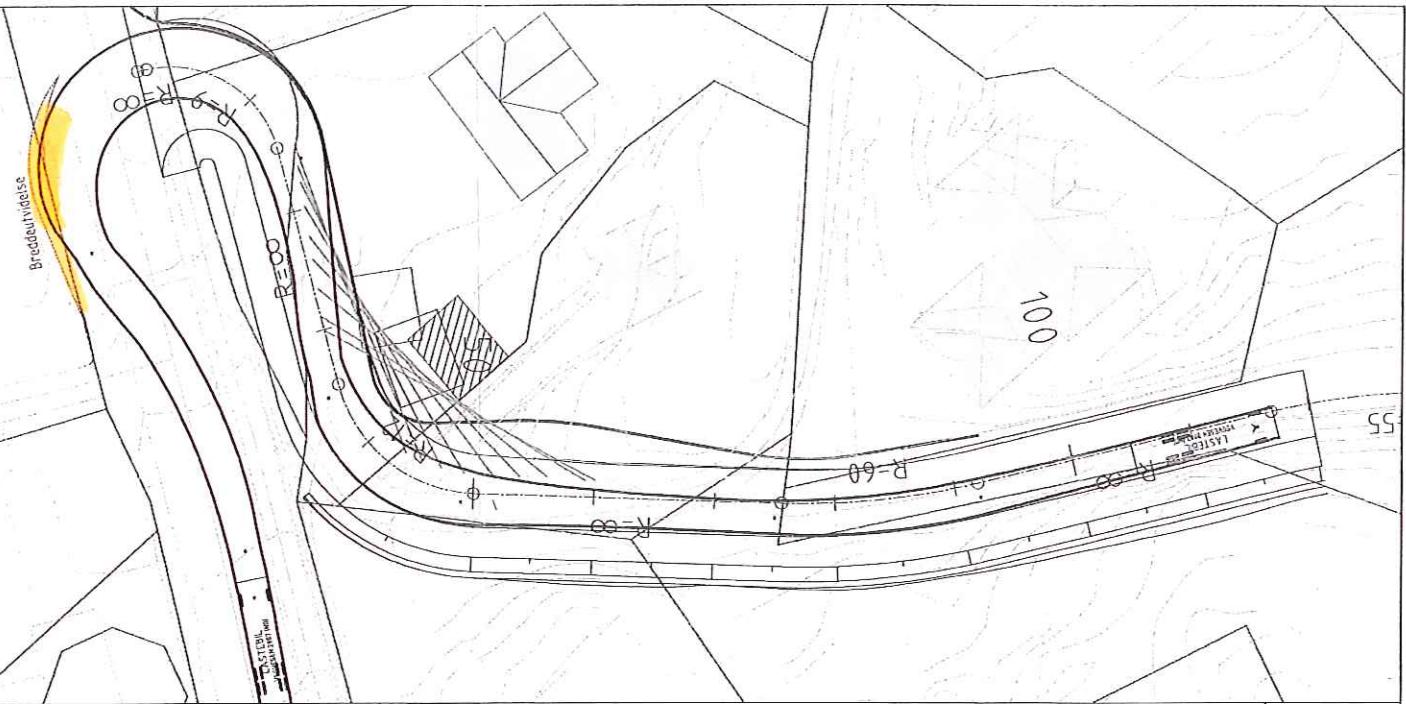

PROFIL NR. 0 25 50 75 100 125

