



Lindås kommune
Eining for teknisk drift

Ferdigmelding

Skjemaet skal nyttast ved arbeider som berører tilknytning til kommunale vass og avlaupsleidningar

Det skal sendast til Lindås kommune Teknisk drift Avd. for vatn og avlaup, så snart anlegget er ferdig

Gjeld byggjearbeid på følgjande eigedom:

Gnr/bnr 195/239	Adresse Midtgård
--------------------	---------------------

Utførande røyrleggjar:

Føretaksnamn: Hjelmås VVS as

Adresse: Leknesvegen 183, 5915 Hjelmås	Tlf: 56354050
-------------------------------------------	------------------


Målsetting /beskriving av utført arbeid:

1. Utvendig stengeventil, tilkoplingsstad, kummer m.v. skal visast og målsettes nøyaktig, røyrdimensjonar skal førast på, også for offentlege leidningar
2. Godkjent føretak skal sørge for at det føreligg situasjonsplan som viser privat vass og avlaupsanlegg, **slik det er bygd**. Skal leverast med ferdigmelding til kommunen for arkivering.
3. Sjå spesielt KS. Tekniske bestemmelser Pkt. 2.5.1 og KS Administrative bestemmelser Pkt. 2.1

Underskrift av utførande røyrleggjar.

29/7.15

Peder Hagerader

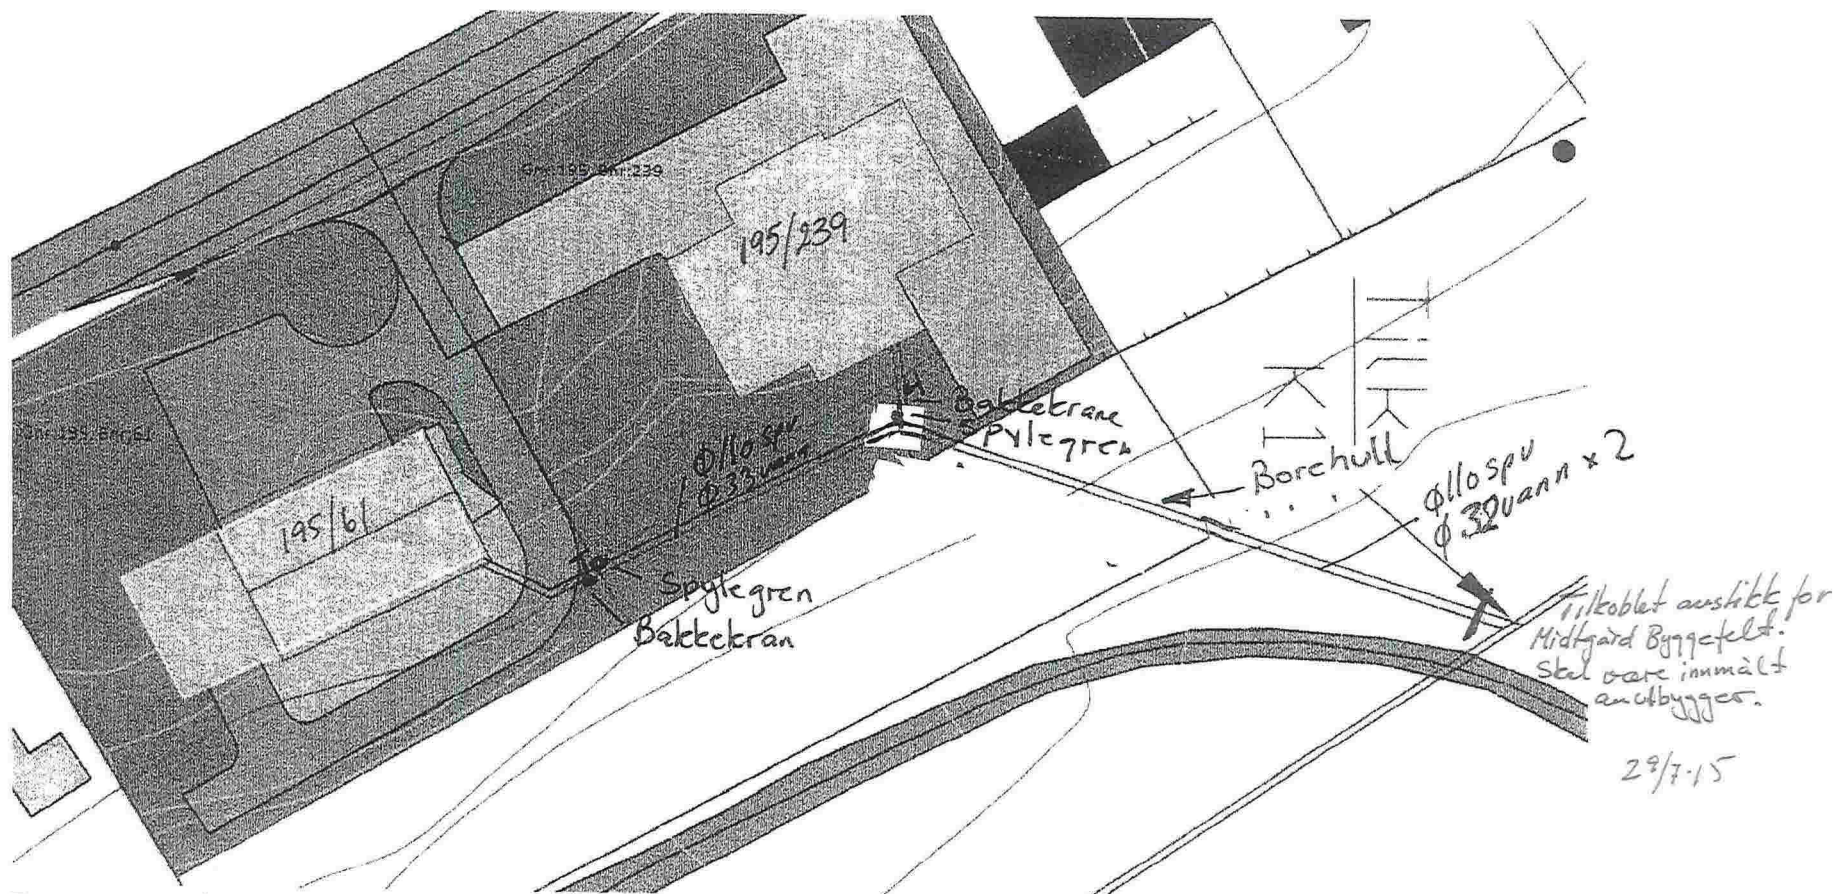

For spørsmål kontakt Stian Bø på tlf: 95221810 eller mail: Stian81@hotmail.com

Tilbud sendes innen 20.06.11 til:

Stian Bø

Kleivdalevegen 4

5915 Hjelmås

Stian81@hotmail.com

Petty 11/6-11