



D-1

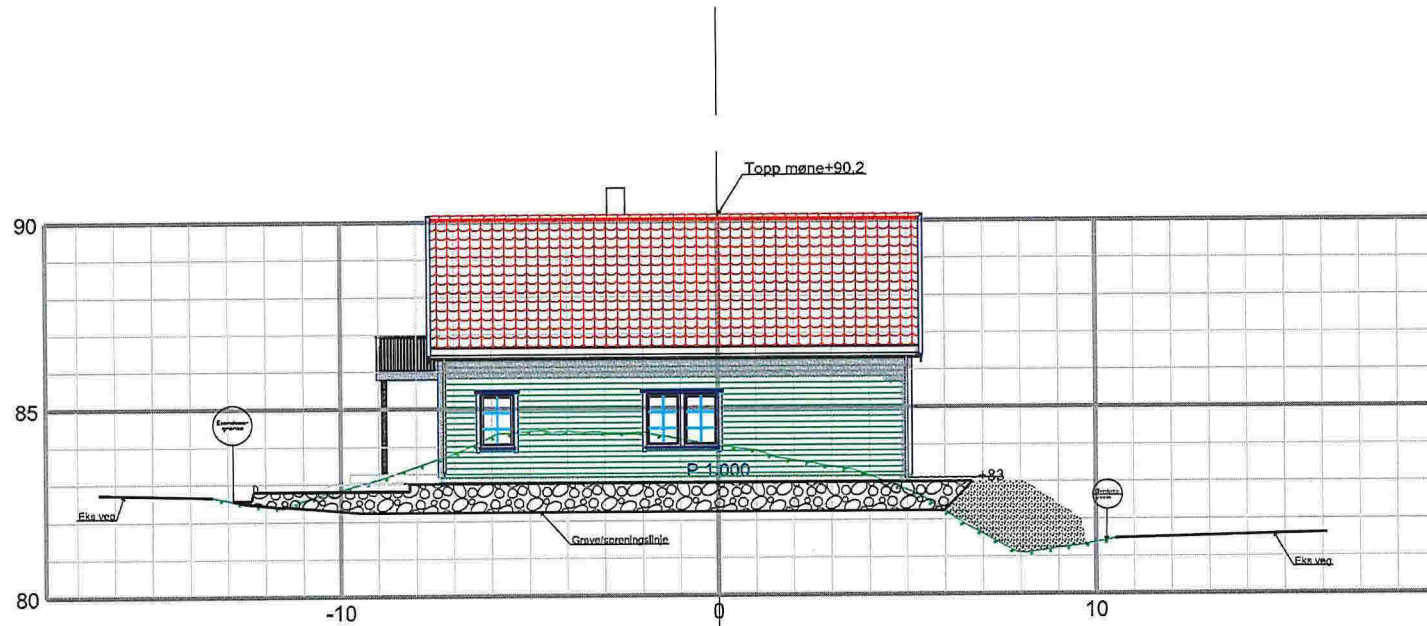

Revisjon	Dato	Beskrivelse	Utarbeidet	Godkjent
VILLANGER OG SØNNER AS				
PROFIL 1			Date	05.02.2013
LINDÅS KOMMUNE, KNARVIK GNR.188/BNR.791			Utarbeidet av	SH
			Godkjent av	JP
			Målestokk	1:200, A4
			Jobbnummer	2212022
			Tegningsnummer	010-1
			Revisjon	B 27.02.13

Fjøsangerv. 50C - 5059 Bergen
 Tlf. 5538 7870 Fax.5538 7871
 bergen.anko.no - www.anko.no

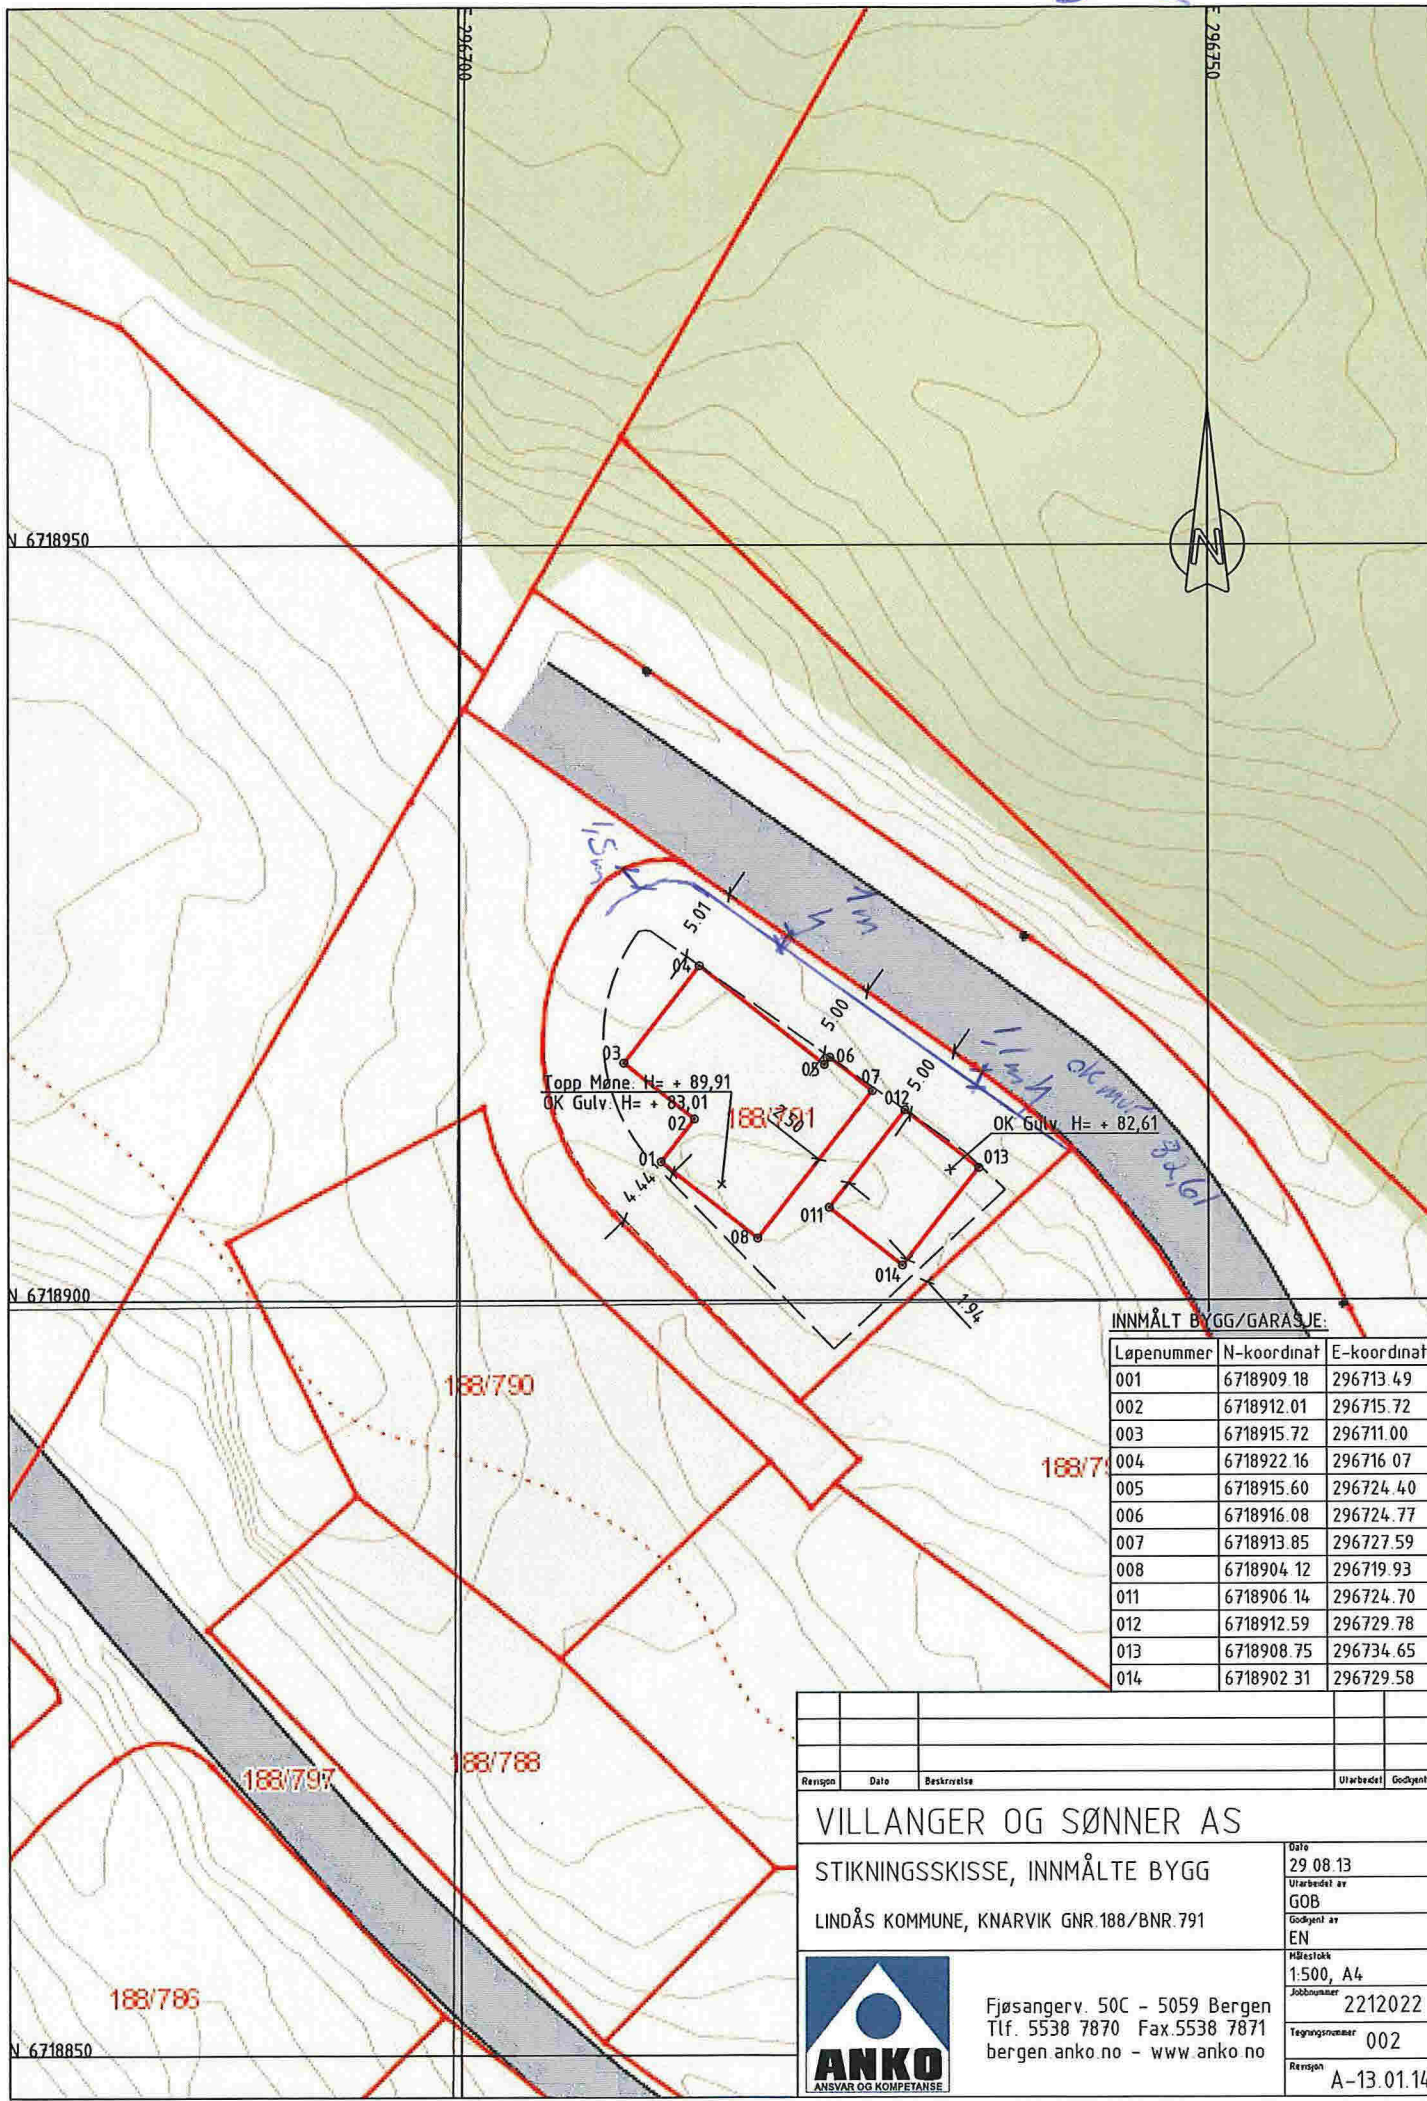

INNMALT BYGG/GARASJE:

Løpenummer	N-koordinat	E-koordinat
001	6718909 18	296713 49
002	6718912 01	296715 72
003	6718915 72	296711 00
004	6718922 16	296716 07
005	6718915 60	296724 40
006	6718916 08	296724 77
007	6718913 85	296727 59
008	6718904 12	296719 93
011	6718906 14	296724 70
012	6718912 59	296729 78
013	6718908 75	296734 65
014	6718902 31	296729 58

Revisjon	Dato	Beskrivelse	Utarbeidet	Godkjent

VILLANGER OG SØNNER AS

STIKNINGSSKISSE, INNMALTE BYGG

LINDÅS KOMMUNE, KNARVIK GNR 188/BNR 791



Fjøsangerv. 50C - 5059 Bergen
 Tlf. 5538 7870 Fax. 5538 7871
 bergen.anko.no - www.anko.no

Dato	29 08 13
Utarbeidet av	GOB
Godkjent av	EN
Målestokk	1:500, A4
Jobbnummer	2212022
Tegningsnummer	002
Revisjon	A-13.01.14