


Skiltplan særskilt fartsgrense 30-sone kommunal veg, Stølen.

Posisjon	Skilt	Nummer	Farge	Klasse	Skilt(mm)	Tekst (mm)	Montering	Fundament	Høgde	Antall	Vedtak	Merknad
		366.0							200cm	2		Plassering tilpasses på stedet
		368.0							200cm	2		
										2		Fartshump

- 1 Riving av glistept fortauskant.
- 2 Nedsenket fortauskant 0+0mm ved kryssing følgjenger. L=3m
- 3 Nedsenket fortauskant 0+0mm ved kryssing følgjenger til bnr. 661 og 663. Kantstein granitaneal/alskilleseareal legges vinkelrett på vegbane, langs gangveg.
- 4 Flytting av sandvolleyballbane 3m.
- 5 Stengning av veg med elementstein i betong Ø.eks. Jersey-stein med refleks, L=4,5m
- 6 Nedsenket fortauskant 0+0mm ved kryssing følgjenger. L=2m

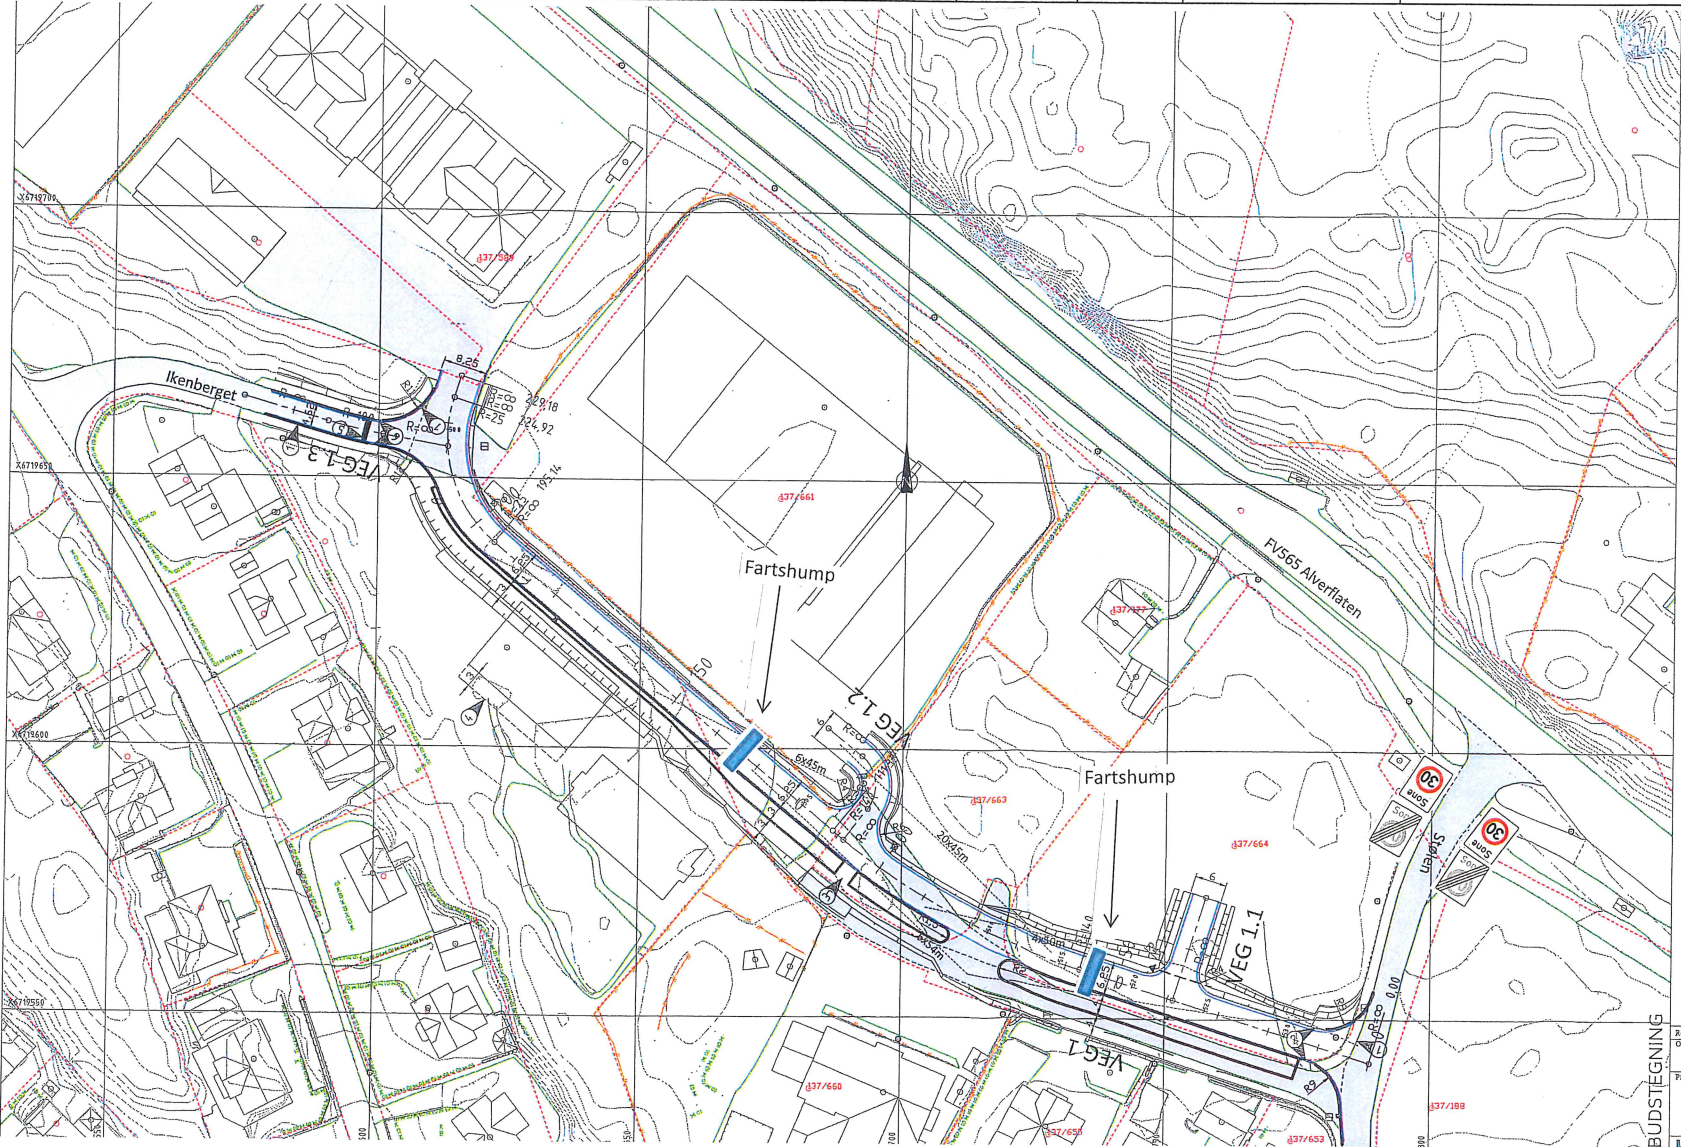

TEGNFORKLARING

- Vegskjering
Grøftebunn
Senterlinje
Kjørebaneant
Skulderkant
Vegfylling
Profilnummer
- Fortauskant/kantstein
Støttemur i naturstein
Frisikt
Vegsluk m/kuppelrist
Vegsluk m/kjellestuk
Stikkreine
Eks. elendomsgrenser
Eksisterende veg
Eksisterende mur
Eksisterende gjerde
Eksisterende vegrekkeverk

NEDFOTOGRAFERT

BUDSTEGNING

Rev.	Dato	Sign.	Revisjonene gjelder		
Oppdragsnavn					
LINDÅS KOMMUNE-TEKNISK DRIFT					
Prosjekt					
IKENBERGET-STØLEN. NY ATKOMSTVEG.					
Vegplan.					
Sign.	THF	Sam.	THF	Godt.	
Dato:	08.05.14				
Skala:	1:500				
Forfatter:	AT				
Fotografert 78					