

## Søknad om løyve til graving i offentlig veg

## Vedlegg 2.1

Etter vedtektene i Veglova §§ 32 og 57 og forskrifter om varsling av arbeid på offentlig veg vert det hermed søkt om løyve til:

Legging  Utskifting  Reparasjon  Luftspenn

Veg nr.: 1023 Hp.: \_\_\_\_\_ Km: \_\_\_\_\_ - \_\_\_\_\_ Arbeidsstad: KVASSNØSVEGEN

Arbeida gjeld:

Vassleidning  Telekabel  Avløpsleidning  Anna: OVERVASSLEIDNING.  
 El-kabel  Gassleidning  TV-kabel

Noverande dekke:

Asfalt  Brostein  Grus  Anna: \_\_\_\_\_

Frå eigedom Gnr.: 188 bnr.: 500 slik det er vist på vedlagde kart / skisse i målestokk 1: 1000

Arbeidsskildring: Skal setje ned ny SF-kum og leggje ned nye av-rør til tilkobb. pkt (Sjå kart)

Arbeidet er ønska oppstarta: 27.08.15 og venta avslutta: 04.09.15

Talet på kryssingar: \_\_\_\_\_ stk. Boring:  ja, ved km: \_\_\_\_\_  nei

Lengde på luftspenn/grøft langs veg: \_\_\_\_\_ m frå km: \_\_\_\_\_ til km: \_\_\_\_\_

Som eigar av og oppdragsgjevar/byggherre for anlegget tek eg på meg det ansvaret som "Retningslinjer for graving i offentlig veg - NKF nettverksgruppe Veg og trafikk Hordaland, Oktober 2013" pålegg meg og garanterer for ferdigstilling av anlegget utan kostnad for veghaldar. Eg godtek dei vilkår for løyvet som går fram av nemnde retningslinjer.

Oppdragsgjevar/byggherre: LINDÅS KOMMUNE  
 Adresse: Kvernhoismyrane 41, 5914 ISDALSTØ  
 Kontaktperson hos oppdragsgjevar/byggherre: Kjetil S. Infjet Tlf.: 47635709  
 Dato: 27/8-15 Underskrift: Kjetil S. Infjet

Som entreprenør er eg kjend med dei plikter som gjeld for undersøking på gravestaden. Det er sett kryss for dei type anlegg som finst på staden:

El-kabel  Vassleidning  Signalkabel  Kulturminne  
 Telekabel  Avløpsleidning  Polygonpunkt  Gass  
 TV-kabel  Gassleidning  Grøntanlegg  Anna: \_\_\_\_\_

Nødvendige opplysningar og direktiv om anlegga er innhenta og varsel om graving er gitt.  (kryss av)

Arbeida skal utførast etter "Retningslinjer for graving i offentlig veg - NKF nettverksgruppe Veg og trafikk Hordaland, Oktober 2013" og etter tilvisning av vedrørte partar. Eg godtar dei plikter som arbeid i offentlig veg medfører etter nemnde retningslinjer. Godkjend plan for arbeidsvarsling vil liggja føre før arbeidet vert sett igong. Eg har gyldig ansvarsforsikring i følgje retningslinjene pkt. 1.6 og 1.7  ja  nei (kryss av)

Entreprenør: Alversund Maskin og Bygging AS  
 Adresse: Buhaugen 6  
 Kontaktperson hos entreprenør: Ove Myking Tlf.: 91852501  
 Dato: 27.08.15 Underskrift: Ove Myking

Spesielle vilkår, evt sjå baksida: \_\_\_\_\_

Graveløyve gitt  Graveløyve avslått

den \_\_\_\_\_ / \_\_\_\_\_ 20\_\_


Kommune / Eining

Underskrift

Askøy, Fjell, Sund, Kvam, Voss, Ulvik, Granvin, Lindås, Austrheim, Meland, Os, Radøy, Gulen





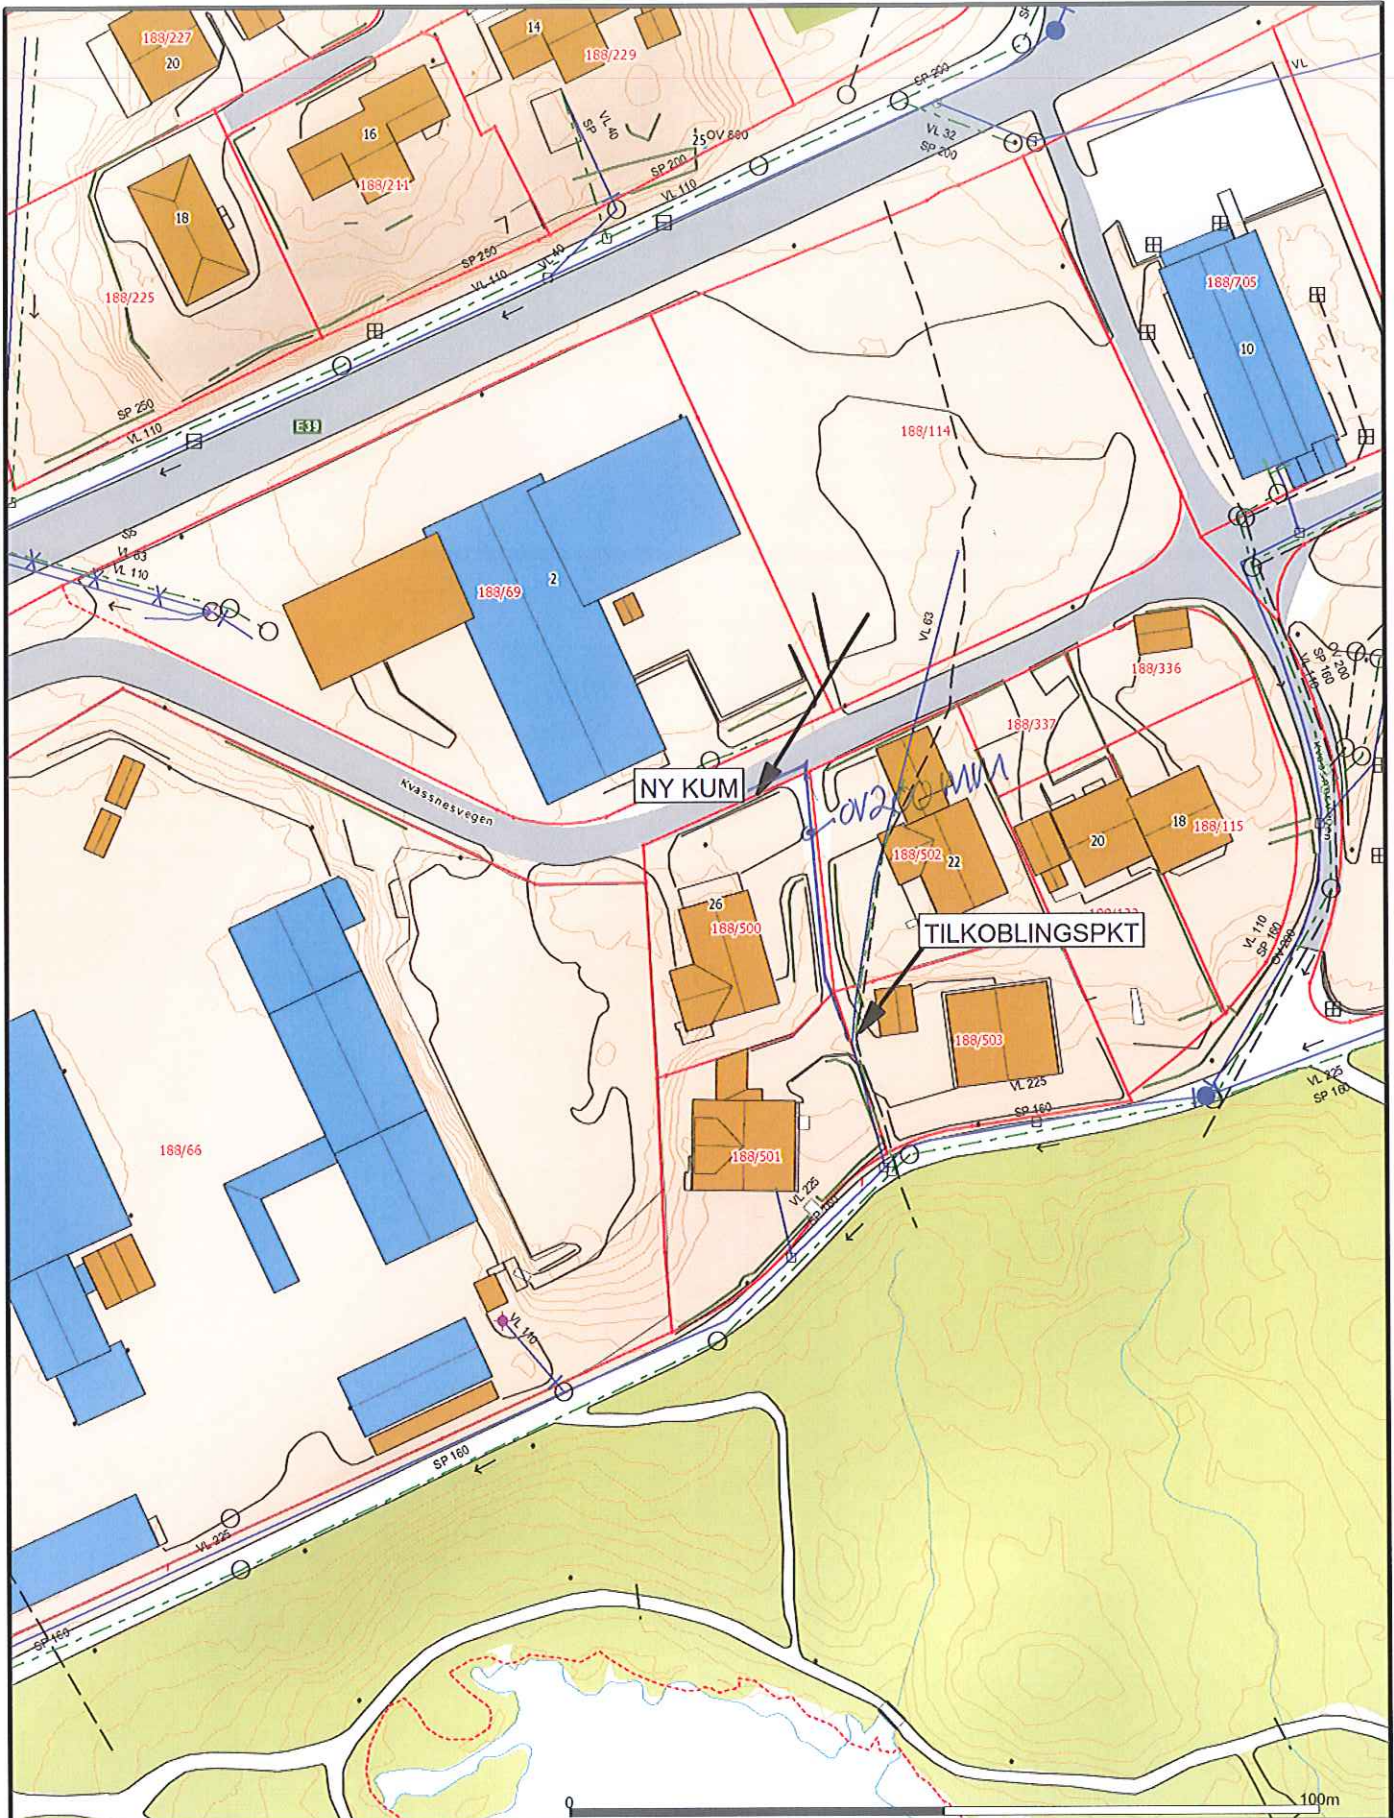

- Målte Grenser
  - Registrerte Grenser
  - - - Udefinert grenser
  - | Terrengmålte grense
  - ⊙ Konstruert grensepunkt
  - Bolig
  - Bustad m/leilighet
  - Våningshus
  - Større bustader
  - Hytte/feriehus
  - Garasje/uthus
  - Industri/lager
  - Andre bygg
- Beliggenhet og høyder må oppfattes som orienterende.



Lindås kommune  
Geodata avdeling



Dato: 2015.08.27  
Sign: likj

### KVASSNESVG

Målestokk  
1:1000