

Grunneiere og rettighetshavere på Gnr. 145 Indre Fosse



Vedr. Fremlegg til reguleringsplan Kvamme-Fossavatn, utbedring av Fv 404.

Avkjørsel for utskiftningsvei.

Vi vil med dette gjøre oppmerksom på at vi som oppsittere på Indre Fosse har iht. utskiftning for Indre Fosse nedre hjemmemark rett til å etablere ny sjøvei med avkjørsel fra fylkesveien til våre eiendommer ved sjøen slik det fremgår av vedlagde utskiftningskart. Denne jordskiftedommen er fortsatt rettsgyldig.

Dette er ikke tatt hensyn til i det fremlagte planforslaget.

Kv13 er i utgangspunktet ikke alternativ avkjørsel for oss, da dette vil gi en veitrase med brattere stigning enn opprinnelig trase. Slik planforslaget nå foreligger, kan det se ut for at denne avkjørselen kun er beregnet som avkjørsel for Gbnr.145/17.

Vi vil derfor kreve at det gjennom reguleringsplanen blir åpnet for at vi kan benytte oss av avkjørsel slik det fremgår av vedlagte utskiftningskart .

Kontaktperson for rettighetshaverene er:

Jostein Alsvåg Skarsvegen 367A 5911 Alversund Tlf. 91661269

Vedlagt følger kopi av utskiftningskart.

Vennlig hilsen

Ole Godtfred Gangsøy

Ole Godtfred Gangsøy /Gbnr. 145/2

Oddvar Rath

Oddvar Rath/Gbnr.145/3

Jostein Alsvåg

Jostein Alsvåg/Gbnr.145/6

Karl Knarvik

Karl Knarvik/Gbnr.145/5

*FOR O.RATH
Britt Ringen*


Britt Ringen/Gbnr.145/9

Petter H. Fosse

Petter H. Fosse/ Gbnr.145/4 og 7

Helge Inge Fosse

Helge Inge Fosse

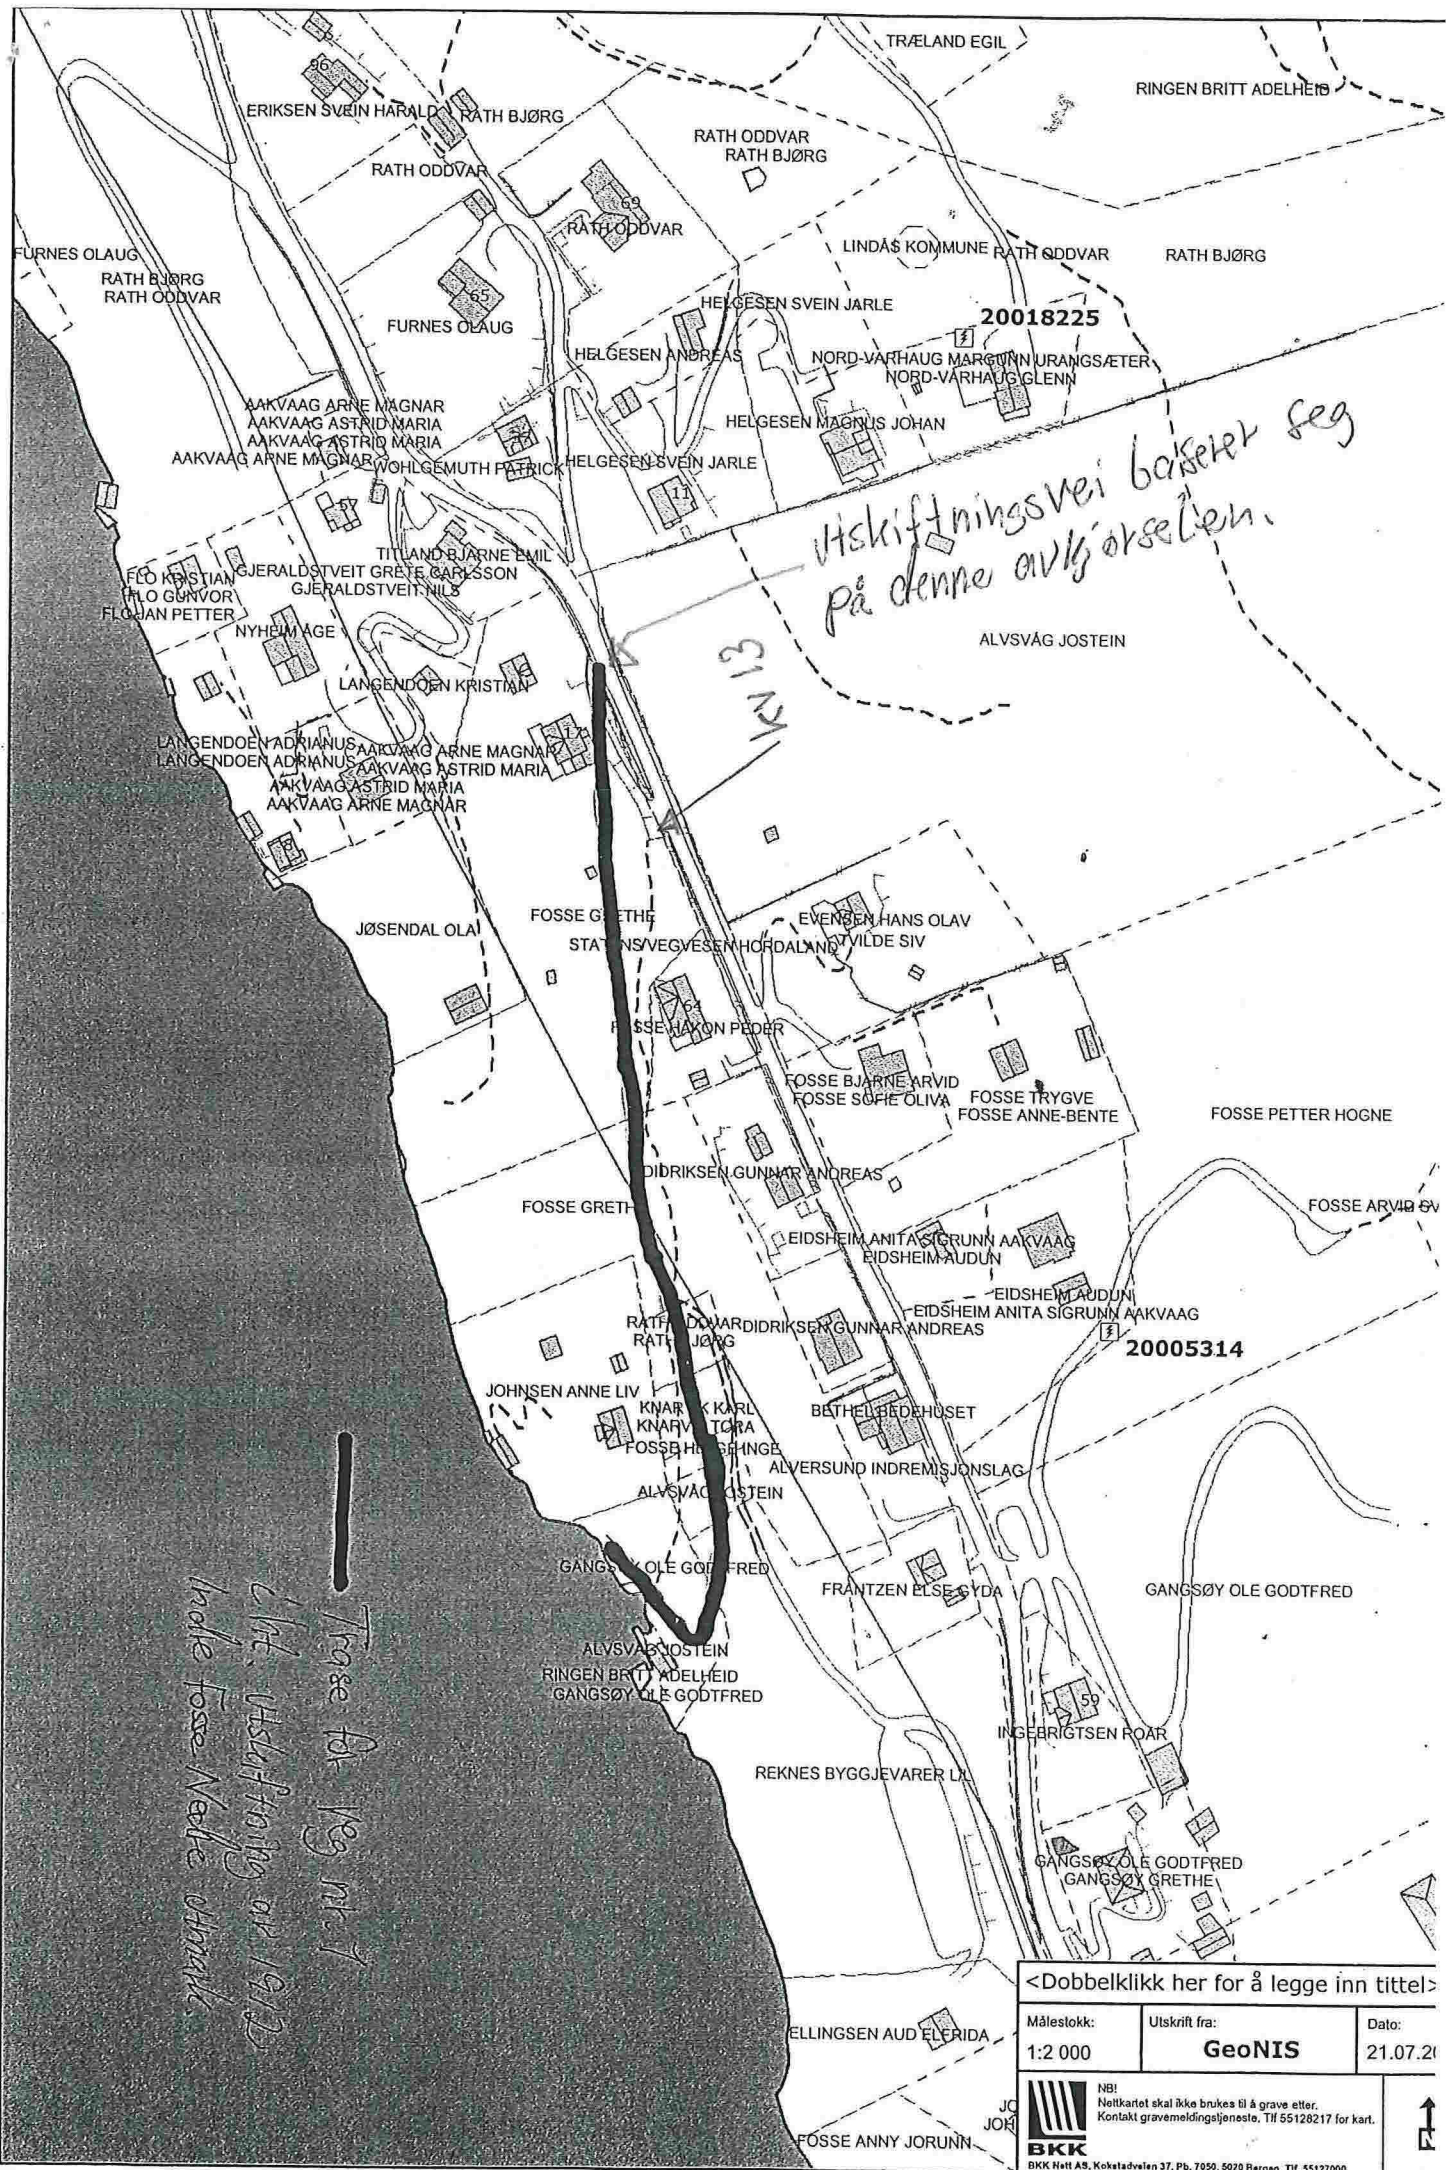


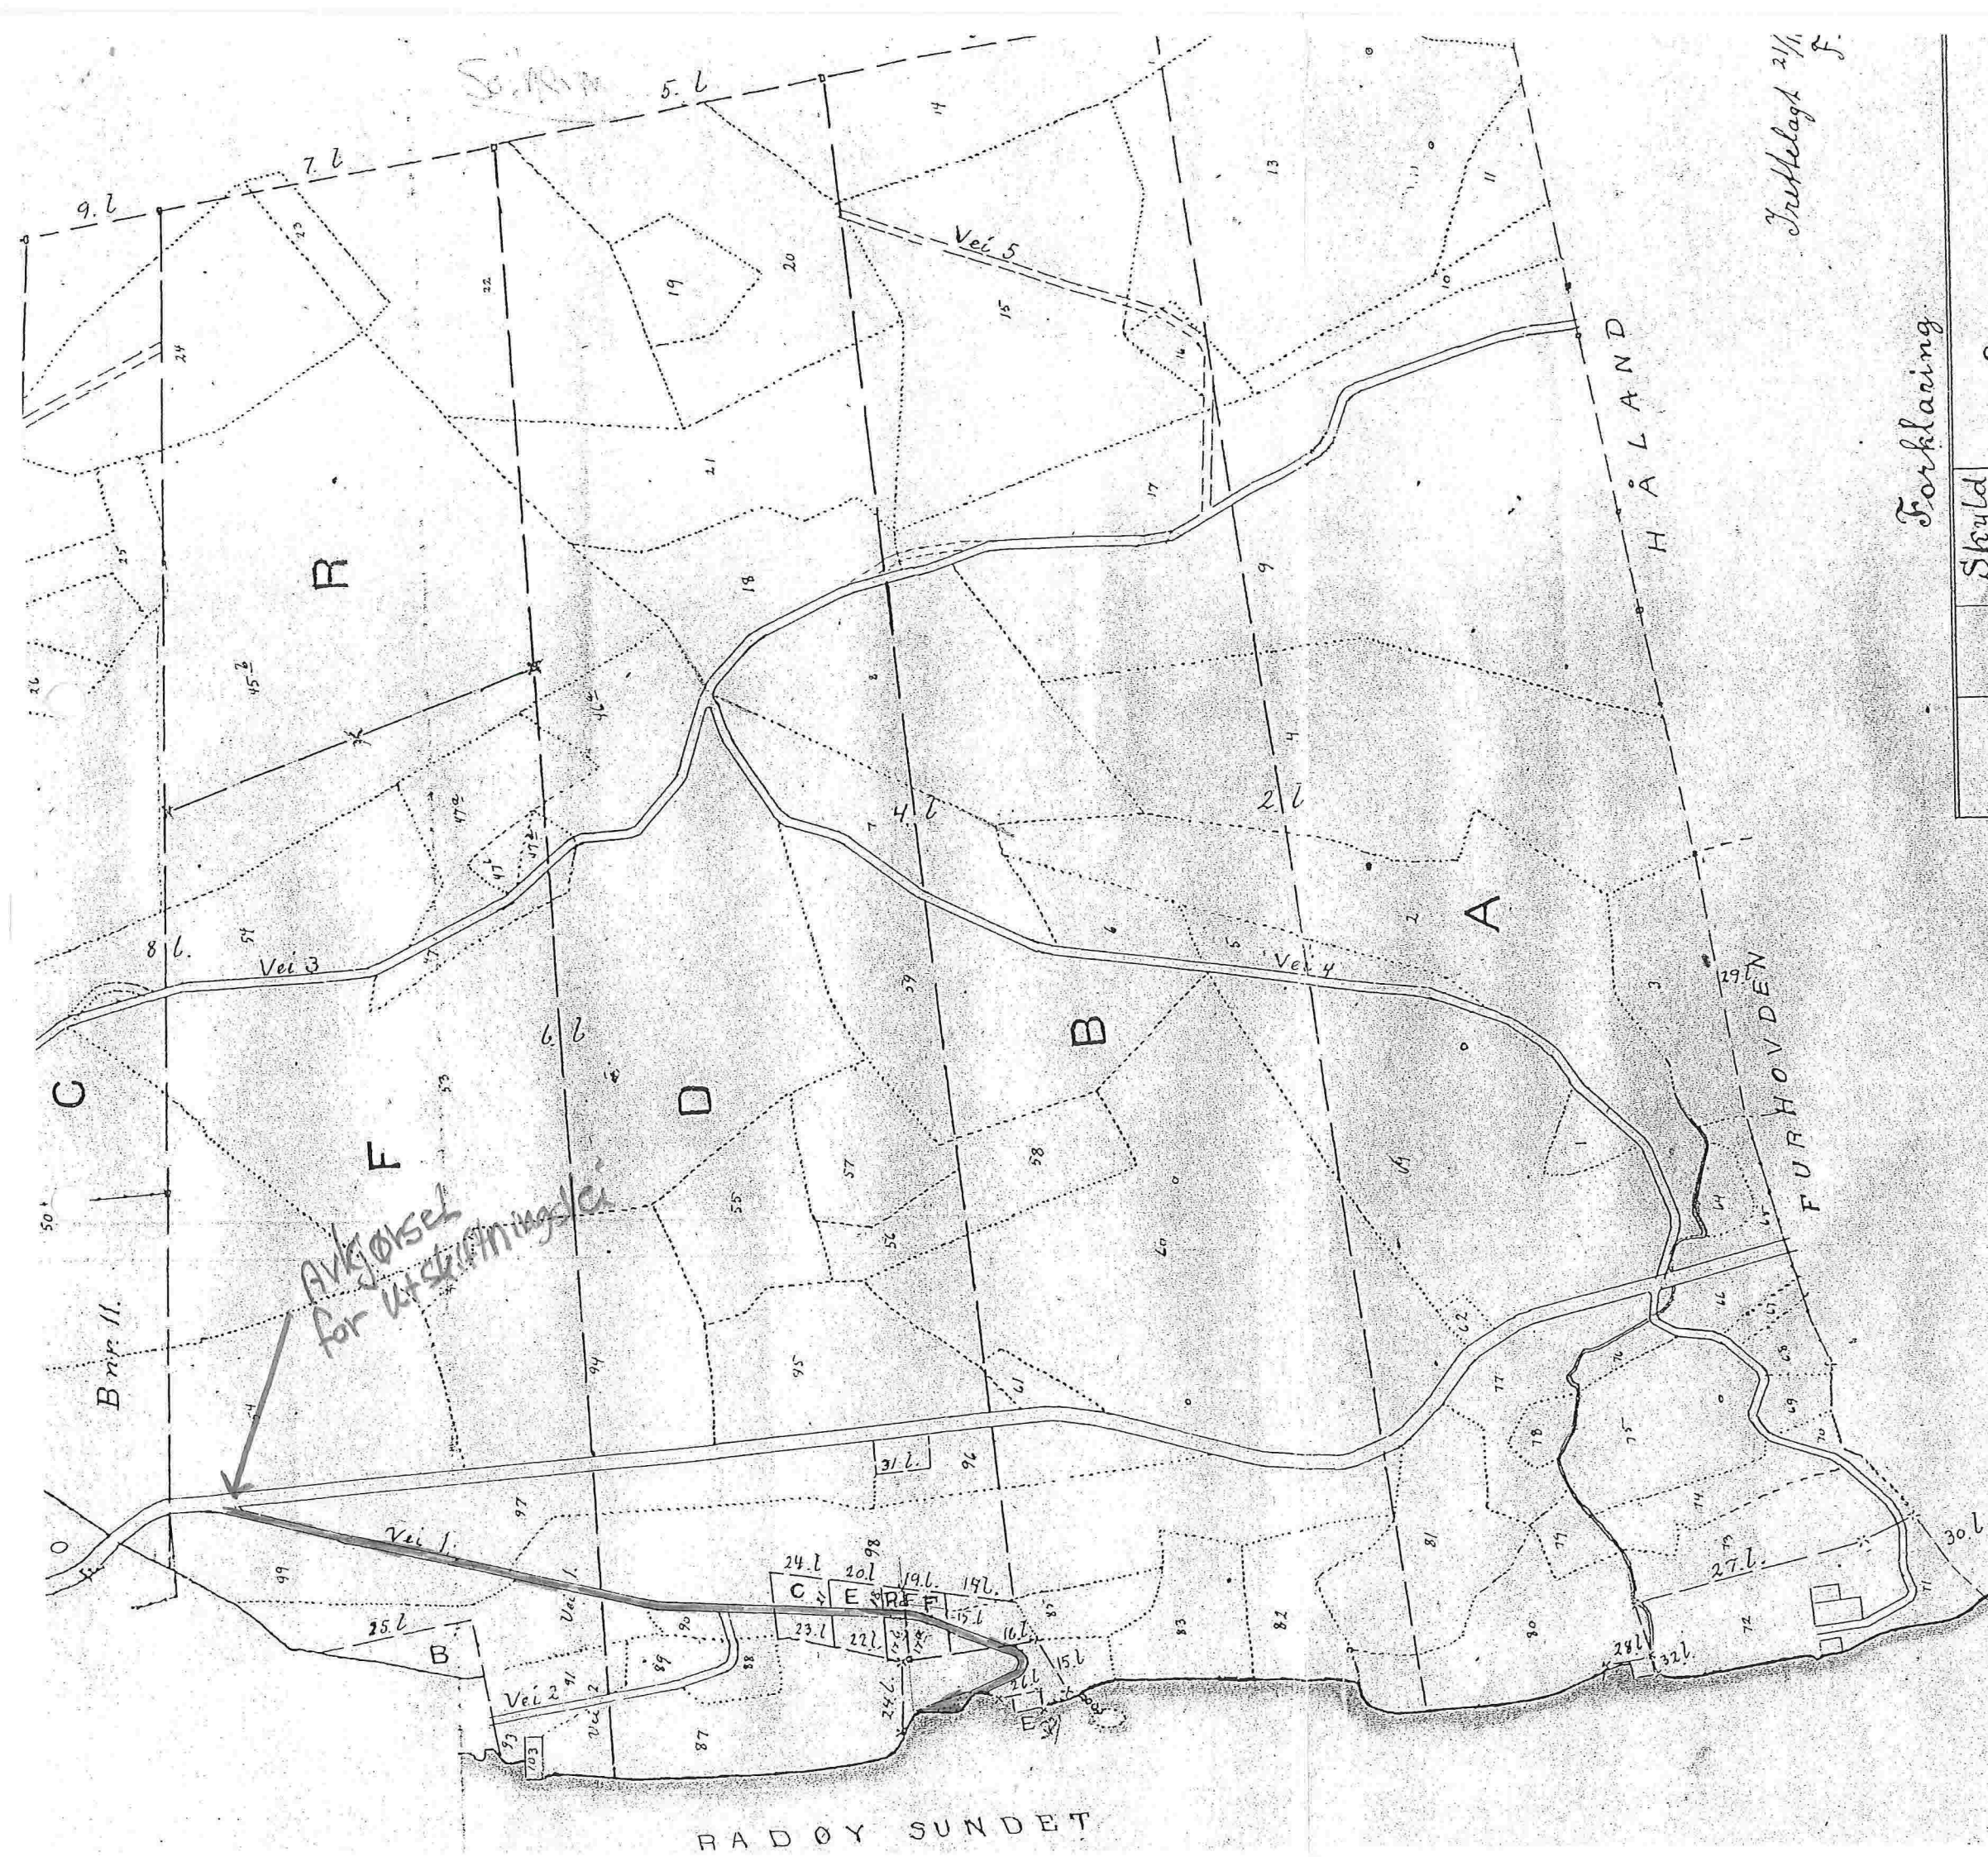
Utskiftningsvei bokset seg på denne avljoselsen.

*Trase for veg nr 1
L.H. Utskifting av 1912
Inne Fosse Nede strand*

<Dobbelklikk her for å legge inn tittel>

Målestokk: 1:2 000	Utskrift fra: GeoNIS	Dato: 21.07.20
-----------------------	--------------------------------	-------------------


 NBI
 Nettkartet skal ikke brukes til å grave etter.
 Kontakt gravemeldingstjeneste, Tlf 55128217 for kart.



Trettelagt 2 1/2 f.

Forklaring.

Littera	Bnr.	Skylde Bje. m ²	Eierens navn
A	1	1-18	Sjur Olsen
B	2	1-12	Olai Andreassen
C	3	-19 3/8	Knut Olsen
D	4, 7	1-15 1/8	Fredrik Petersen
E	5	-17 7/8	Magnus Magnusson
F	6	1-15	Jakob Andersen
G	9	-16 3/4	Karl Knutsen
R	18		Anders F. Jasse

1/2000.

