


Septik

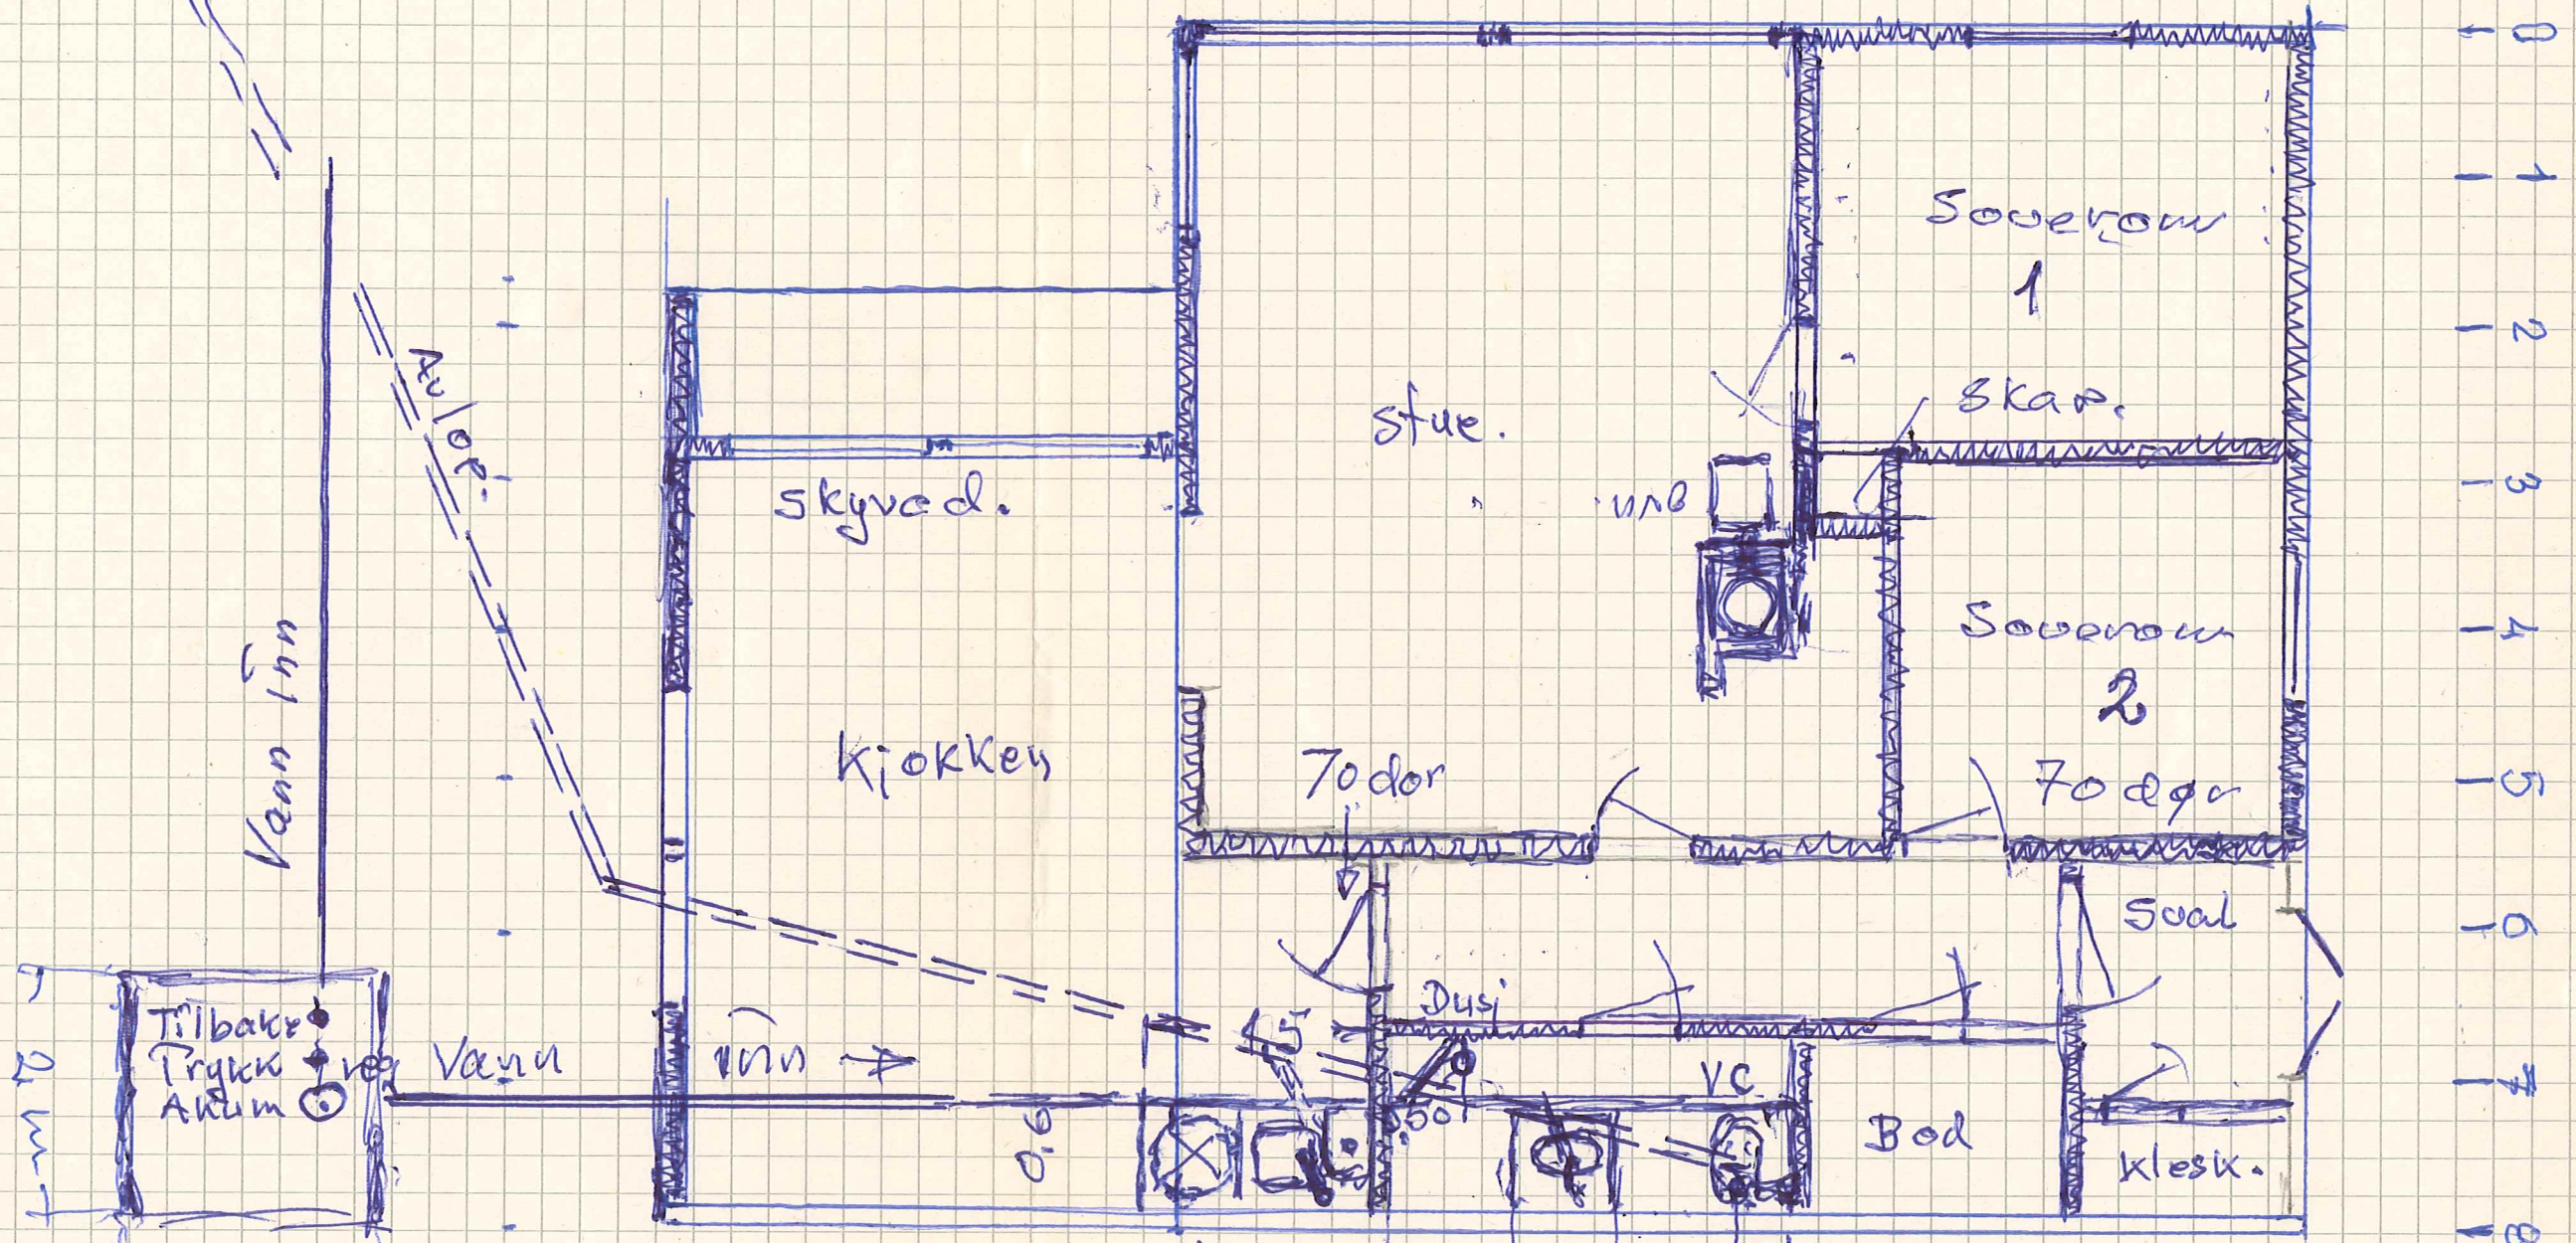

Tilbake
Trykkn
Akum

2,8 m

Vann tv.
Bereder
vasker
kom
utsvask

Vasker.
Bad.
med
dusj.