



## Statens vegvesen

Egil Magnar Eidsnes  
Eidsnesvegen 107  
5913 EIKANGERVÅG

Behandlande eining:  
Region vest

Sakshandsamar/innvalsnr:  
Roald Gulbrandsøy - 55516342

Vår referanse:  
2014/056159-002

Dykkar referanse:

Vår dato:  
02.06.2014

### Lindås kommune, gnr. 215, bnr. 2. Uttale til søknad om avkøyrsløse.

Viser til søknad av 04.05.14.


Søknaden gjeld løyve til å nytte eksisterande avkøyrsløse frå fylkesveg 393, til 2 planlagde bustader på eigedomen 215/2, Eidsnes i Lindås kommune.

Det vert opplyst i søknaden at tomtane ligg i LNF-område i kommuneplanen. Etter gjeldane regler for sakshandsaming, skal søknad om dispensasjon frå kommuneplanen handsamast, og godkjennast, av kommunen før vegvesenet handsamer søknad om avkøyrsløse.

Dykkar søknad om avkøyrsløse vert lagt på vent inntil det ligg føre dispensasjon frå kommuneplanen.

Avkøyrsløse må utbetrast med omsyn til svingradius før godkjenning, jfr. vedlagte prinsippkisse.

Plan og forvaltning  
Med helsing

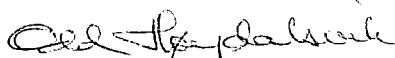
  
Odd Høydalsvik  
sjefingeniør

  
Roald Gulbrandsøy

1 vedlegg

Kopi: Lindås kommune.


# PRINSIPPSKISSE

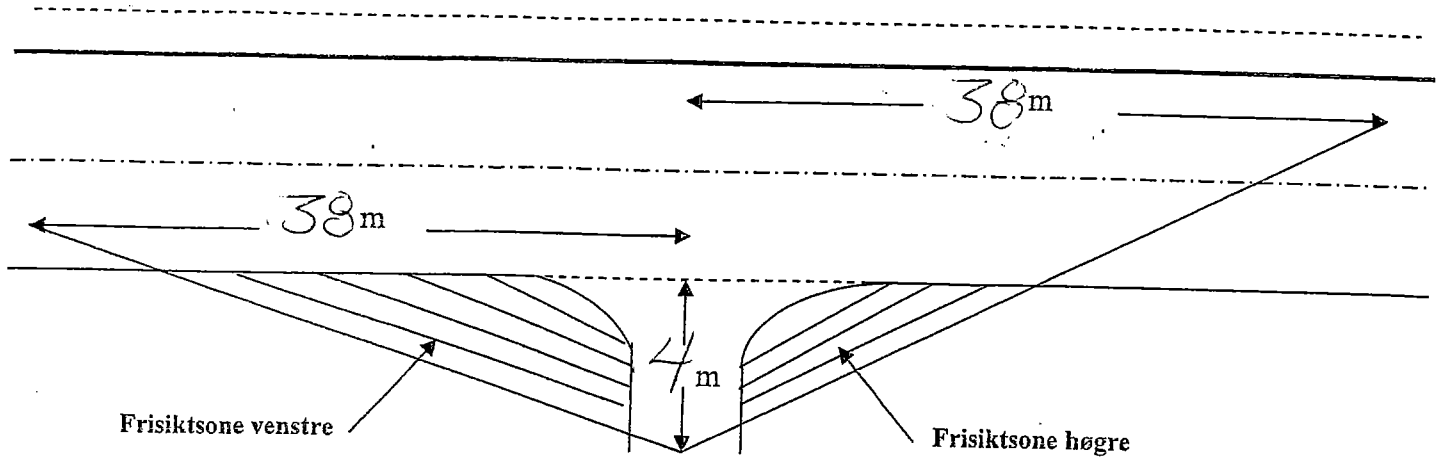


Tilsvarende siktlengder som vist på tegningen må også gjerast gjeldande for trafikken som kjem på hovedvegen og skal inn i avkjørsla (sikt bakover og framover langs hovedvegen)

Av hensyn til snø og vegetasjon skal det i frisiktsonen vera fritt for sikthinder høgare enn 0,5 m. over hovedvegens nivå

## Krav til svingradius for avkjørsla :

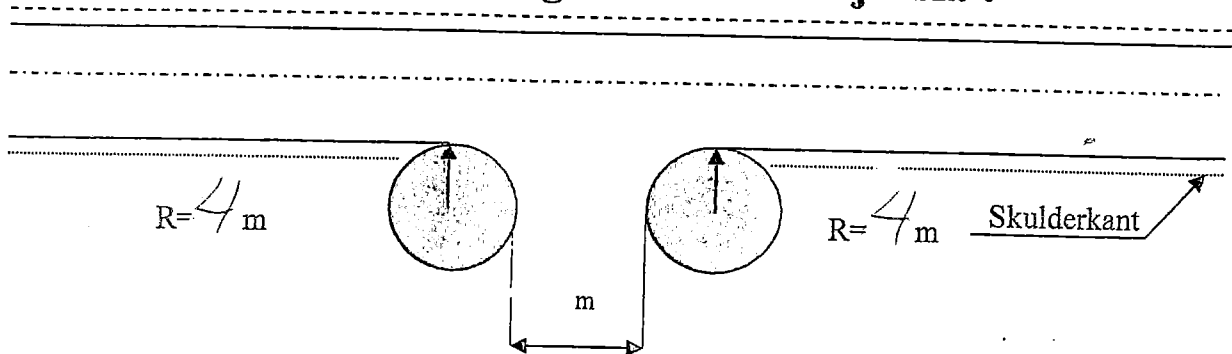

## Krav til lengdeprofil for avkjørsla/tilkomstveg:

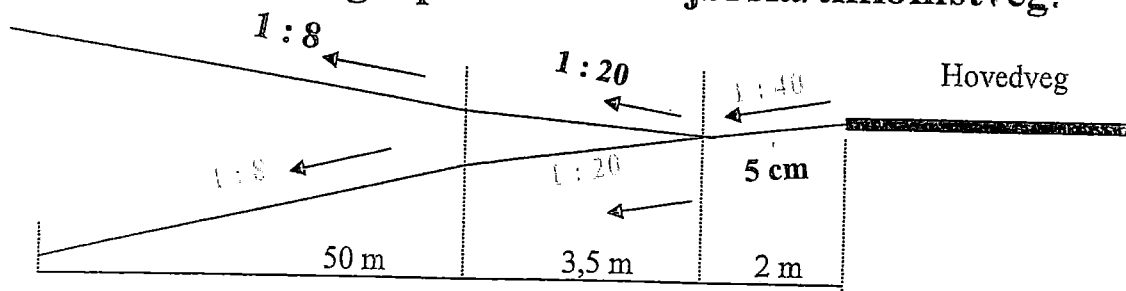

Rv/Fv :	Hp:	Km pel:	Stad:	Saksnr: 2014
---------	-----	---------	-------	--------------

056159-02