


Situvasjoskart for Gbnr. 211/21

01.09.2015

Utrekning av BYA% av tomte
 Areal= 1625,8m² 20%
 Hus: 222,0m²
 Garasje/parkering: 48,4m²
 Totalt: 270,4m²

270,4x100=16,63%
 1625,8

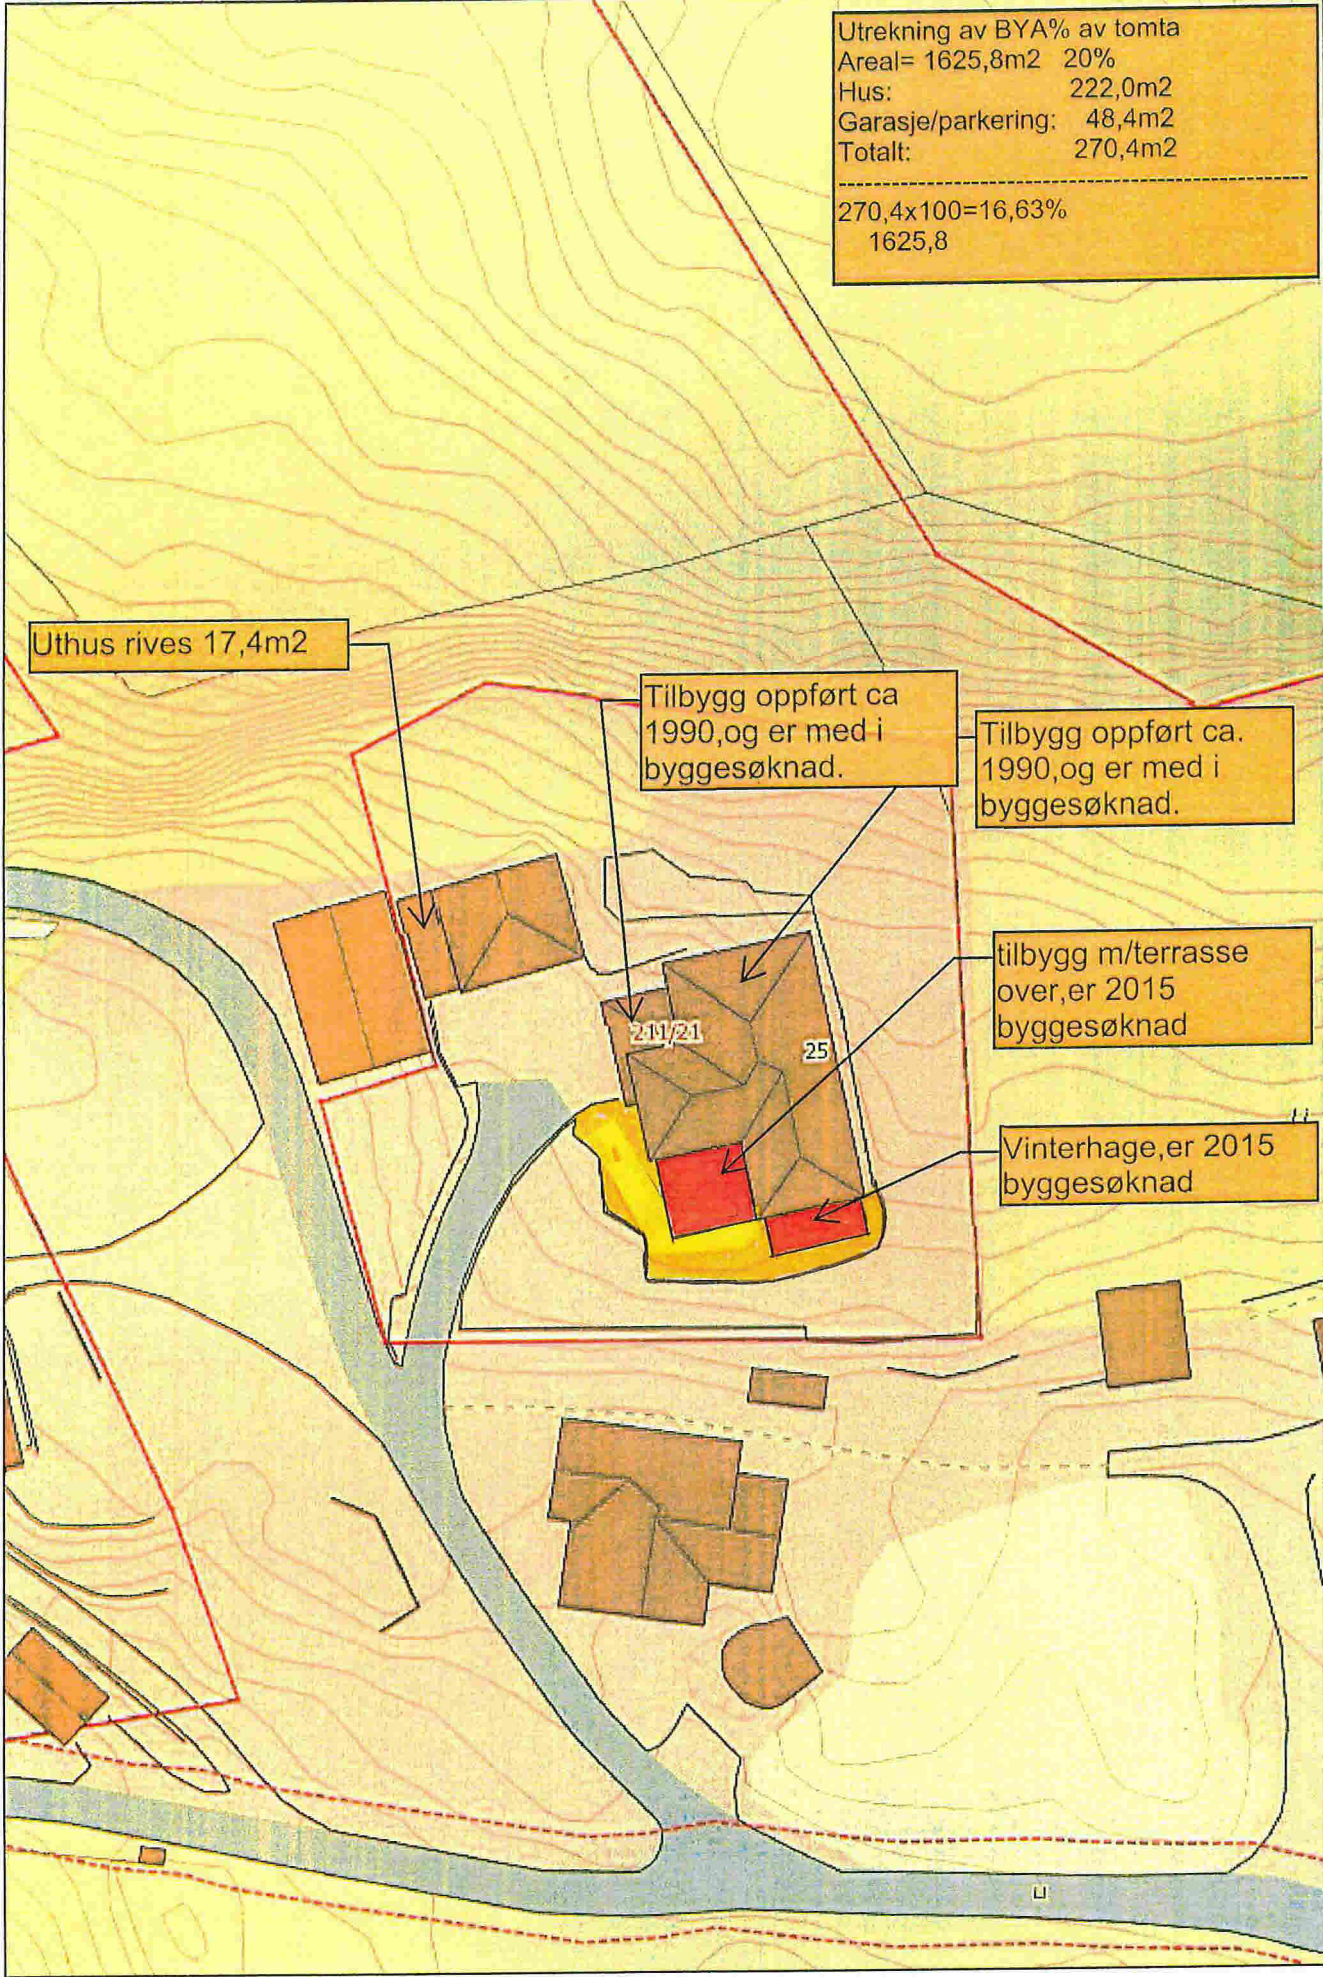

Uthus rives 17,4m²

Tilbygg oppført ca 1990, og er med i byggesøknad.

Tilbygg oppført ca. 1990, og er med i byggesøknad.


tilbygg m/terrasse over, er 2015 byggesøknad

Vinterhage, er 2015 byggesøknad

Målestokk: 1:500

VEDLEGG D-1 Situvasjoskart for Gbnr. 211/21

Kart viser huset før 1990

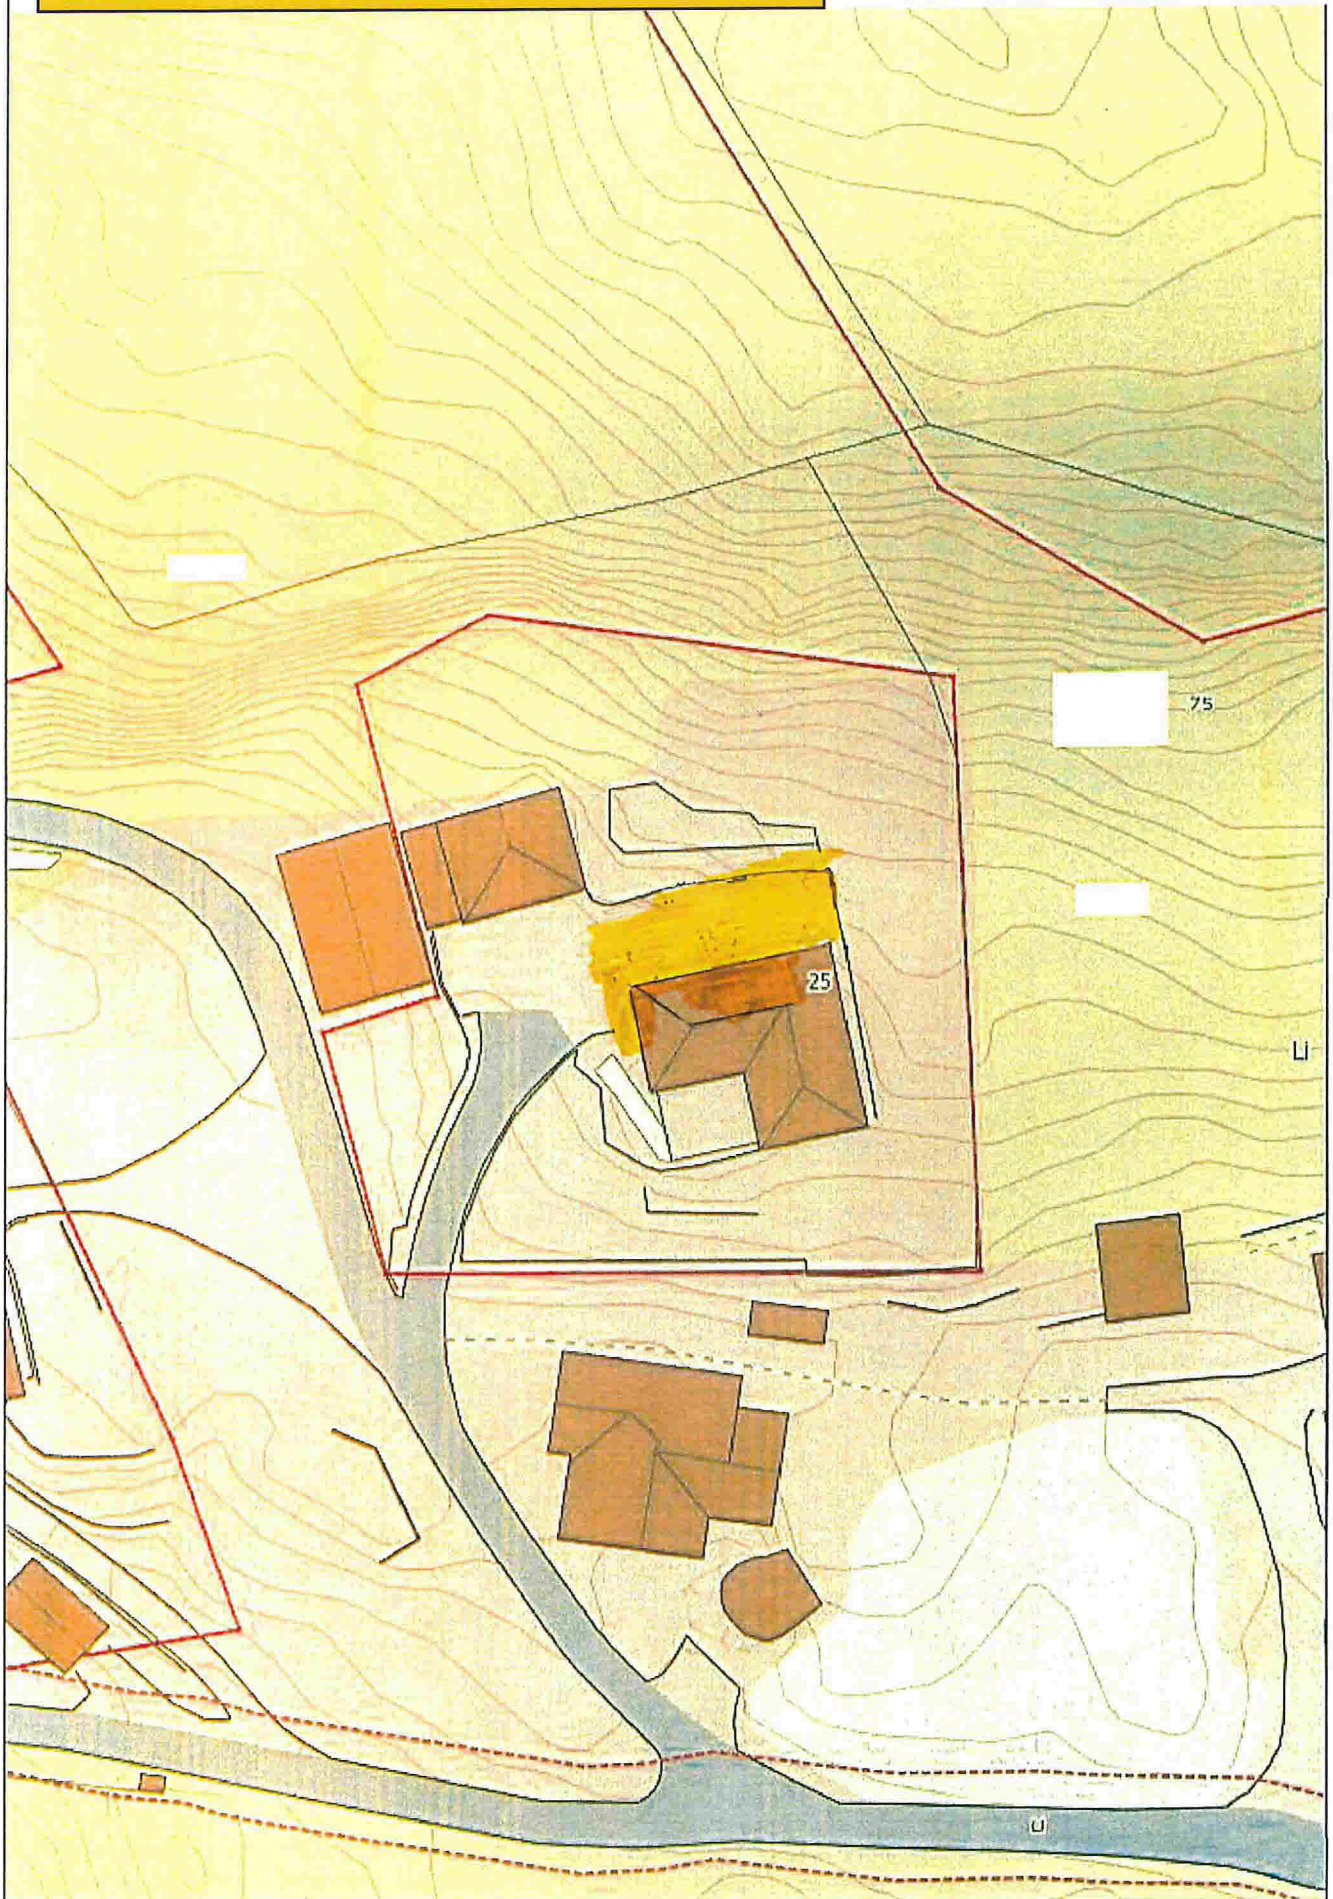

Målestokk: 1:500