



Statens vegvesen

Lindås kommune
Kvernhusmyrane 20
5914 ISDALSTØ

Behandlande eining:
Region vest

Sakshandsamar/innvalsnr:
Unn Jenny Utne Kvam - 55516243

Vår referanse:
2015/081084-003

Dykkar referanse:

Vår dato:
30.09.2015

Vedrørende avkøryslesøknad - gnr. 123 bnr. 9 - Risasjøen - Lindås kommune

Statens vegvesen har motteke ein førespurnad om kva vegstypesmakt som skal handsame ein avkøryslesøknad i samband med søknad om frådeling av tomt til fritidsbustad.

Søknaden gjeld avkørysle frå eit utflytande kryssområde der fylkesveg 416 Risasjøvegen møter kommunal veg Risøyvegen. Det er uklart kvar i krysset fylkesvegen vert avslutta og den kommunale vegen byrjar. Slik krysset ligg i dag, er det vanskeleg å sjå at den private vegen har tilknyting til den kommunale. Både denne vegen (gnr. 123 bnr. 9) og eigedomen gnr. 123 bnr. 64 vurderer vi at per i dag har avkørysle direkte frå fylkesvegen.

Med bakgrunn i ei trafikkfagleg vurdering, ynskjer ikkje Statens vegvesen utvida bruk av avkøyrslene/kryssområdet slik det ligg i dag. Av omsyn til trafikktryggleiken bør kryssområdet strammast opp og tilretteleggast for eit meir trafikksikkert køyremonster. Det er særleg avkørysleløysinga til gnr. 123 bnr. 64 vi vurderer som trafikkfarleg.

Vi har utarbeida ei skisse til korleis kryssområdet kan strammast opp og gjerast meir trafikksikkert (sjå vedlegg). Framlegget inneber at det vert tydlegare kvar fylkesvegen går over i kommunal veg, og at avkøyrslar vert knytte opp til den kommunale vegen. Skissa viser sporing for buss gjennom krysset.

Statens vegvesen rår til at krysset vert stramma opp som vist i vår skisse, og at avkøryslesøknaden på vilkår av ei slik oppstramming vert handsama som søknad om utvida bruk av avkørysle frå kommunal veg.

Vi gjer merksam på at før kommunen kan gje igangsetjingsløyve til tiltak i kryssområdet der fylkesvegen inngår, må ein byggeplan for tiltaket vere godkjent av Statens vegvesen.

Plan og forvaltning - Bergen
Med helsing

Odd Høydalsvik


Odd Høydalsvik
sjefingeniør

Unn Jenny Utne Kvam

Unn Jenny Utne Kvam

2 vedlegg

Kopi: Randi MacPherson (ranma@statoil.com)

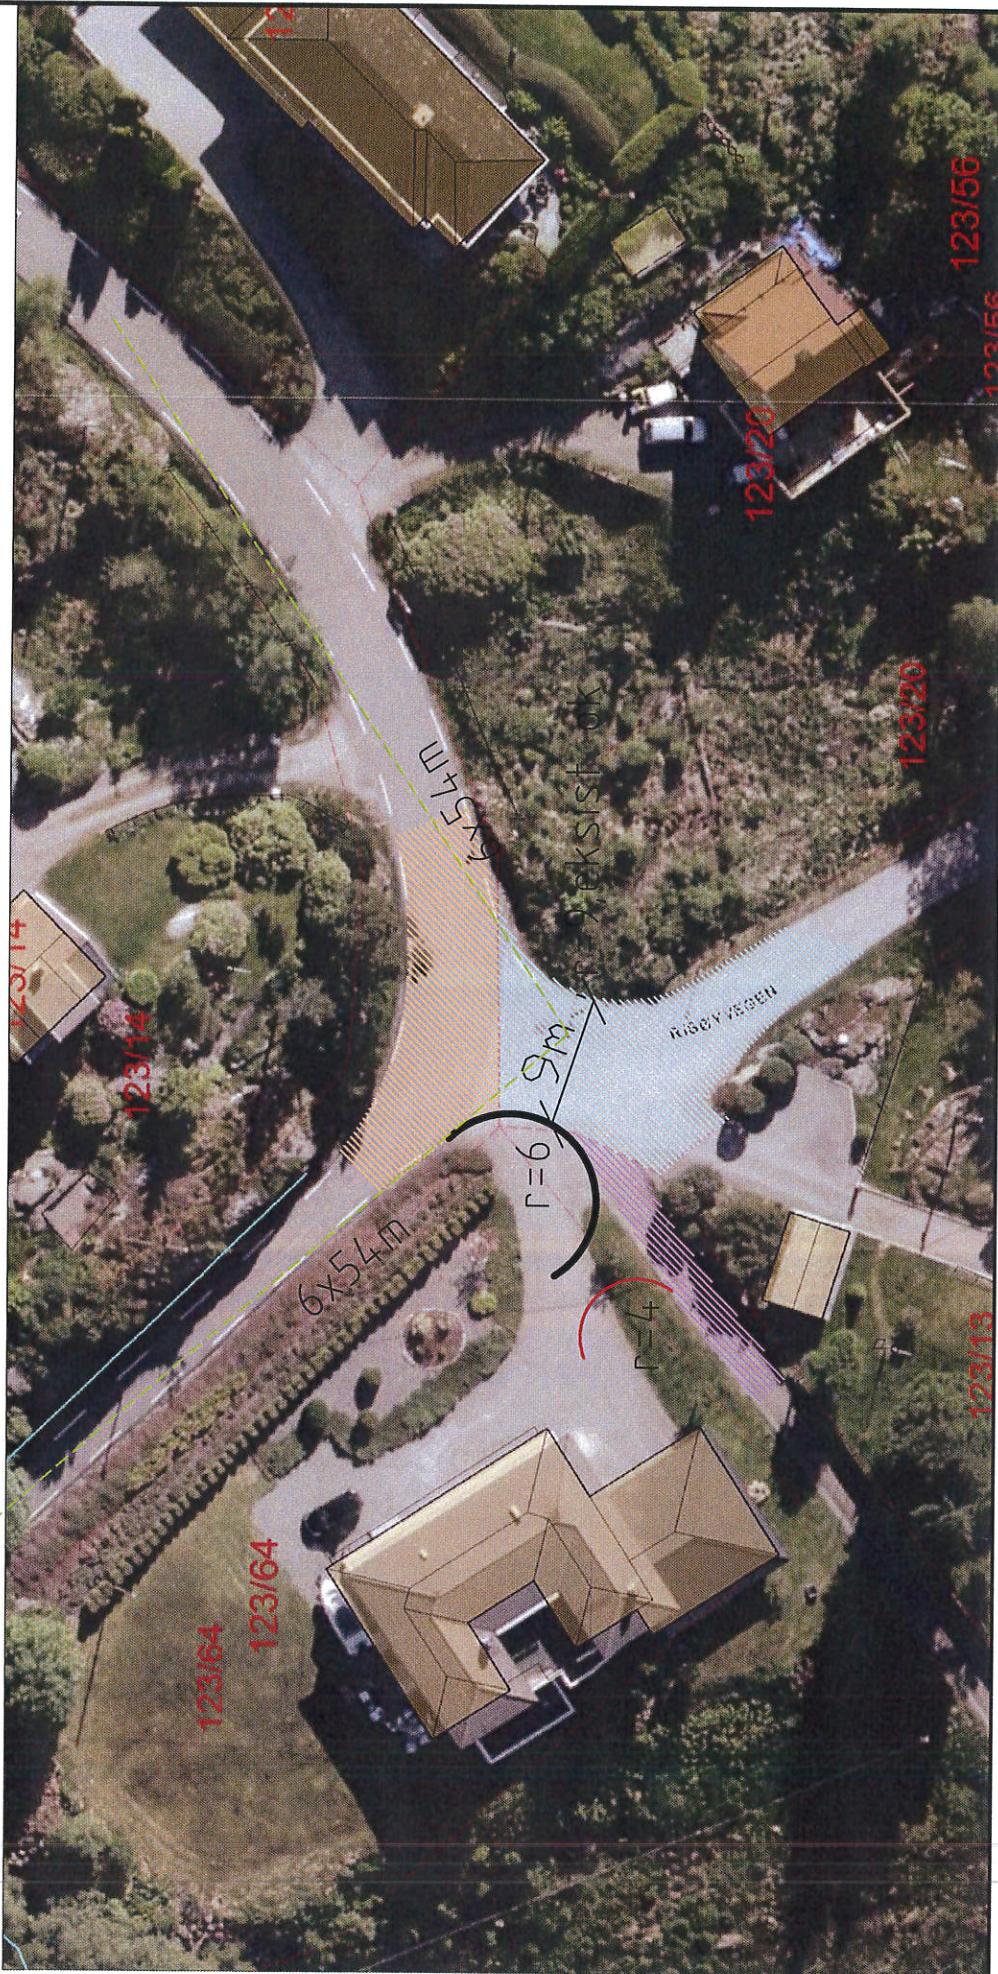


Teiknforklaring:


- Avgrensing av krysset for fv/kv/pv, r=6m.
- Privat avkjørsel, r=4m.
- Frisikt i kryss, 6x54m
- Fylkesveg
- Kommunal veg
- Privat/felles veg

M.stokk: 1:500 i A4



Vedlegg kryss saksnr. 2015081084 gr. 123 bnr. 9, Risøsjøen i Lindås kommune

 

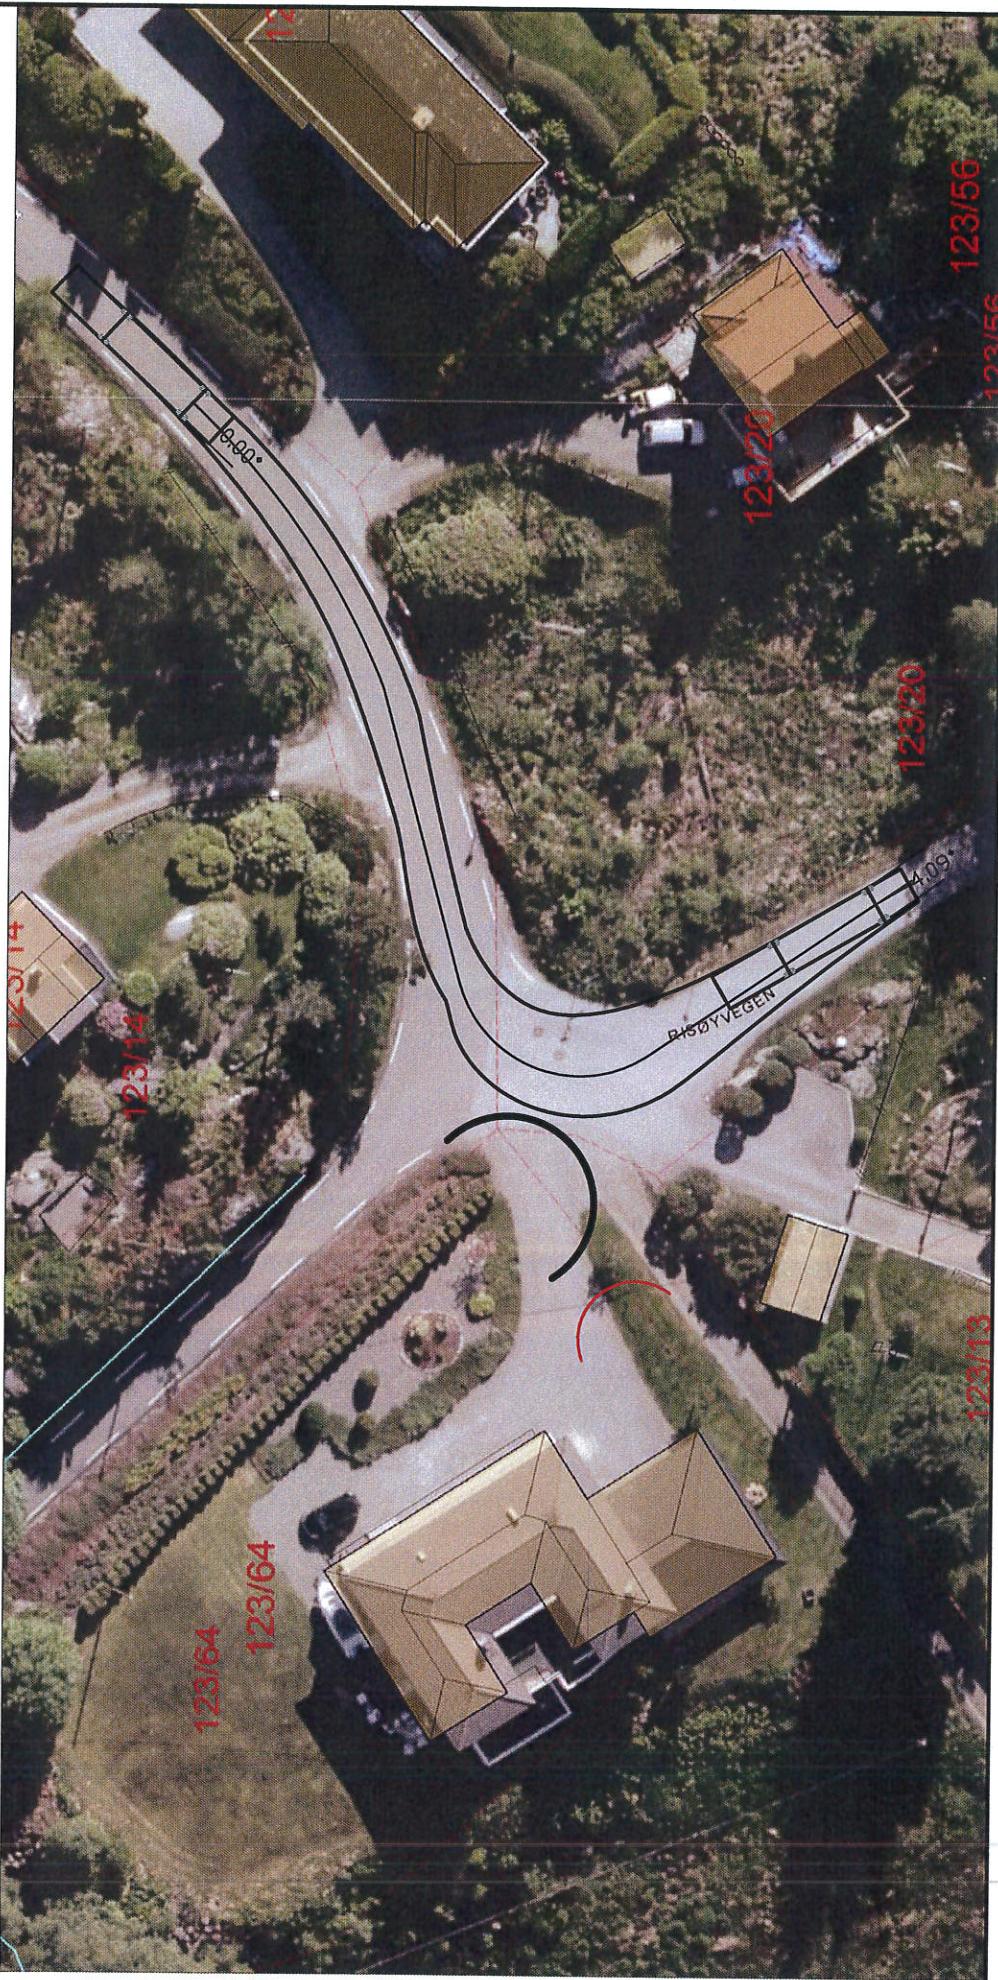

Teiknforklaring:

- Avgrensning av krysset for fv/kv/pv., $r=6\text{m}$.
- Privat avkjørsel, $r=4\text{m}$.
- Frisikt i kryss, $6 \times 54\text{m}$
- Fylkesveg
- Kommunal veg
- Privat/felles veg

M.stokk: 1:500 i A4

Vedlegg sporing saksnr. 2015081084 gr nr. 123 bnr. 9, Risasjøen i Lindås kommune

