


Nytt tilbygg (se merking)
NORD ELEVATION



Kunde:		SVEIN HORN	
Prosjekt:		HYTTE EKNES	
Rev:		NO.1 2015	
Eier av tegninger:		A.T Waardal	
Dato:	04.09.2015.	Målestokk:	1:100

E2-7

Nytt tilbygg (se merking)
ØST ELEVATION

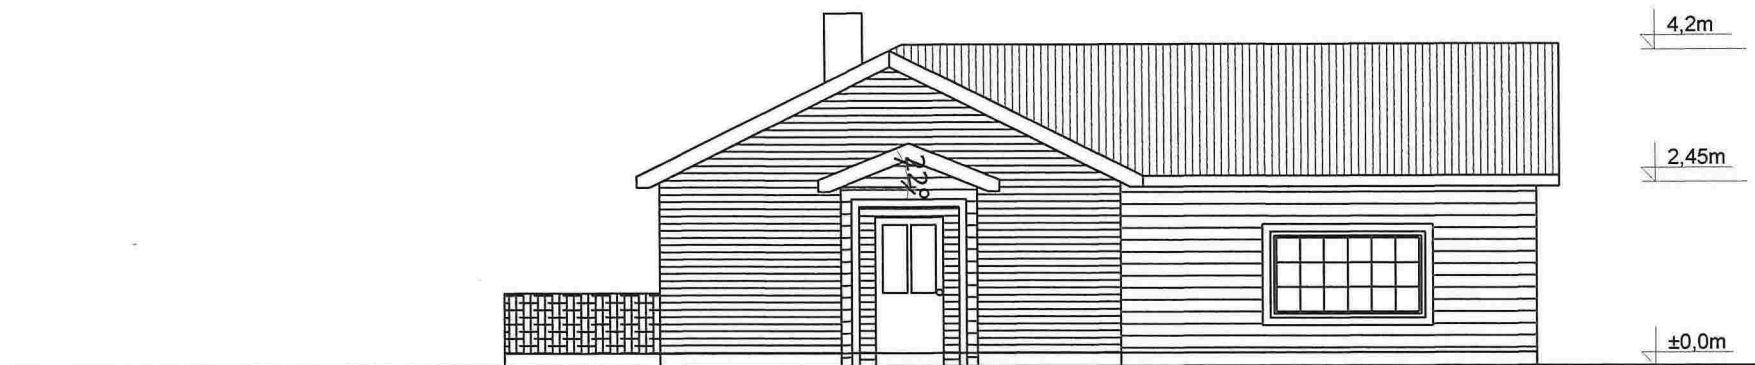

Kunde:		SVEIN HORN	
Prosjekt:		HYTTE EKNES	
Rev:		NO.1 2015	
Eier av tegninger:		A.T Waardal	
Dato:	04.09.2015.	Målestokk:	1:100


Nytt tilbygg (se merking)
SØR ELEVATION



Kunde:		SVEIN HORN	
Prosjekt:		HYTTE EKNES	
Rev:		NO.1 2015	
Eier av tegninger:		A.T Waardal	
Dato:	04.09.2015.	Målestokk:	1:100

E4-7


Nytt tilbygg (se merking)
VEST ELEVATION

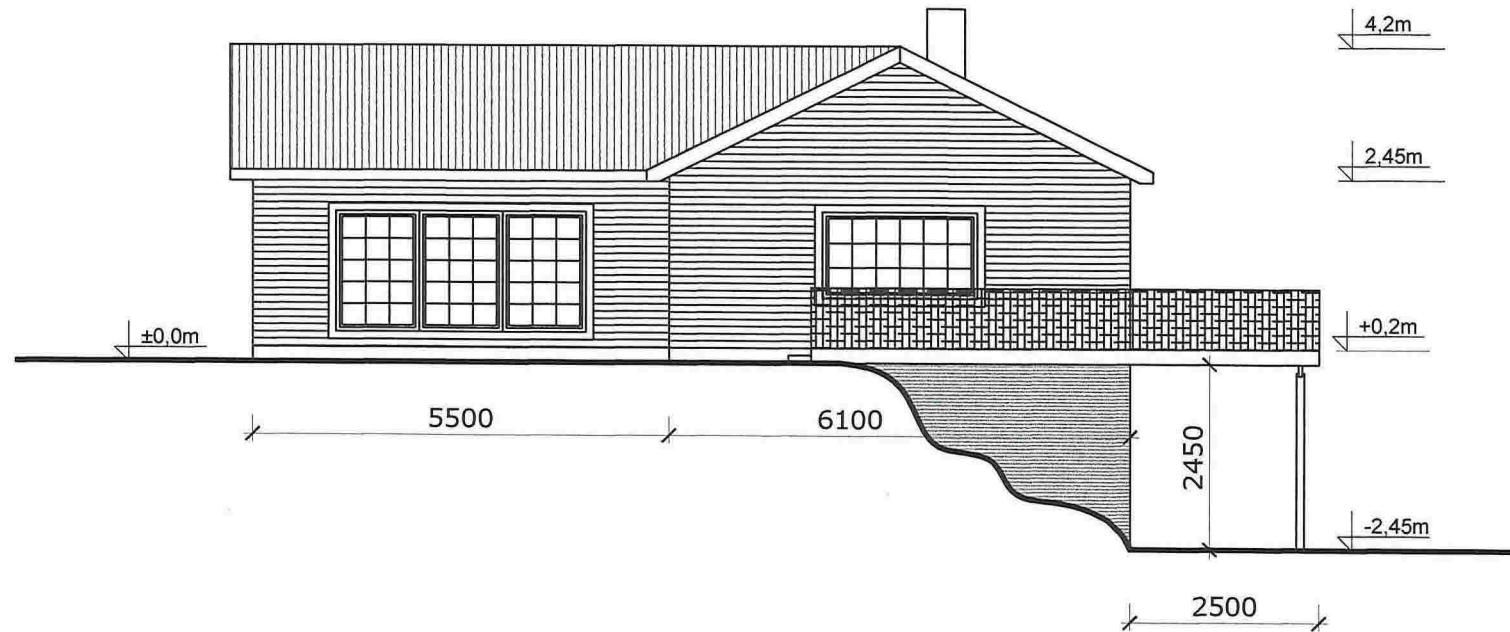


Kunde:		SVEIN HORN	
Prosjekt:		HYTTE EKNES	
Rev:		NO.1 2015	
Eier av tegninger:		A.T Waardal	
Dato:	04.09.2015.	Målestokk:	1:100

Nytt tilbygg (se merking)

SECTION I - I

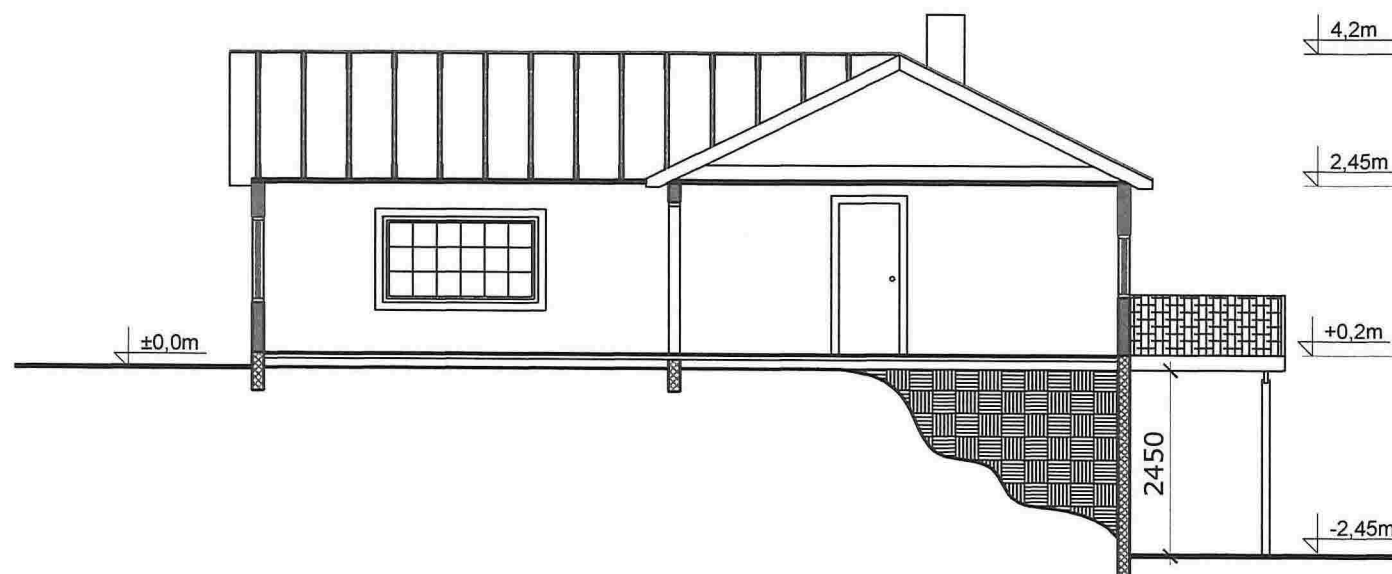

Kunde:		SVEIN HORN	
Prosjekt:		HYTTE EKNES	
Rev:		NO.1 2015	
Eier av tegninger:		A.T Waardal	
Dato:	04.09.2015.	Målestokk:	1:100

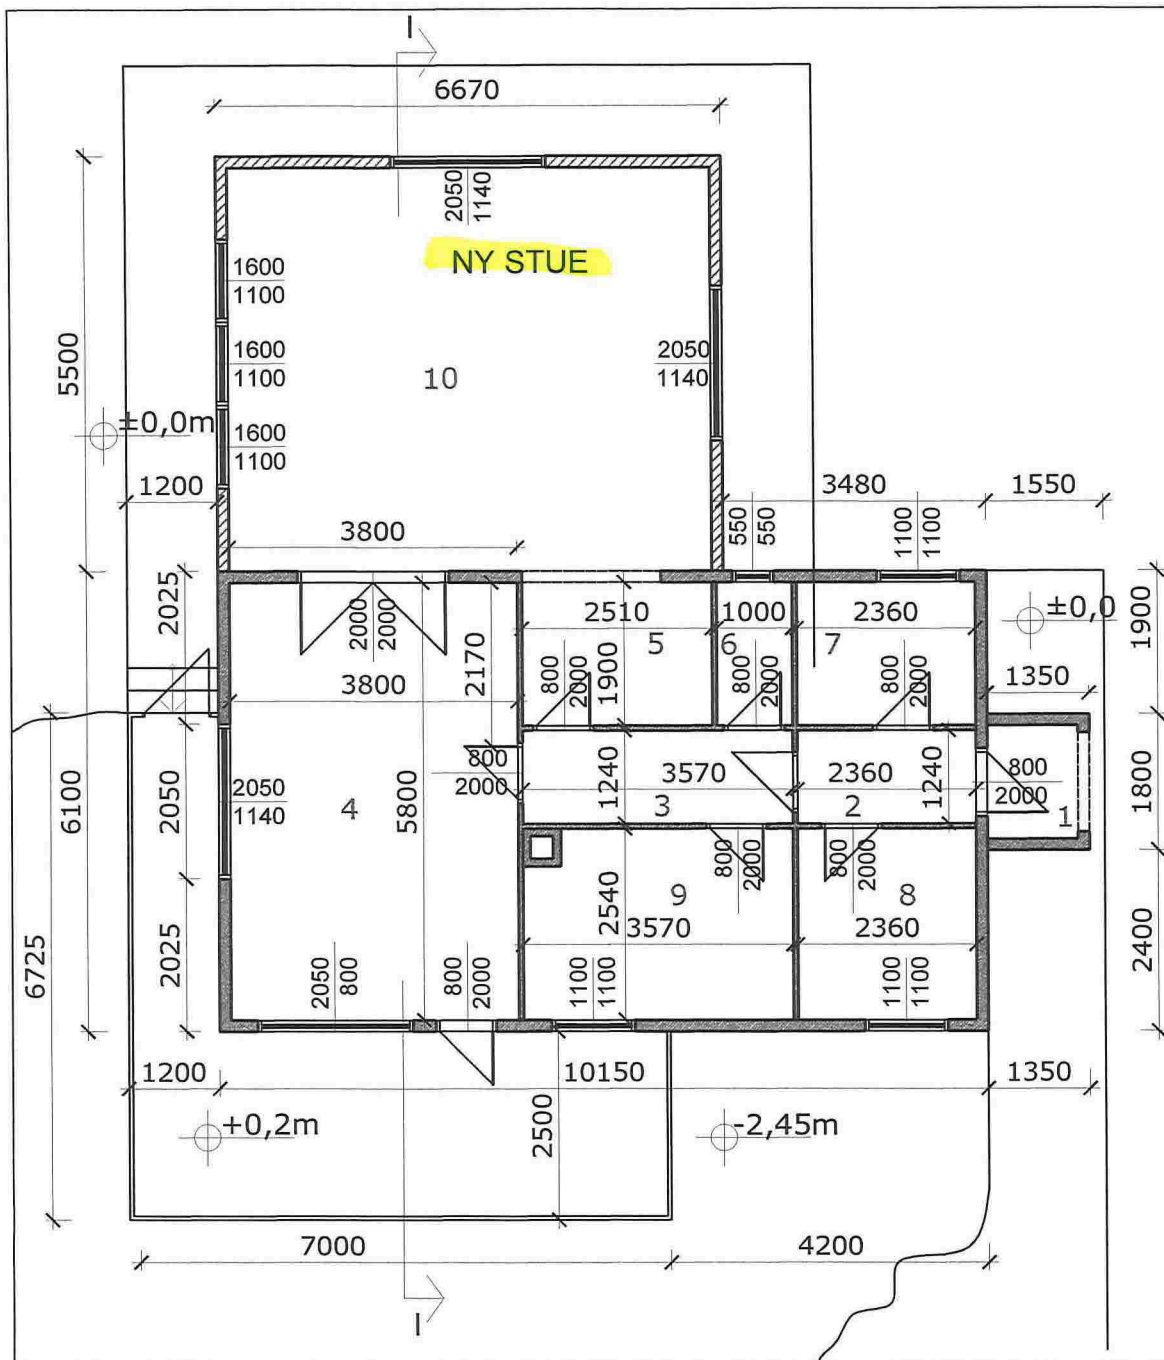

Nytt tilbygg (se merking)

HOVED ETASJE

No.	BRA	P (m2)
1.	VIND FANG	1.8
2.	YTRE GANG	2.9
3.	INDRE GANG	4.4
4.	STUE	22.0
5.	KJØKKEN	4.8
6.	TOALETT	1.9
7.	SOVEROM	4.5
8.	SOVEROM	6.0
9.	SOVEROM	8.8
10.	NY STUE	34.1
SUM(BRA):		91.2
SUM (EXT):		101.0

Kunde:	SVEIN HORN		
Prosjekt:	HYTTE EKNES		
Rev:	NO.1 2015		
Eier av tegninger:	A.T Waardal		
Dato:	04.09.2015.	Målestokk:	1:100

Nytt tilbygg (se merking)
KJELLER

