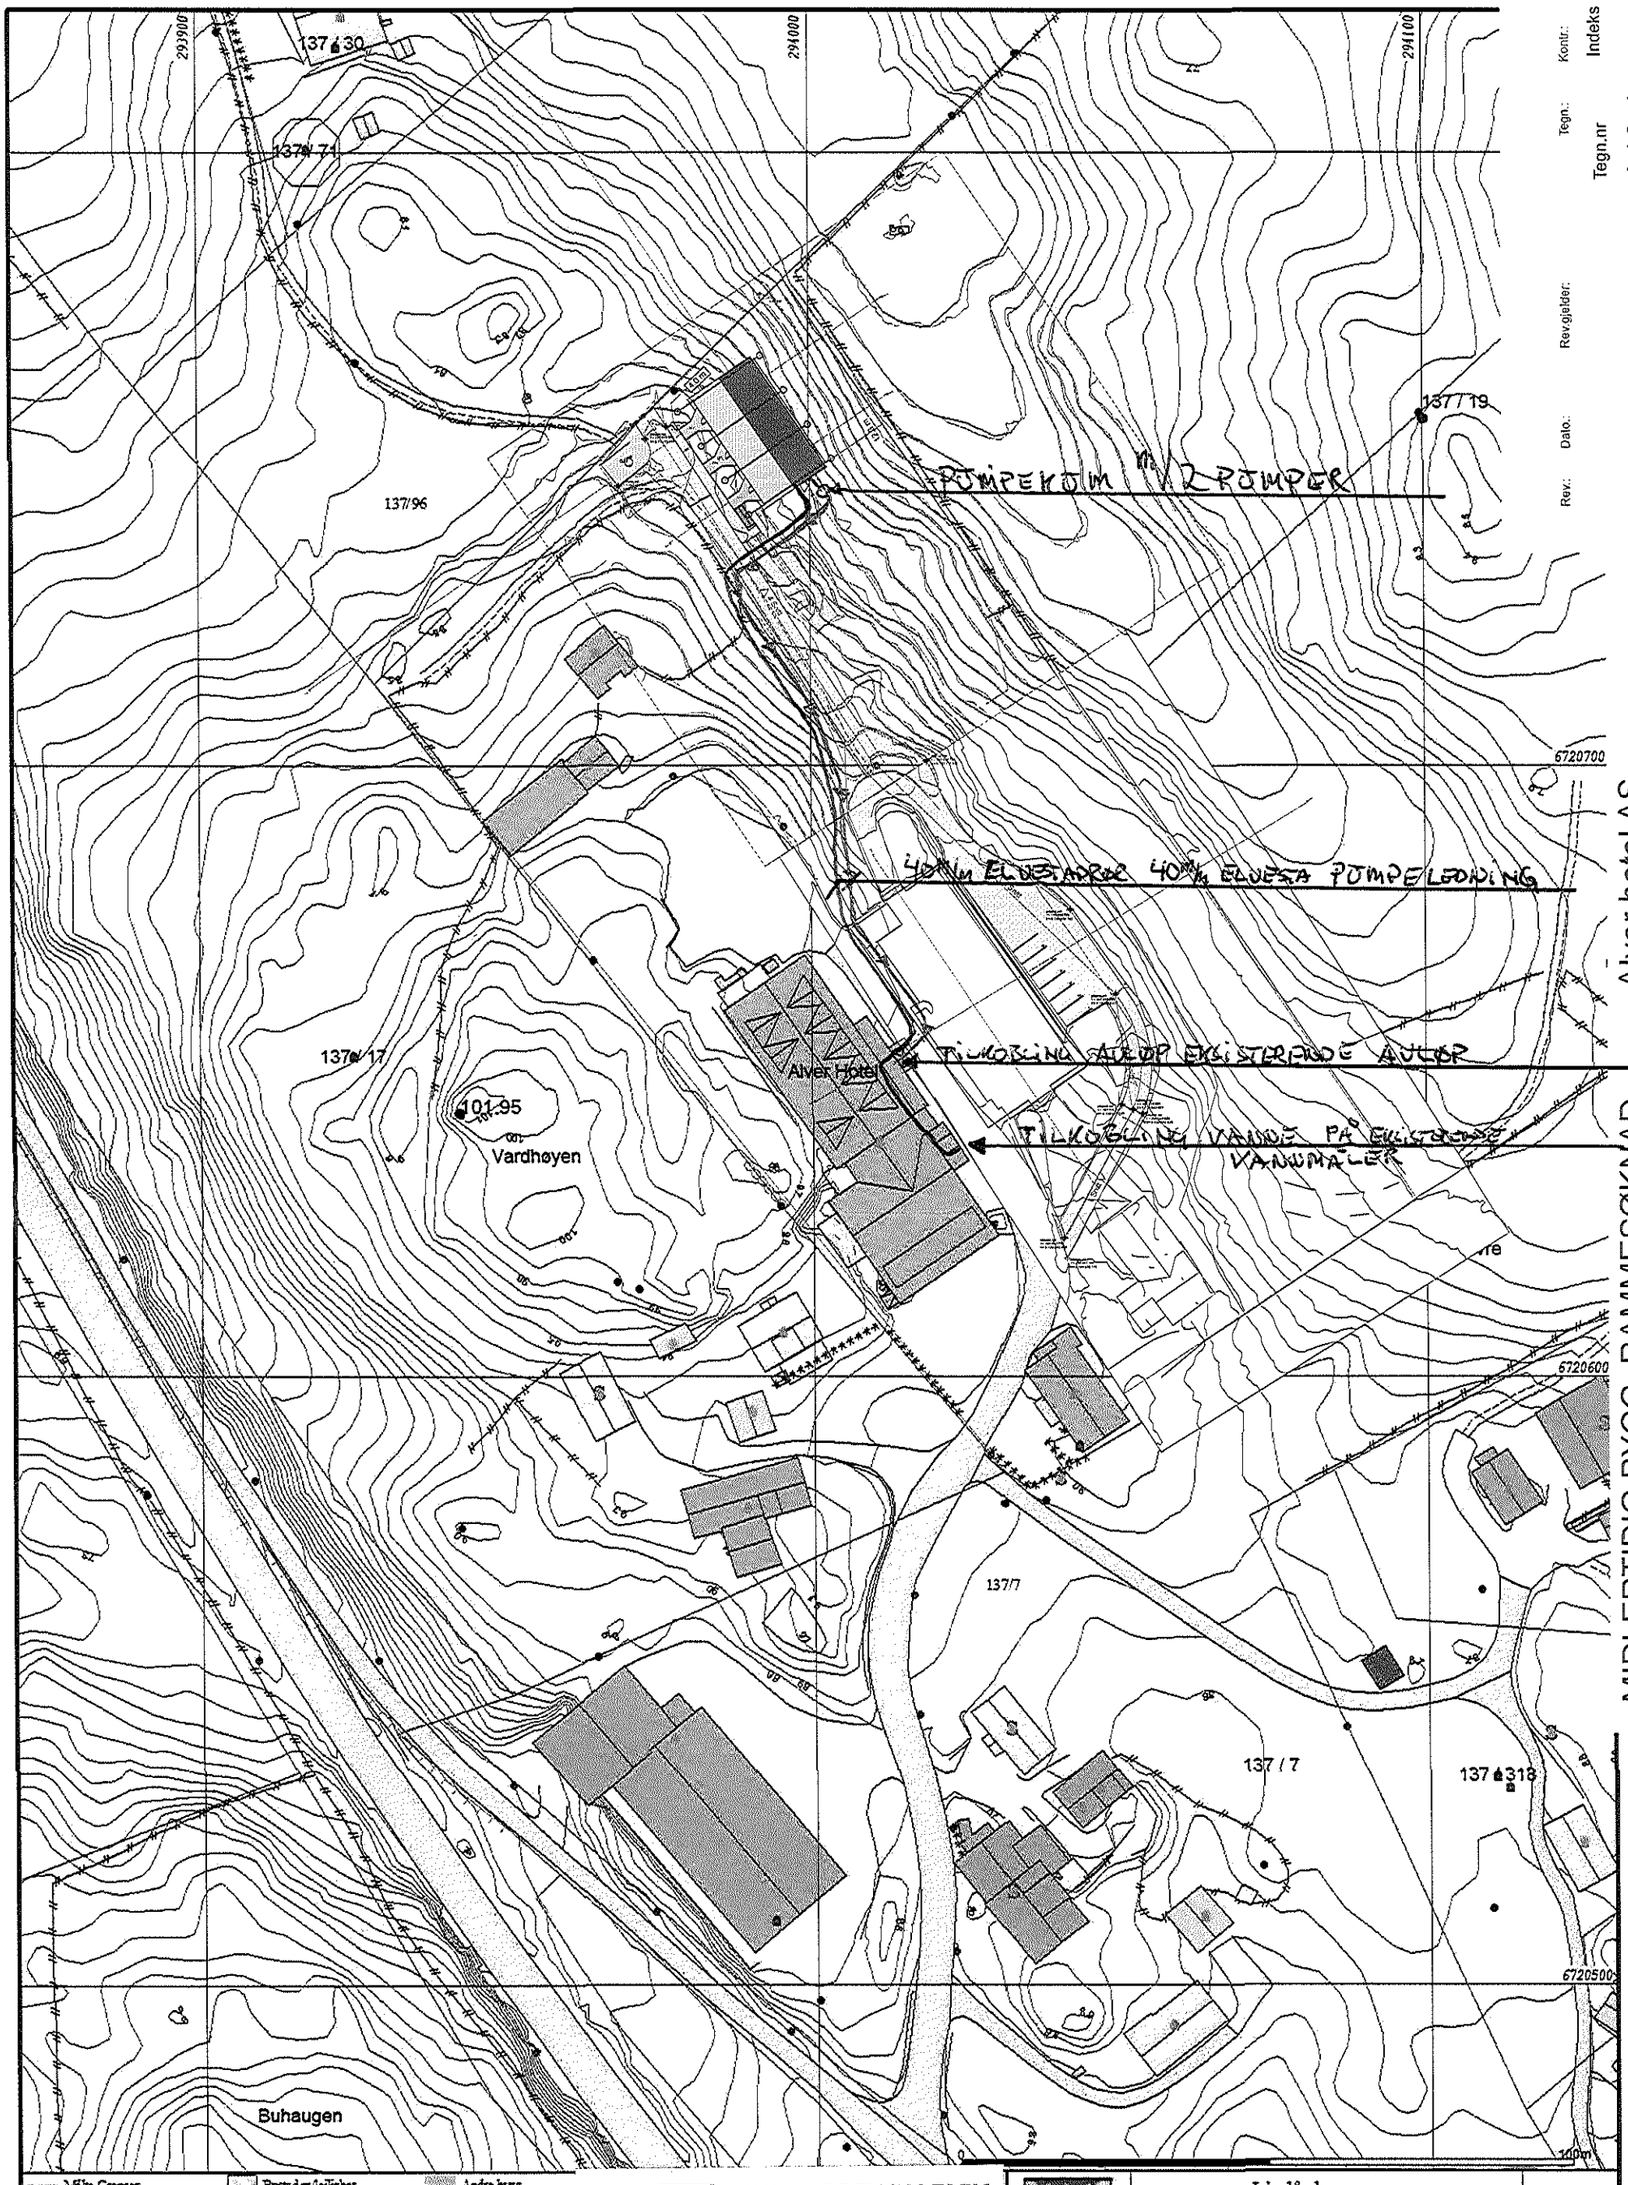

A&R Rune Urne
Mårdalen 37 mob +47 922 25699
5236 Rådal mail: rune@runeurne.no

OPPLØG I-II-III OPP TIL FERDIGE MODULER

Snitt GG
Snitt EE
Snitt DD
Snitt CC
Snitt BB
Snitt CC_1
Snitt FF
Snitt AA

6 800 | 6 800 | 6 800

sov 005 12,3 m²
sov 005 12,3 m²
stuekjk 003 37,9 m²
stuekjk 003 27,2 m²
badvask 005 6,1 m²
badvask 005 6,1 m²
teknisk rom 002 9,8 m²

VANNLEDNINGER UTSETTAN LØSNING

kjeller
110001
A: 116,6 m²

PUMPEKUM

40 m/m ELUSTAD VANN 40 m/m ELUSTAD POMPELEDNING

1:20

COMFORT KNARVIK
AS Haugland VVS
Lyngveien 2,
5914 ISDALSTØ
56 35 77 90
knarvik@comfort.as
www.comfort.no

MIDLERTIDIG BYGG_IG

Alver hotel AS GNR. 137 BNR 125 GRÜNNLEDNING A30-15

Kjeller_270815

A&R Rune Urne
Mårdalen 37 mob +47 922 25699
5236 Rådal mail: rune@runeurne.no

Mål: Dato: 17 08 15 Tegn.: ru.: Kontr.: Godkj.: Ansv.:

Rev.: Dato.: Revgjelder: Tegn.: Kontr.: Tegn.nr Indeks

/Users/runeurne/Desktop/mappe uten navn/AH_IG_270815/IG_AH_270815_1206_RIB.pln

Plottet: 27.08.15