


• Innvendig hør 1" på bed
 • Opplegg spillvann til plan 2/et
 Stabulene mot bod
 Vannledning til bolig 32mm
 Spillvann til bolig 110mm

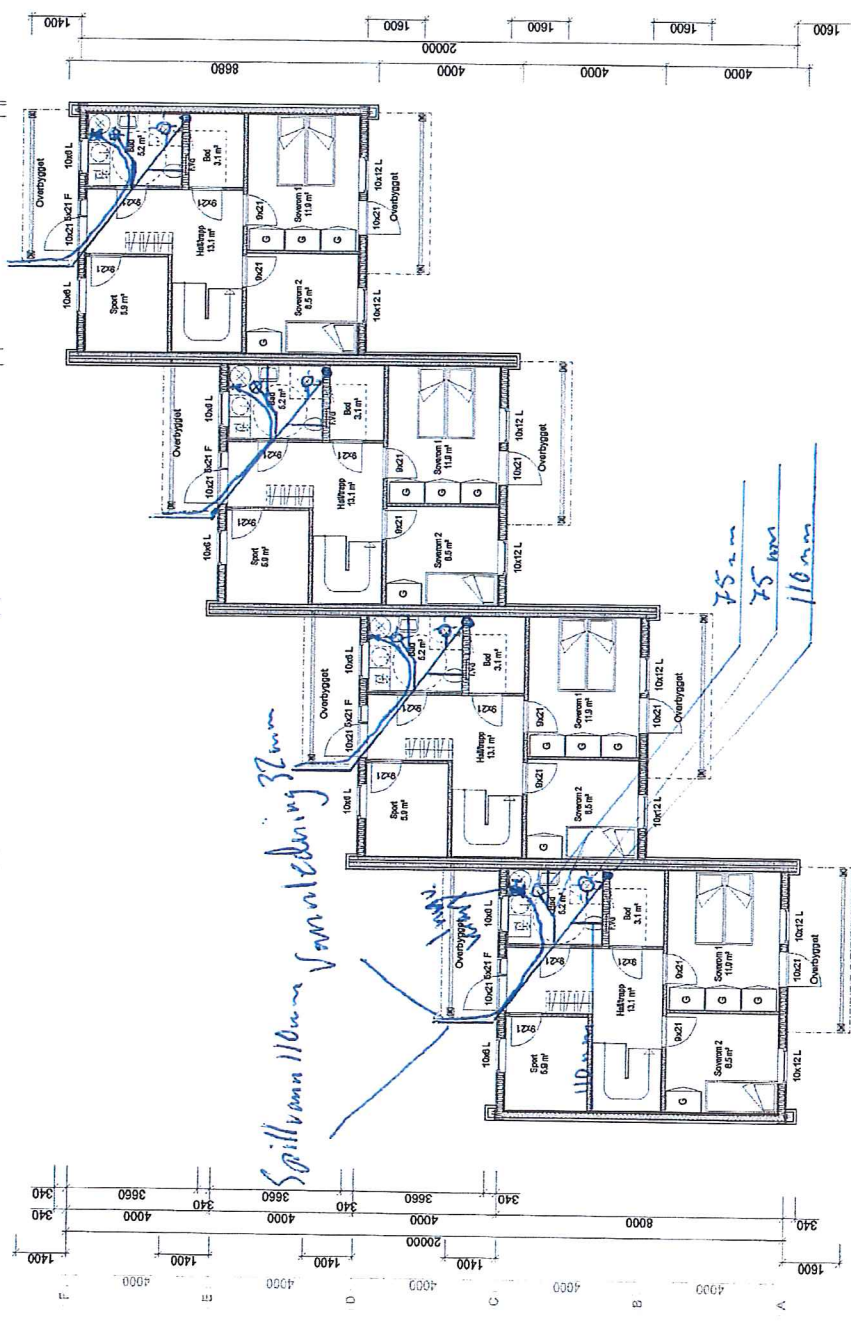

VEDLEGG E-3

Tegninger er oppgitt etter ide og foreløpige tegninger utarbeidet av AS Arkiflon

REV.	ANT.	REVISJONEN/GJELDER	SIGN.	DATE

ETT-TRINNS SØKNAD

TILTAKSHAVER: BYGGESEKTEJER
 ALVERSUND UTVIKL. AS HILLAND VEST, FELT 6

PLAN 1. ETG. REKKEHUS 26 - 29

KOMMUNE: LINDÅS G.M.NR. 134 E.NR. 471


TEGN. RGN. 100001 MAL. 1: 100 DATE: 19.15


PROSJEKT NR. 15-143

TEGN. NR. 502

TIL: 55277180 P. Bokås SS, Fjellst. 0599 BERGEN

UTARBEIDET AV: AS ARKIFLON

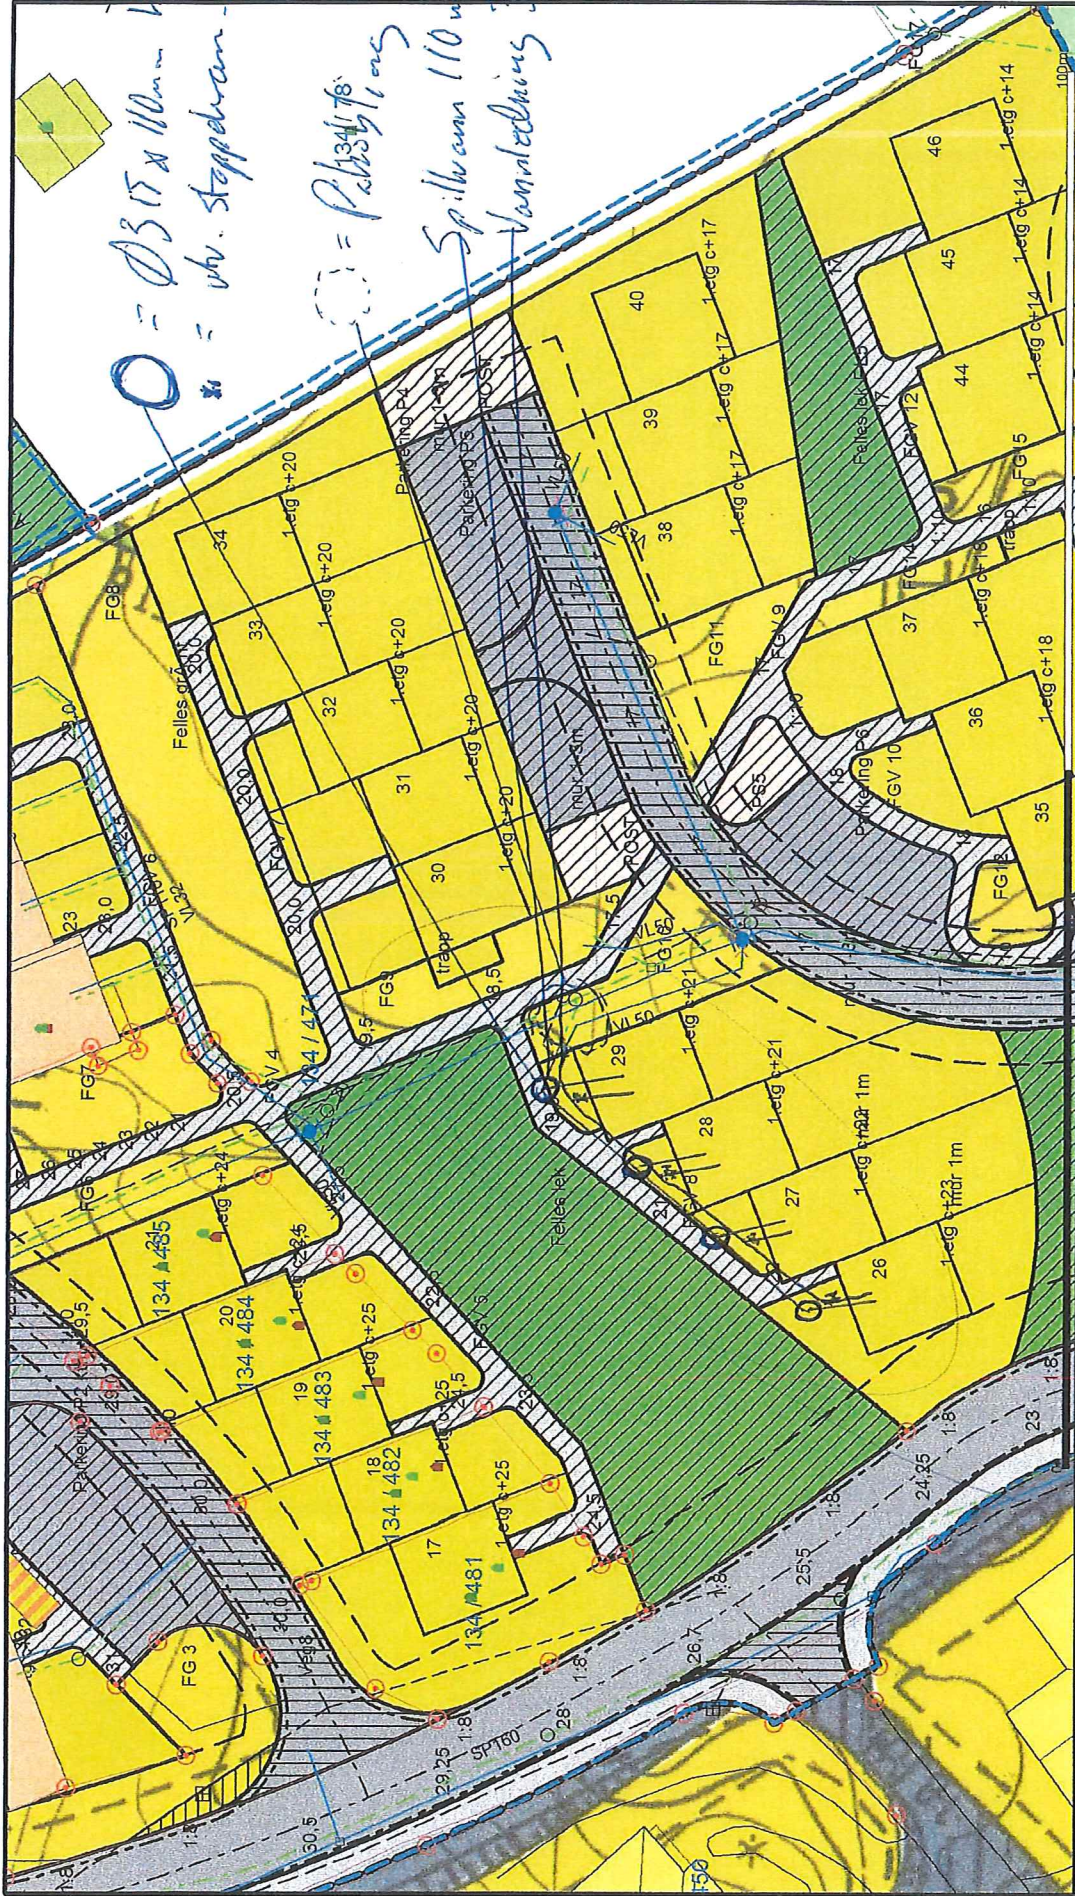

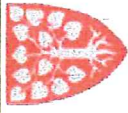	Lindås kommune VVA avdeling	
	Dato: 2015.10.14 Sjm: AH	Hilland vest rekke 26-29
Miljøskilt 1:500		

- Beliggenhet og høyder må oppfattes som orienterende.
- Målte Grenser
 - - - Registerede Grenser
 - Udefinert grenser
 - ↑ Terrengmålte grense
 - ⚡ Konstruert grensepunkt
 - ⚡ Bolig
 - ⚡ Busstad midtlinje
 - Våningshus
 - Stort busstader
 - Hytte/feriehuis
 - Garasje/utllus
 - Inntre/lager
 - Andre bygge