


Fordelingsledning Ø10
 Til bolighenhet Ø25
 Fellesteknisk Ø110
 Tiltak til bolighenhet Ø110

Vannledning Ø100
 Spillann

- Oppleg spill vann til plan 2/leilige
- Oppleg spill vann til plan 2/leilige
- Støthalvare mot bøl
- X Vannledning til fordelerskap.

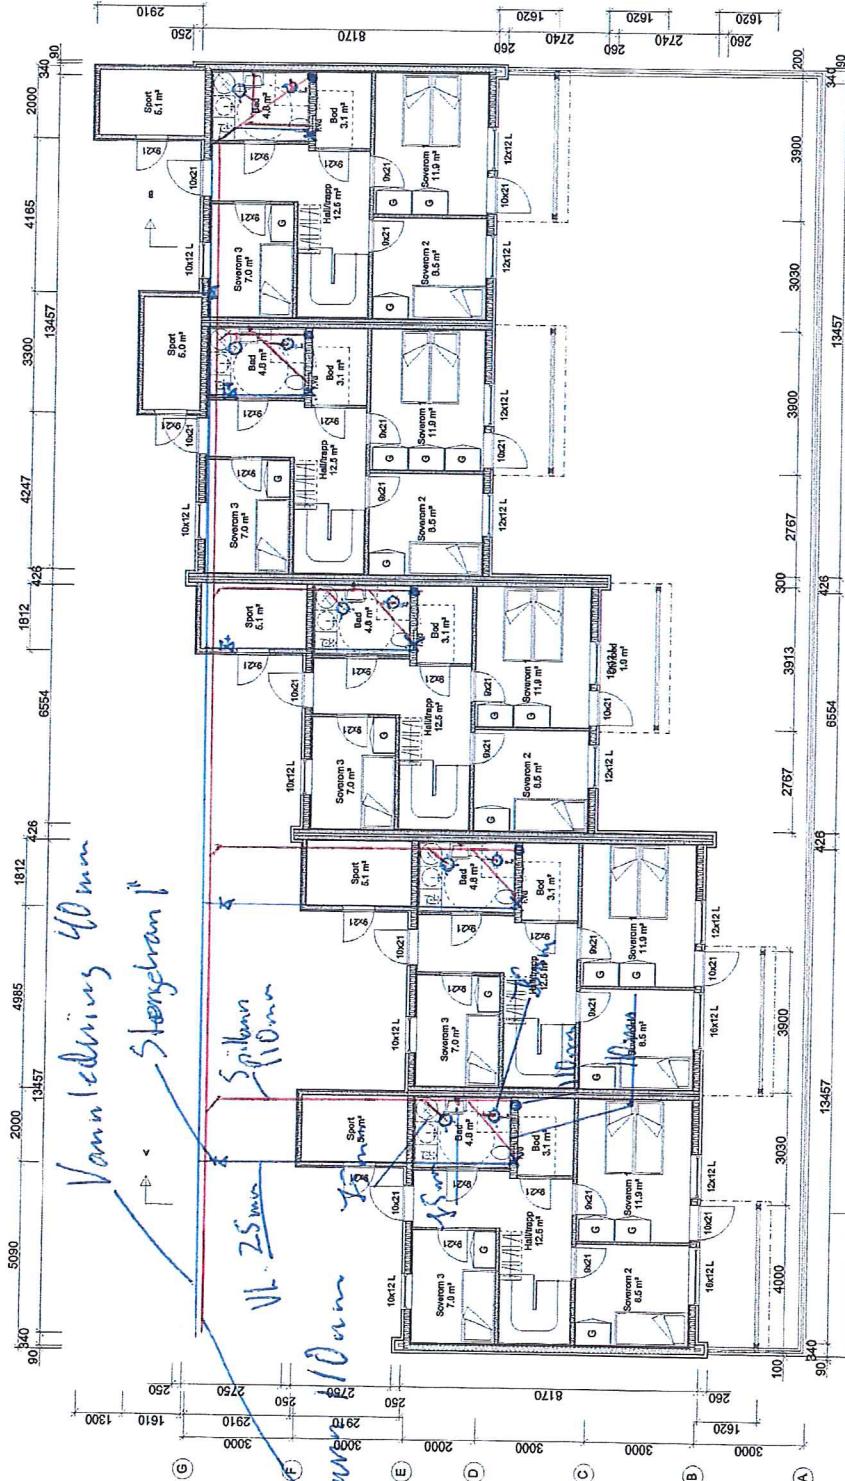

- (1) BOLIG 30 Plan 1. etasje BRA 56,1 m²
- (2) BOLIG 31: Plan 1. etasje BRA 56,1 m²
- (3) BOLIG 32: Plan 1. etasje BRA 56,1 m²
- (4) BOLIG 33: Plan 1. etasje BRA 56,1 m²
- (5) BOLIG 34: Plan 2. etasje BRA 56,1 m²
- (6) BOLIG 35: Plan 2. etasje BRA 56,1 m²

Tegninger er oppiagnet etter ide og
forsløpige tegninger utarbeidet av
AS Arkton

ETT-TRINNS SØKNAD

TEKNAVNER:	BYGGESTED:
ALVERSUND UTVIKL. AS HILLAND VEST, FELT 6	REKKEHUS 30 - 34
PLAN 1. ETG.	G.NR. 134 B.NR. 471
KOMMUNE: LINDÅS	MÅL: 1:100 DATO:
TEGN. (SIGNER)	PRØVLINE

Tlf. 55277150 P. Boks 53, Eidsdal, 5890 BERGEN

