


LINDAS KOMMUNE
 Klassering 144/32
 13.06.2013
 Ark.saksnr. 2013/125714551/2013
 Saksh. KE 1
 Tilgangskode 144-17

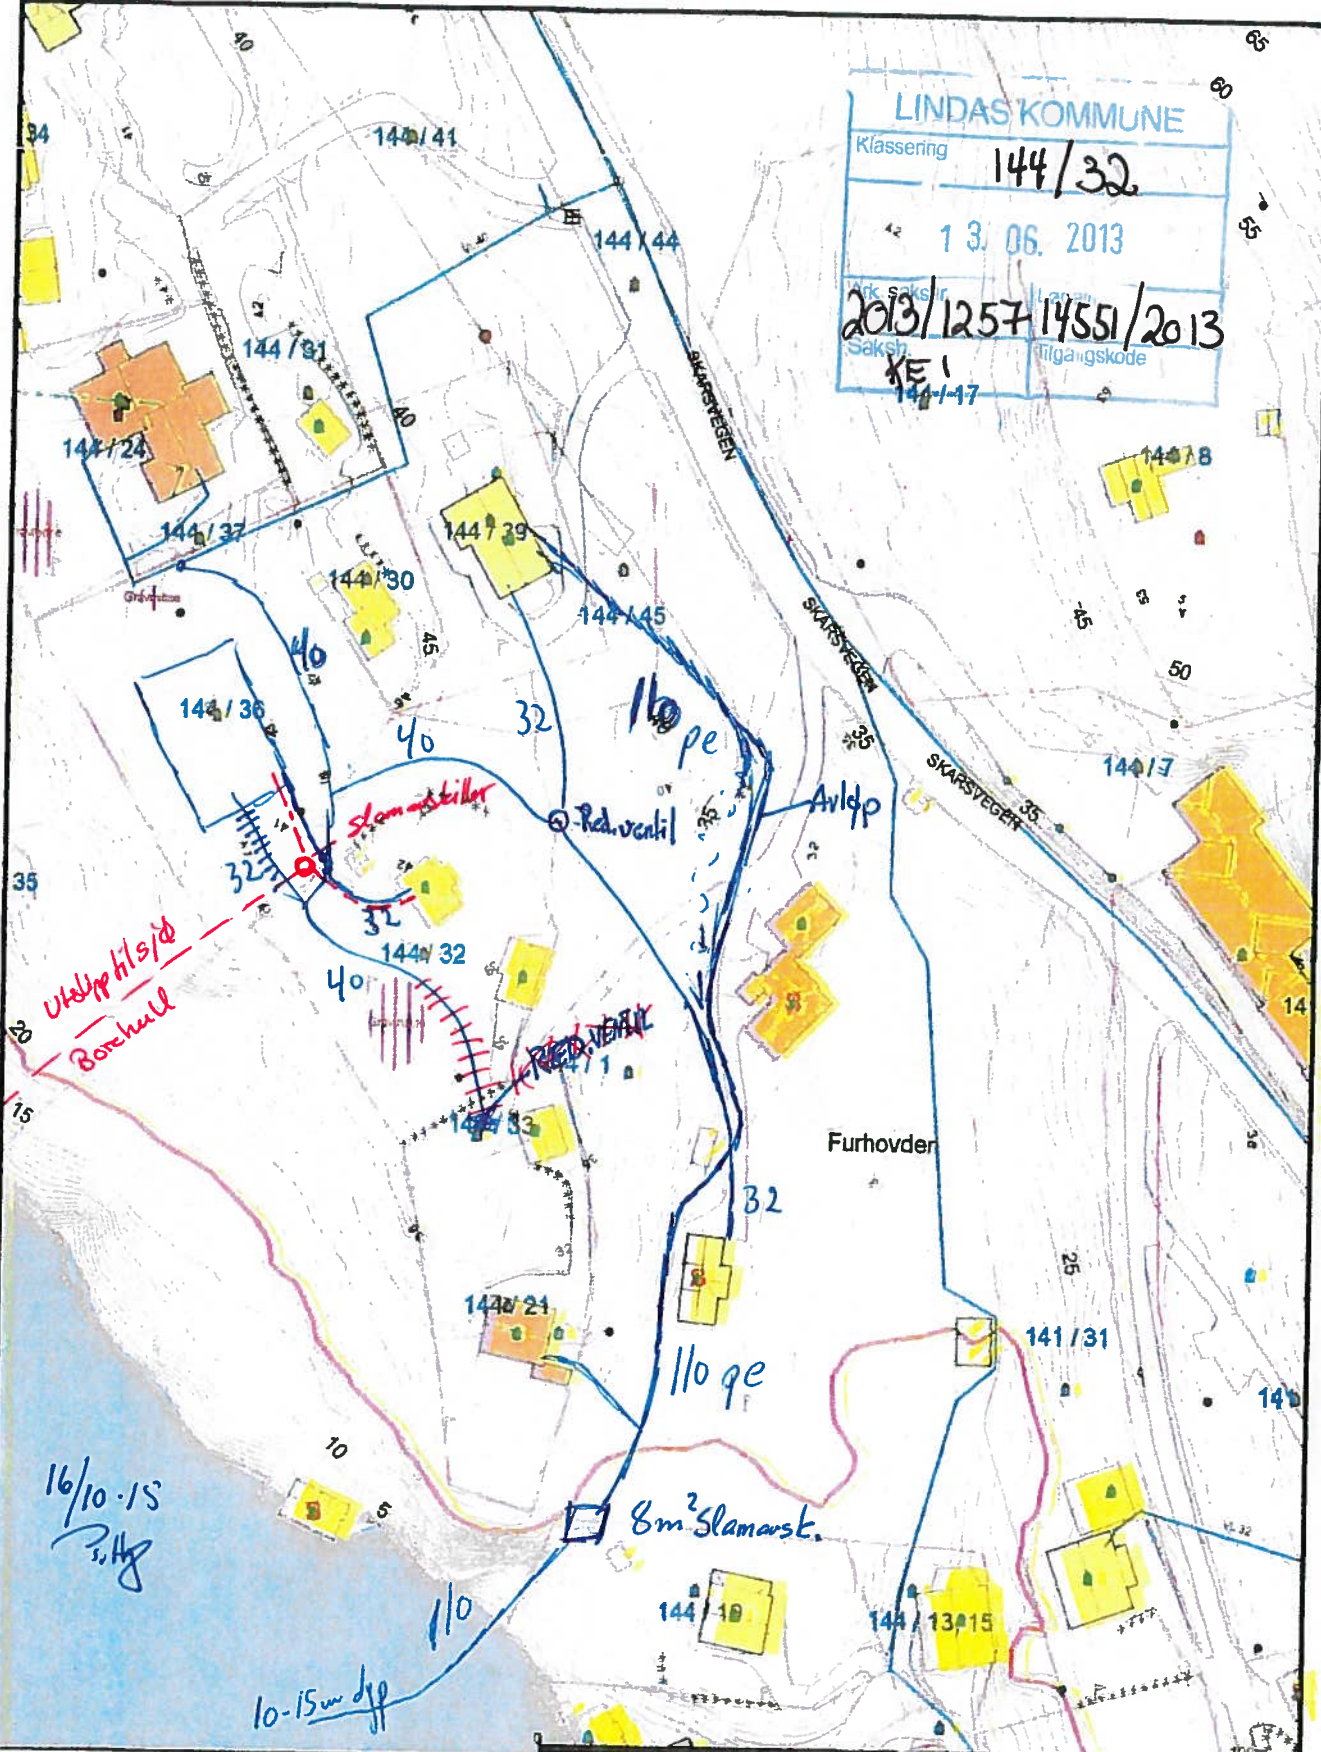

- | | | |
|------------------------|-----------------------|------------------|
| Avløp felles | Terrenggulde grense | Beholdningslager |
| Drensledning | Konstruert grasoppløp | Auere bygg |
| Ovenrens | Beilig | |
| Parapledning spillvann | Bustad anlegg | |
| Parapledning vann | Veiingsplan | |
| Spillvann | Storre brukstader | |
| Vannledning | Hytte fortales | |
| Udefinert grense | Grapegatthas | |

Dato: 2013.06.21
 Tidsp: mai

Lindås kommune
 VVA avdeling
Hjemmas
 VVS

Gbnr 144/ 1- 21 og 39

N

 Skala
 1:1000

Beliggenhet og høyder må oppfattes som orienterende.