
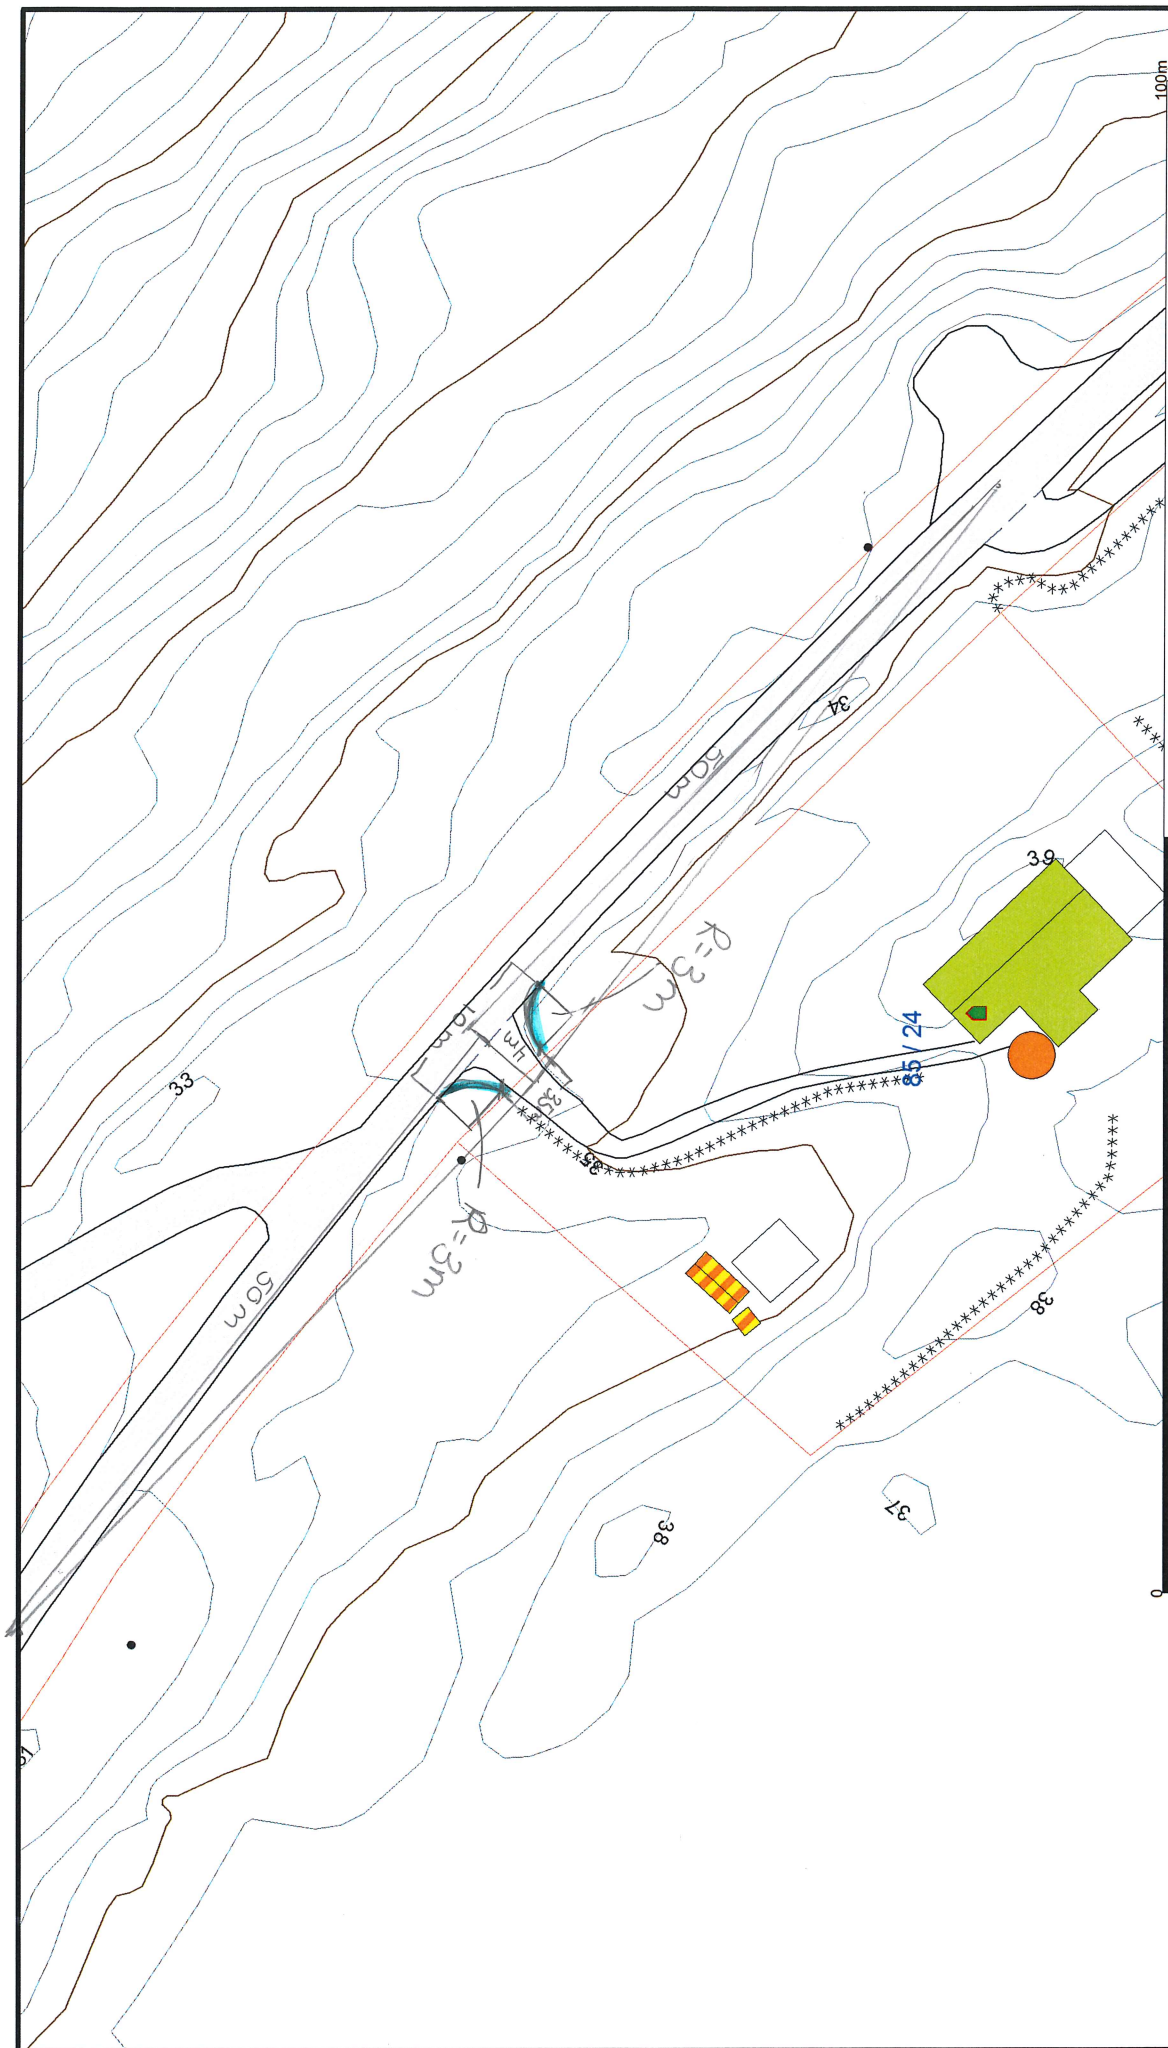


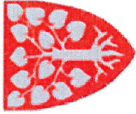

|                                                                                     |  |                                                                 |  |                           |
|-------------------------------------------------------------------------------------|--|-----------------------------------------------------------------|--|---------------------------|
|  |  | <b>Lindås kommune</b><br>Geodata avdeling                       |  | Målestokk<br><b>1:500</b> |
| Dato: 2015.10.27<br>Sign: lili                                                      |  | <b>LINDÅS KOMMUNE</b><br><b>Teknisk drift VVA</b><br>27.10.2015 |  |                           |

|   |   |                                                                 |
|---|---|-----------------------------------------------------------------|
| - Avløp felles<br>- Drensløsing<br>- Overvann<br>- Pumpeledning spillvann<br>- Pumpeledning vann<br>- Spillvann<br>- Vannledning | Udefinert grense<br>Terrengmålte grense<br>Konstruert grensepunkt<br>Bolig<br>Bustad m/leilighet<br>Våningshus<br>Større bustader | Hytte/feriehús<br>Garasje/tutús<br>Industri/lager<br>Andre bygg |
|---|---|-----------------------------------------------------------------|

Beliggenhet og høyer må oppfattes som orienterende.